 




Ministerie van Verkeer en Waterstaat

Directoraat-Generaal Rijkswaterstaat

Provincie Zeeland
Directie Ruimte, Milieu en Water
t.a.v. mevrouw S. Korman
Postbus 165
4330 AD MIDDELBURG



ceder 1B2

on
t

Datum
10 september 2002

Ons kenmerk
PZDT-B-02278 uitv

Onderwerp
Onderhoudstrook Mosselbanken

Doorkiesnummer

03

Bijlage(n)

2 - *memo PZDT-M-02278 uitv*
tekening ZLNW-2001-1214

Uw kenmerk

Geachte mevrouw ,

Zoals in het Ambtelijk Overleg 4 september jl. is afgesproken, ontvangt u hierbij de constructiewijziging van de onderhoudstrook van het dijkvak Mosselbanken. Over de wijziging hiervan is contact geweest met de heer R. Joosse van Vogelbescherming Nederland. Afgesproken is een afschrift van deze brief ook aan de Vogelbescherming te zenden.

 
Het dijkvak zal aan weerszijden worden afgesloten met een hekwerk. Tevens zal aan het begin en het eind over enkele honderden meters de granietverharding als extra markering worden aangebracht en zal aan de westzijde de afsluiting nog benadrukt worden door de duintjes tegen de dijk aan te sluiten.

In bijgaand memo is informatie gegeven over de motieven die tot de wijziging hebben geleid. Op de tekening is het nieuwe dwarsprofiel en de nieuwe situatie aangegeven.

Ik stel voor e.e.a. te voegen bij de Ontwerpnota Mosselbanken. Door het Projectbureau zullen na afloop van het werk de revisietekeningen worden gemaakt. Deze worden te zijner tijd in het beheersregister waterkeringen van het waterschap opgenomen.

Hoogachtend,

de Staatssecretaris van Verkeer en Waterstaat,
namens deze, de hoofdingenieur-directeur, namens deze,
de projectmanager van het projectbureau Zeeweringen,


Directie Zeeland

Projectbureau Zeeweringen

P/a Postbus 114, 4460 AC Goes

P/a Waterschap Zeeuwse Eilanden, Piet Heinstraat 77 Goes

Telefoon (0113) 24 13 70

Fax 0113-216124





w.nl



006871 2002 PZDT-B-02278 rev
Onderhoudsstrook Mosselbänkē

Westerschelde

Situatie 1:5000

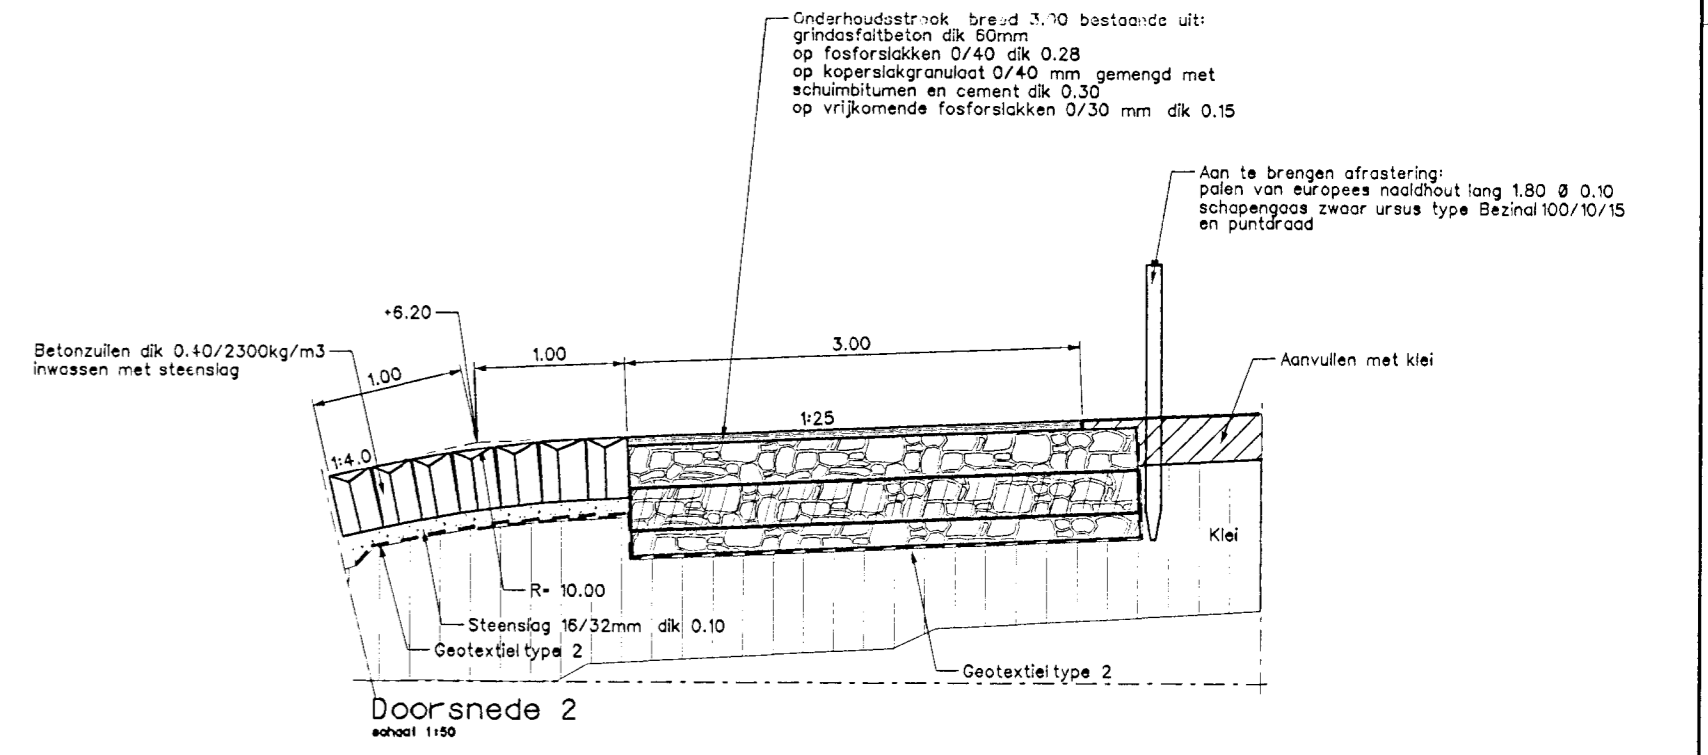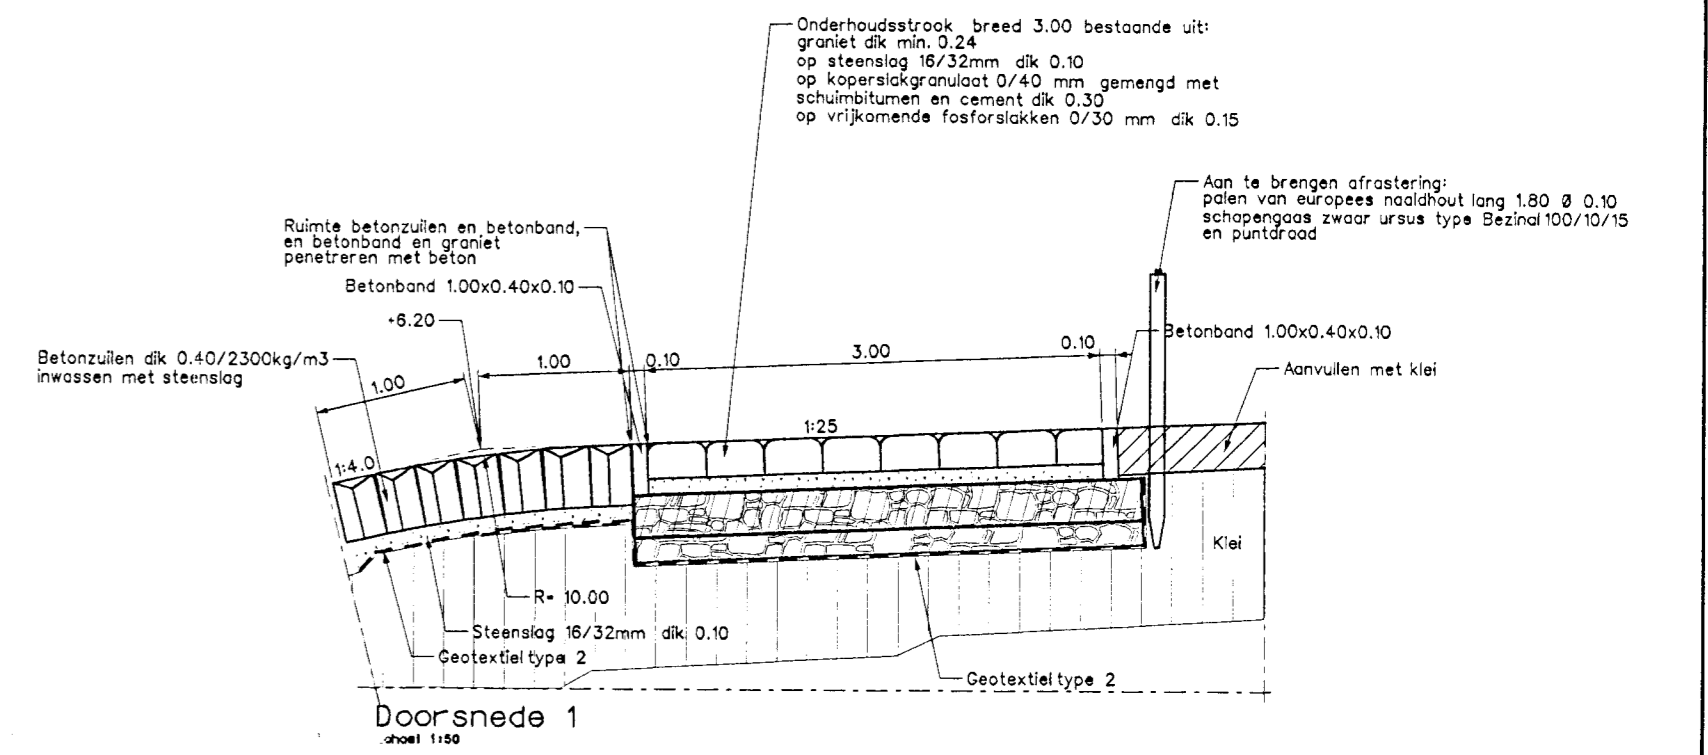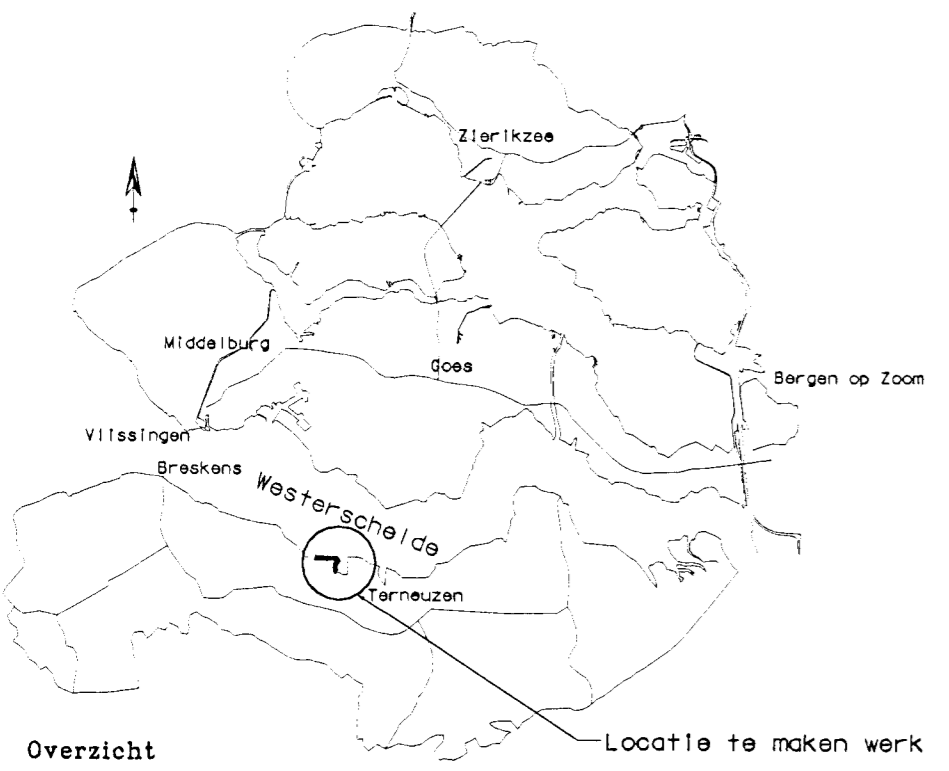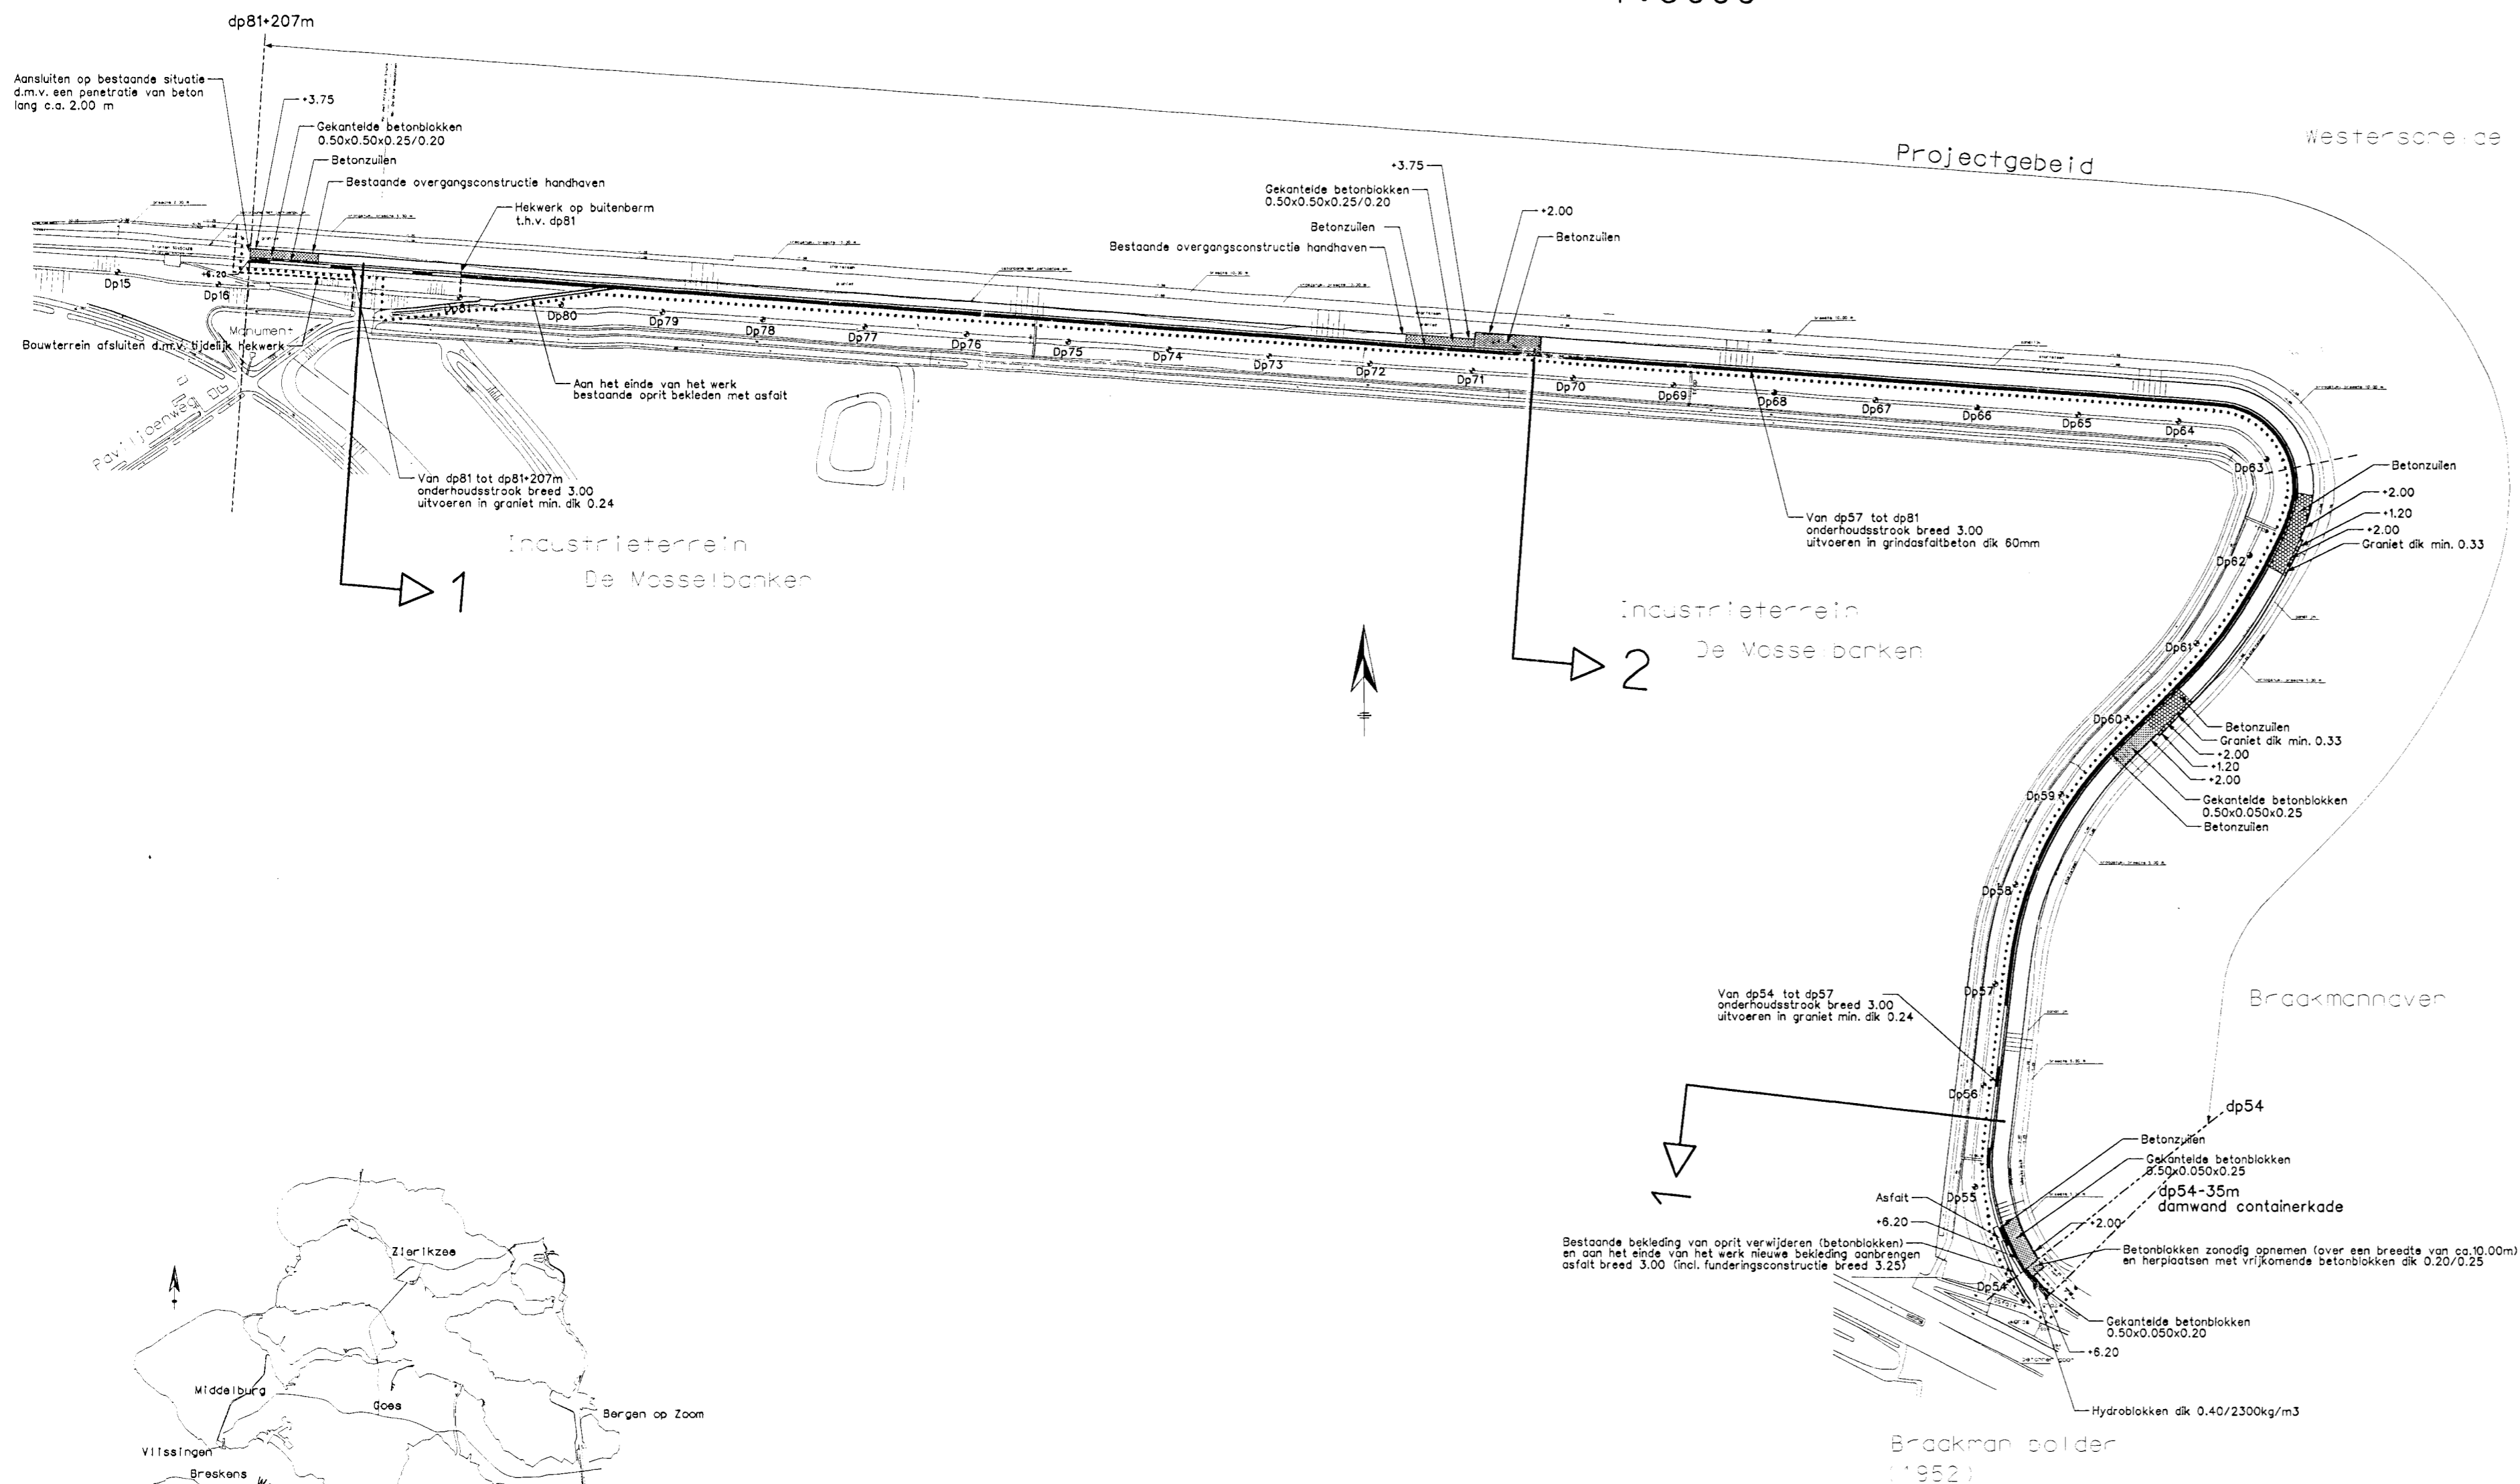

Legenda

- Hoogtematen in meters t.o.v. N.A.P.
Maten in meters, tenzij anders is aangegeven
- Dijkpaal
 - Bestaande situatie
 - Te maken werk
 - Werkgrans
 - Onderhoudstrook van graniet
 - Onderhoudstrook van asfalt
 - Betonzullen
 - Granietblokken
 - Gekantelde betonblokken

rijkswaterstaat directie zeeland		afdeling RWI	
Project Zeeweringen Mosselbanken Situatie van dp54 tot dp81+207m t.b.v. aanpassen onderhoudstrook en doorsnede 1 en 2			bestek ZL-5417
getekend	W. Eckhardt	d.d. 11-09-'02	schaal 1:5000 /1:50 in 1 bladen, blad nr. 1
gecontroleerd	K. v/d Hoek	d.d. 11-09-'02	
geoordeeld	P. Hengst	d.d. 11-09-'02	
gewijzigd			A1 ZLNW 2001-1214