


**Legenda**

- kant asfalt
- Teenlijn talud
- Kruinlijn talud
- Scheidingverharding
- Stelconplaten
- Elektroleiding
- Waterleiding
- Elektro aansluiting
- Waterleiding aansluiting
- Put met vv hoogte
- Osa lijn 4.15m+NAP
- Taludbekleding OSA
- Breuksteen 10–60kg
- Kreukelberm
- Asfalt verharding AC 11 surf D2
- Asfalt verharding SMA–NL–8B
- Klinkerverharding
- Aanlegsteiger met paal
- Loopbrug

|                            |          |                         |            |
|----------------------------|----------|-------------------------|------------|
| rijkswaterstaat<br>zeeland |          | afdeling WVI            |            |
| <b>Project Zeeweringen</b> |          |                         | REVISIE    |
| <b>Bruinisse Haven</b>     |          |                         |            |
| Situatie                   |          |                         |            |
| getekend                   | G. Aerts | d.d.                    | 28-09-2012 |
| gecontroleerd              |          | d.d.                    |            |
| accord                     |          | d.d.                    |            |
| schaal 1:500               |          | in 3 bladen, blad nr. 1 |            |
| A1                         |          | 11-02-02-001            |            |


RIJKSWATERSTAAT ZEELAND  
 BRUINISSE HAVEN  
 PROJECT ZEEWERINGEN  
 SITUATIE  
 11-02-02-001

Dwarsprofiel 5  
dp426+27m  
Metring : 20.000  
hor. schaal 1: 100  
vert. schaal 1: 100

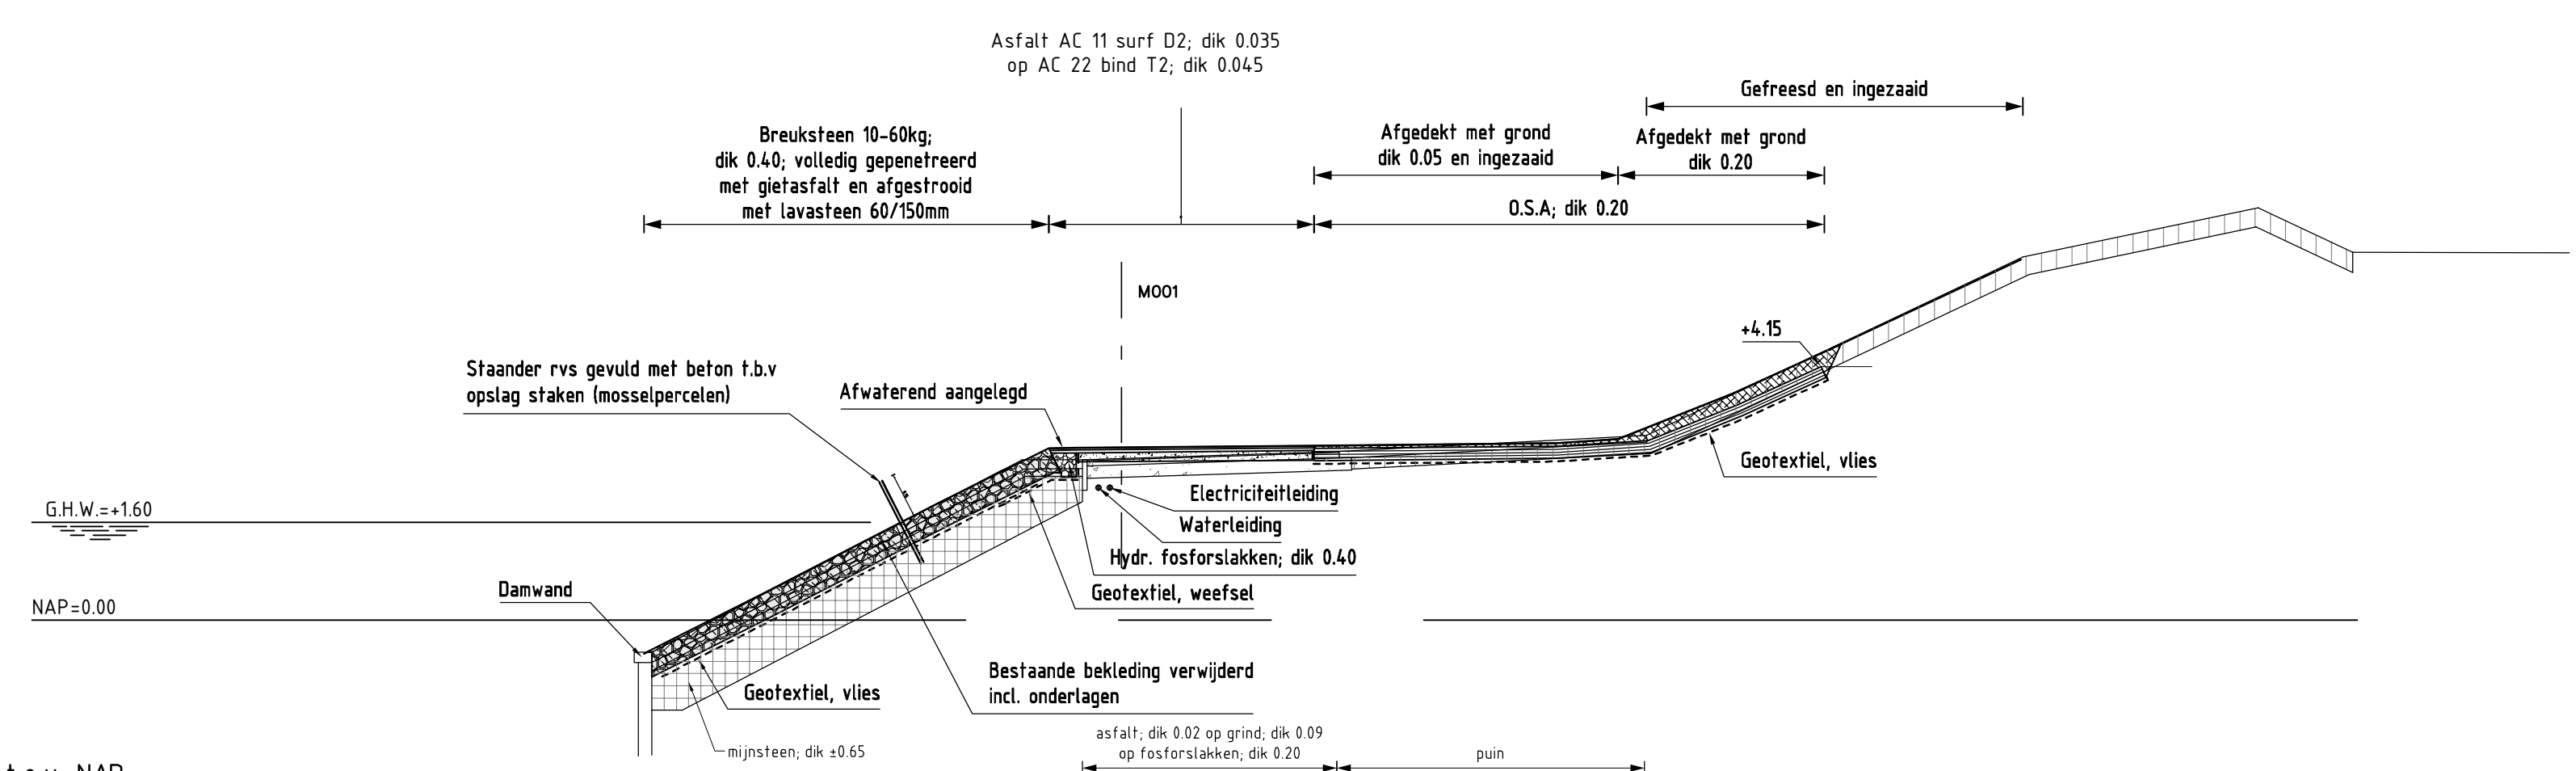


|                    |         | -3.000 m. t.o.v. NAP |  |  |  |  |  |  |  |  |  |  |  |  |  |  |  |  |  |  |
|--------------------|---------|----------------------|--|--|--|--|--|--|--|--|--|--|--|--|--|--|--|--|--|--|
| Bestaande situatie | Afstand |                      |  |  |  |  |  |  |  |  |  |  |  |  |  |  |  |  |  |  |
|                    | Hoogte  |                      |  |  |  |  |  |  |  |  |  |  |  |  |  |  |  |  |  |  |
|                    | Breedte |                      |  |  |  |  |  |  |  |  |  |  |  |  |  |  |  |  |  |  |
| As                 | Afstand |                      |  |  |  |  |  |  |  |  |  |  |  |  |  |  |  |  |  |  |
|                    | Hoogte  |                      |  |  |  |  |  |  |  |  |  |  |  |  |  |  |  |  |  |  |
|                    | Breedte |                      |  |  |  |  |  |  |  |  |  |  |  |  |  |  |  |  |  |  |
| Revisiemeting      | Afstand |                      |  |  |  |  |  |  |  |  |  |  |  |  |  |  |  |  |  |  |
|                    | Hoogte  |                      |  |  |  |  |  |  |  |  |  |  |  |  |  |  |  |  |  |  |
|                    | Breedte |                      |  |  |  |  |  |  |  |  |  |  |  |  |  |  |  |  |  |  |

Dwarsprofiel 2  
dp425  
Meting : 170.000  
hor. schaal 1: 100  
vert. schaal 1: 100

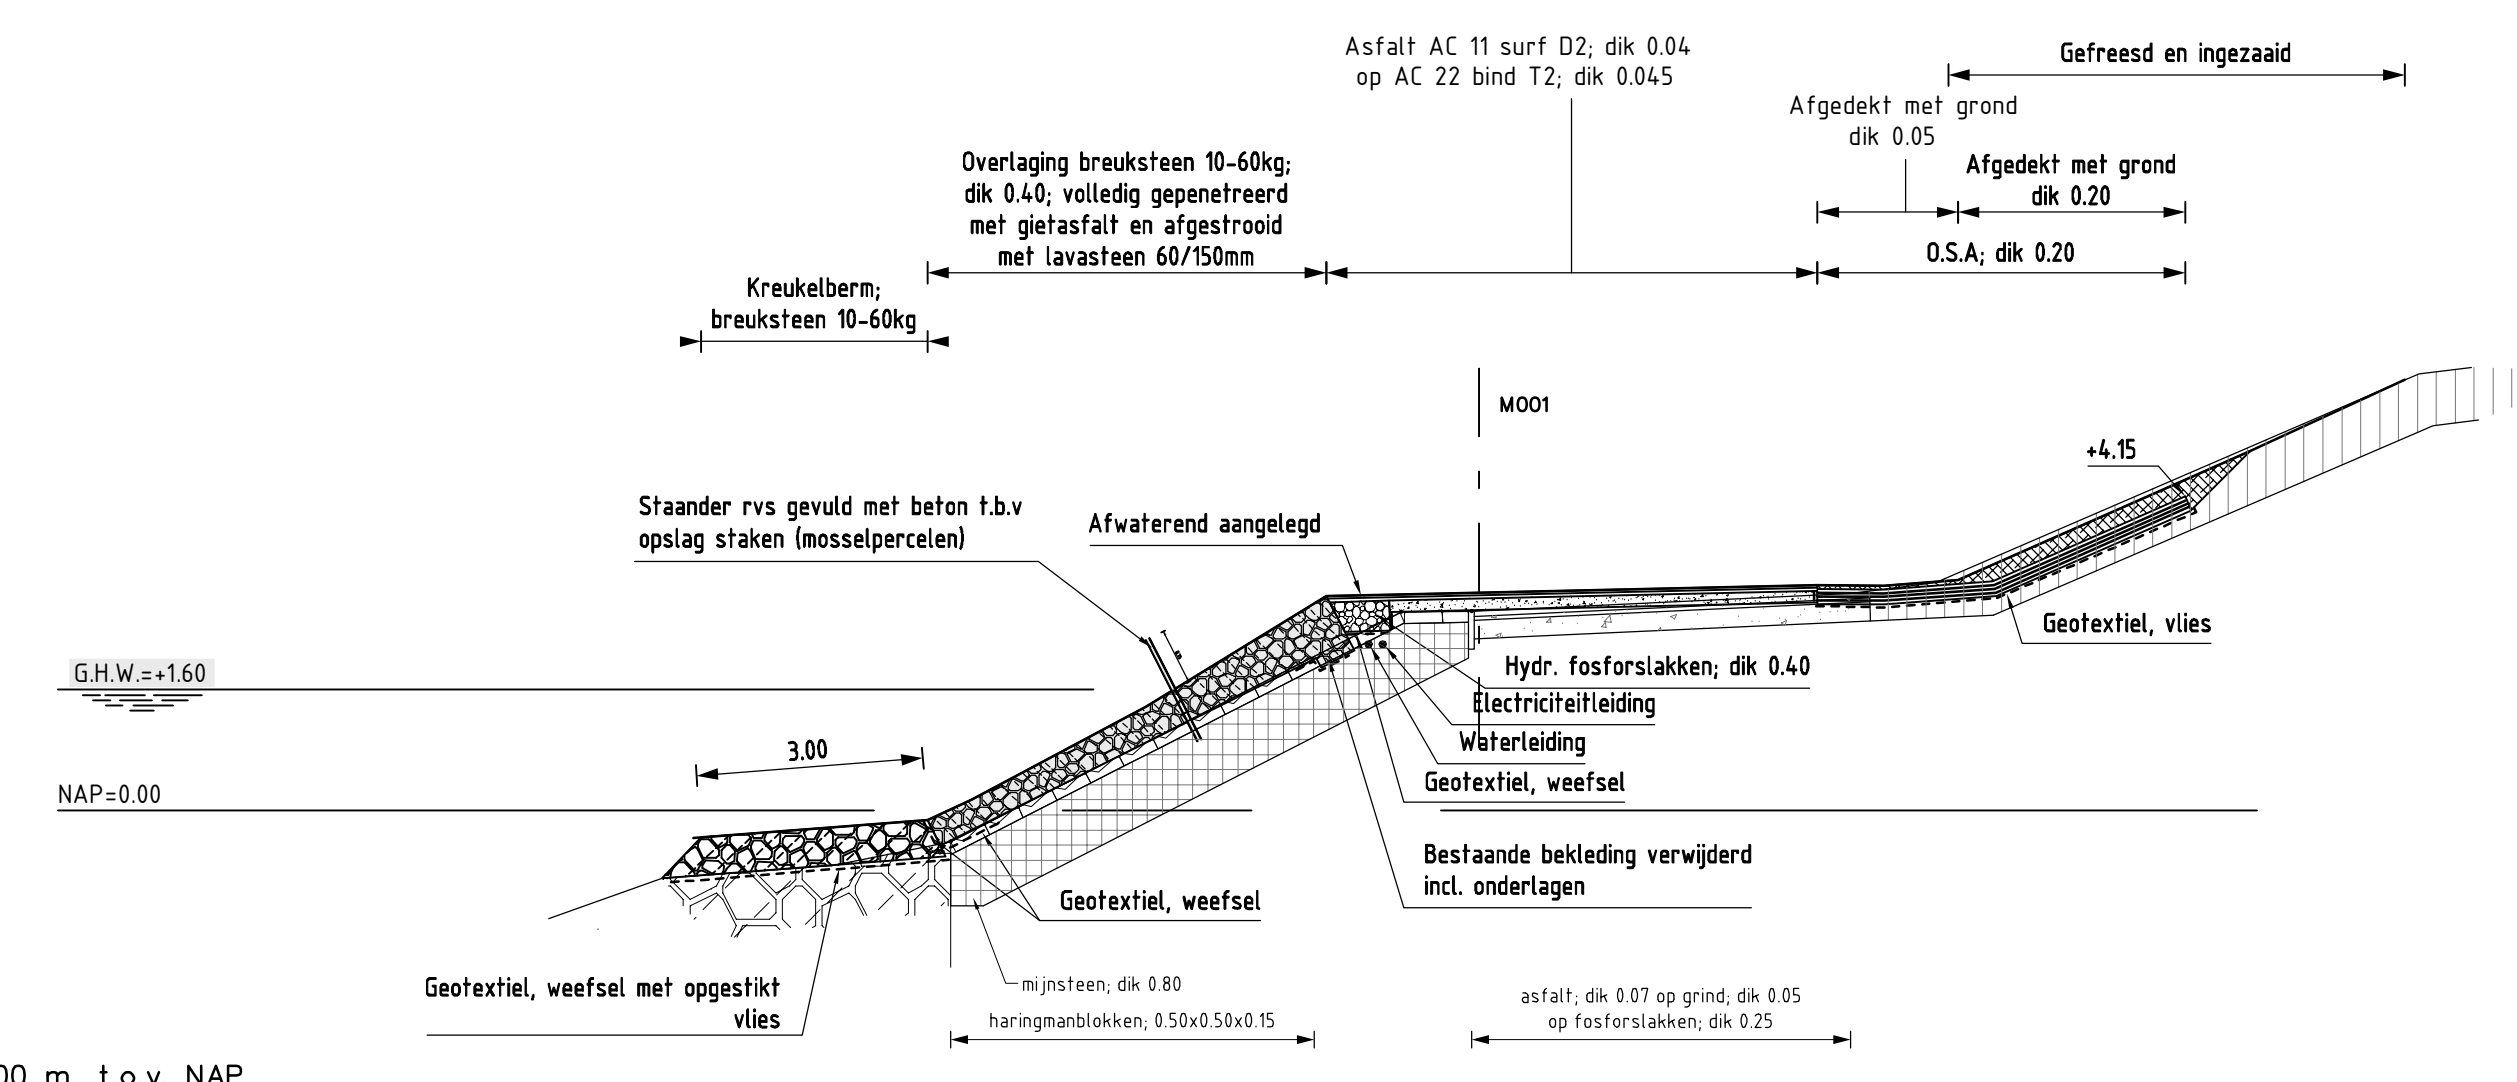


|                    |         | -4.000 m. t.o.v. NAP |  |  |  |  |  |  |  |  |  |  |  |  |  |  |  |  |  |  |
|--------------------|---------|----------------------|--|--|--|--|--|--|--|--|--|--|--|--|--|--|--|--|--|--|
| Bestaande situatie | Afstand |                      |  |  |  |  |  |  |  |  |  |  |  |  |  |  |  |  |  |  |
|                    | Hoogte  |                      |  |  |  |  |  |  |  |  |  |  |  |  |  |  |  |  |  |  |
|                    | Breedte |                      |  |  |  |  |  |  |  |  |  |  |  |  |  |  |  |  |  |  |
| As                 | Afstand |                      |  |  |  |  |  |  |  |  |  |  |  |  |  |  |  |  |  |  |
|                    | Hoogte  |                      |  |  |  |  |  |  |  |  |  |  |  |  |  |  |  |  |  |  |
|                    | Breedte |                      |  |  |  |  |  |  |  |  |  |  |  |  |  |  |  |  |  |  |
| Revisiemeting      | Afstand |                      |  |  |  |  |  |  |  |  |  |  |  |  |  |  |  |  |  |  |
|                    | Hoogte  |                      |  |  |  |  |  |  |  |  |  |  |  |  |  |  |  |  |  |  |
|                    | Breedte |                      |  |  |  |  |  |  |  |  |  |  |  |  |  |  |  |  |  |  |

Dwarsprofiel 4  
dp 426  
Meting : 50.000  
hor. schaal 1: 100  
vert. schaal 1: 100

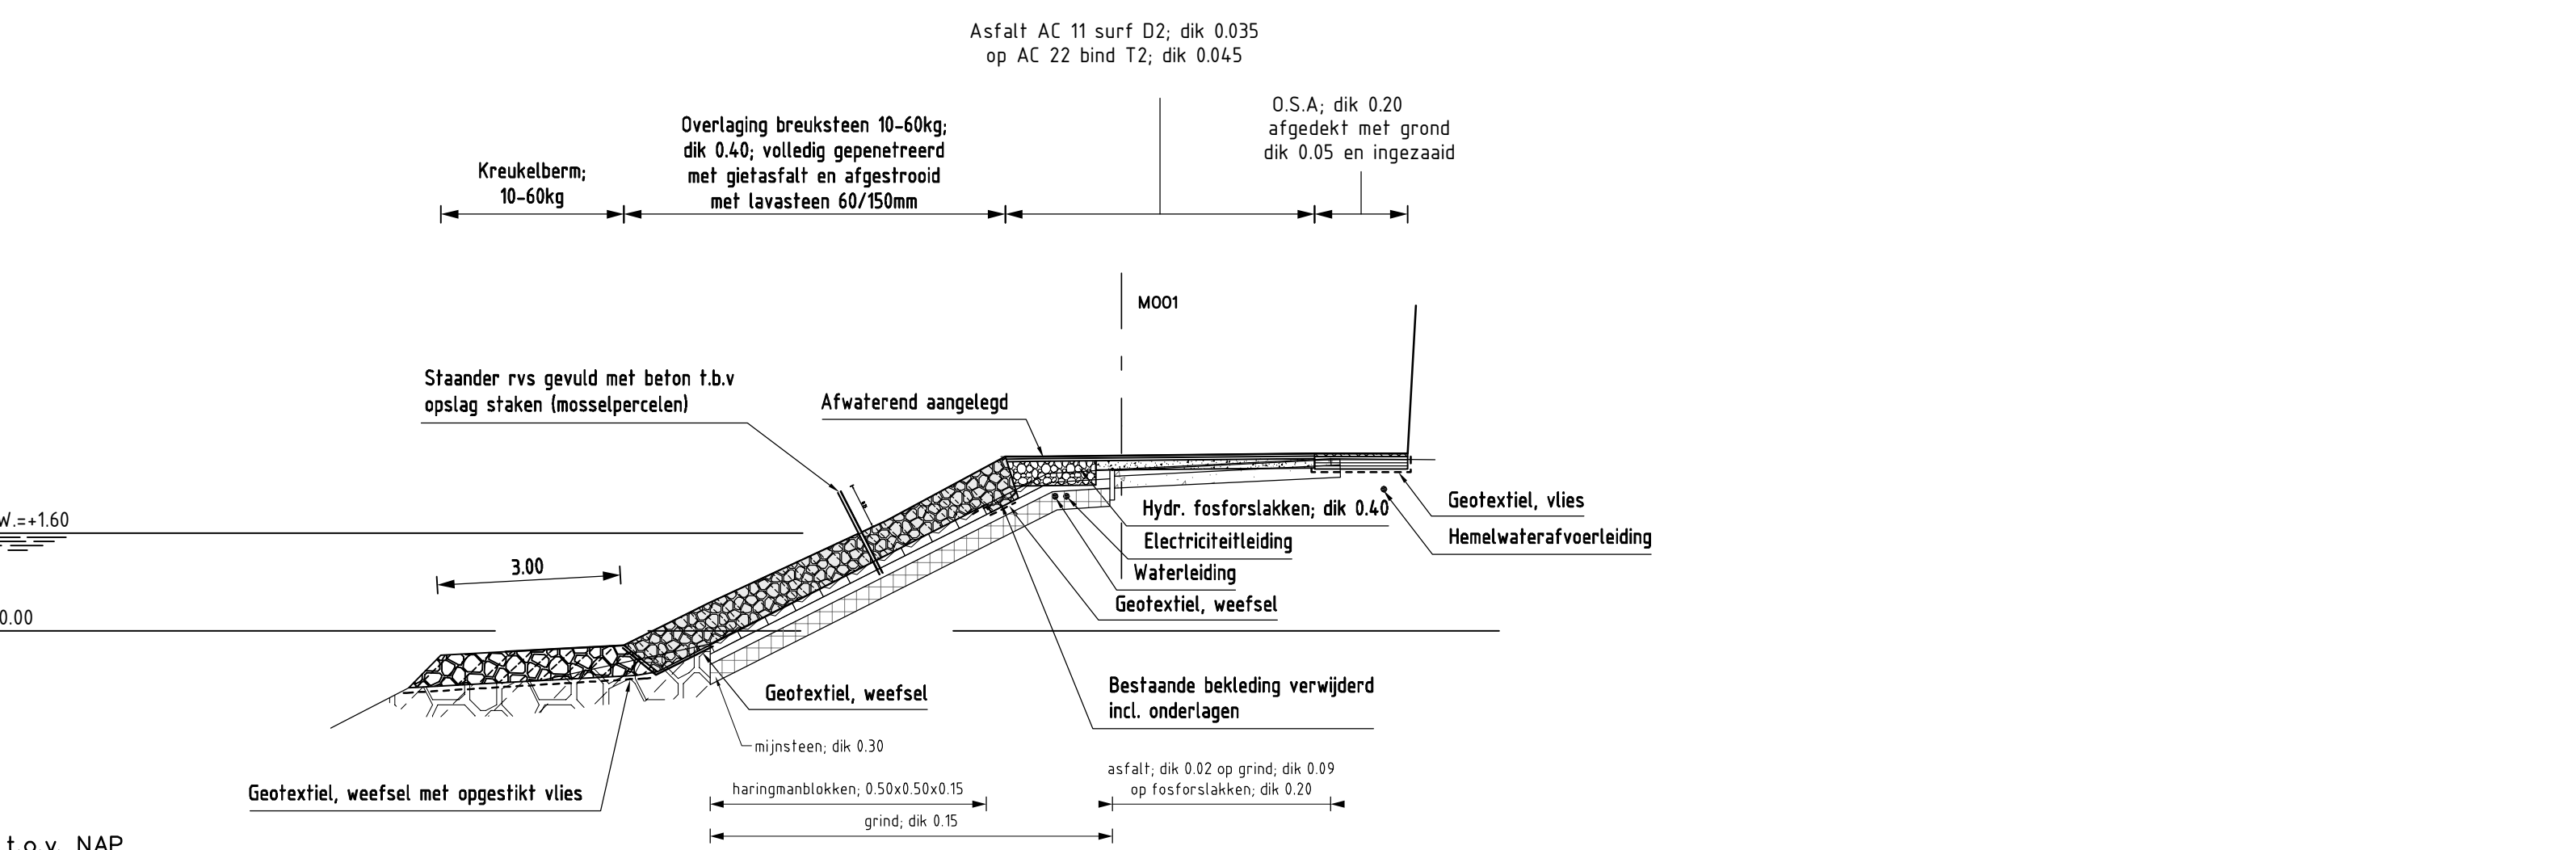


|                    |         | -4.000 m. t.o.v. NAP |  |  |  |  |  |  |  |  |  |  |  |  |  |  |  |  |  |  |
|--------------------|---------|----------------------|--|--|--|--|--|--|--|--|--|--|--|--|--|--|--|--|--|--|
| Bestaande situatie | Afstand |                      |  |  |  |  |  |  |  |  |  |  |  |  |  |  |  |  |  |  |
|                    | Hoogte  |                      |  |  |  |  |  |  |  |  |  |  |  |  |  |  |  |  |  |  |
|                    | Breedte |                      |  |  |  |  |  |  |  |  |  |  |  |  |  |  |  |  |  |  |
| As                 | Afstand |                      |  |  |  |  |  |  |  |  |  |  |  |  |  |  |  |  |  |  |
|                    | Hoogte  |                      |  |  |  |  |  |  |  |  |  |  |  |  |  |  |  |  |  |  |
|                    | Breedte |                      |  |  |  |  |  |  |  |  |  |  |  |  |  |  |  |  |  |  |
| Revisiemeting      | Afstand |                      |  |  |  |  |  |  |  |  |  |  |  |  |  |  |  |  |  |  |
|                    | Hoogte  |                      |  |  |  |  |  |  |  |  |  |  |  |  |  |  |  |  |  |  |
|                    | Breedte |                      |  |  |  |  |  |  |  |  |  |  |  |  |  |  |  |  |  |  |

Dwarsprofiel 1  
dp424  
Meting : 260.000  
hor. schaal 1: 100  
vert. schaal 1: 100

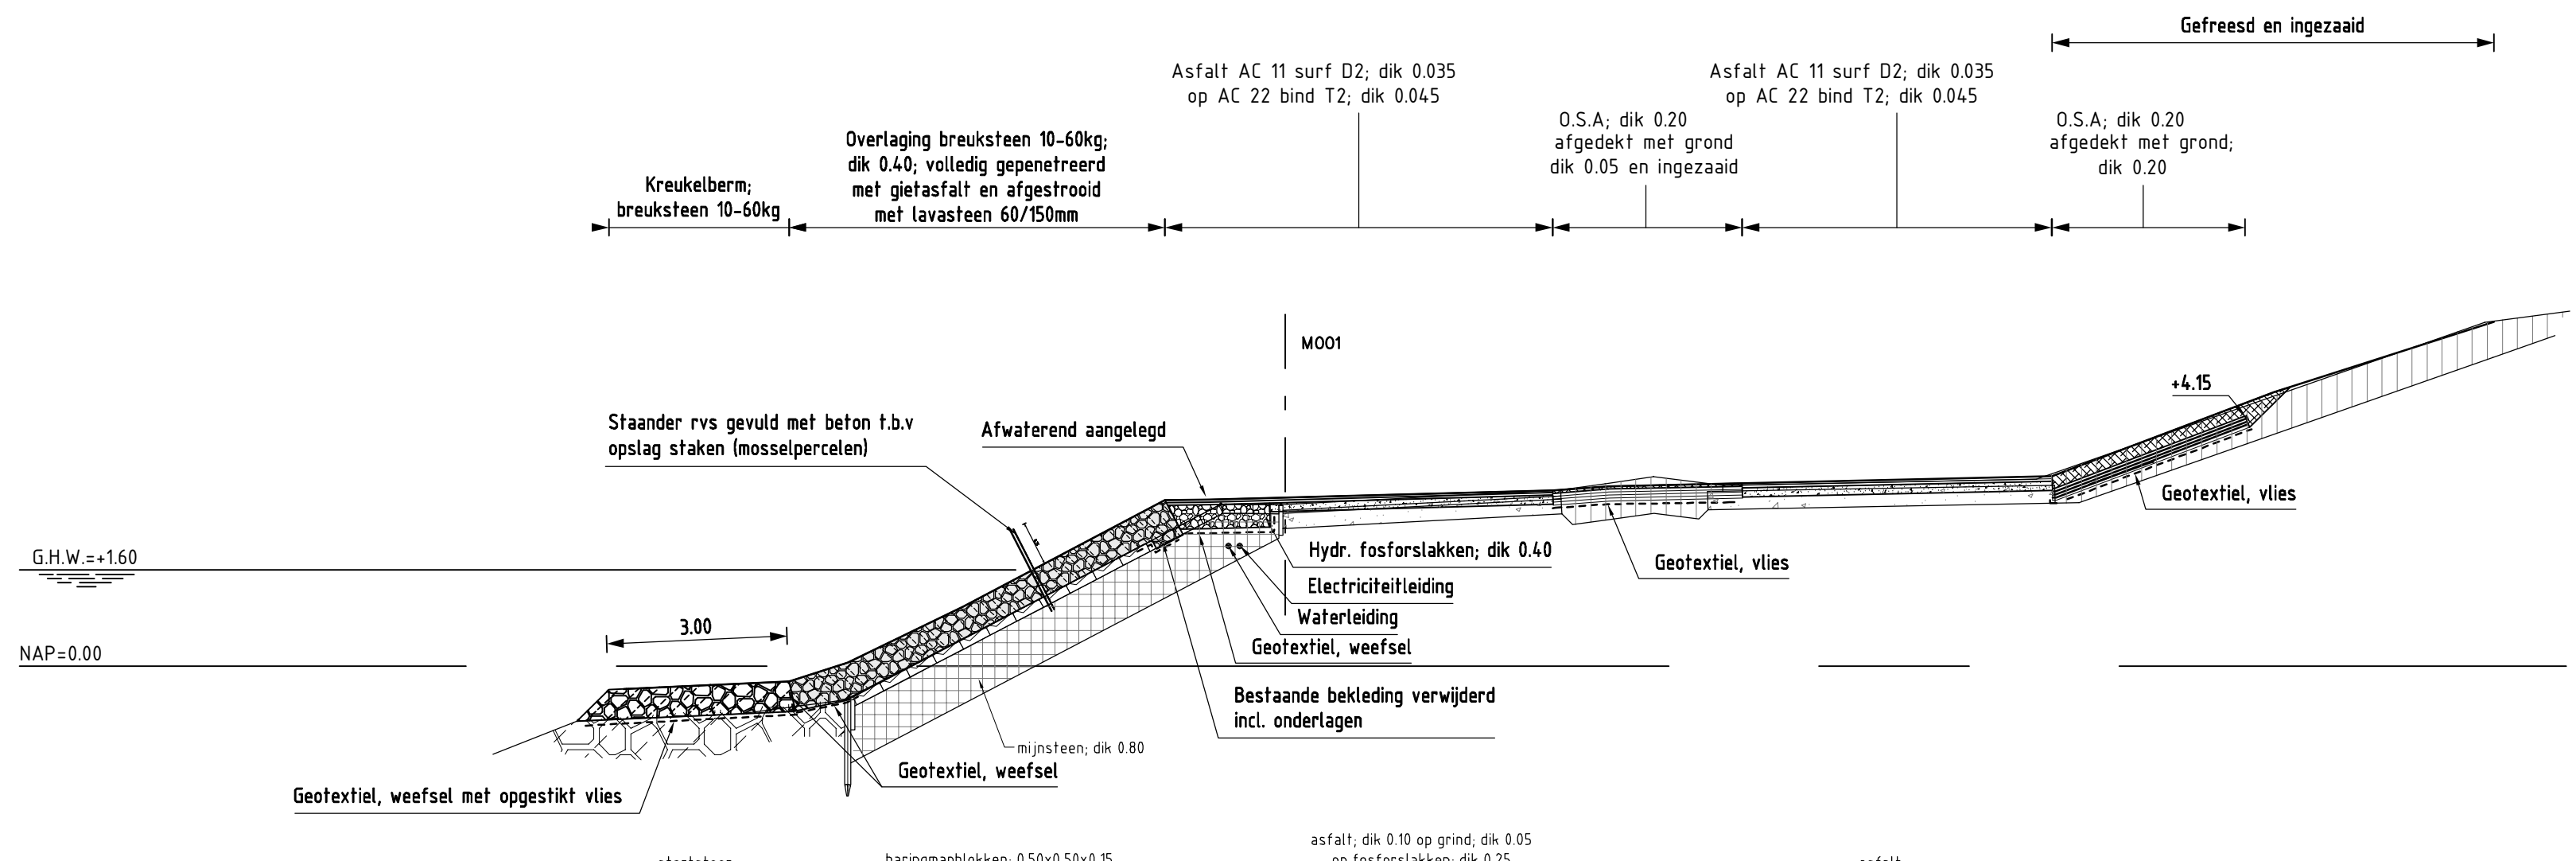

|                    |         | -4.000 m. t.o.v. NAP |  |  |  |  |  |  |  |  |  |  |  |  |  |  |  |  |  |  |
|--------------------|---------|----------------------|--|--|--|--|--|--|--|--|--|--|--|--|--|--|--|--|--|--|
| Bestaande situatie | Afstand |                      |  |  |  |  |  |  |  |  |  |  |  |  |  |  |  |  |  |  |
|                    | Hoogte  |                      |  |  |  |  |  |  |  |  |  |  |  |  |  |  |  |  |  |  |
|                    | Breedte |                      |  |  |  |  |  |  |  |  |  |  |  |  |  |  |  |  |  |  |
| As                 | Afstand |                      |  |  |  |  |  |  |  |  |  |  |  |  |  |  |  |  |  |  |
|                    | Hoogte  |                      |  |  |  |  |  |  |  |  |  |  |  |  |  |  |  |  |  |  |
|                    | Breedte |                      |  |  |  |  |  |  |  |  |  |  |  |  |  |  |  |  |  |  |
| Revisiemeting      | Afstand |                      |  |  |  |  |  |  |  |  |  |  |  |  |  |  |  |  |  |  |
|                    | Hoogte  |                      |  |  |  |  |  |  |  |  |  |  |  |  |  |  |  |  |  |  |
|                    | Breedte |                      |  |  |  |  |  |  |  |  |  |  |  |  |  |  |  |  |  |  |

Dwarsprofiel 3  
dp425+50m  
Meting : 120.000  
hor. schaal 1: 100  
vert. schaal 1: 100

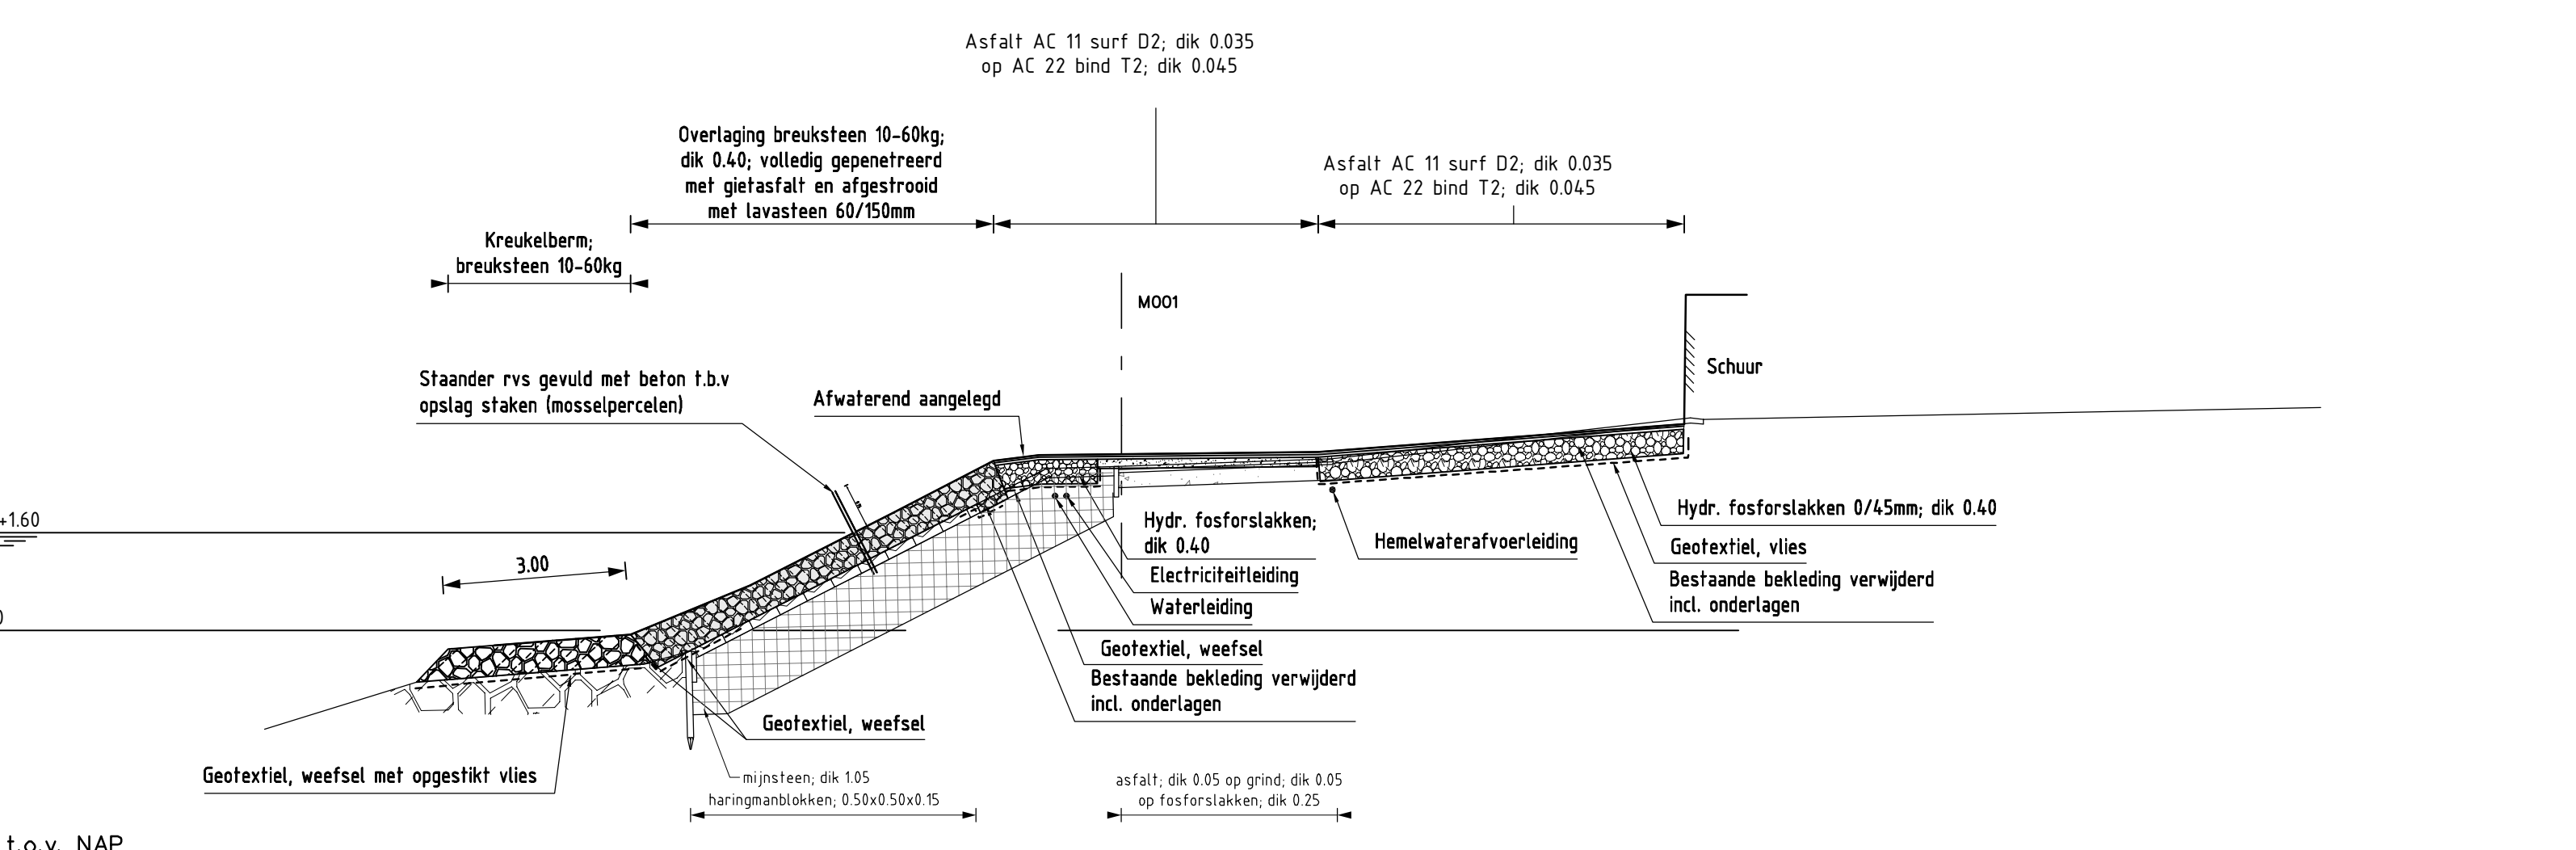

|                    |         | -4.000 m. t.o.v. NAP |  |  |  |  |  |  |  |  |  |  |  |  |  |  |  |  |  |  |
|--------------------|---------|----------------------|--|--|--|--|--|--|--|--|--|--|--|--|--|--|--|--|--|--|
| Bestaande situatie | Afstand |                      |  |  |  |  |  |  |  |  |  |  |  |  |  |  |  |  |  |  |
|                    | Hoogte  |                      |  |  |  |  |  |  |  |  |  |  |  |  |  |  |  |  |  |  |
|                    | Breedte |                      |  |  |  |  |  |  |  |  |  |  |  |  |  |  |  |  |  |  |
| As                 | Afstand |                      |  |  |  |  |  |  |  |  |  |  |  |  |  |  |  |  |  |  |
|                    | Hoogte  |                      |  |  |  |  |  |  |  |  |  |  |  |  |  |  |  |  |  |  |
|                    | Breedte |                      |  |  |  |  |  |  |  |  |  |  |  |  |  |  |  |  |  |  |
| Revisiemeting      | Afstand |                      |  |  |  |  |  |  |  |  |  |  |  |  |  |  |  |  |  |  |
|                    | Hoogte  |                      |  |  |  |  |  |  |  |  |  |  |  |  |  |  |  |  |  |  |
|                    | Breedte |                      |  |  |  |  |  |  |  |  |  |  |  |  |  |  |  |  |  |  |


VERKLARING

Hoogtematen in meters t.o.v. NAP  
Maten in meters tenzij anders aangegeven  
Alle maten in het werk controleren

- Bestaand profiel
- Te maken werk
- Klei (bestaand)
- Mijnsteen (bestaand)
- Zand (bestaand)
- Betonblokken (bestaand)
- Haringpanblokken (bestaand)
- Puinfundering (bestaand)
- Kreukelbarm (bestaand)
- Overlaging gepaneerde breuksteen (nieuw)
- Grond (nieuw)
- Hydraulische fosforlakken (nieuw)
- Kreukelbarm (nieuw)

|                            |          |                 |          |
|----------------------------|----------|-----------------|----------|
| rijkswaterstaat<br>zeeland |          | afdeling WVI    |          |
| Project Zeeweringen        |          |                 | REVISIE  |
| Bruinisse Haven            |          |                 |          |
| Dwarsprofielen 1 t/m 5     |          |                 |          |
| getekend                   | G. Aerts | dat             | 17-09-12 |
| gecontroleerd              |          | schaal          | 1:100    |
| aanvaard                   |          | blz             | 3        |
| opgesteld                  |          | blz             | 2        |
|                            |          | A0 11-02-02-002 |          |

Dwarsprof. t.o.v.MTMQ  
 Metrering : 56.000  
 hor. schaal 1: 100  
 vert.schaal 1: 100

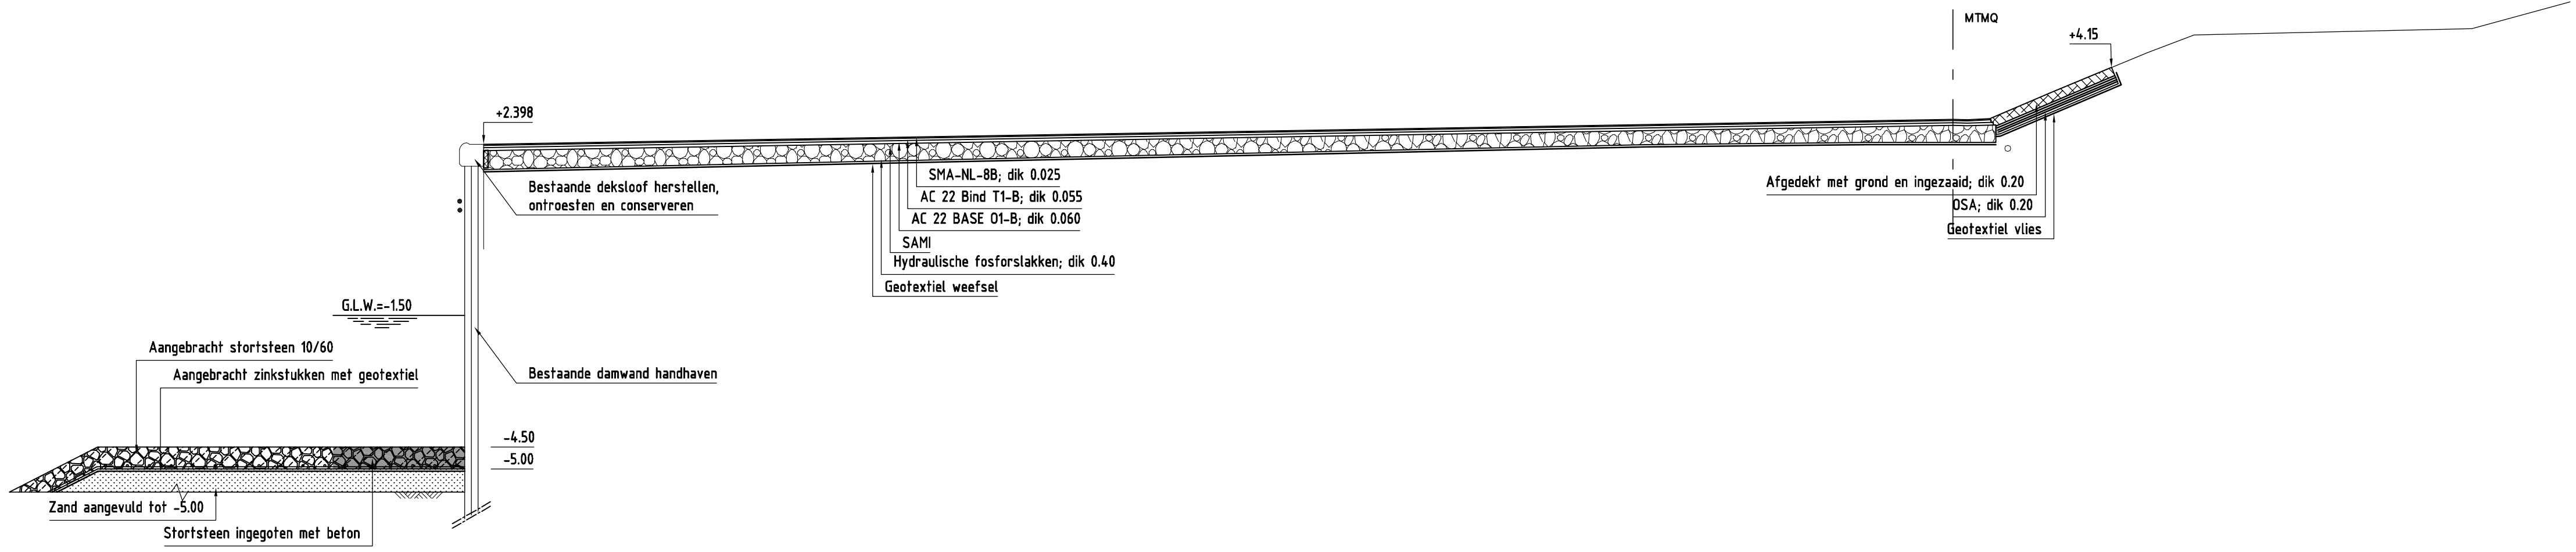

0.000 m. t.o.v. NAP

| Terrein | Afstand | 0.000 m. t.o.v. NAP |         |         |  |  |  |  |  |  |  |  |  |  |  |  |  |
|---------|---------|---------------------|---------|---------|--|--|--|--|--|--|--|--|--|--|--|--|--|
|         | Hoogte  |                     |         |         |  |  |  |  |  |  |  |  |  |  |  |  |  |
| Breedte |         |                     |         |         |  |  |  |  |  |  |  |  |  |  |  |  |  |
| As      | Afstand |                     |         |         |  |  |  |  |  |  |  |  |  |  |  |  |  |
| Ontwerp | Afstand |                     | -33.970 | -33.450 |  |  |  |  |  |  |  |  |  |  |  |  |  |
|         | Hoogte  | 2.380               | 2.380   |         |  |  |  |  |  |  |  |  |  |  |  |  |  |
|         | Breedte |                     |         |         |  |  |  |  |  |  |  |  |  |  |  |  |  |

**VERKLARING**

Hoogtematen in meters t.o.v. NAP  
 Maten in meters tenzij anders aangegeven  
 Alle maten in het werk controleren

- Bestaand profiel
- Te maken werk
- Zand (bestaand)
- Grond (nieuw)
- Hydraulische fosforslakken (nieuw)
- Stortsteen ingegoten met beton (nieuw)
- Stortsteen (nieuw)

|                            |          |                         |          |
|----------------------------|----------|-------------------------|----------|
| rijkswaterstaat<br>zeeland |          | afdeling WVI            |          |
| Project Zeeweringen        |          |                         | REVISIE  |
| Bruinisse Haven            |          |                         |          |
| Dwarsprofiel X             |          |                         |          |
| getekend                   | G. Aerts | d.d.                    | 17-09-12 |
| gecontroleerd              |          | d.d.                    |          |
| accoord                    |          | d.d.                    |          |
| gewijzigd                  |          | d.d.                    |          |
|                            |          | schaal 1:100            |          |
|                            |          | in 3 bladen, blad nr. 3 |          |
|                            |          | A2.1 11-02-02-003       |          |

11-02-02-003  
 11-02-02-003  
 11-02-02-003