


VOOR VERVOLG ZIE TEKN.NR. ZLRW-2008-01592

- Haringmanblokken op zijn kop 0.50x0.50x0.20
- Betonzuilen dik 0.30, 2300kg/m³ ingewassen met steenslag 4/32mm
- Gekantelde haringmanblokken 0.50x0.50x0.20
- Gekantelde haringmanblokken 0.50x0.50x0.15
- Kreukelberm breuksteen 10-60kg


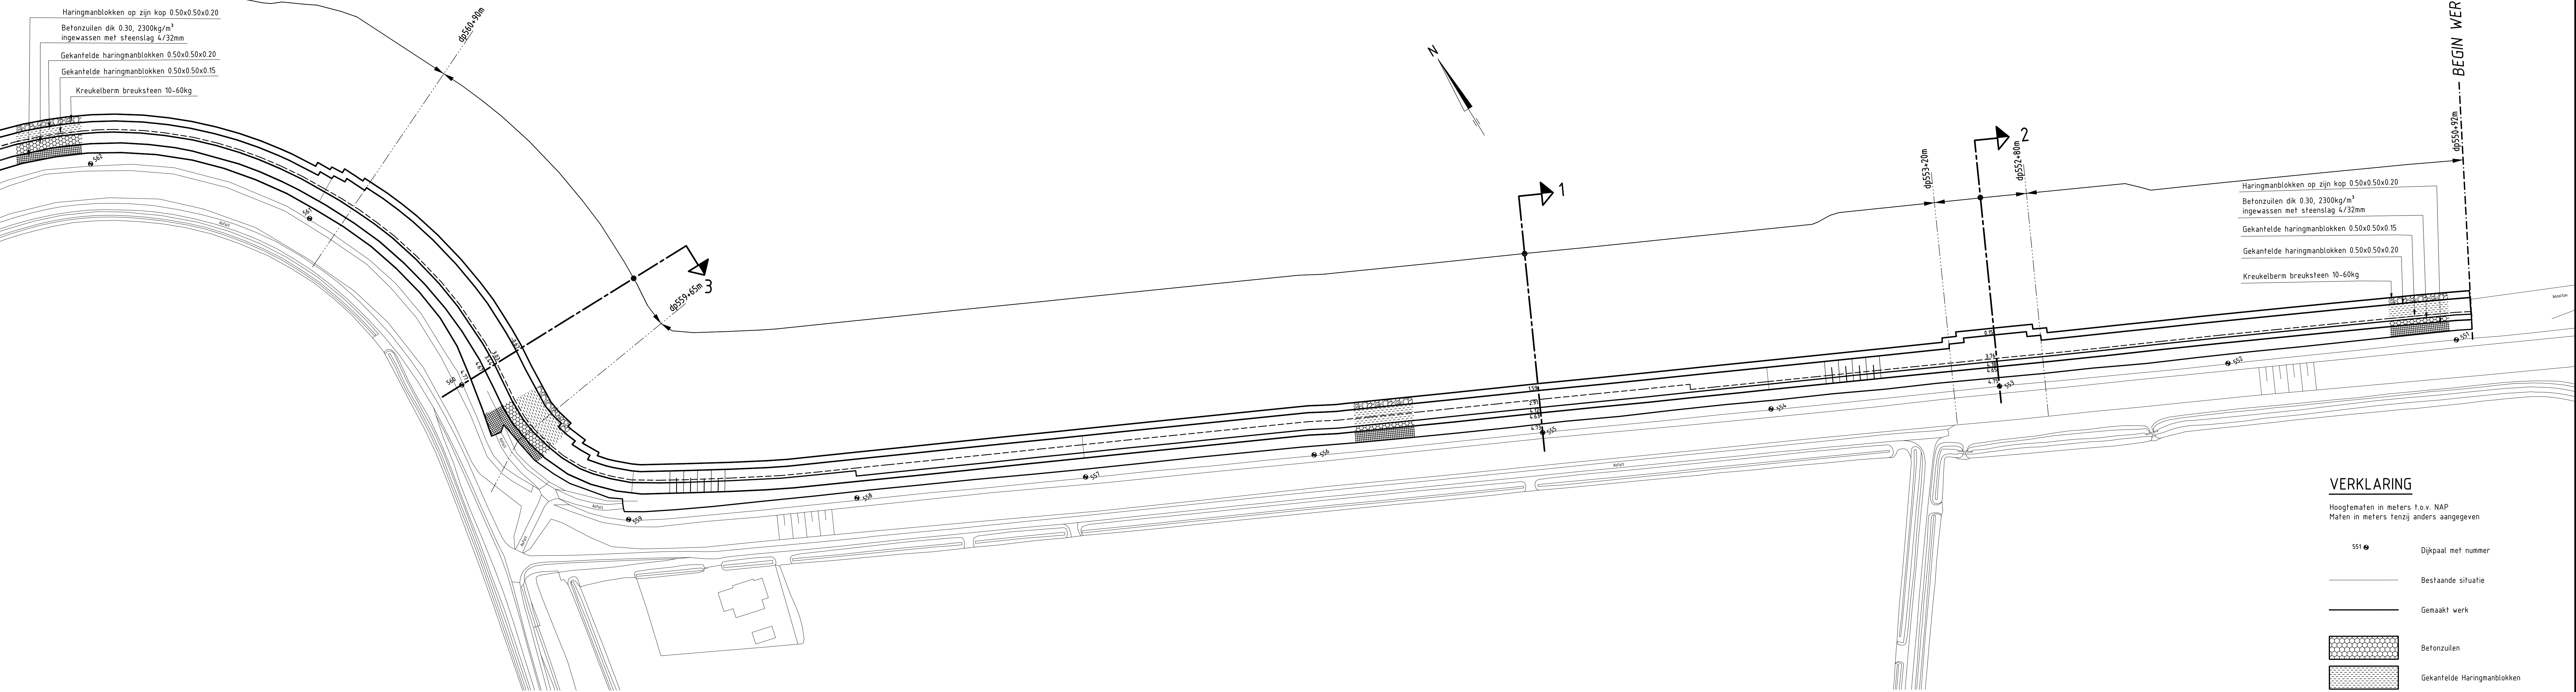


VERKLARING

Hoogtematen in meters t.o.v. NAP
Maten in meters tenzij anders aangegeven

- 551 ● Dijkpaal met nummer
- Bestaande situatie
- - - Gemaakt werk
- [Pattern] Betonzuilen
- [Pattern] Gekantelde Haringmanblokken
- [Pattern] Haringmanblokken op zijn kop
- [Pattern] Kreukelberm

Voor dwarsprofiel 1 en 2 zie tekening ZLRW-2008-01594
Voor dwarsprofiel 3 zie tekening ZLRW-2008-01595

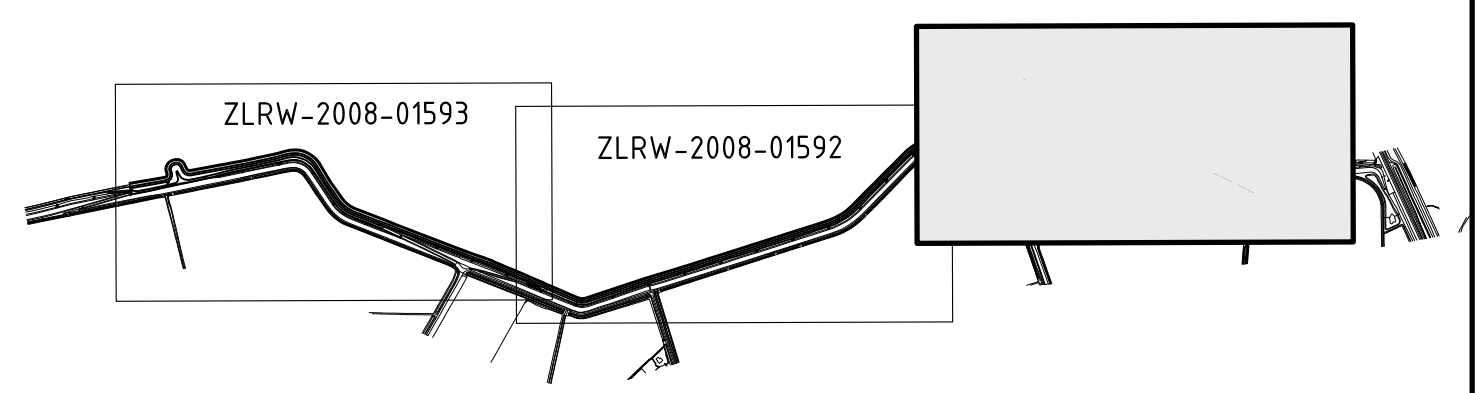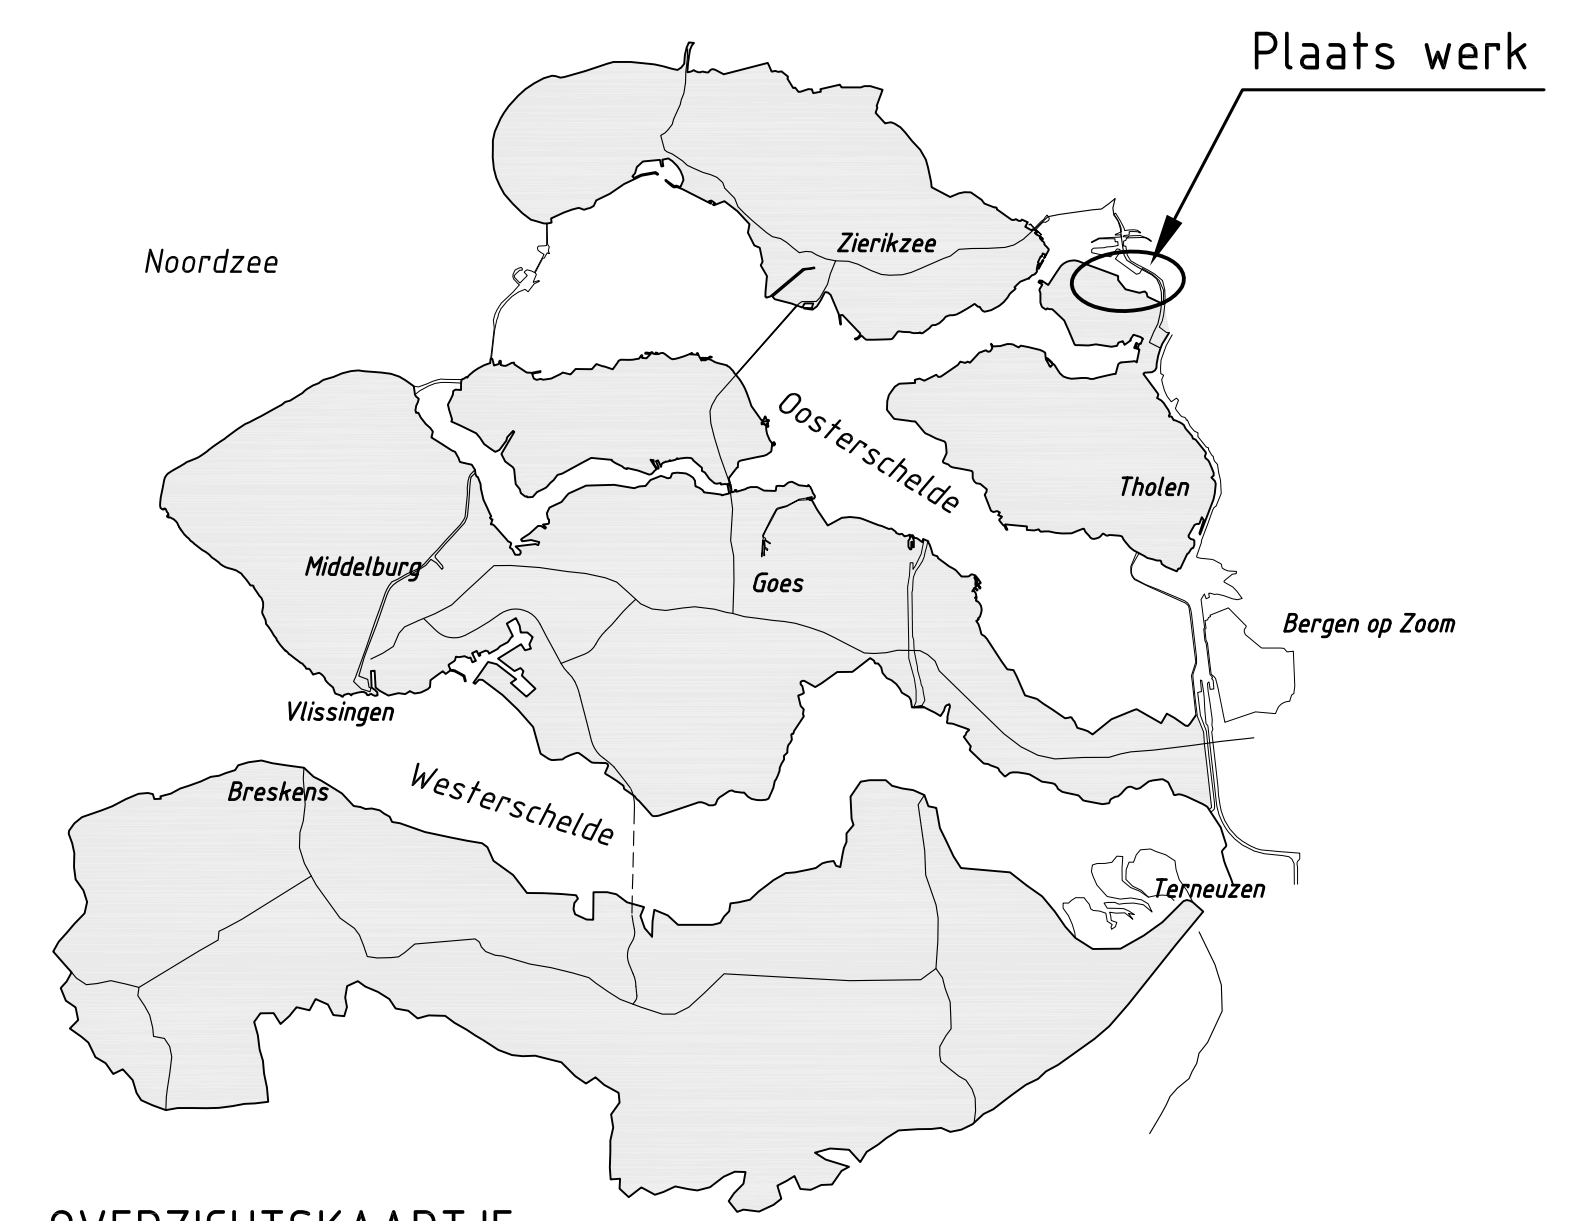



rijkswaterstaat zeeland		afdeling WVI	
Project Zeeweringen			revisie
REVISIE ANNA JACOBA- KRAMERS- PR. HENDRIKPOLDER			ZLD-6097
Situatie van dp550+92m tot dp562			
getekend	R. van Oosten	da	24-02-2009
gecontroleerd	S. Vermunt	da	24-02-2009
accord	S. Vereeke	da	24-02-2009
gevoegd			
A0/A1			ZLRW-2008-01591

SITUATIE

schaal 1:1000

VOOR VERVOLG ZIE TEK.NR. ZLRW-2008-01591

VOOR VERVOLG ZIE TEK.NR. ZLRW-2008-01593

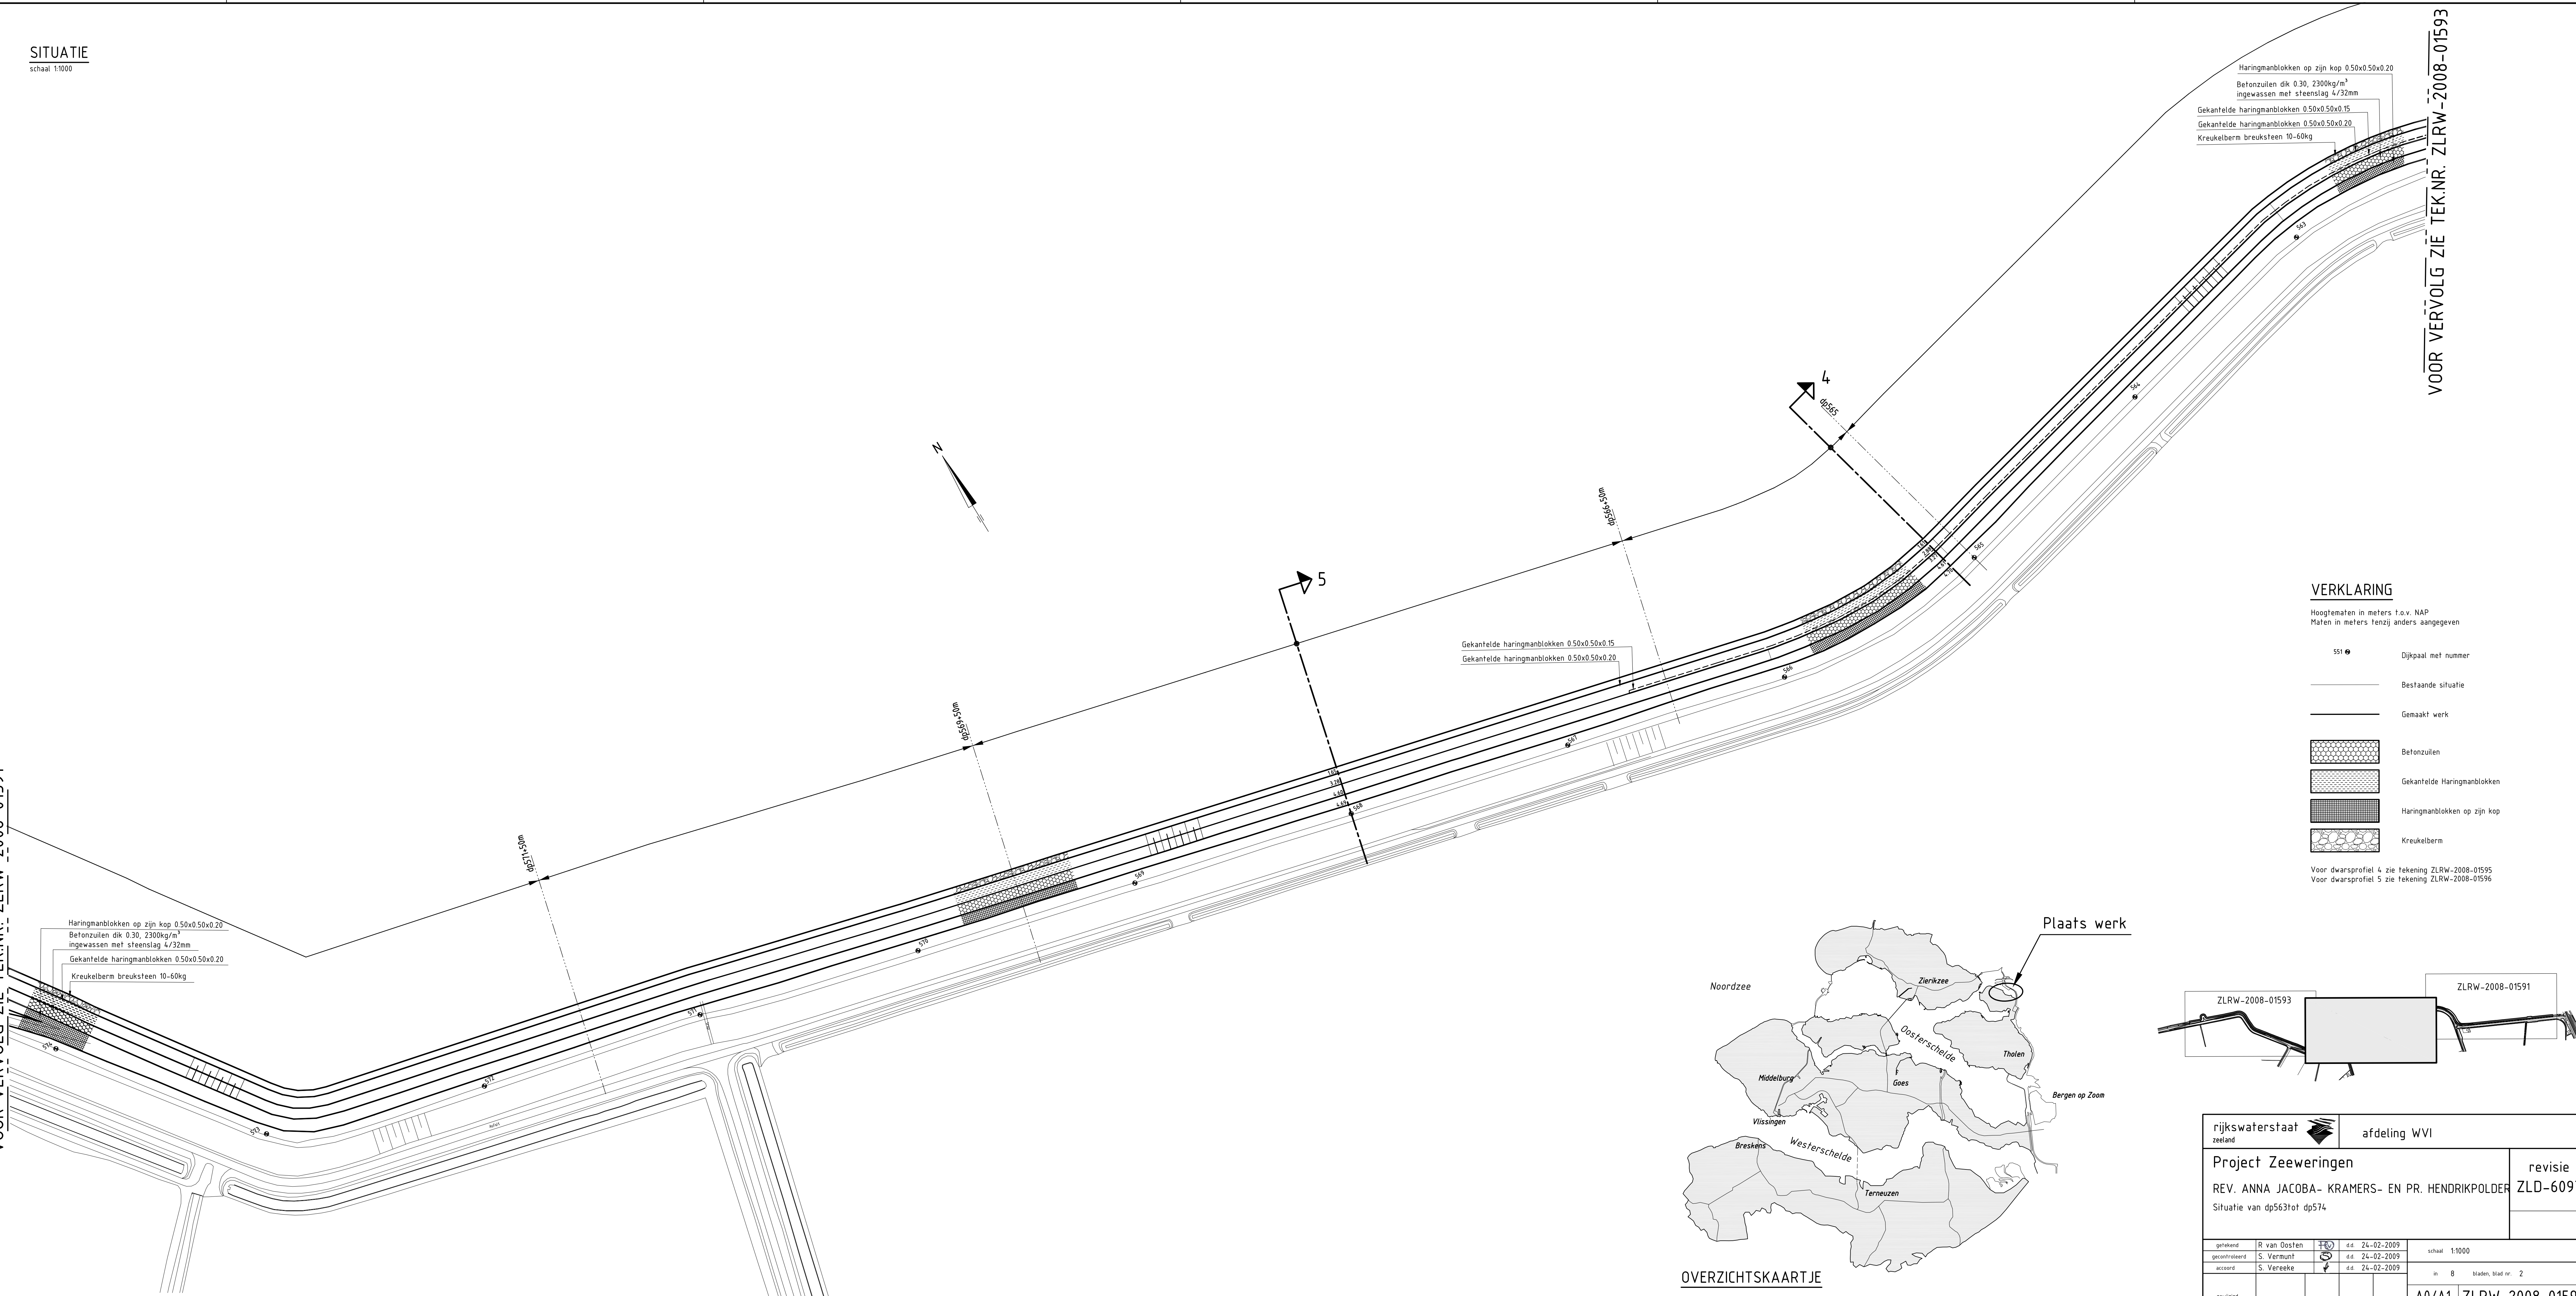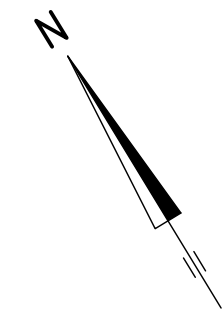

Haringmanblokken op zijn kop 0.50x0.50x0.20
 Betonzulen dik 0.30, 2300kg/m³
 ingewassen met steenslag 4/32mm
 Gekantelde haringmanblokken 0.50x0.50x0.15
 Gekantelde haringmanblokken 0.50x0.50x0.20
 Kreukelberm breuksteen 10-60kg

Gekantelde haringmanblokken 0.50x0.50x0.15
 Gekantelde haringmanblokken 0.50x0.50x0.20


Haringmanblokken op zijn kop 0.50x0.50x0.20
 Betonzulen dik 0.30, 2300kg/m³
 ingewassen met steenslag 4/32mm
 Gekantelde haringmanblokken 0.50x0.50x0.20
 Kreukelberm breuksteen 10-60kg

VERKLARING


Hoogtematen in meters t.o.v. NAP
 Maten in meters tenzij anders aangegeven

- 551 ● Dijkpaal met nummer
- Bestaande situatie
- Gemaakt werk
- Betonzulen
- Gekantelde Haringmanblokken
- Haringmanblokken op zijn kop
- Kreukelberm

Voor dwarsprofiel 4 zie tekening ZLRW-2008-01595
 Voor dwarsprofiel 5 zie tekening ZLRW-2008-01596


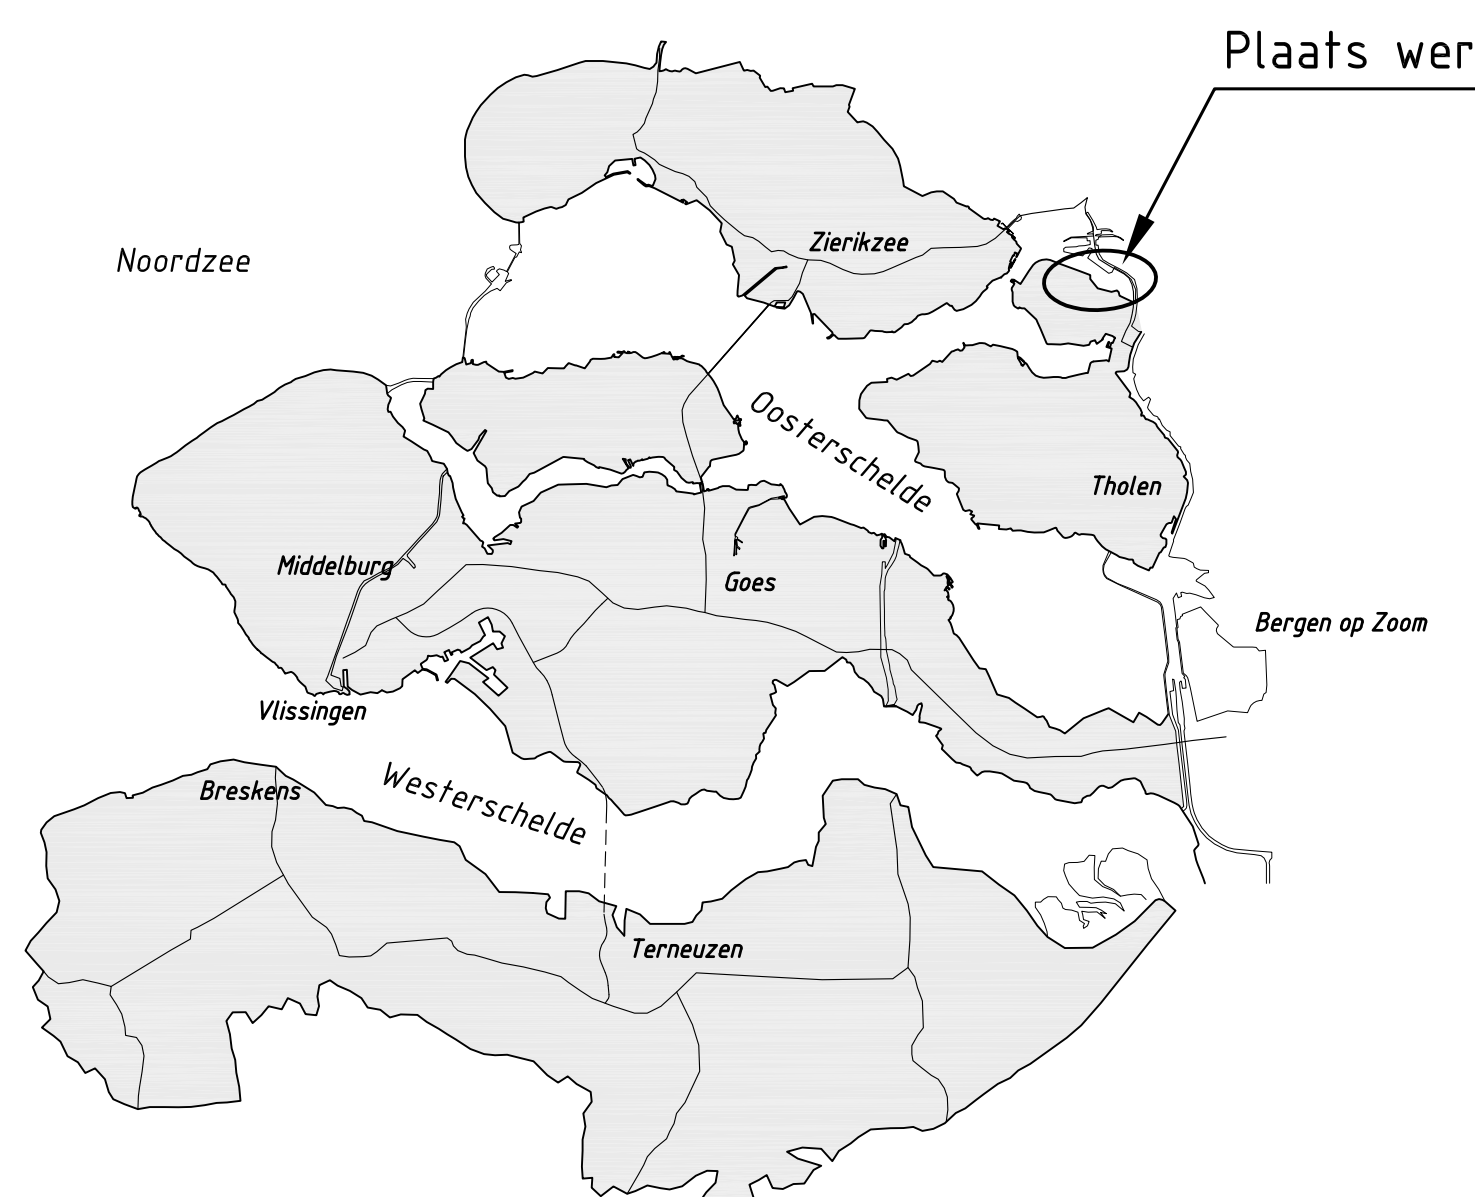


OVERZICHTSKAARTJE

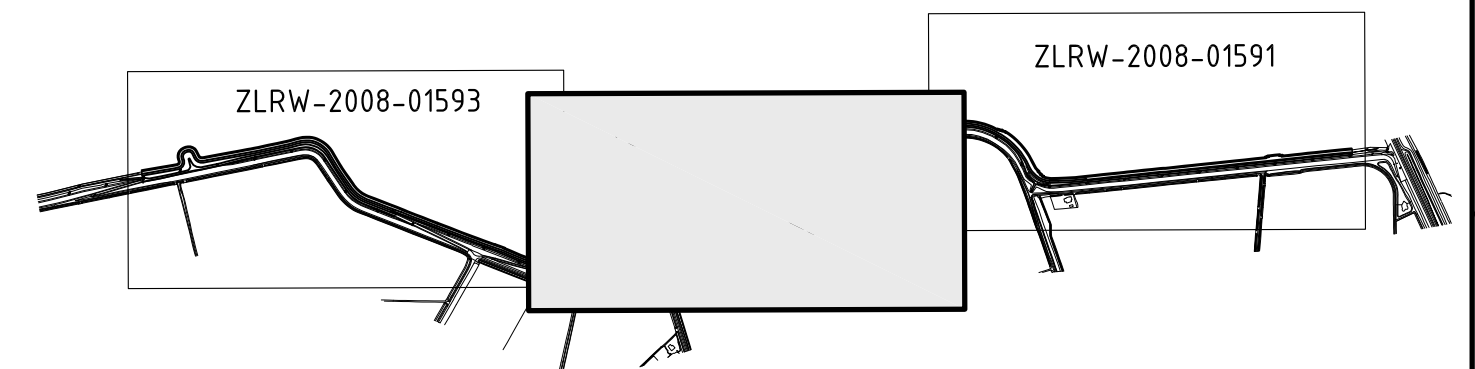

rijkswaterstaat zeeland		afdeling WVI	
Project Zeeweringen			revisie
REV. ANNA JACOBA- KRAMERS- EN PR. HENDRIKPOLDER			ZLD-6097
Situatie van dp563tot dp574			
getekend	R. van Oosten	da	24-02-2009
gecontroleerd	S. Vermunt	da	24-02-2009
accord	S. Vereeke	da	24-02-2009
gevoegd			
schaal 1:1000		in 8 bladen, blad nr. 2	
A0/A1		ZLRW-2008-01592	

SITUATIE
schaal 1:1000

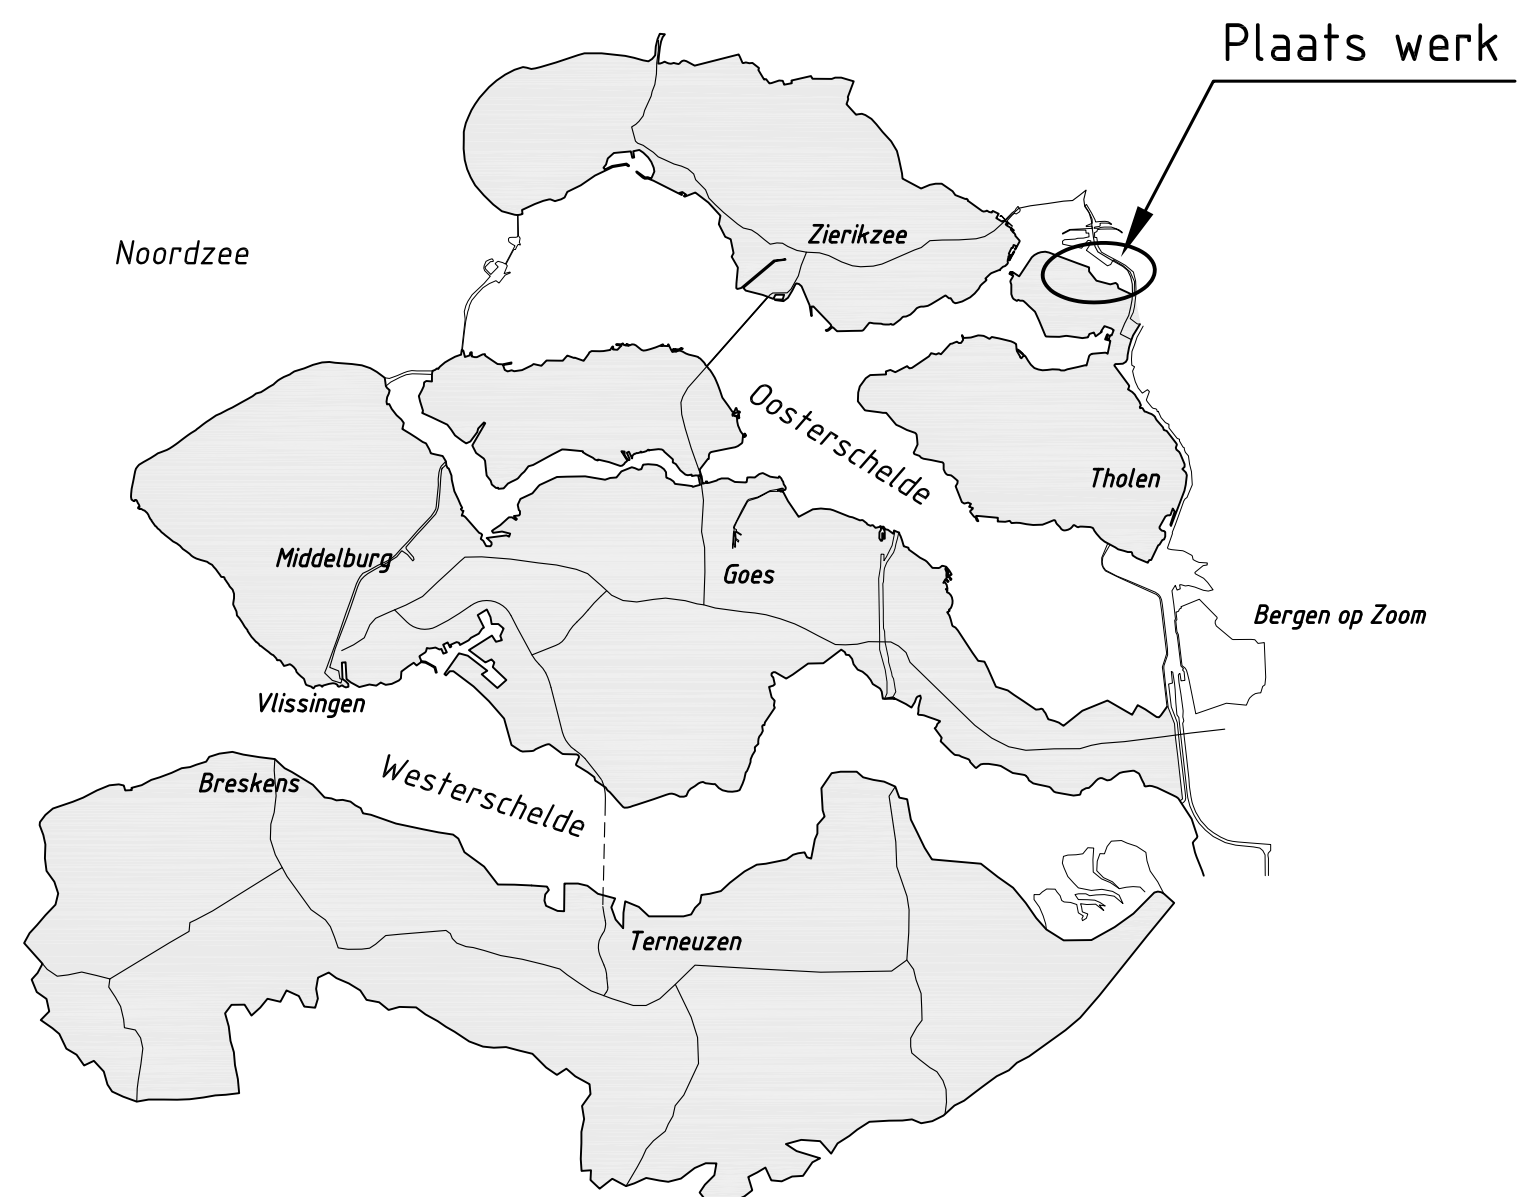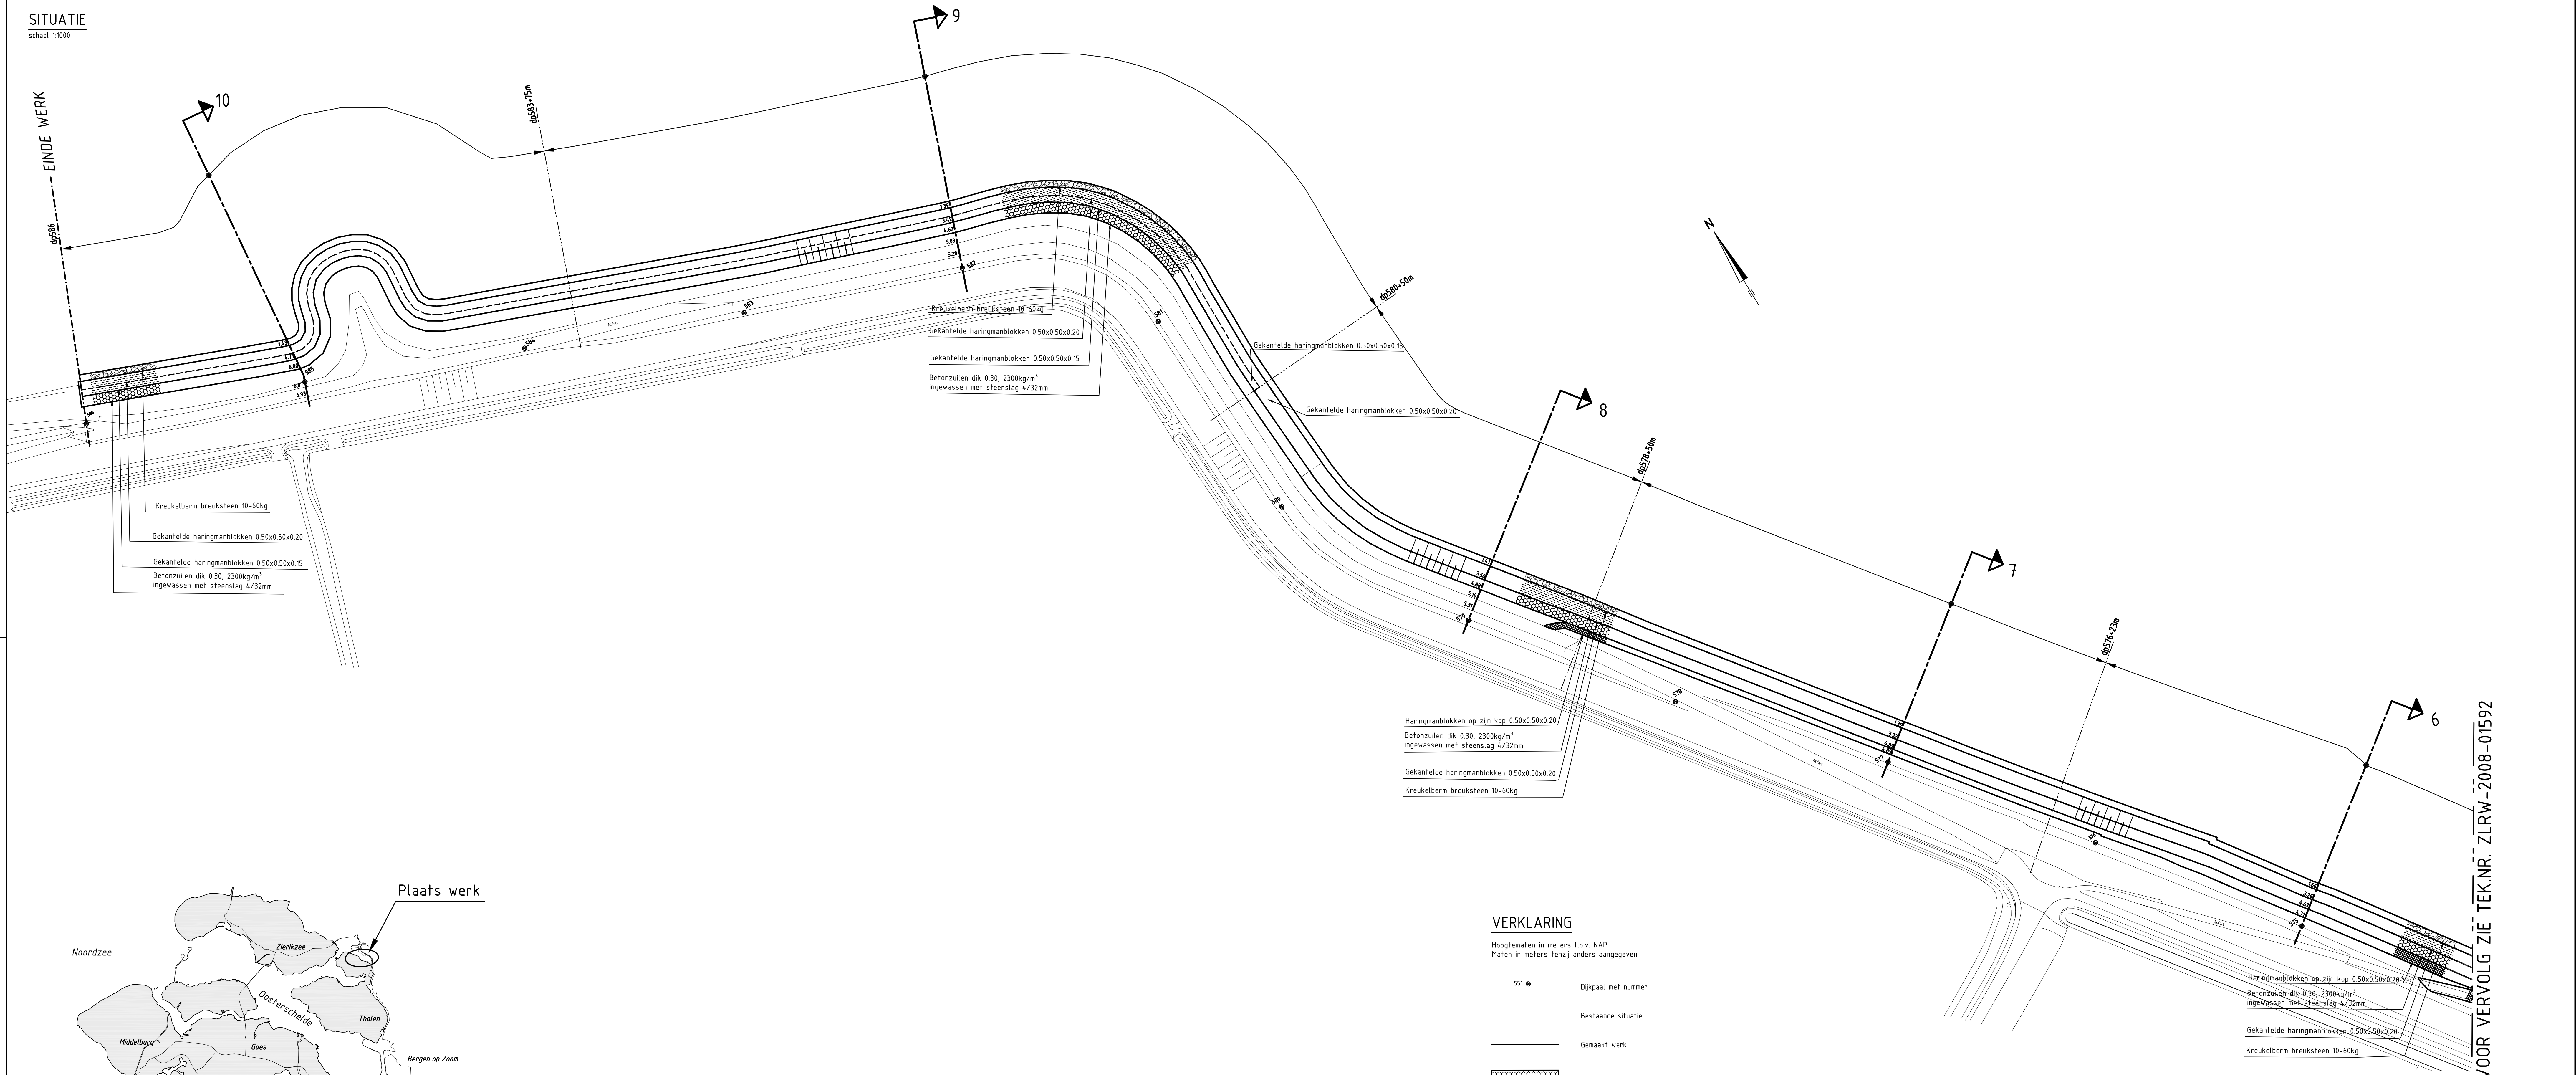


OVERZICHTSKAARTJE

VERKLARING

Hoogtematen in meters t.o.v. NAP
Maten in meters tenzij anders aangegeven


- 551 ● Dijkpaal met nummer
- Bestaande situatie
- Gemaakt werk
- Betonzuilen
- Gekantelde Haringmanblokken
- Haringmanblokken op zijn kop
- Grindafvalbeton
- Kreukelberm

Voor dwarsprofiel 6 zie tekening ZLRW-2008-01596
Voor dwarsprofiel 7 en 8 zie tekening ZLRW-2008-01597
Voor dwarsprofiel 9 en 10 zie tekening ZLRW-2008-01598

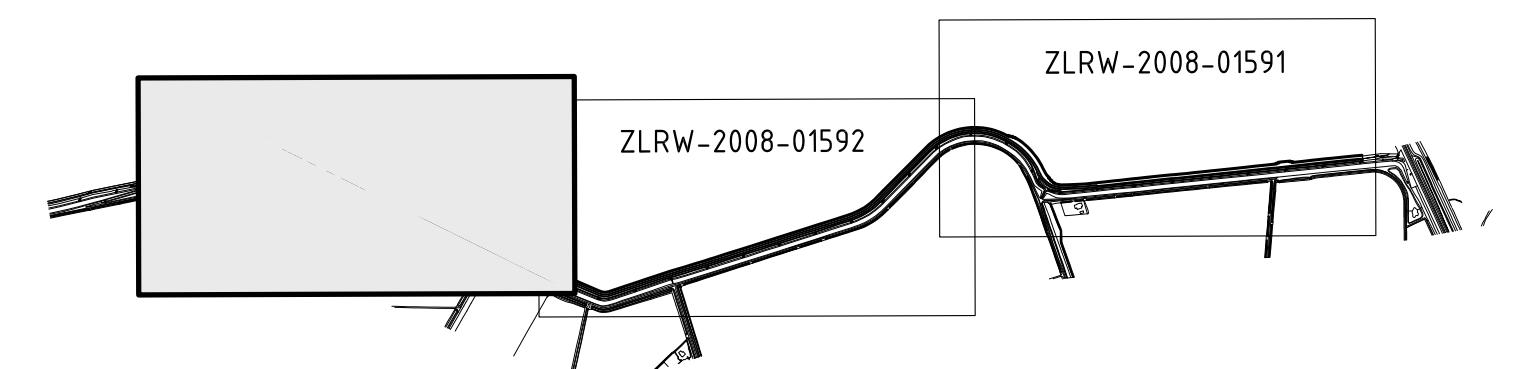


VOOR VERVOLG ZIE TEK.NR. ZLRW-2008-01592

rijkswaterstaat zeeland		afdeling WVI	
Project Zeeweringen			revisie
REV. ANNA JACOBA- KRAMERS- EN PR. HENDRIKPOLDER			ZLD-6097
Situatie van dp575 tot dp586			
getekend	R. van oosten	da	24-02-2009
gecontroleerd	S. Vermunt	da	24-02-2009
afgekeurd	S. Vereeke	da	24-02-2009
gevoegd			
schaal 1:1000		in 8 bladen, blad nr. 3	
A0/A1		ZLRW-2008-01593	

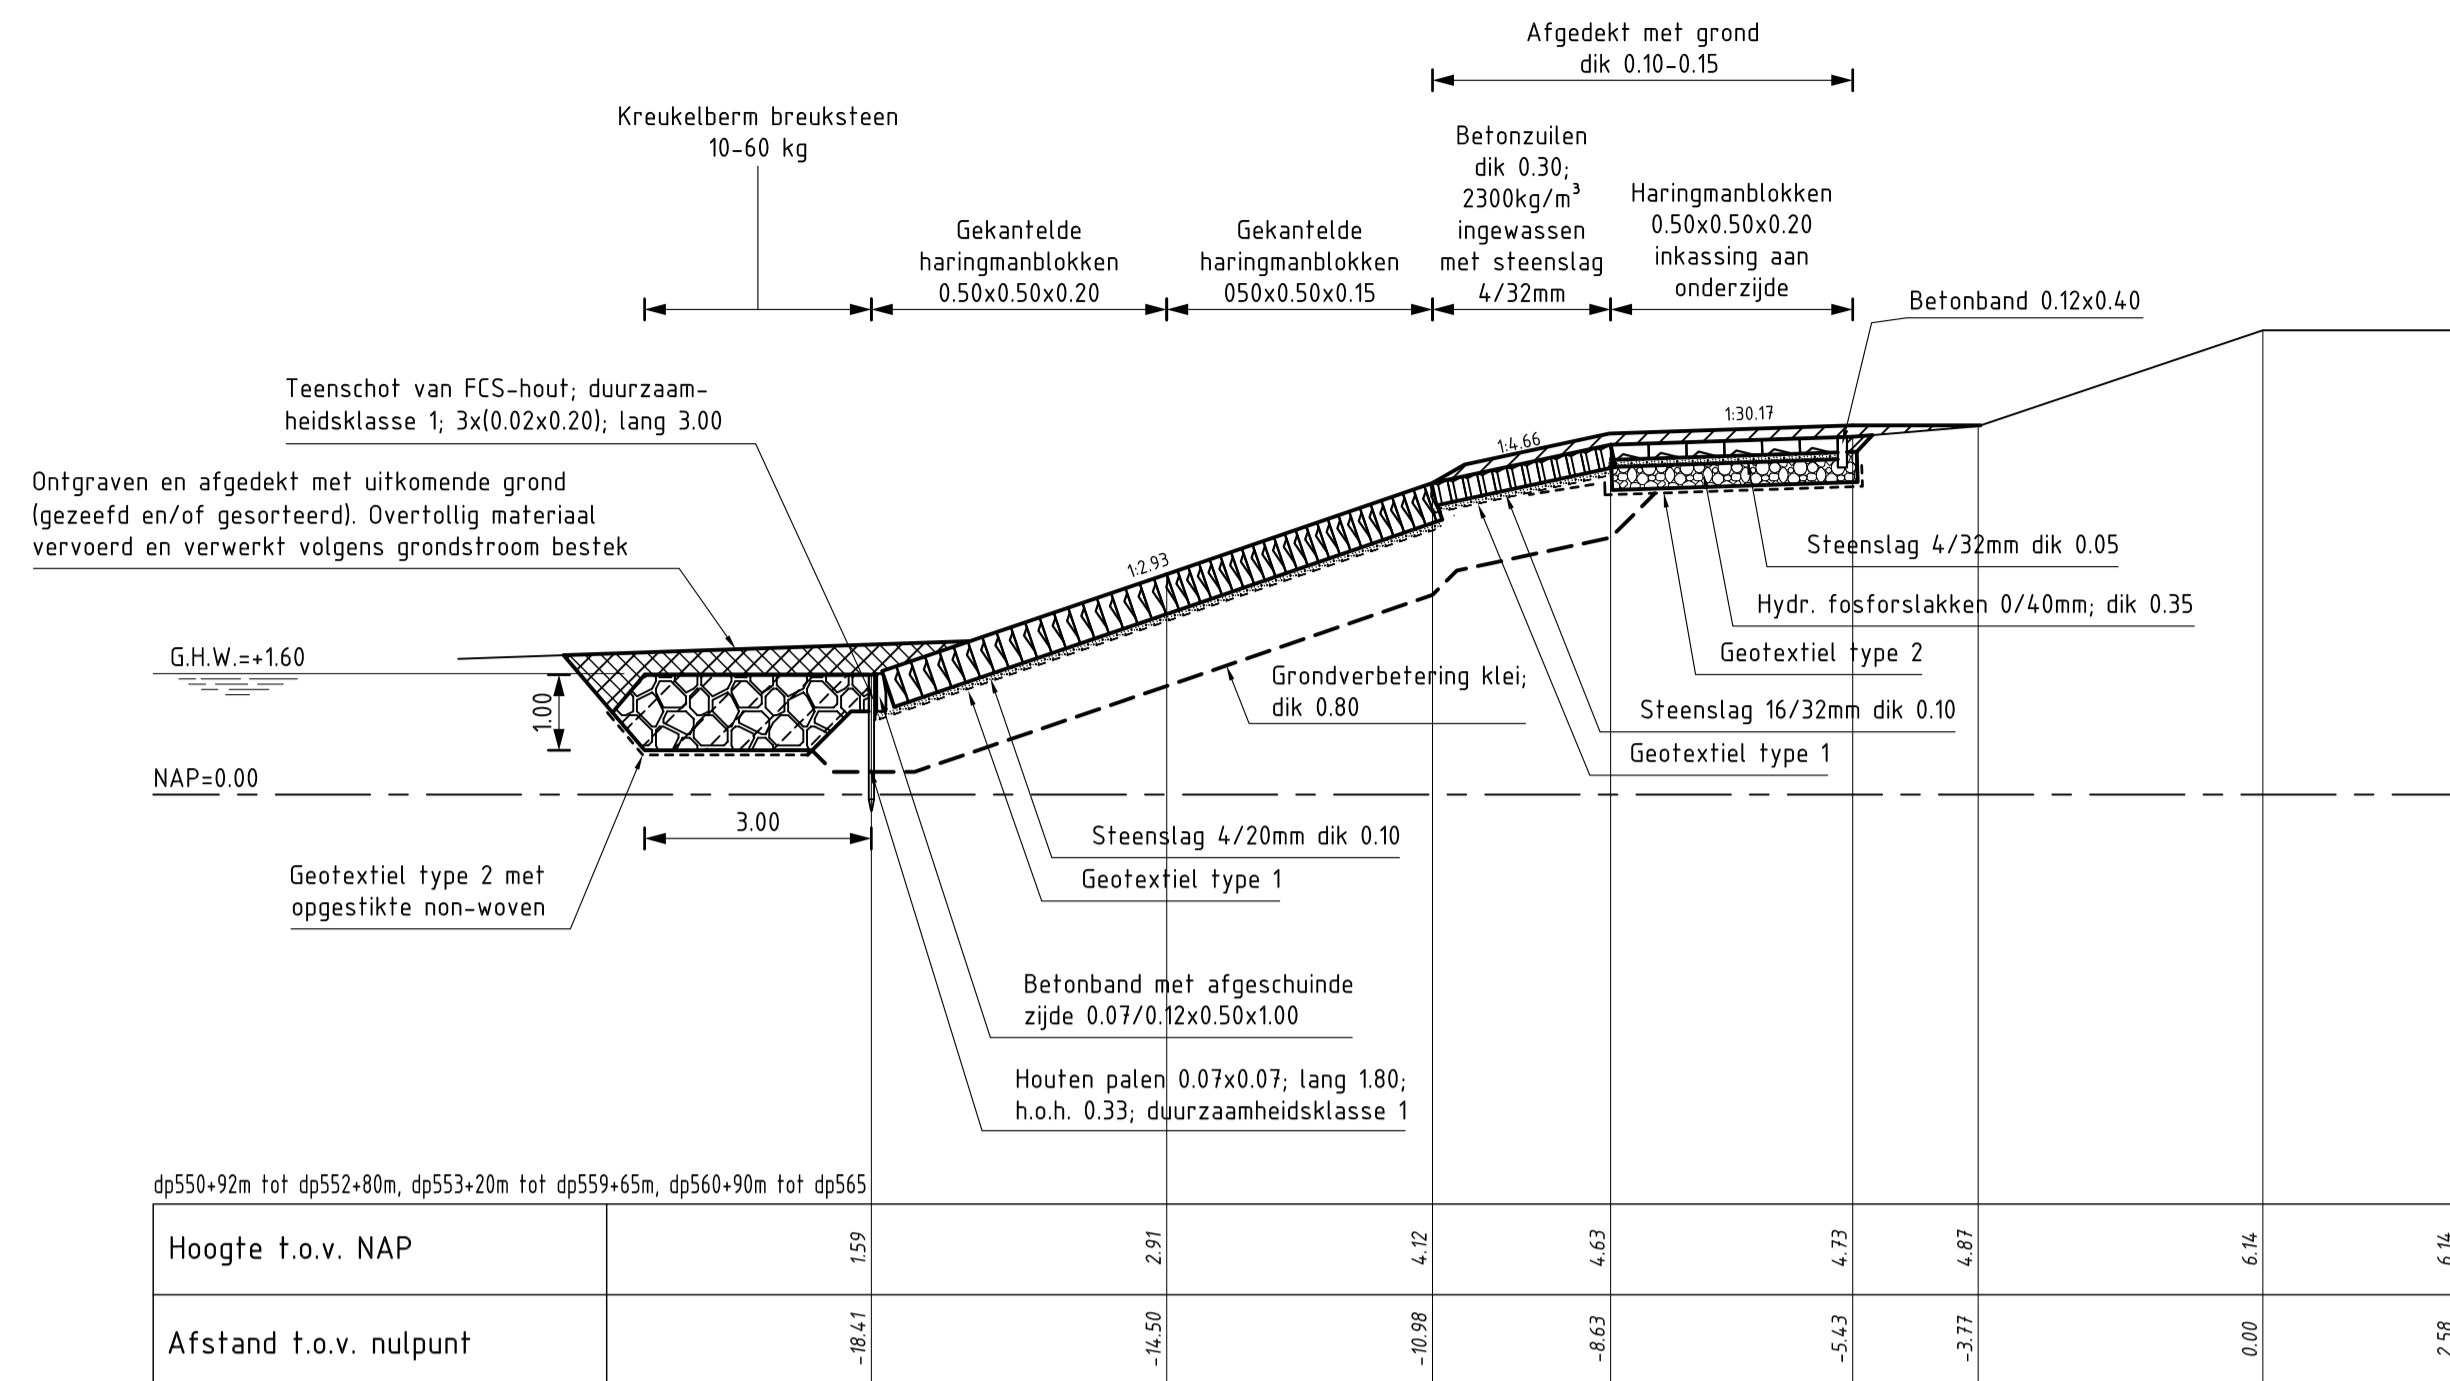

DWARSPROFIEL 1
schaal 1:100

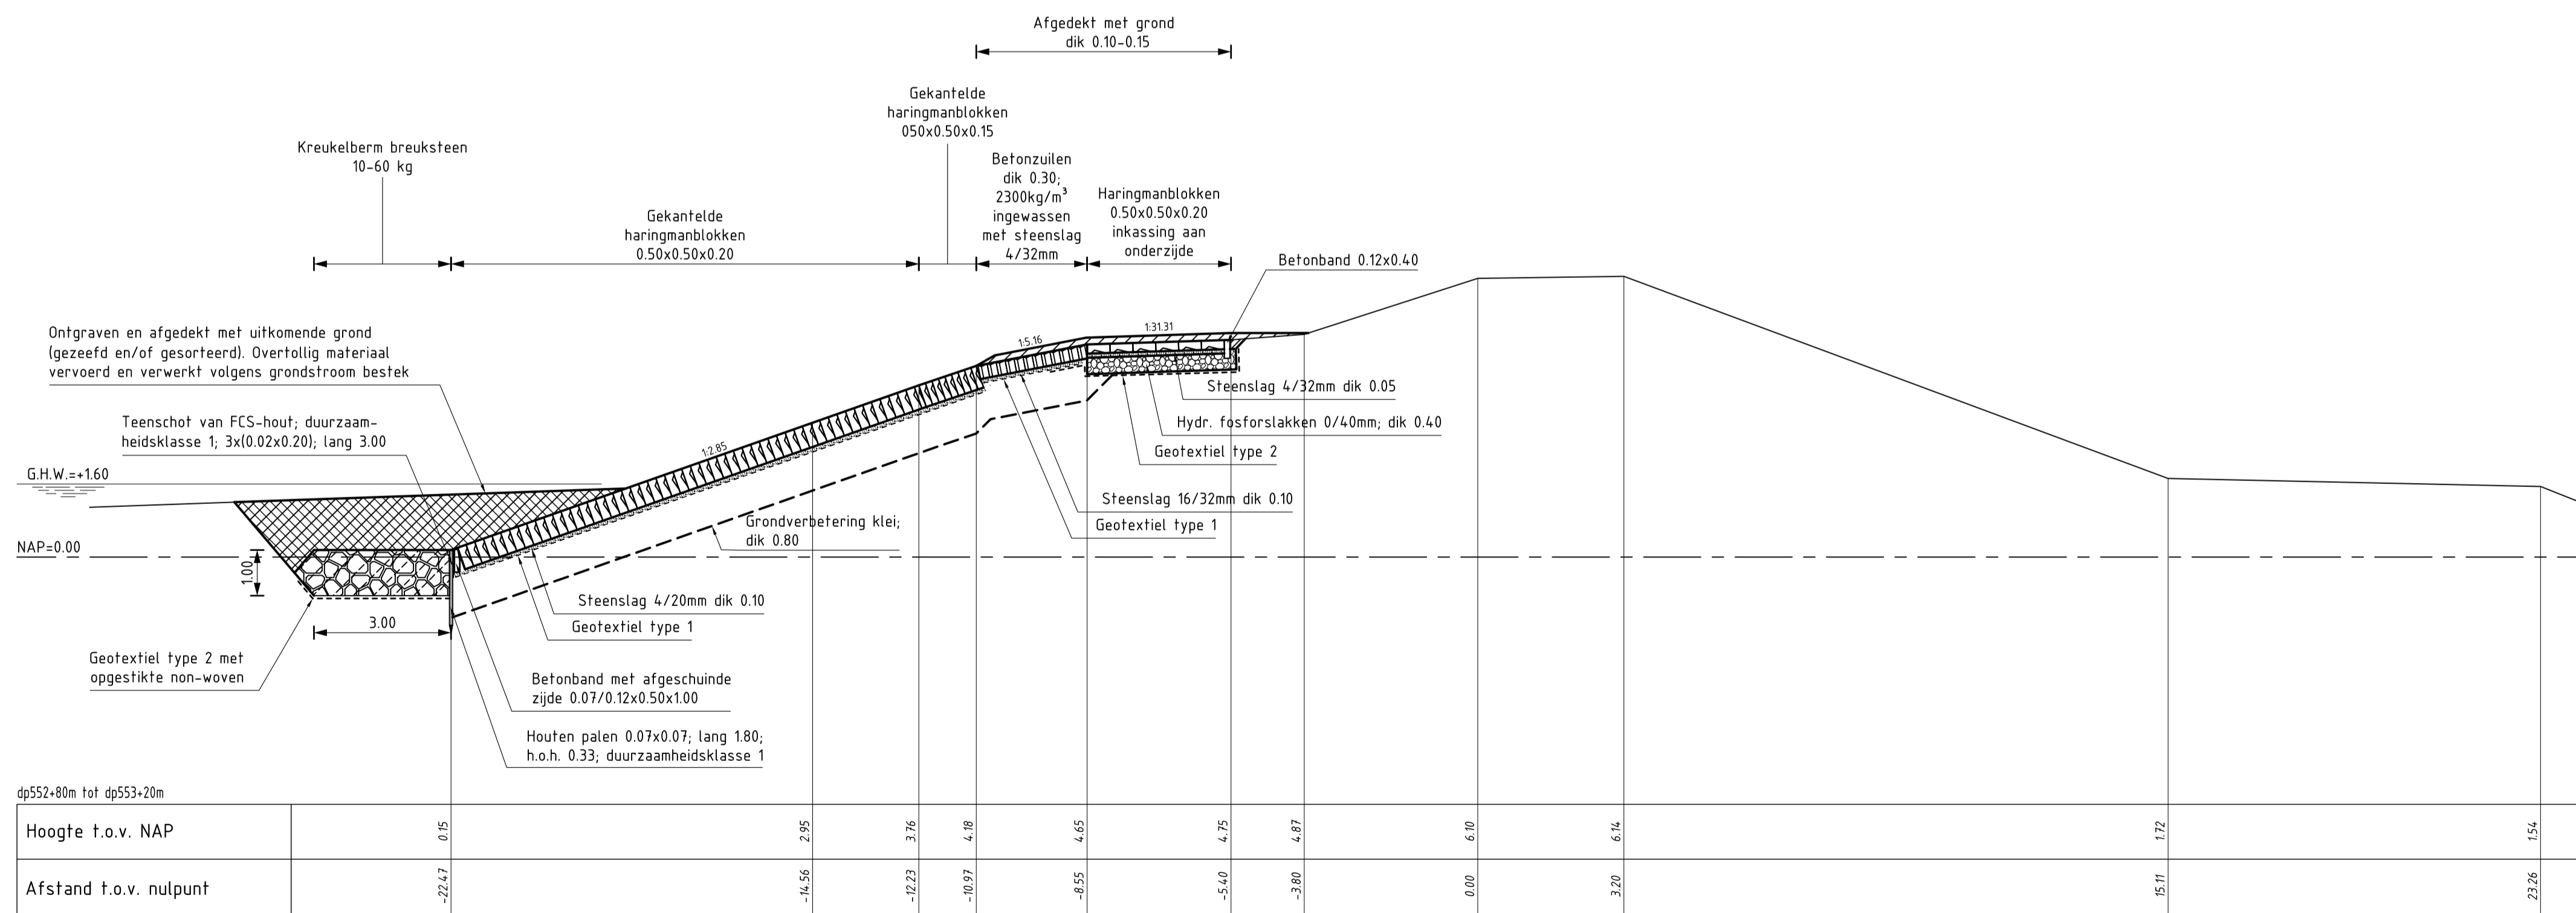

DWARSPROFIEL 2
schaal 1:100


VERKLARING

Hoogtematen in meters t.o.v. NAP
Maten in meters tenzij anders aangegeven


- Bestaand profiel
- Gemaakt werk
- Betonzulen (gemaakt)
- Gekantelde haringmanblokken (gemaakt)
- Haringmanblokken (gemaakt) met inkassing aan onderzijde
- Klei (gemaakt)
- Hydraulische fosforstakken (gemaakt)
- Kreukelberm (gemaakt)
- Grond ontgraven
- Grond aangevuld

Voor situatie zie tekening ZLRW-2008-01591

rijkswaterstaat zeeland		afdeling WVI	
Project Zeeweringen			revisie
REVISIE ANNA JACOBA- KRAMERS- EN PRINS HENDRIKPOLDER			ZLD-6097
Dwarsprofiel 1 en 2			
getekend	J.D. Davids	d.d.	24-02-2009
gecontroleerd	S. Vermunt	d.d.	24-02-2009
accord	S. Vereeke	d.d.	24-02-2009
schaal 1:100		in 8 bladen, blad nr. 4	
A1		ZLRW-2008-01594	

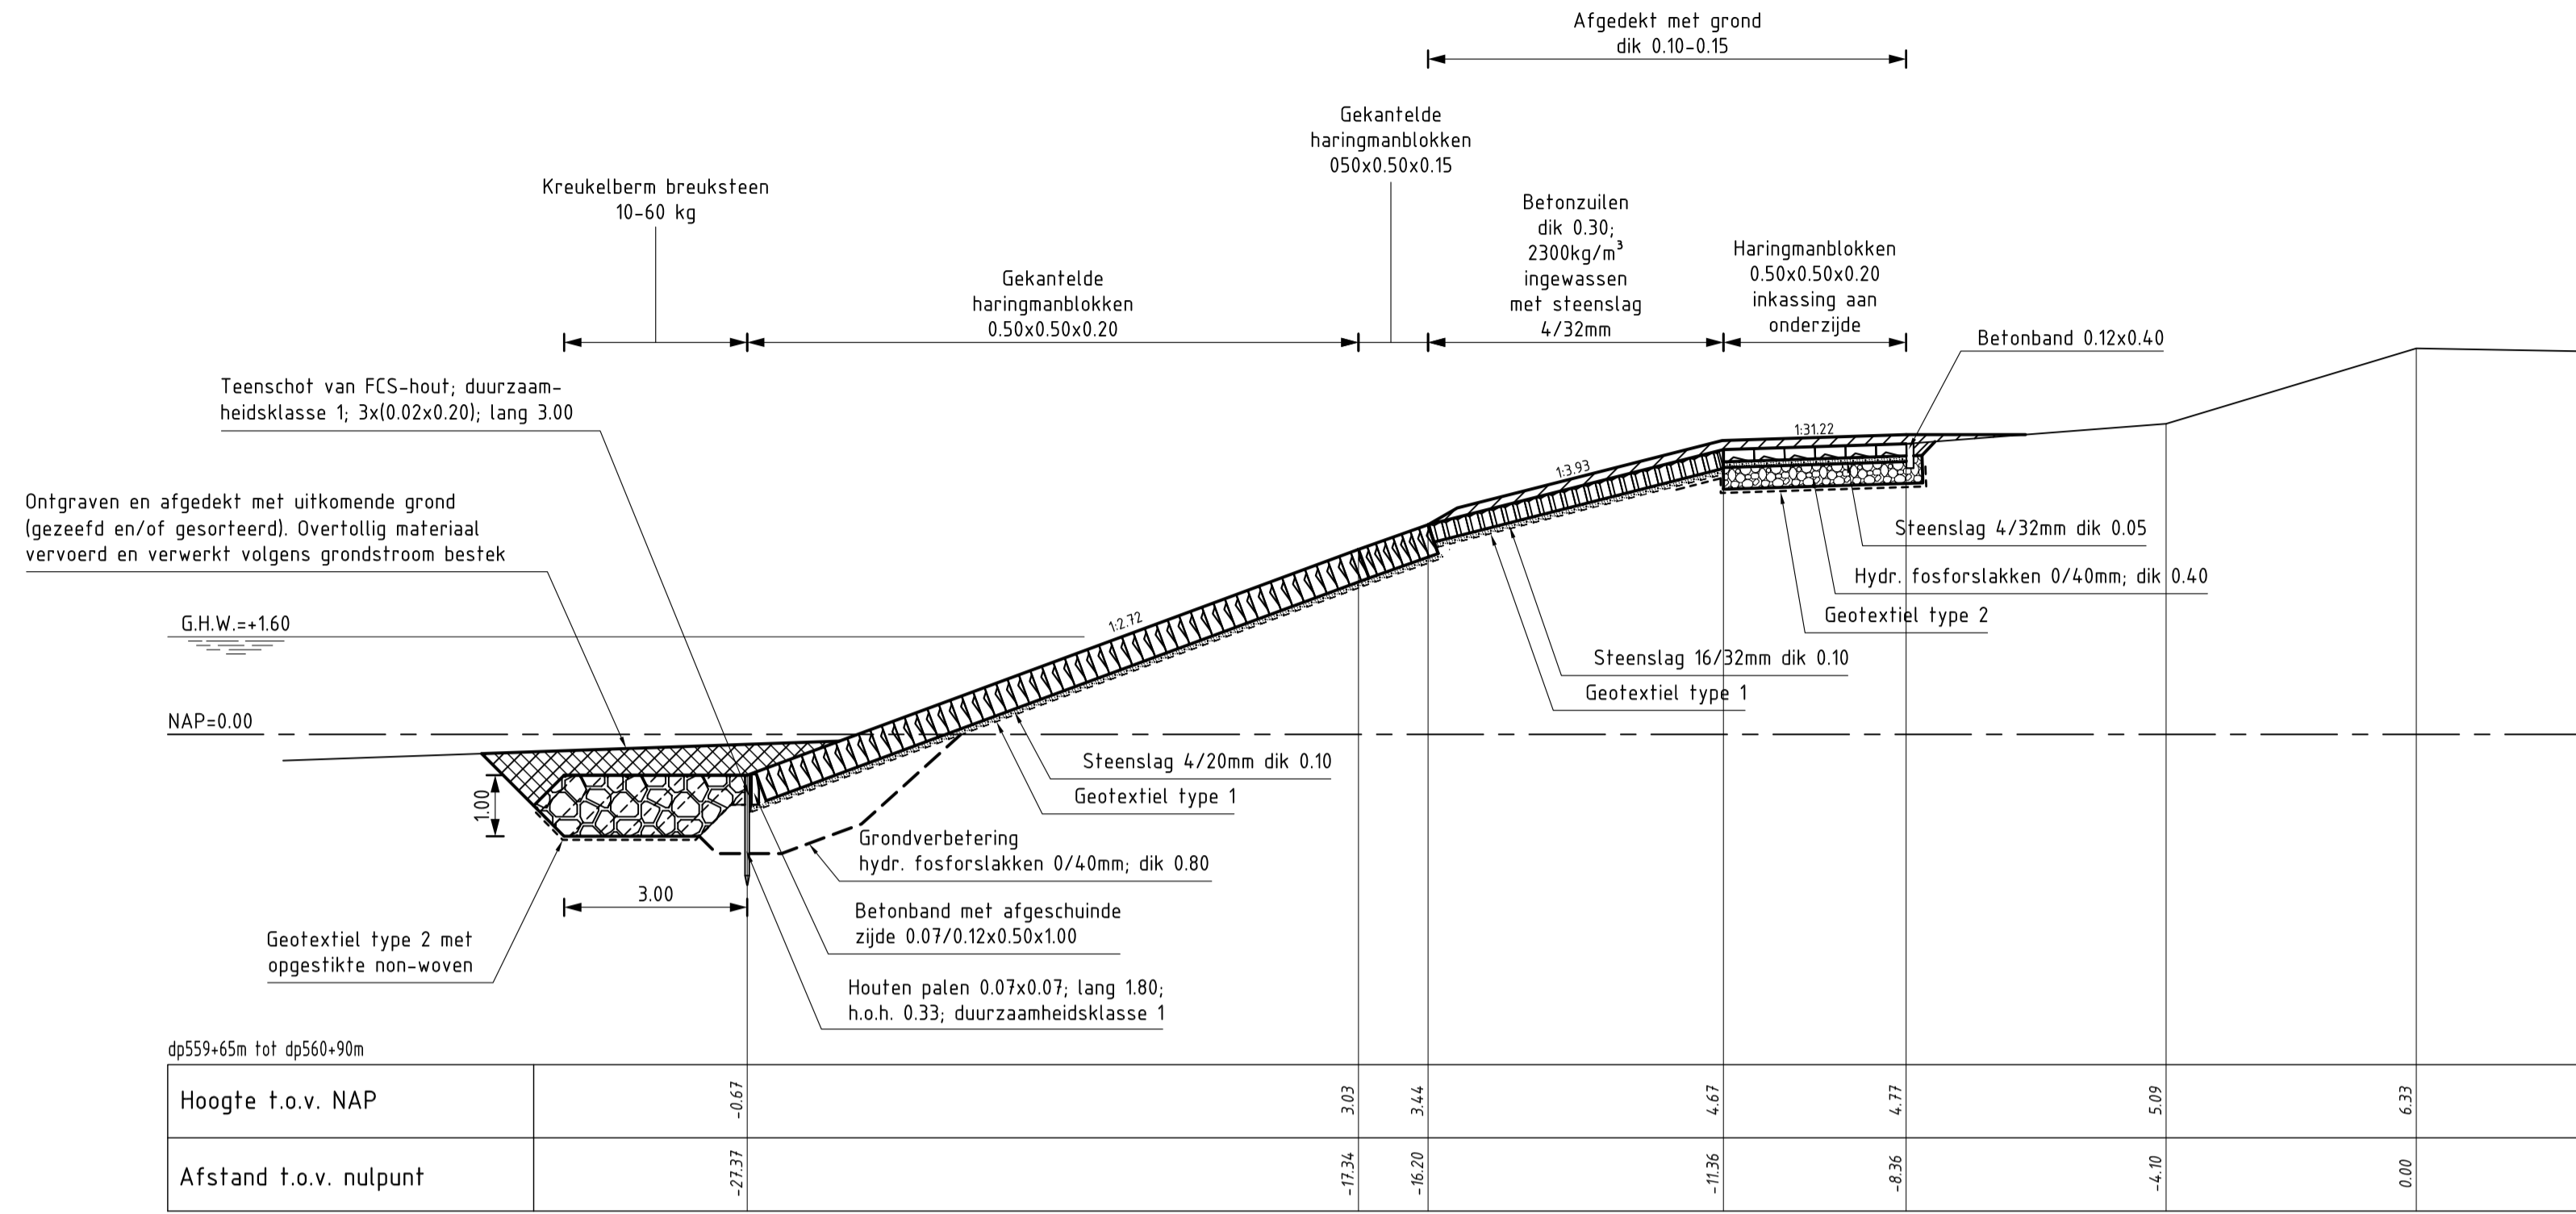

DWARSPROFIEL 3
schaal 1:100

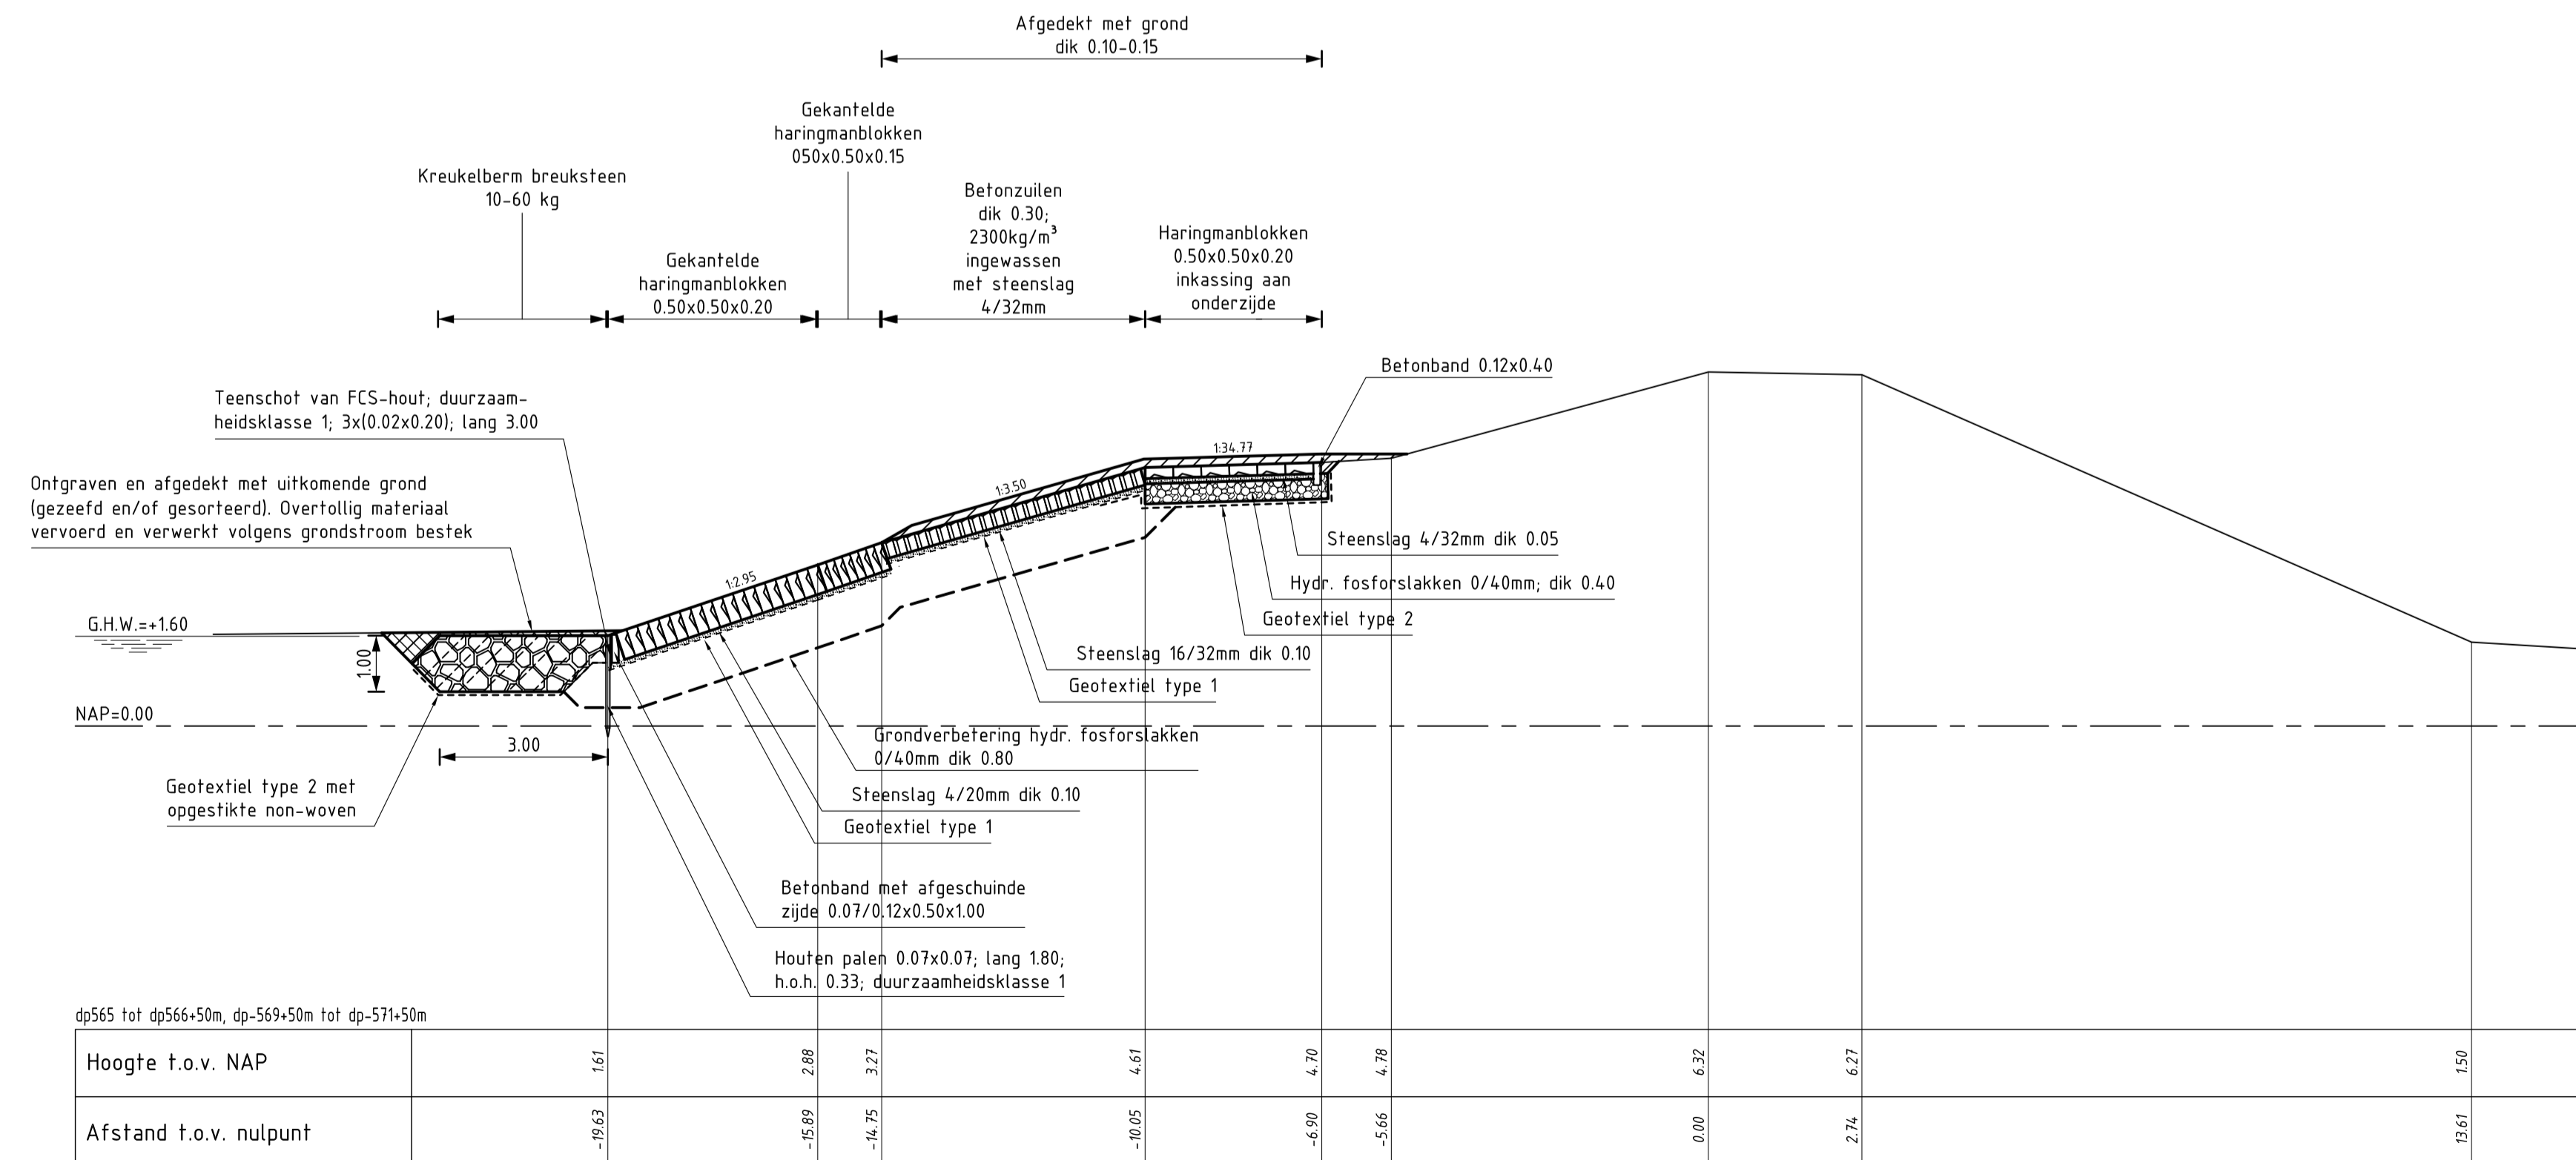

DWARSPROFIEL 4
schaal 1:100


VERKLARING

Hoogtematen in meters t.o.v. NAP
Maten in meters tenzij anders aangegeven


- Bestaand profiel
- Gemaakt werk
- Betonzoulen (gemaakt)
- Gekantelde haringmanblokken (gemaakt)
- Haringmanblokken (gemaakt) met inkassing aan onderzijde
- Klei (gemaakt)
- Hydraulische fosforlakken (gemaakt)
- Kreukelberm (gemaakt)
- Grond ontgraven
- Grond aangevuld

Voor situatie zie tekening ZLRW-2008-01591
Voor situatie zie tekening ZLRW-2008-01592

rijkswaterstaat zeeland		afdeling WVI	
Project Zeeweringen			revisie
REVISIE ANNA JACOBA- KRAMERS- EN PRINS HENDRIKPOLDER			ZLD-6097
Dwarsprofiel 3 en 4			
getekend	J.D. Davids	d.d.	24-02-2009
gecontroleerd	S. Vermunt	d.d.	24-02-2009
accord	S. Vereeke	d.d.	24-02-2009
geplaatst			
A1		ZLRW-2008-01595	

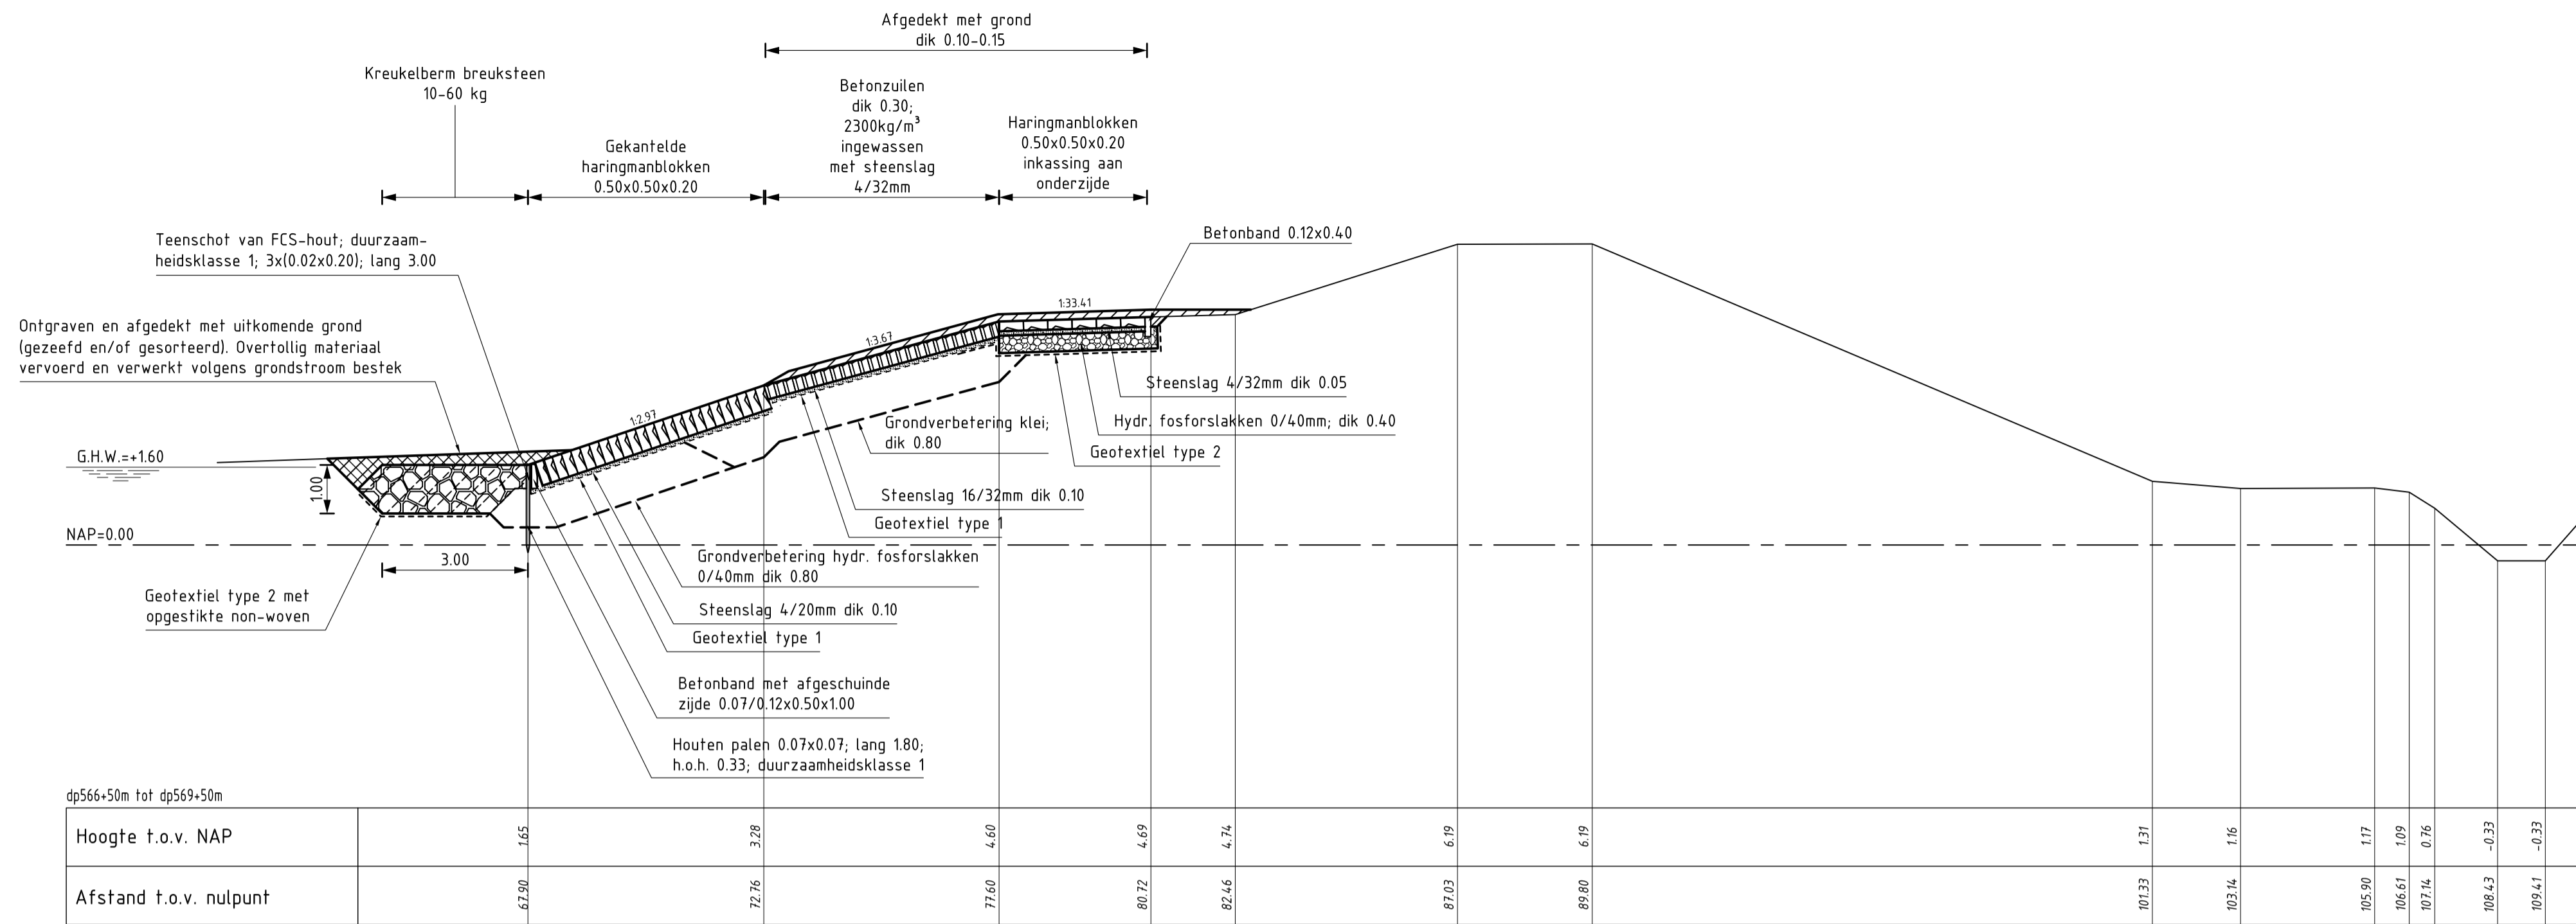

DWARSPROFIEL 5
schaal 1:100

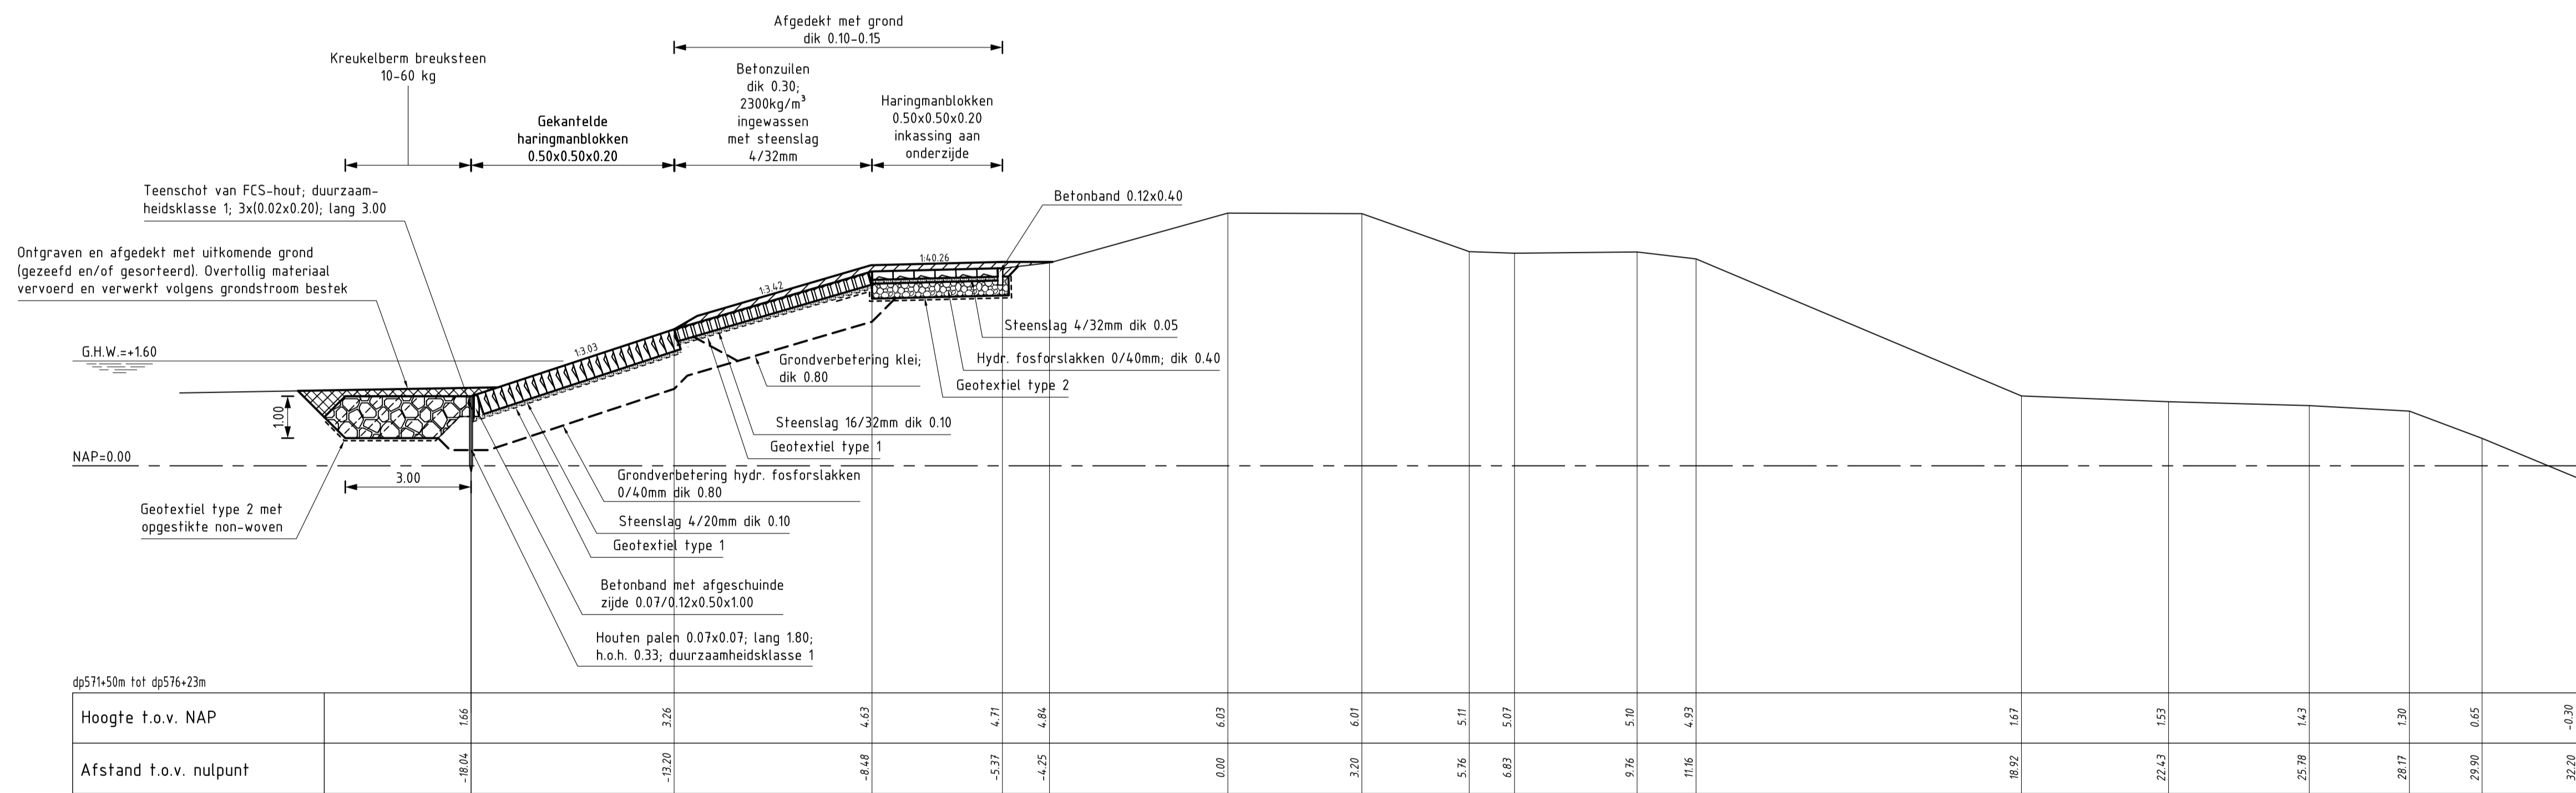

DWARSPROFIEL 6
schaal 1:100

VERKLARING


Hoogtematen in meters t.o.v. NAP
Maten in meters tenzij anders aangegeven

- Bestaand profiel
- Gemaakt werk
- Betonzuilen (gemaakt)
- Gekantelde haringmanblokken (gemaakt) met inkassing aan onderzijde
- Klei (gemaakt)
- Hydraulische fosforstakken (gemaakt)
- Kreukelberm (gemaakt)
- Grond ontgraven
- Grond aangevuld


Voor situatie zie tekening ZLRW-2008-01592
Voor situatie zie tekening ZLRW-2008-01593

rijkswaterstaat zeeland		afdeling WVI	
Project Zeeweringen			revisie
REVISIE ANNA JACOBA- KRAMERS- EN PRINS HENDRIKPOLDER			ZLD-6097
Dwarsprofiel 5 en 6			
getekend	J.D. Davids	d.d.	24-02-2009
gecontroleerd	S. Vermunt	d.d.	24-02-2009
accord	S. Vereeke	d.d.	24-02-2009
schaal 1:100		in 8 bladen, blad nr. 6	
getekend	A1		ZLRW-2008-01596

Topografische ondergrond: (c) Topografische Dienst Kadaster, Topografische ondergrond (c) Regionaal Samenwerkingsverband Zeeland GBN
 P:\212660\T&T\KRAMERS- EN PRINS HENDRIKPOLDER\rev-dwp_Anna Jacoba-Kramers- en Prins Hendrikpolder.dwg, 9-4-2010 9:01:53, P623603, 10.1

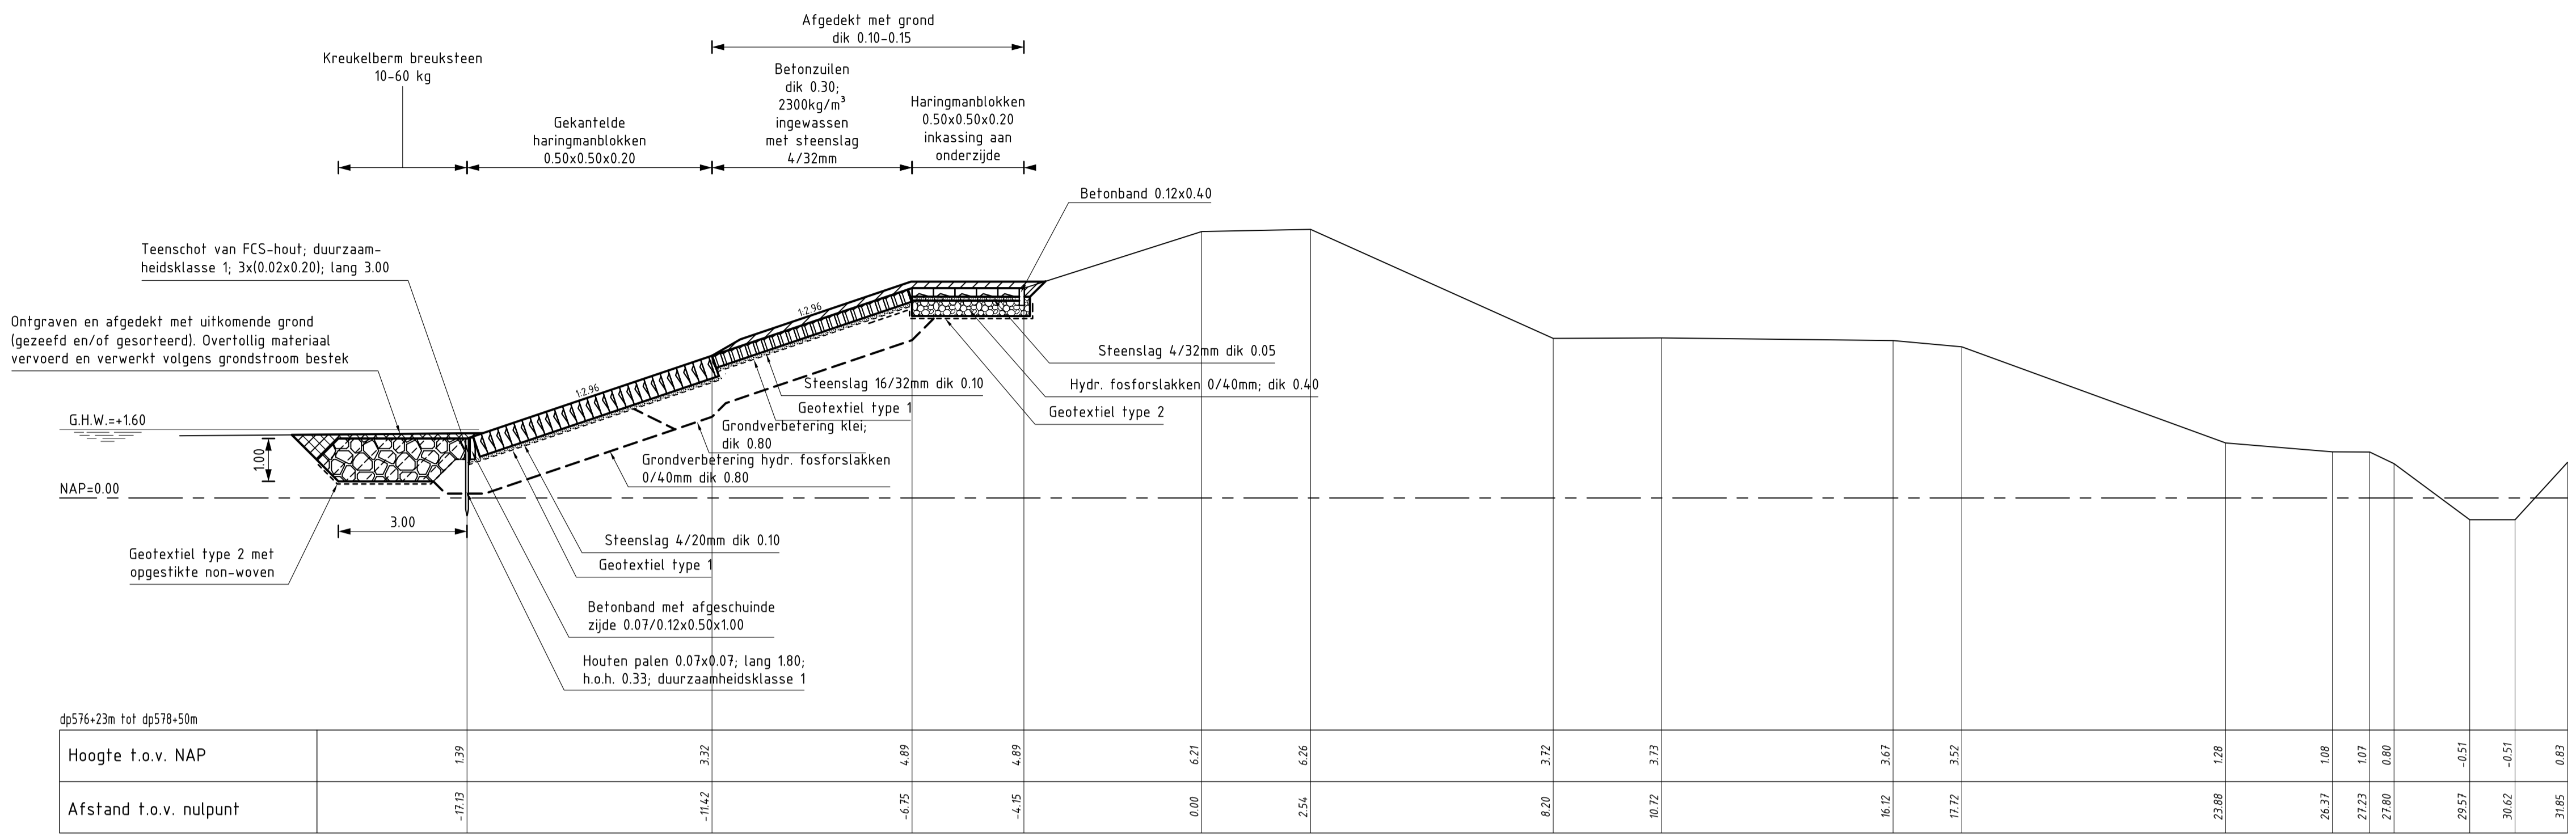

DWARSPROFIEL 7
schaal 1:100

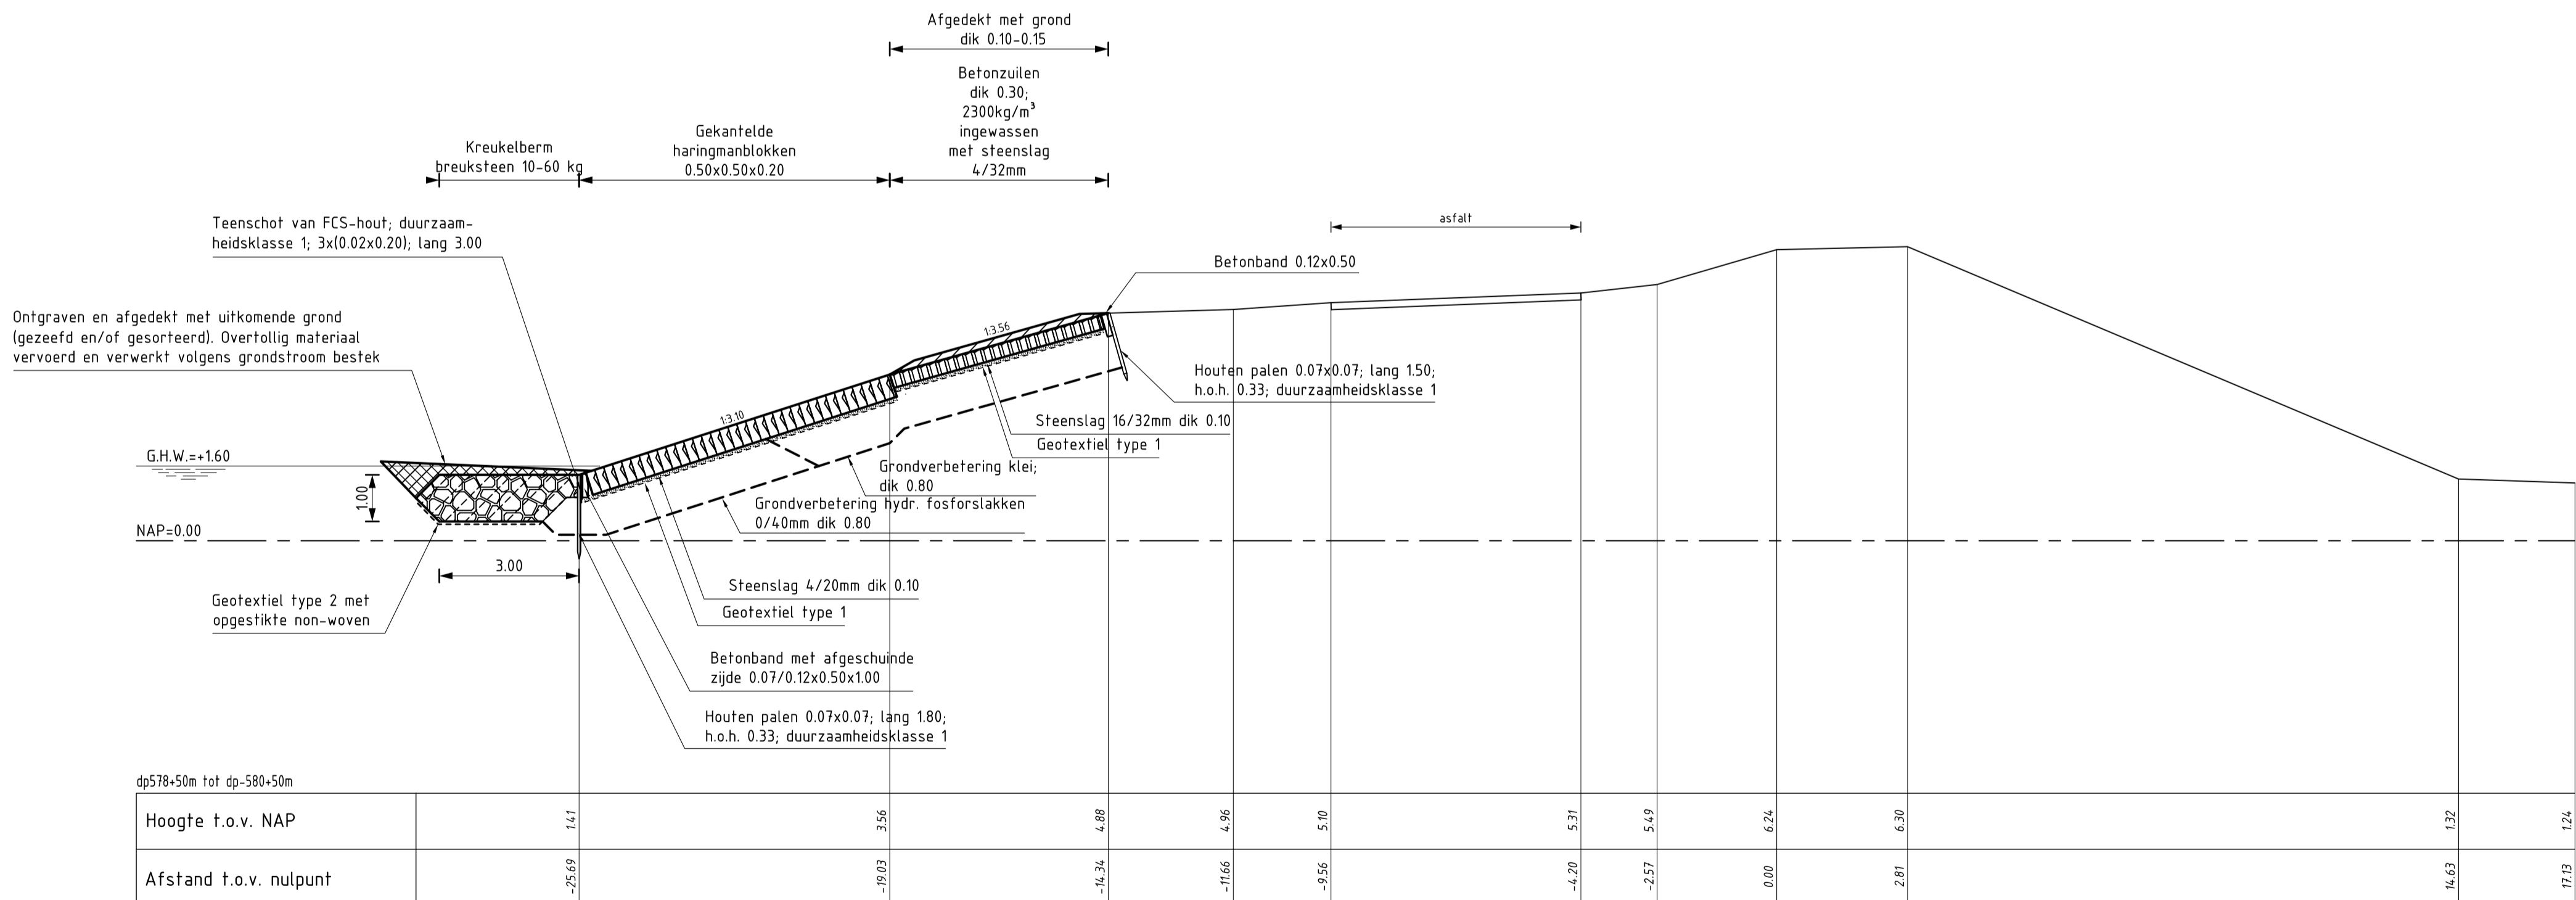

DWARSPROFIEL 8
schaal 1:100


VERKLARING

Hoogtematen in meters t.o.v. NAP
Maten in meters tenzij anders aangegeven


- Bestaand profiel
- Gemaakt werk
- Betonzulen (gemaakt)
- Gekanfelde haringmanblokken (gemaakt)
- Haringmanblokken (gemaakt) met inkassing aan onderzijde
- Klei (gemaakt)
- Hydraulische fosforslakken (gemaakt)
- Kreukelberm (gemaakt)
- Grond ontgraven
- Grond aangevuld

Voor situatie zie tekening ZLRW-2008-01593

rijkswaterstaat zeeland		afdeling WVI	
Project Zeeweringen			revisie
REVISIE ANNA JACOBA- KRAMERS- EN PRINS HENDRIKPOLDER			ZLD-6097
Dwarsprofiel 7 en 8			
getekend	J.D. Davitse	d.d.	24-02-2009
gecontroleerd	S. Vermunt	d.d.	24-02-2009
accord	S. Vereeke	d.d.	24-02-2009
schaal 1:100		in 8 bladen, blad nr. 7	
A1		ZLRW-2008-01597	

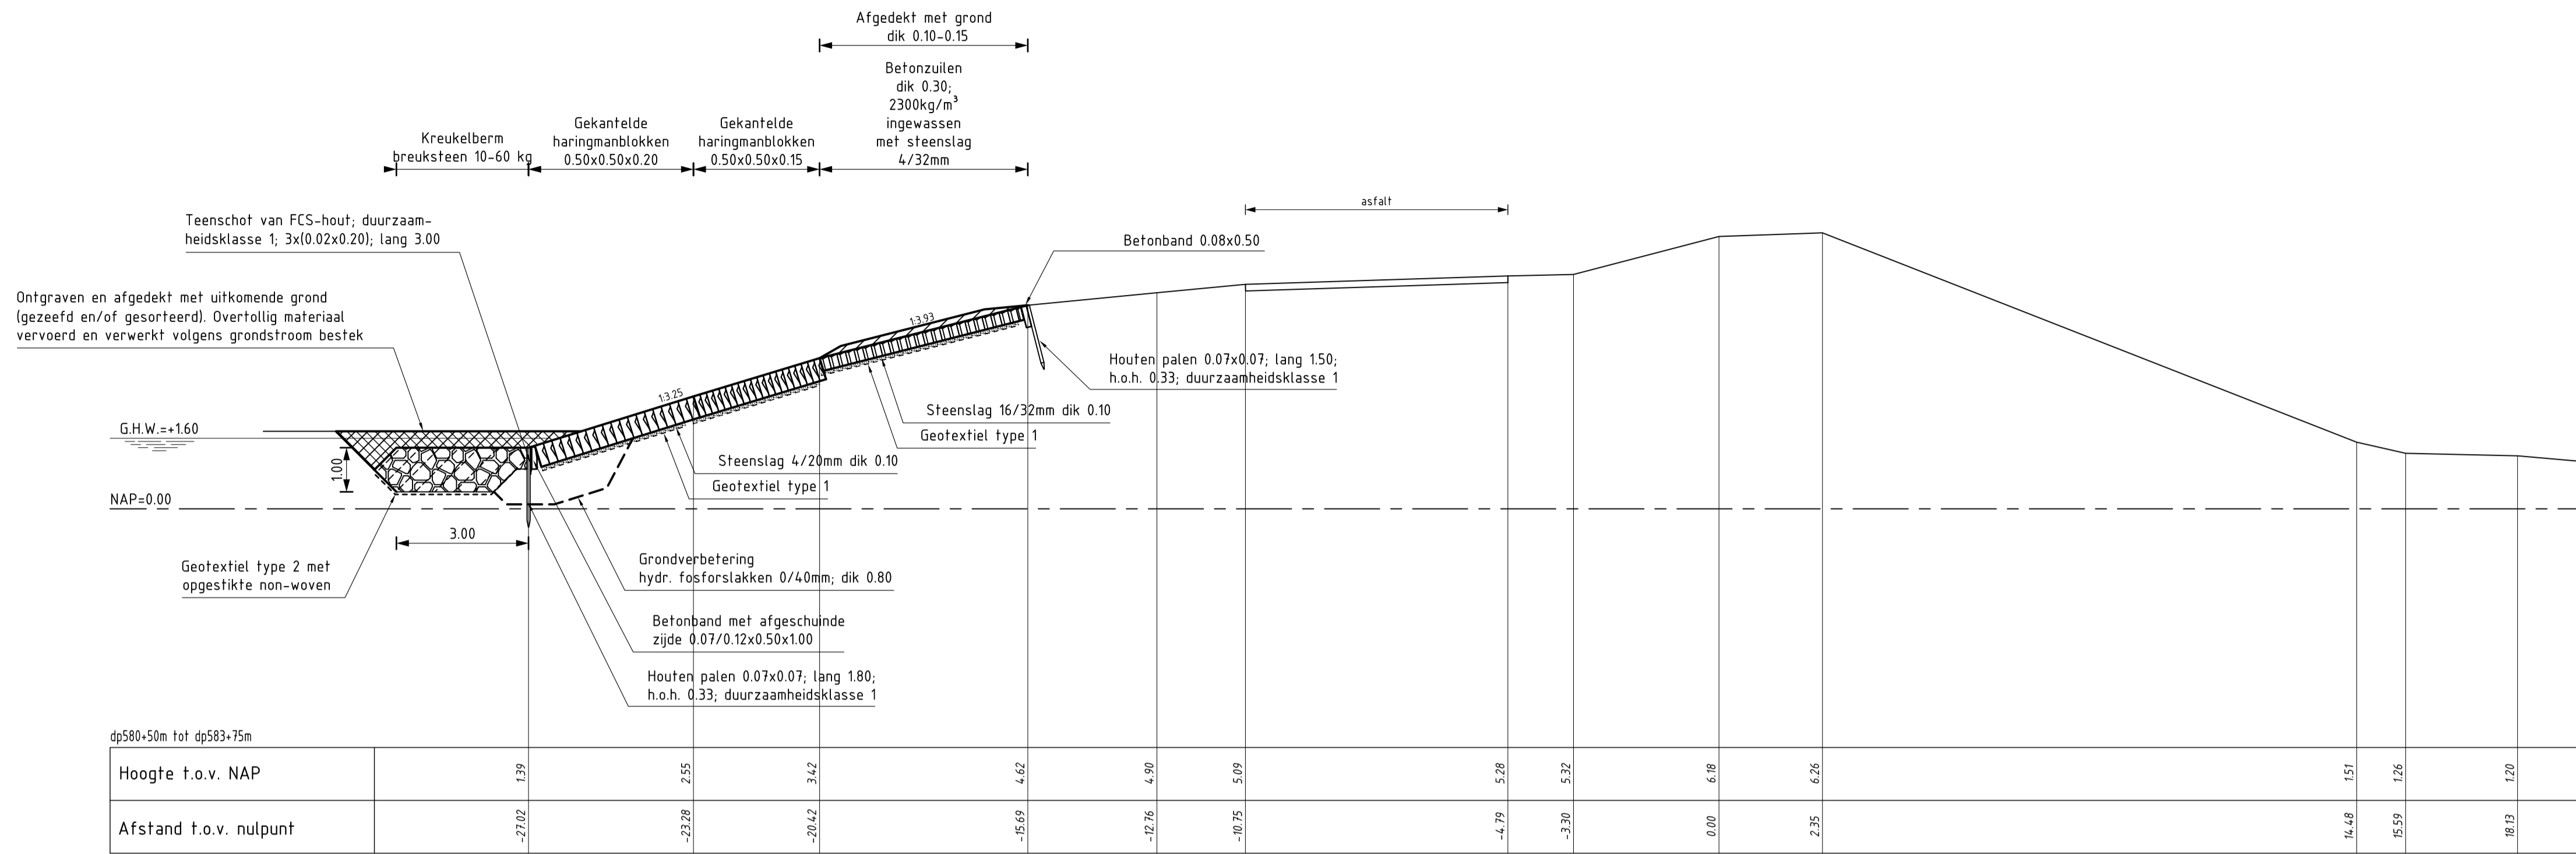

DWARSPROFIEL 9
schaal 1:100

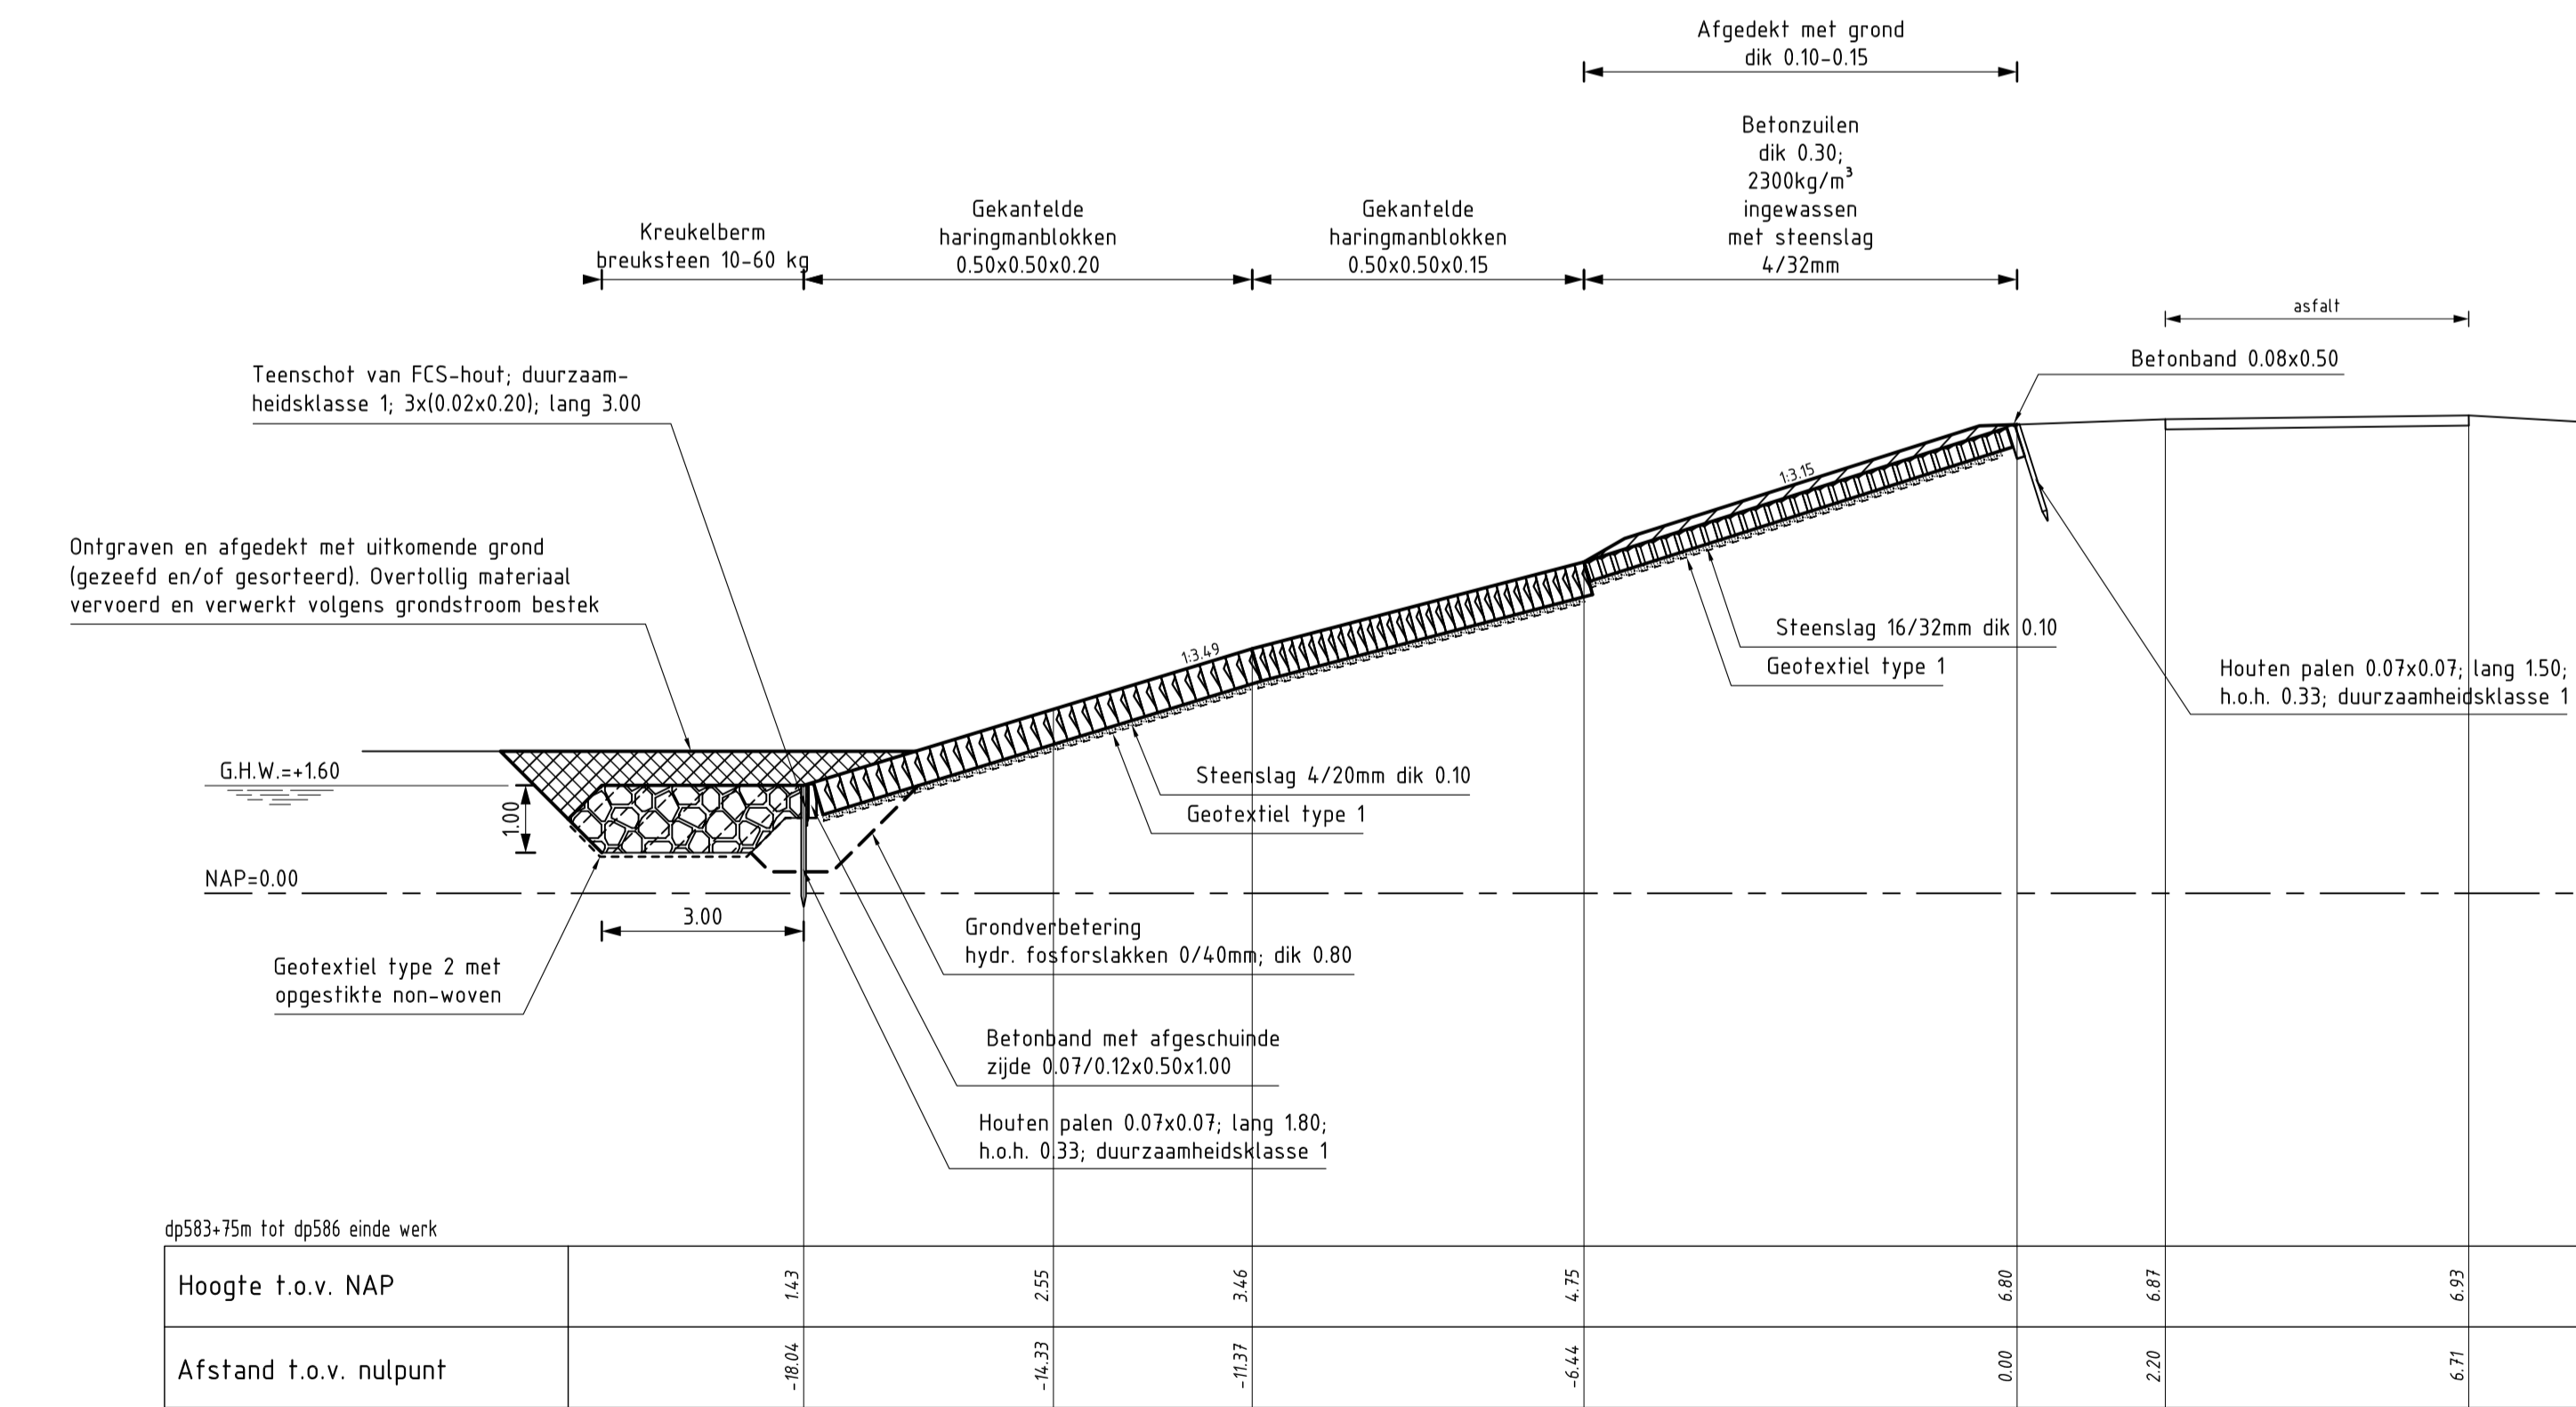

DWARSPROFIEL 10
schaal 1:100

VERKLARING

Hoogtematen in meters t.o.v. NAP
Maten in meters tenzij anders aangegeven

- Bestaand profiel
- Gemaakt werk
- [Symbol] Betonzuilen (gemaakt)
- [Symbol] Gekantelde haringmanblokken (gemaakt)
- [Symbol] Hydraulische fosforlakken (gemaakt)
- [Symbol] Kreukelberm (gemaakt)
- [Symbol] Grond ontgraven
- [Symbol] Grond aangevuld

Voor situatie zie tekening ZLRW-2008-01593

rijkswaterstaat zeeland		afdeling WVI	
Project Zeeweringen			revisie
REVISIE ANNA JACOBA- KRAMERS- EN PRINS HENDRIKPOLDER			ZLD-6097
Dwarsprofiel 9 en 10			
getekend	J.D. Davitse	d.d.	24-02-2009
gecontroleerd	S. Vermunt	d.d.	24-02-2009
accord	S. Vereeke	d.d.	24-02-2009
schaal 1:100		in 8 bladen, blad nr. 8	
A1		ZLRW-2008-01598	