


F10




015105 2010 PZDT-L-10017 rev


0101(Revisietekeningen Kisters of Suzanna's inlaag Z

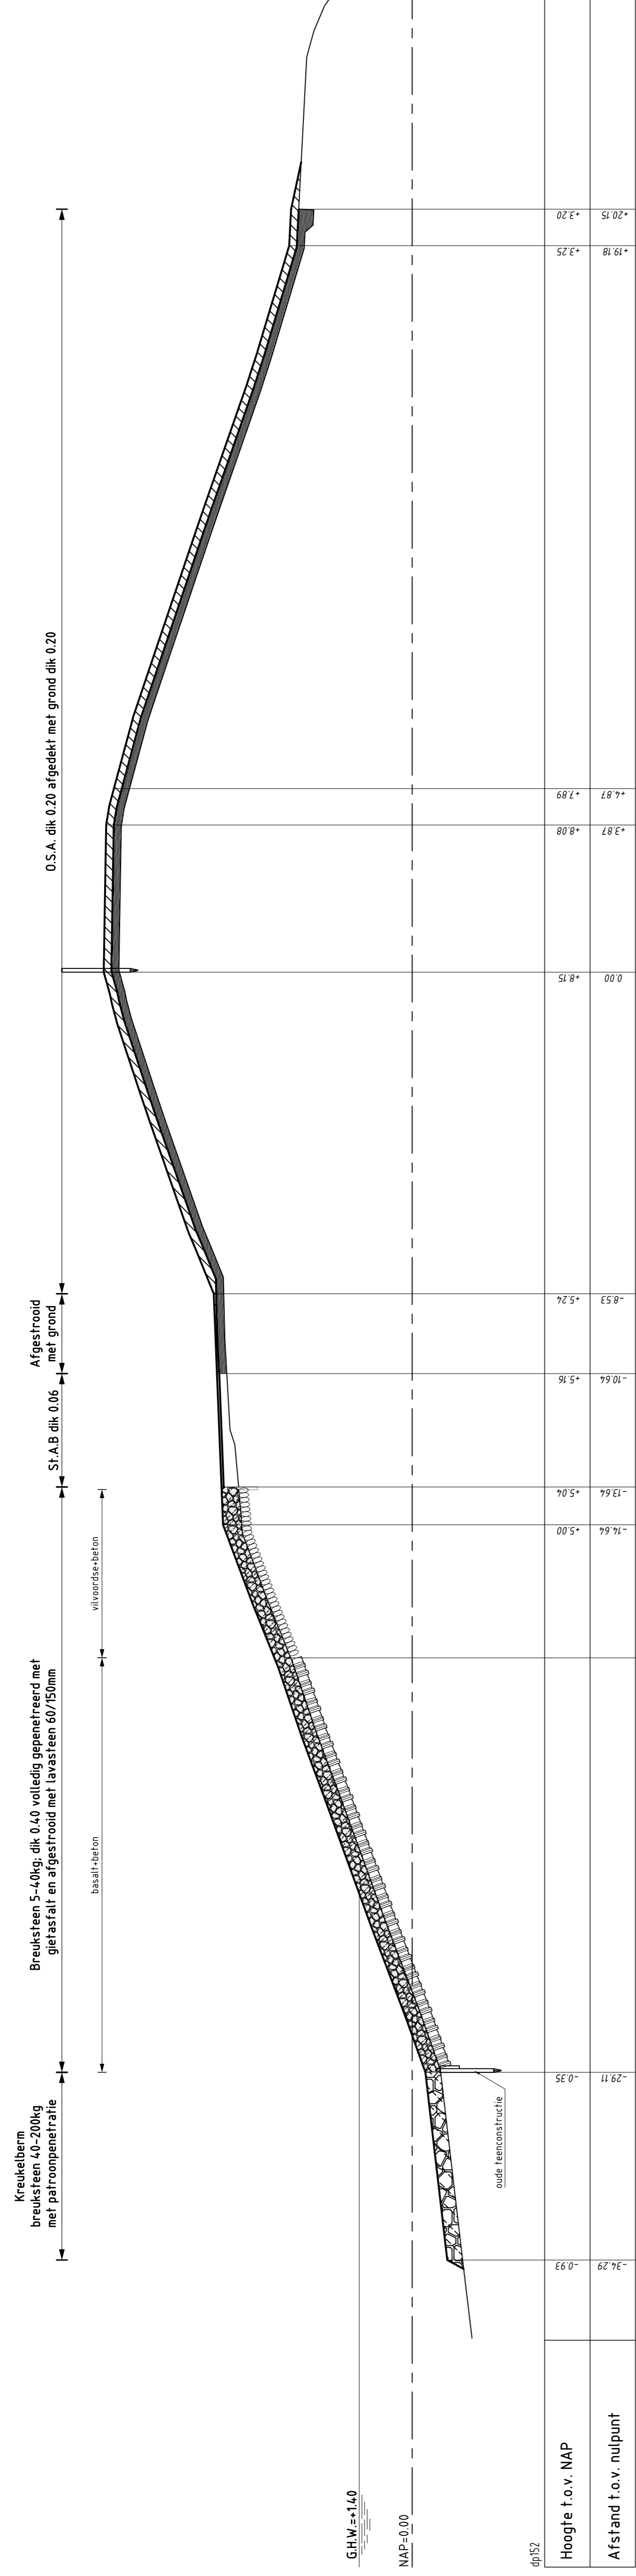

Plaats werk

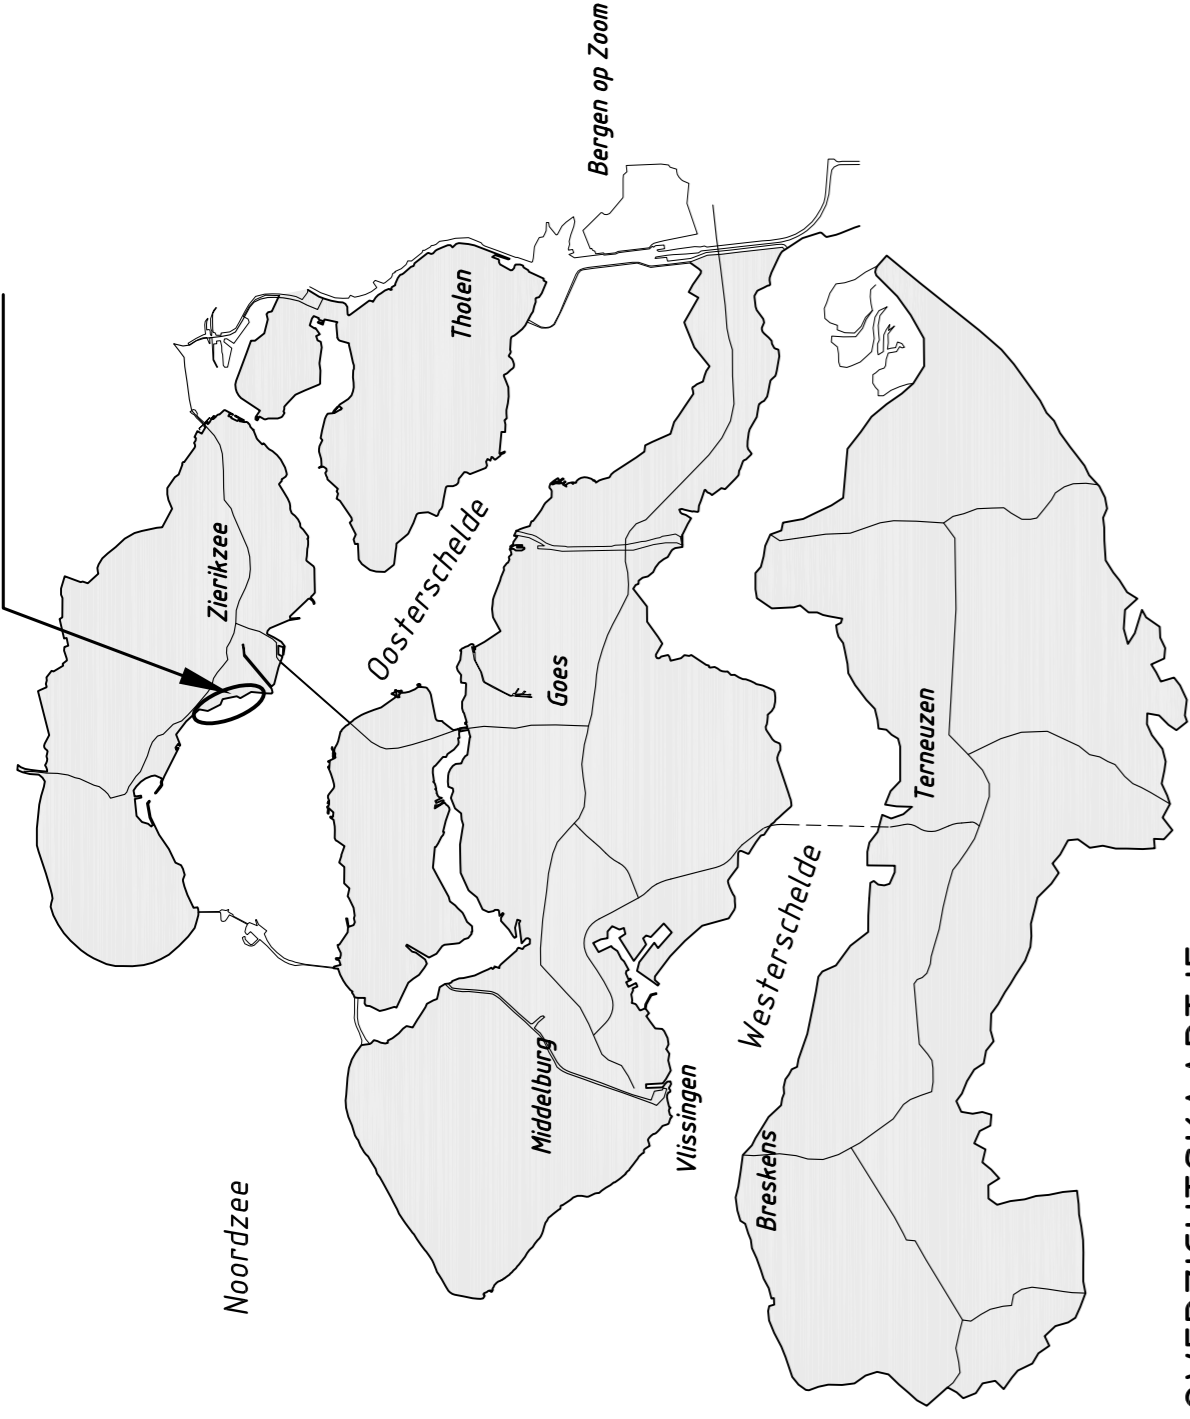


OVERZICHTSKAARTJE

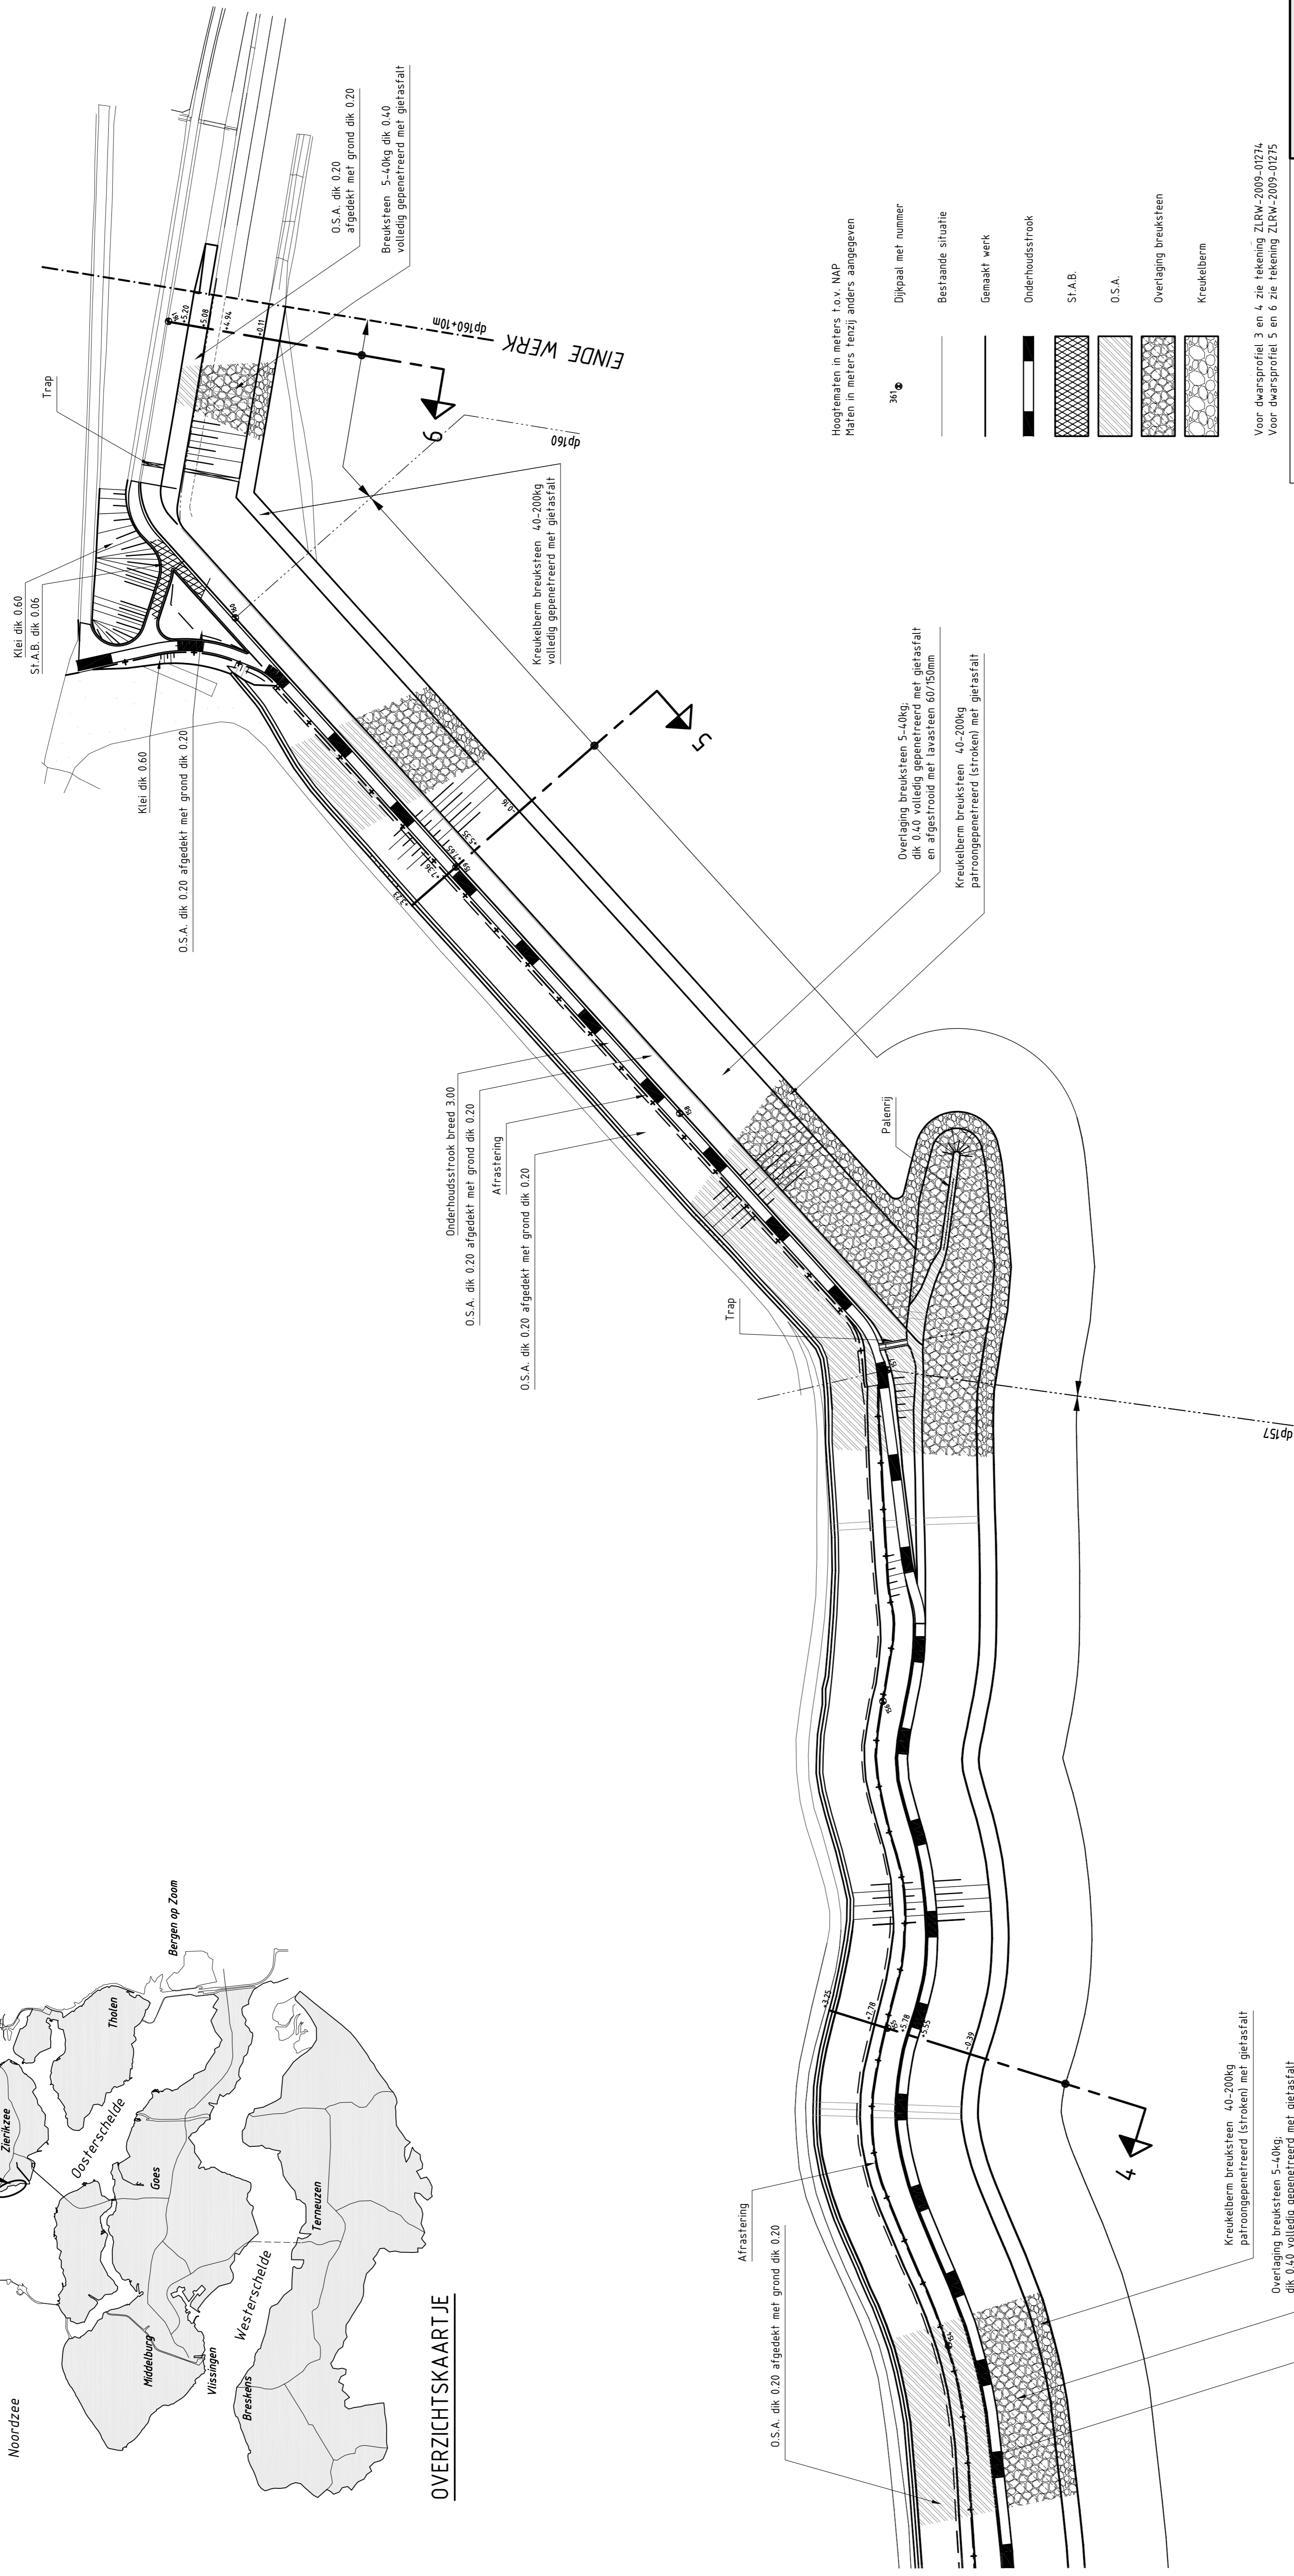


Hoogtenaten in meters tov. NAP
 Palen in meters tenzij anders aangegeven

- Dijkpaal met nummer
- Bestaande situatie
- Gemaakt werk
- Onderhoudsstrook
- St.A.B.
- O.S.A.
- Overlaging breuksteen
- Kreukelberm

Voor dwarsprofiel 3 en 4 zie tekening ZLRW-2009-01274
 Voor dwarsprofiel 5 en 6 zie tekening ZLRW-2009-01275

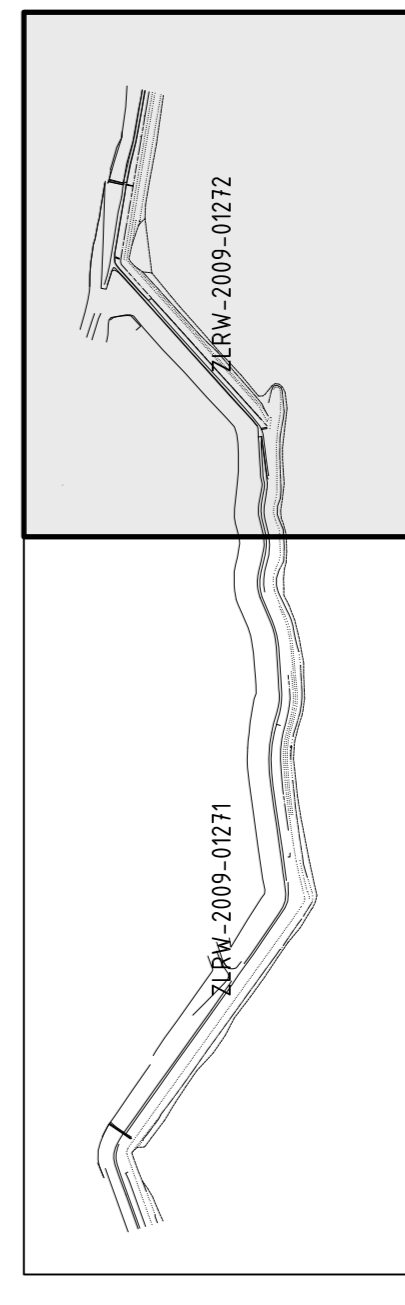

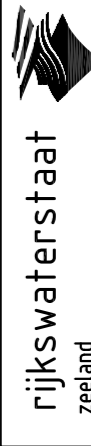		afdeling WVI	
Project Zeeweringen			
REVISIE KISTERS OF SUZANNA'S INLAAG			
Situatie van dp145 tot dp161			
getekend P. Schaaf	d.d. 28-05-2009	schaal 1:1000	
goedgekeurd S. Vermeil	d.d. 28-05-2009		
account S. Verreke	d.d. 28-05-2009	in 5	bladen, blad nr. 2
projectleider			A0 ZLRW-2009-01272