






Situatie  
schaal 1:1000

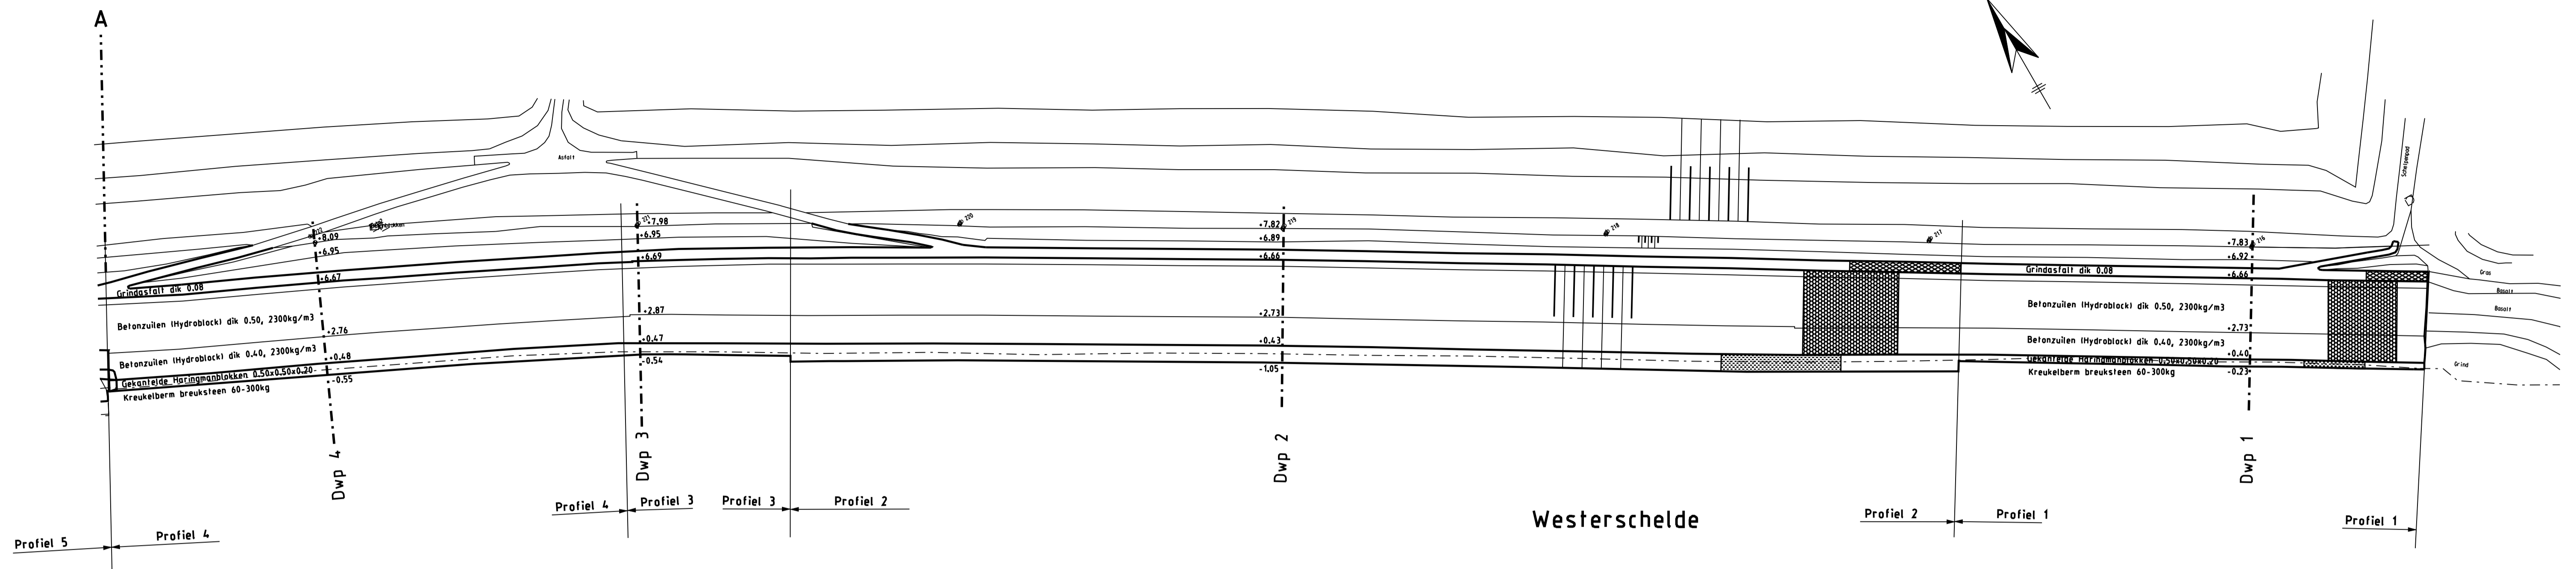

Situatie  
schaal 1:1000

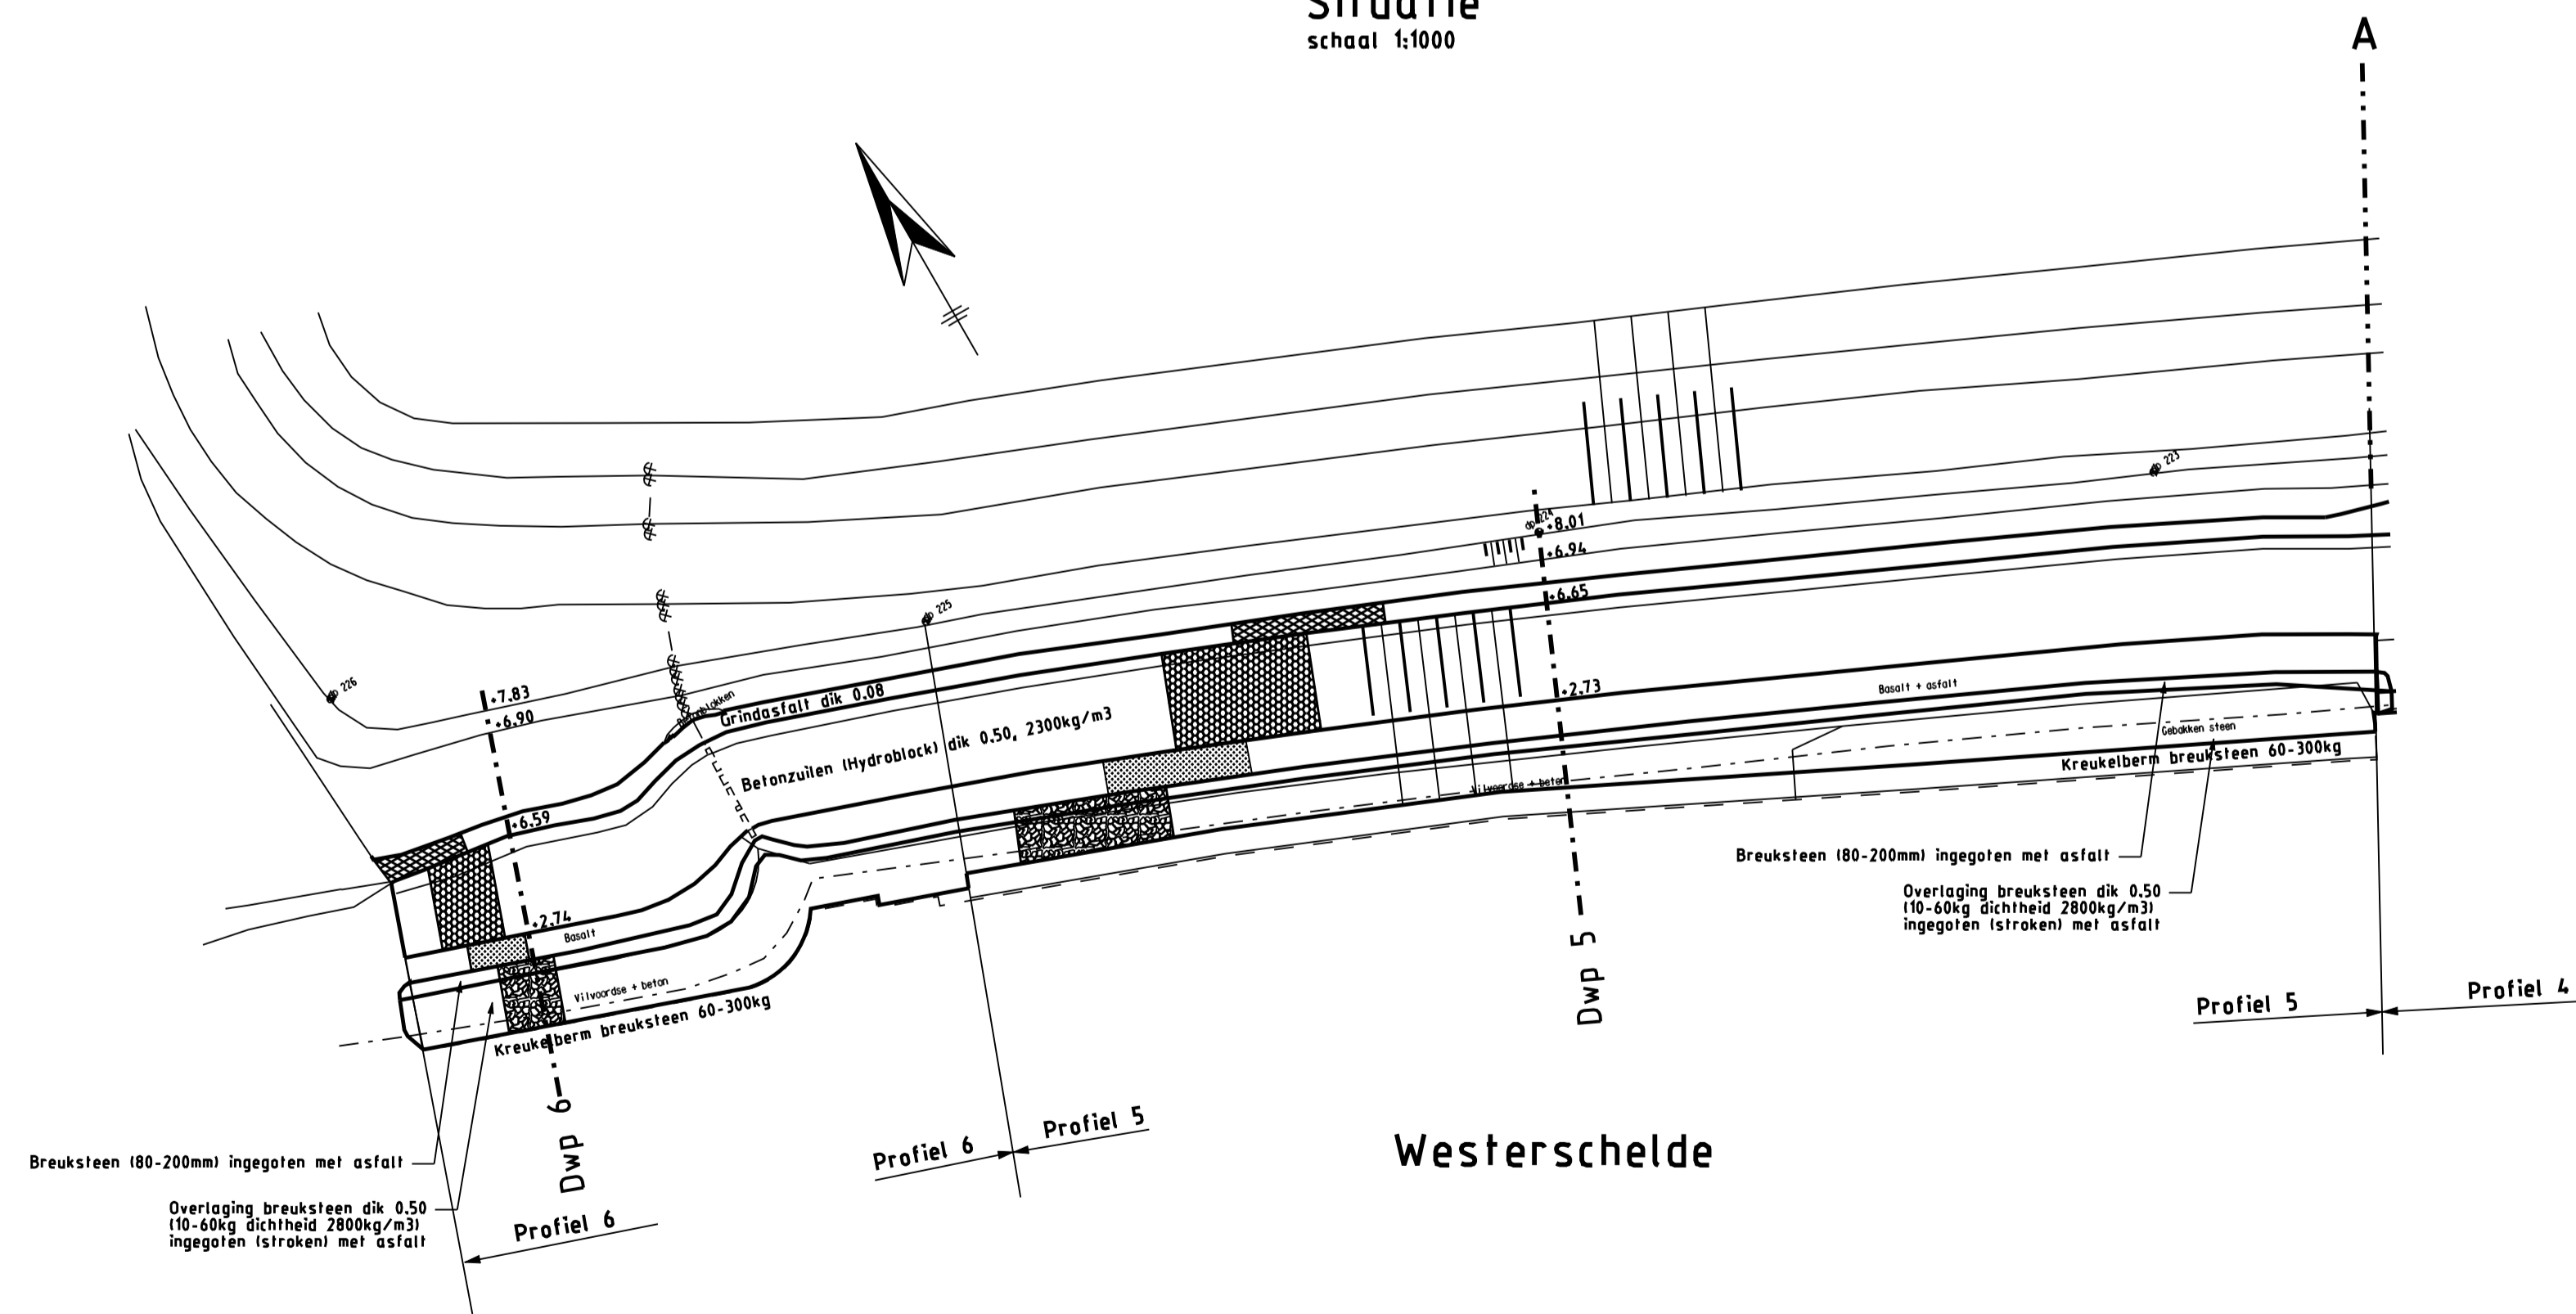

Overzicht  
Schaal 1 : 500000

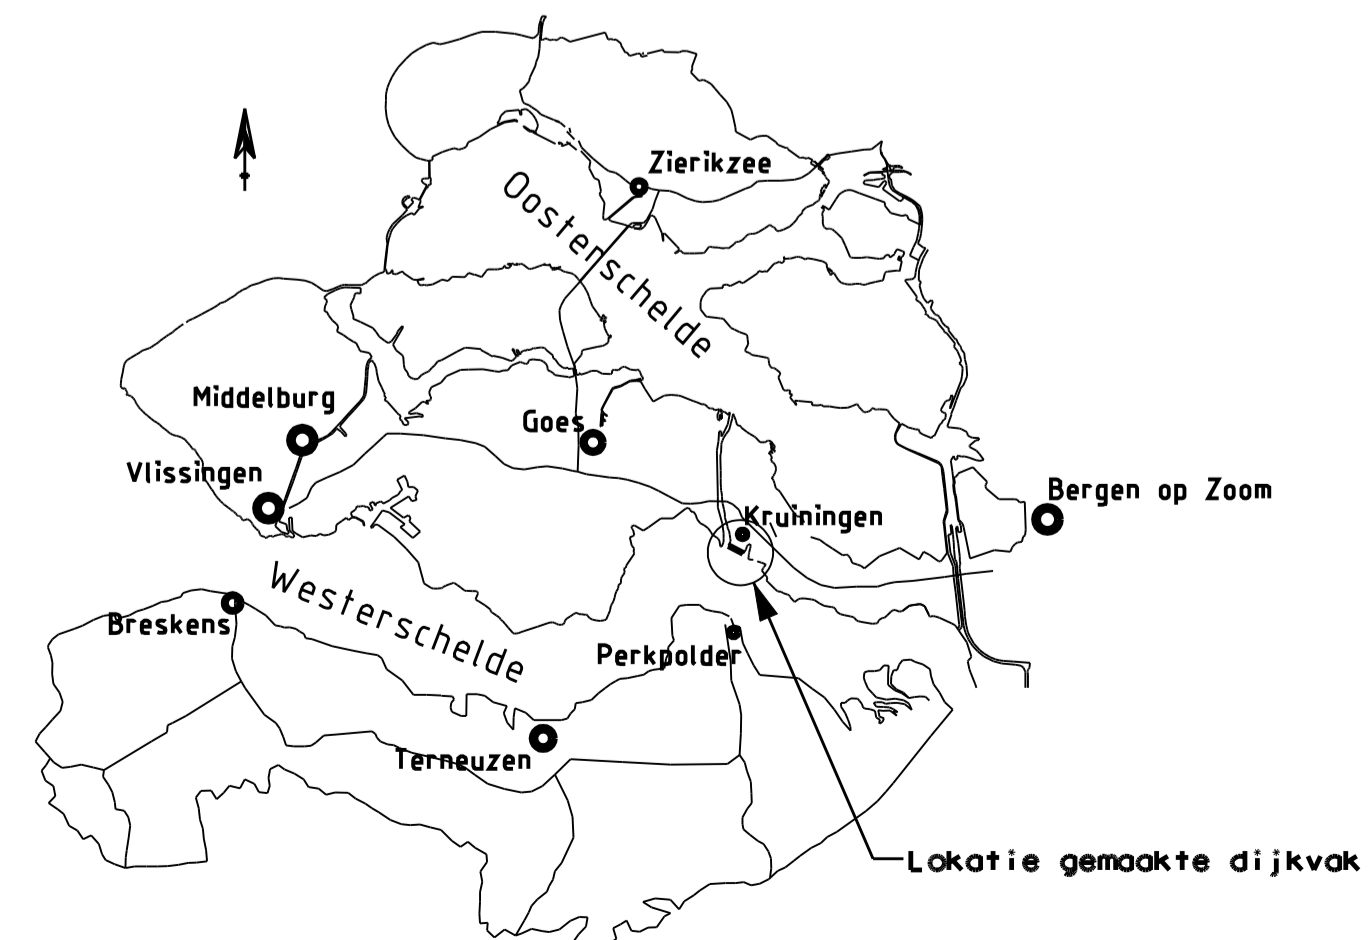


LEGENDA

Voor dwarsprofiel 1 en 2 zie tekening ZLRW 2006-01357  
 Voor dwarsprofiel 3 en 4 zie tekening ZLRW 2006-01358  
 Voor dwarsprofiel 5 en 6 zie tekening ZLRW 2006-01359  
 Maten in meters tenzij anders aangegeven  
 Hoogtematen in meters t.o.v. NAP


- Bestaande situatie
- Gemaakt werk
- - - Dwarsprofiel
- ▨ Grindasfalt
- ▨ Betonzulen (Hydroblock)
- ▨ Gekantelde Haringmanblokken
- ▨ Bestaande Basalt
- ▨ Overlaging breuksteen

rijkswaterstaat zeeland		afdeling RWI	
Project Zeeweringen Kruijningenpolder Situatie van dp 215+50m tot dp 226			revisie ZL-5283
getekend	W. Eckhardt	d.d.	03-11-'06
gecontroleerd	S. Vermunt	d.d.	03-11-'06
accord	S. Vereeke	d.d.	03-11-'06
school			1 : 1000
in 4 bladen, blad nr.			1
A1			ZLRW 2006-01356

**Dwarsprofiel 1** van dp215+50m tot dp216+90m  
 schaal 1:100

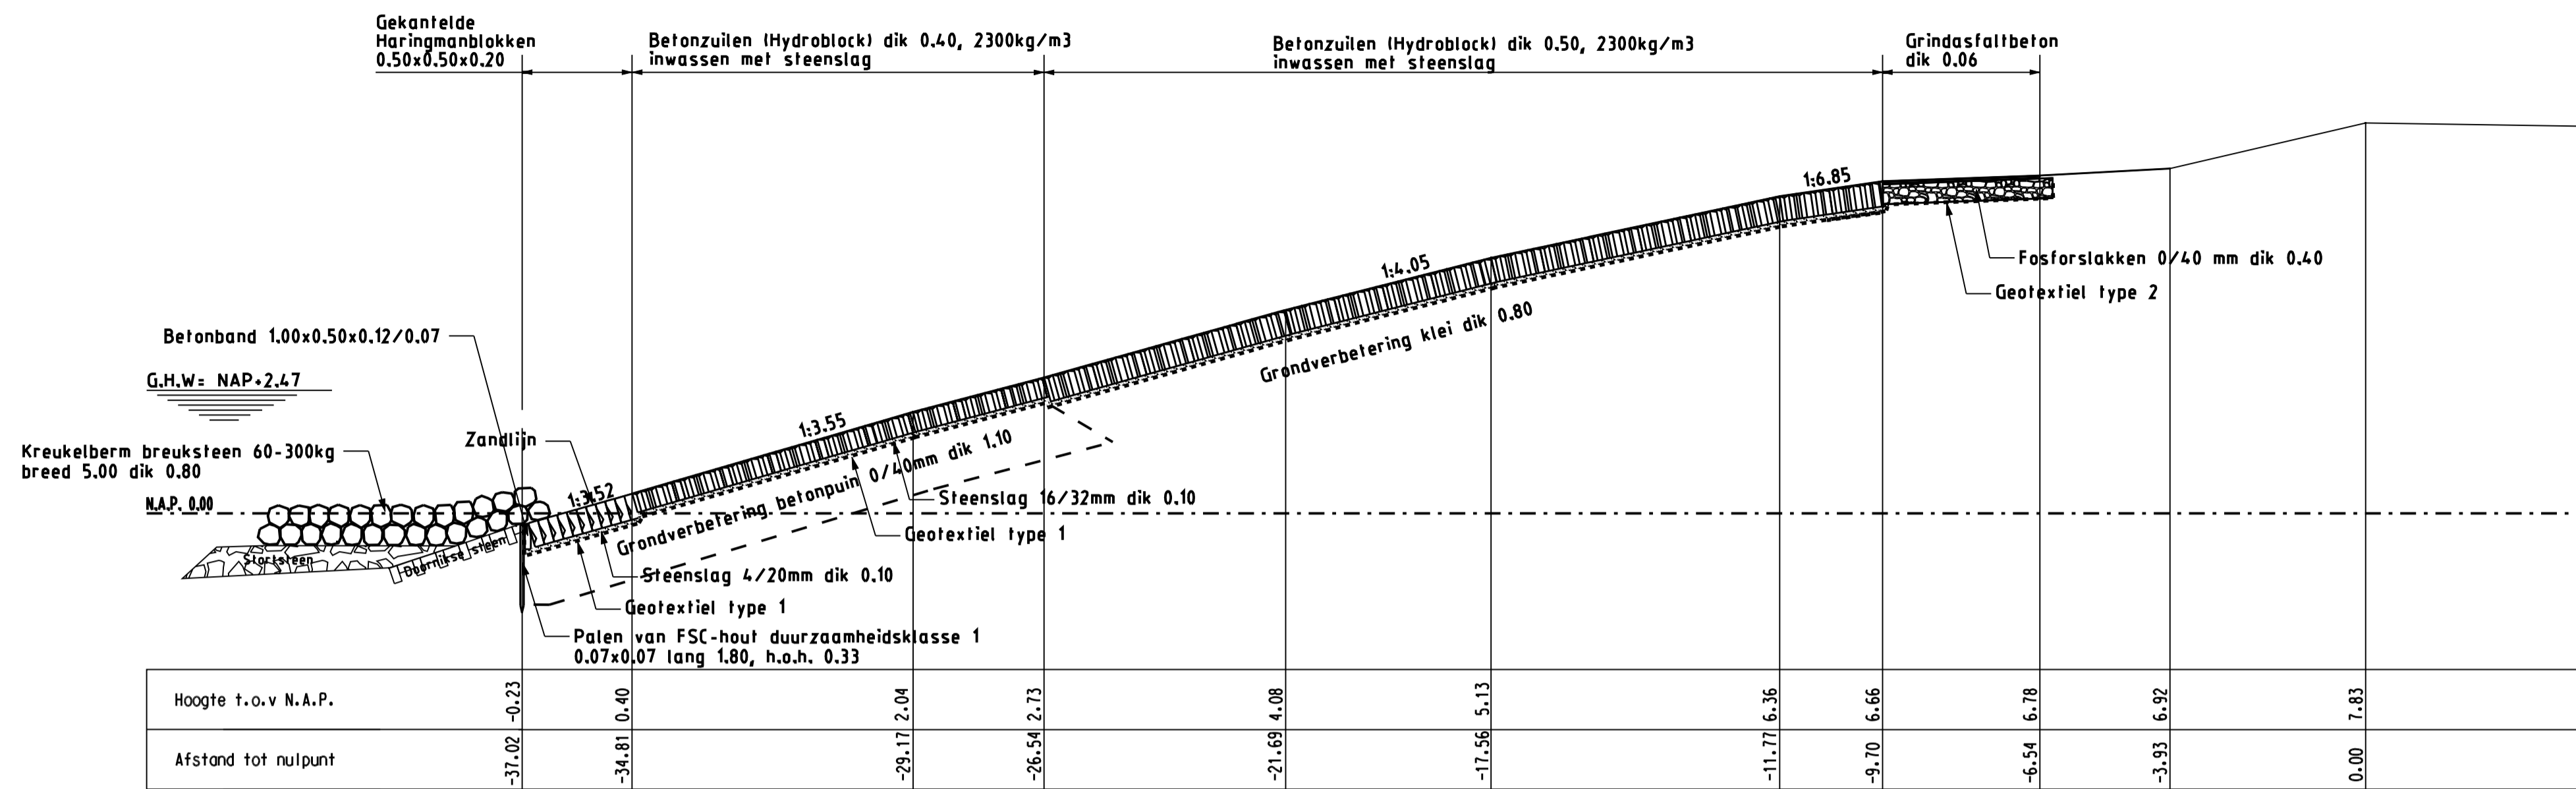

**Dwarsprofiel 2** van dp216+90m tot dp220+55m  
 schaal 1:100

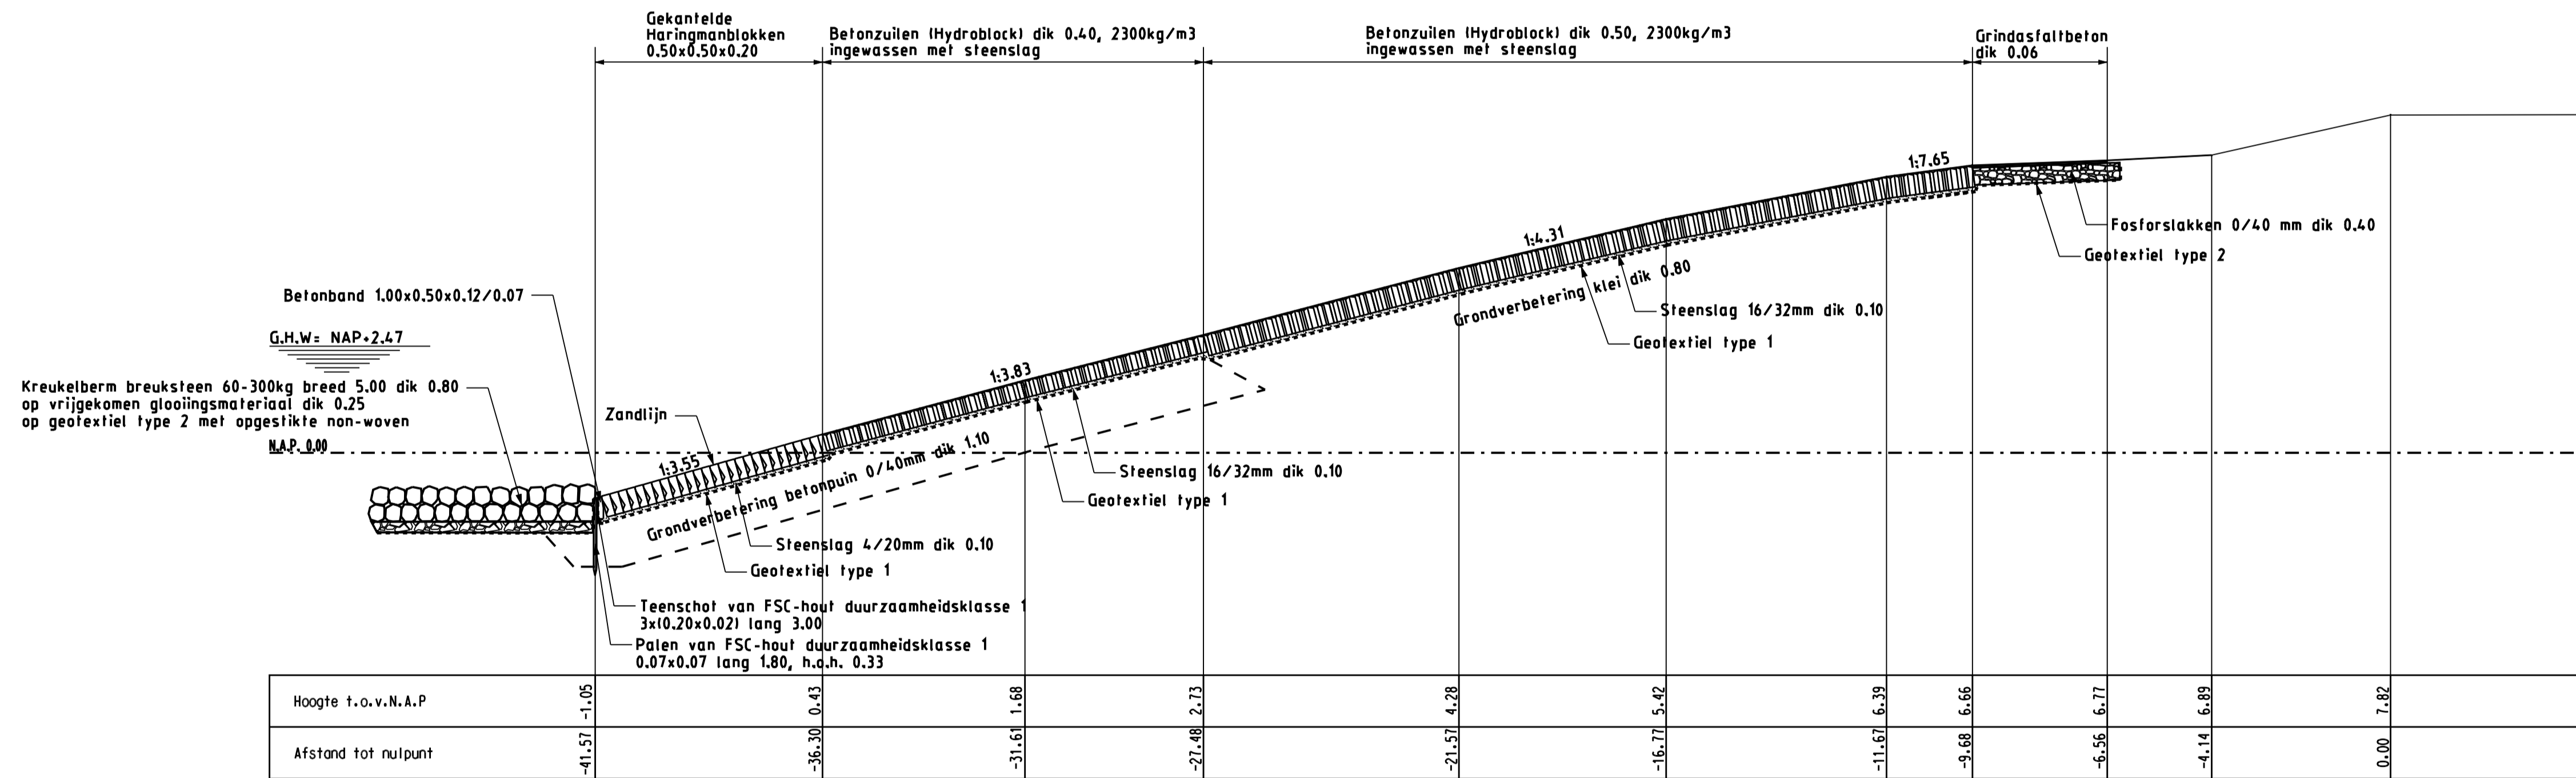


**LEGENDA**

Voor situatie zie tekening ZLRW 2006-01356  
 Maten in meters tenzij anders aangegeven  
 Hoogtematen in meters t.o.v. NAP


- Bestaande situatie
- Gemaakt werk
- ▬▬▬ Bestaande Doornikse steen
- ▬▬▬ Betonzuilen (Hydroblock)
- ▬▬▬ Gekantelde Haringmanblokken
- ▬▬▬ Fosforlakken 0/40 mm
- ⊙ Kreukelberm breuksteen 60-300kg
- ▬▬▬ Startsteen of vrijkomend glooingsmateriaal

rijkswaterstaat zeeland		afdeling RWI	
Project Zeeweringen Kruiningenpolder Dwarsprofielen 1 en 2			revisie ZL-5283
getekend	W. Eckhardt	d.d.	03-11-06
gecontroleerd	S. Vermunt	d.d.	03-11-06
accord	S. Vereeke	d.d.	03-11-06
schaal		1:100	
in		4 bladen, blad nr. 2	
gepland	A1	ZLRW 2006-01357	

**Dwarsprofiel 3** van dp220+55m tot dp221+5m  
 schaal 1:100

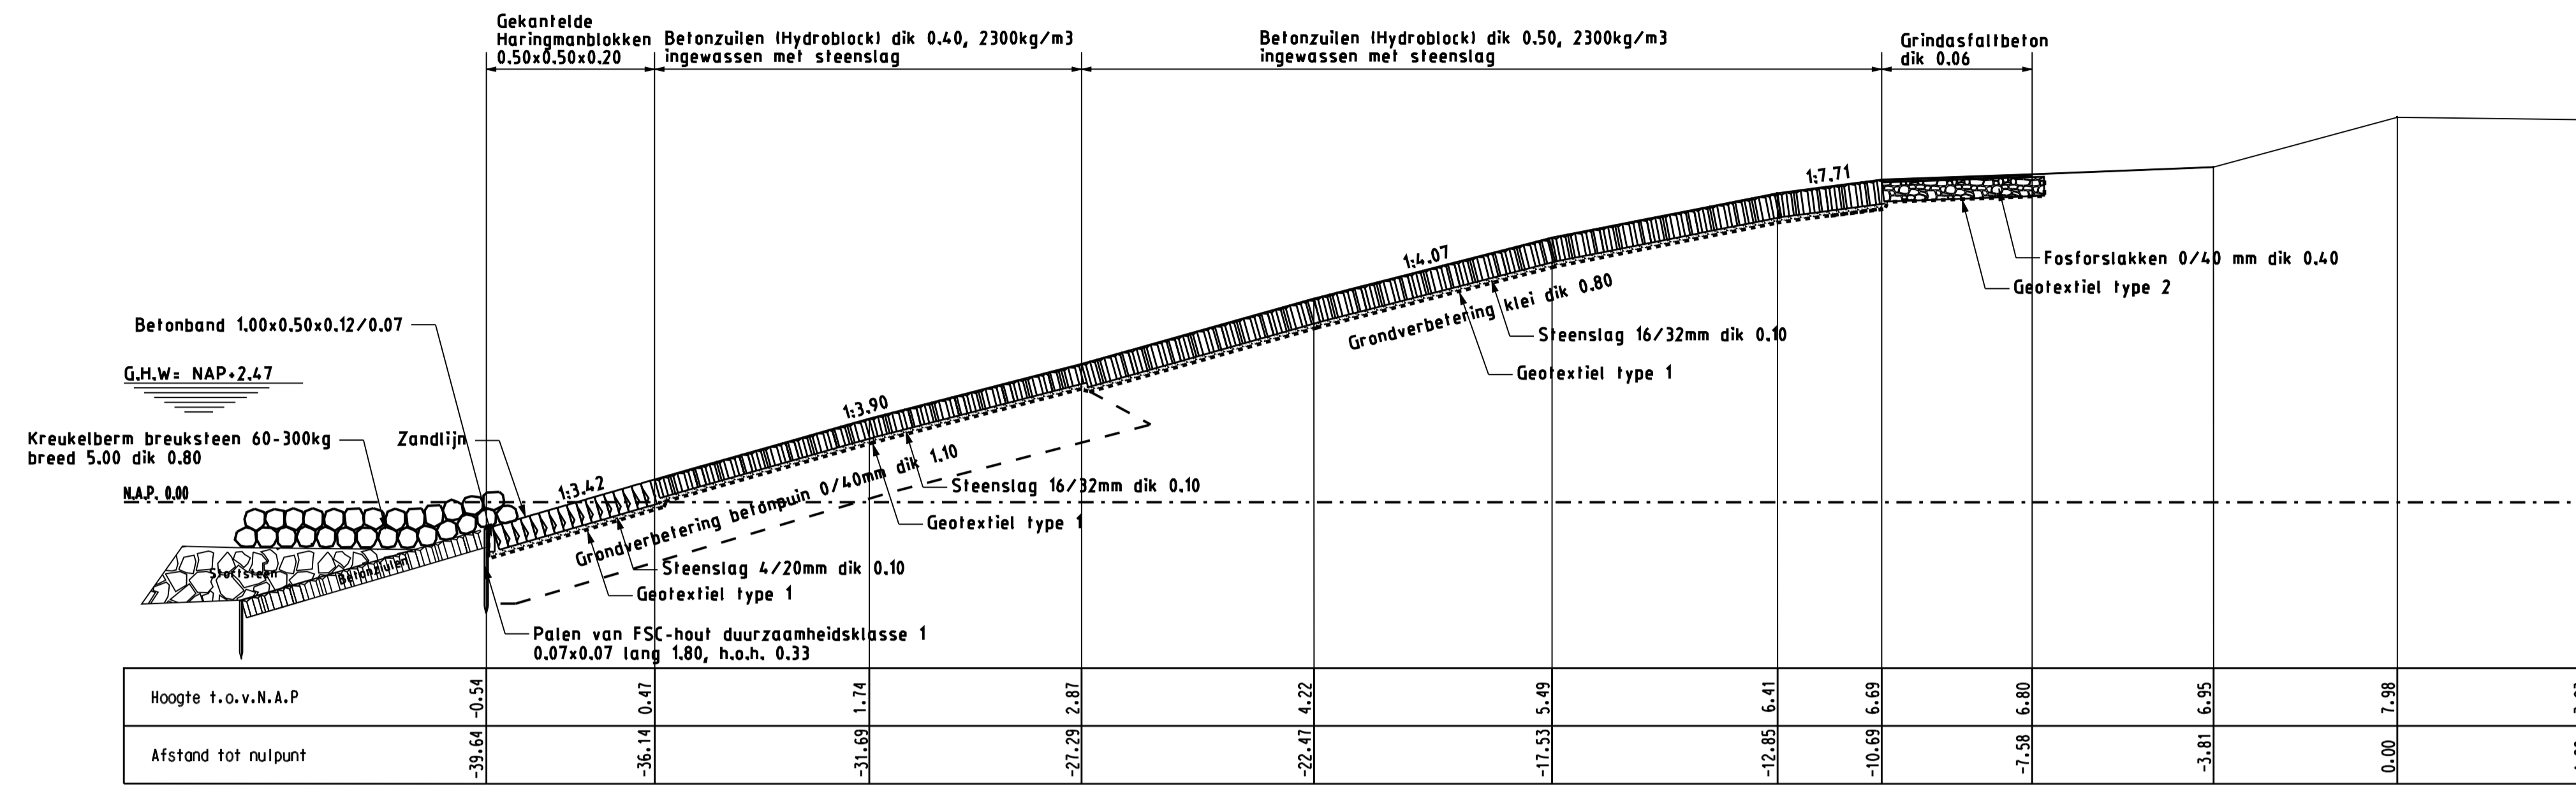

**Dwarsprofiel 4** van dp221+5m tot dp222+65m  
 schaal 1:100

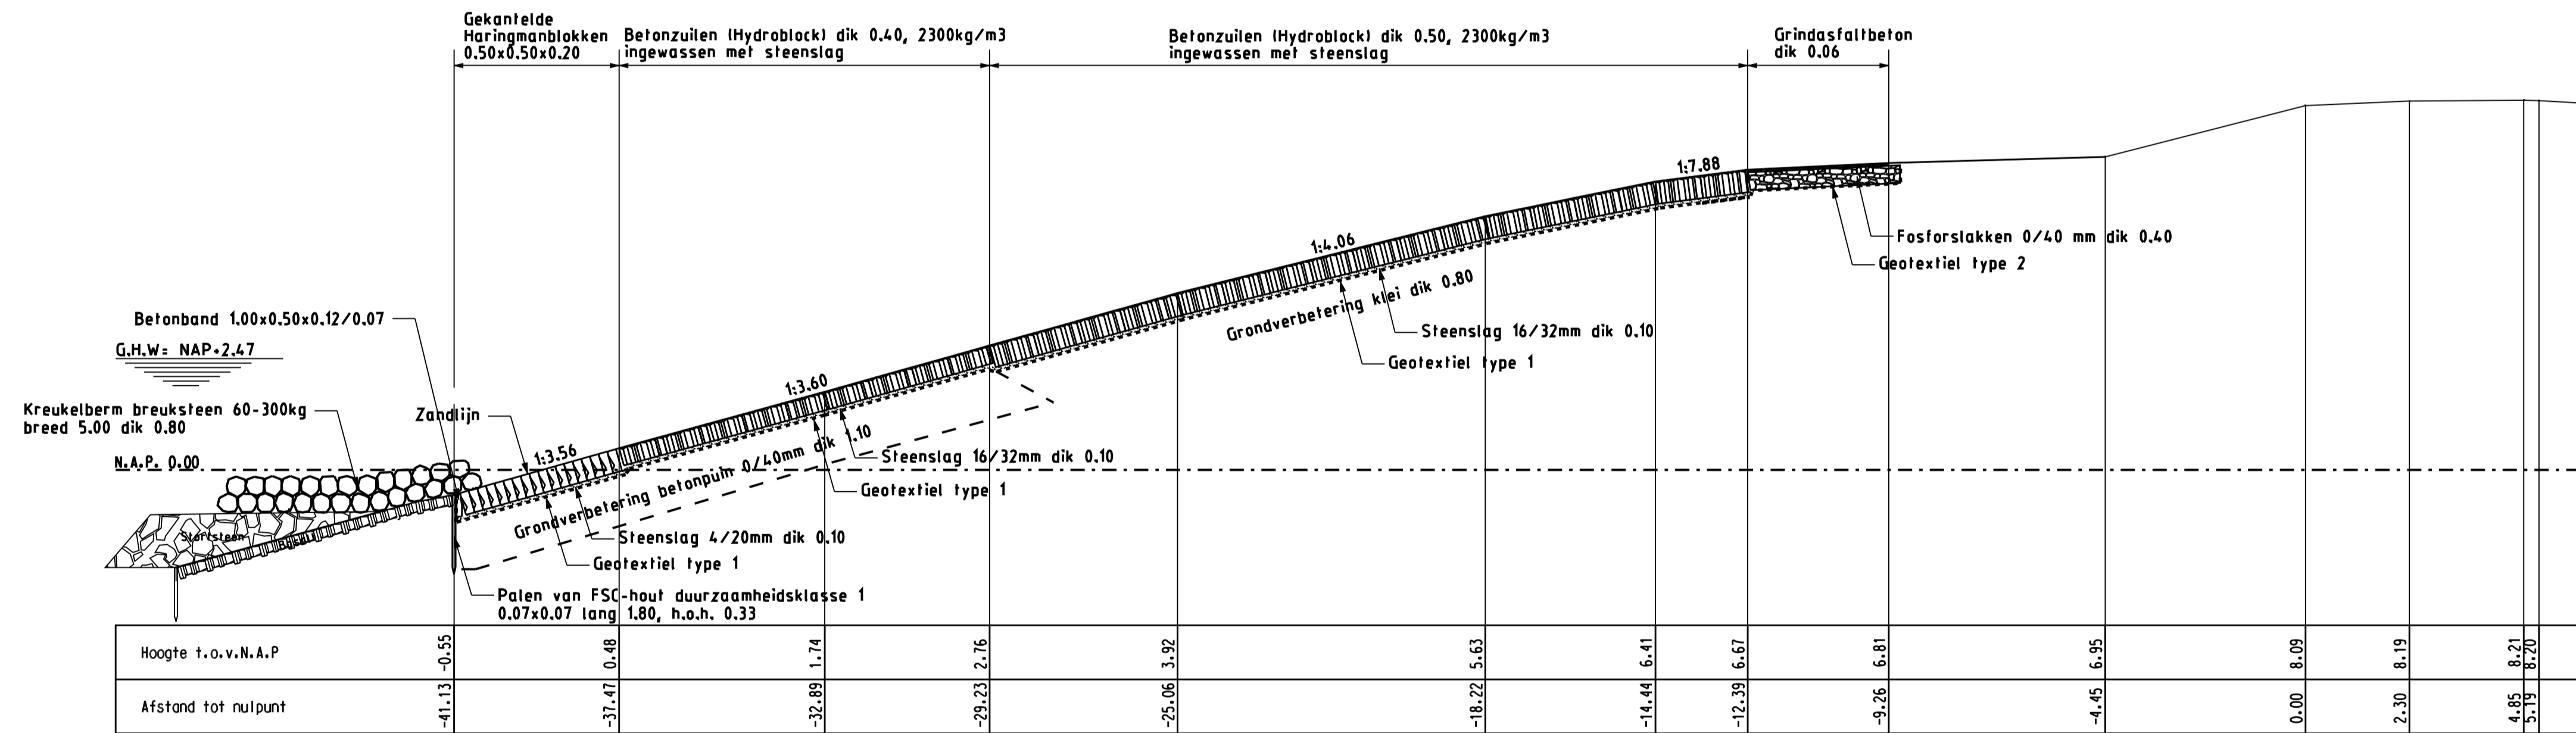


**LEGENDA**

Voor situatie zie tekening ZLRW 2006-01356  
 Maten in meters tenzij anders aangegeven  
 Hoogtematen in meters t.o.v. NAP


- Bestaande situatie
- Gemaakt werk
- Bestaande betonzuilen
- Bestaande Basaltzuilen
- Betonzuilen (Hydroblock)
- Gekantelde Haringmanblokken
- Fosforlakken 0/40 mm
- Kreukelberm breuksteen 60-300kg
- Startsteen

rijkswaterstaat zeeland		afdeling RWI	
Project Zeeweringen Kruiningenpolder Dwarsprofielen 3 en 4			revisie ZL-5283
getekend	W. Eckhardt	d.d.	03-11-06
gecontroleerd	S. Vermunt	d.d.	03-11-06
gecoord	S. Vereeke	d.d.	03-11-06
schaal		1:100	
in		4 bladen, blad nr. 3	
gepland		A1	ZLRW 2006-01358

**Dwarsprofiel 5** van dp222-65m tot dp225  
 schaal 1:100

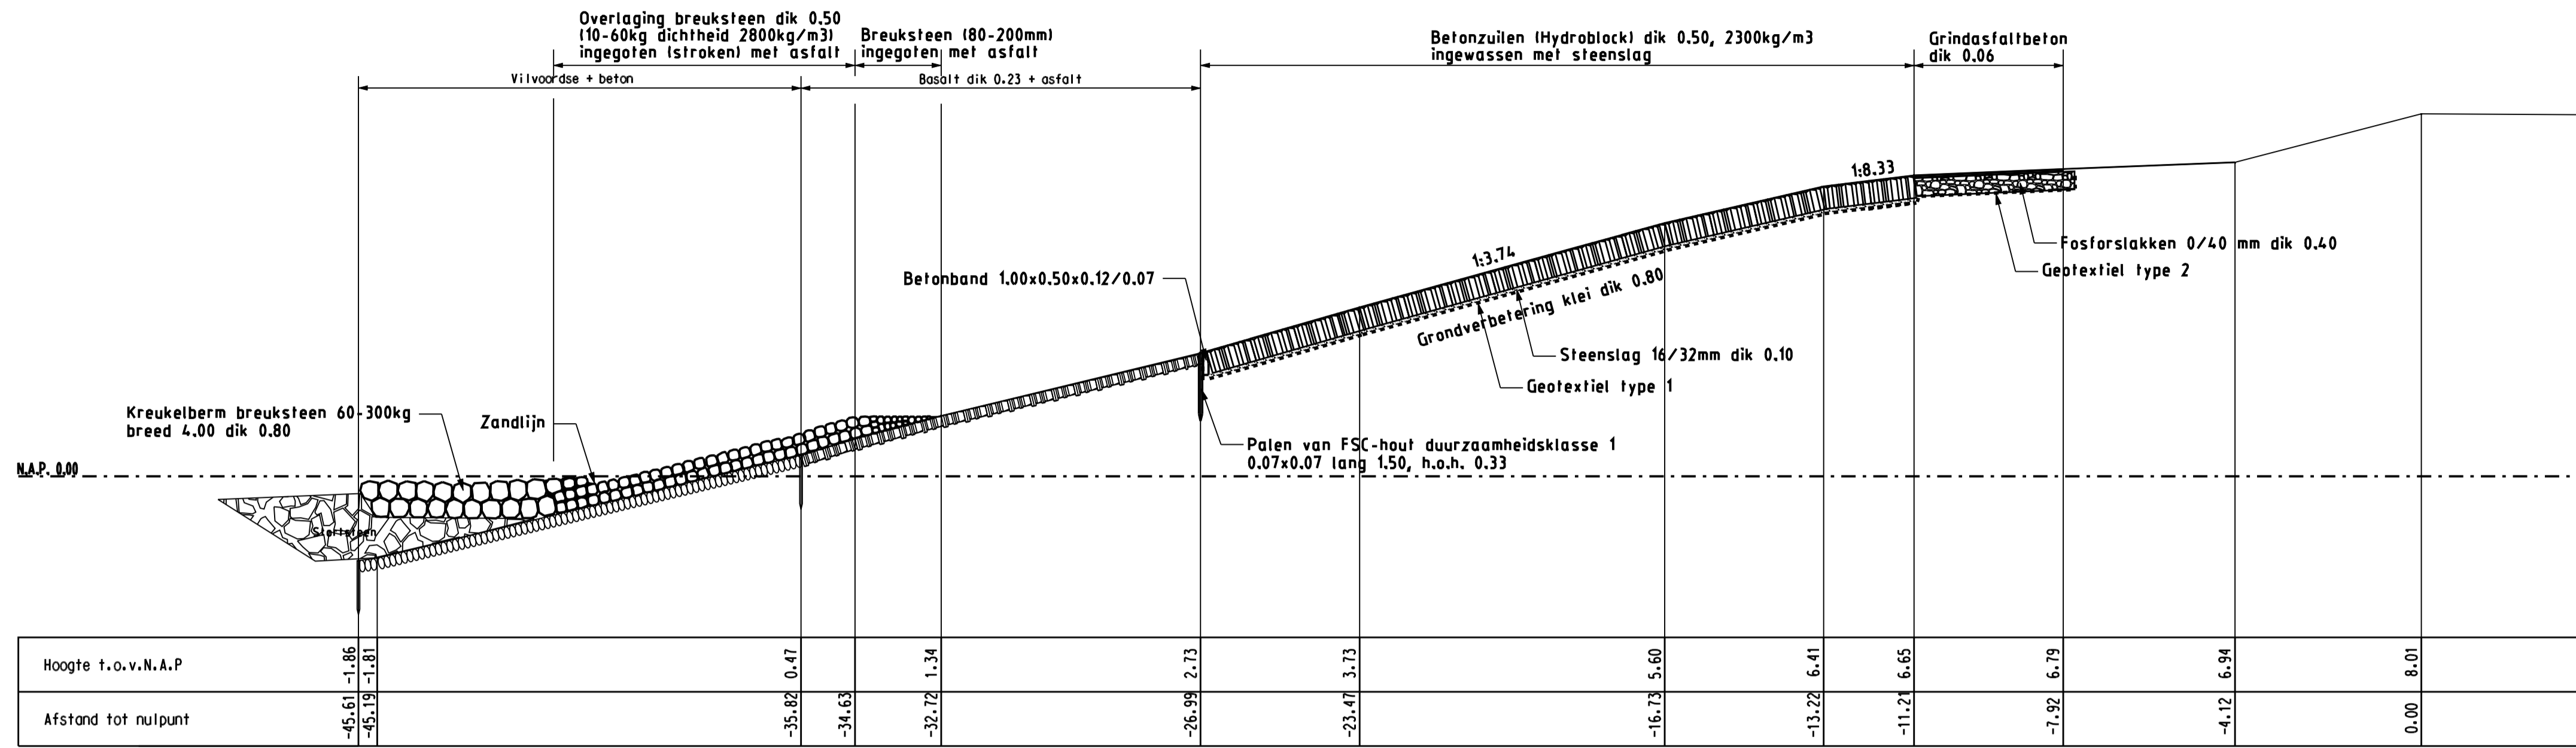

**Dwarsprofiel 6** van dp225 tot dp226  
 schaal 1:100

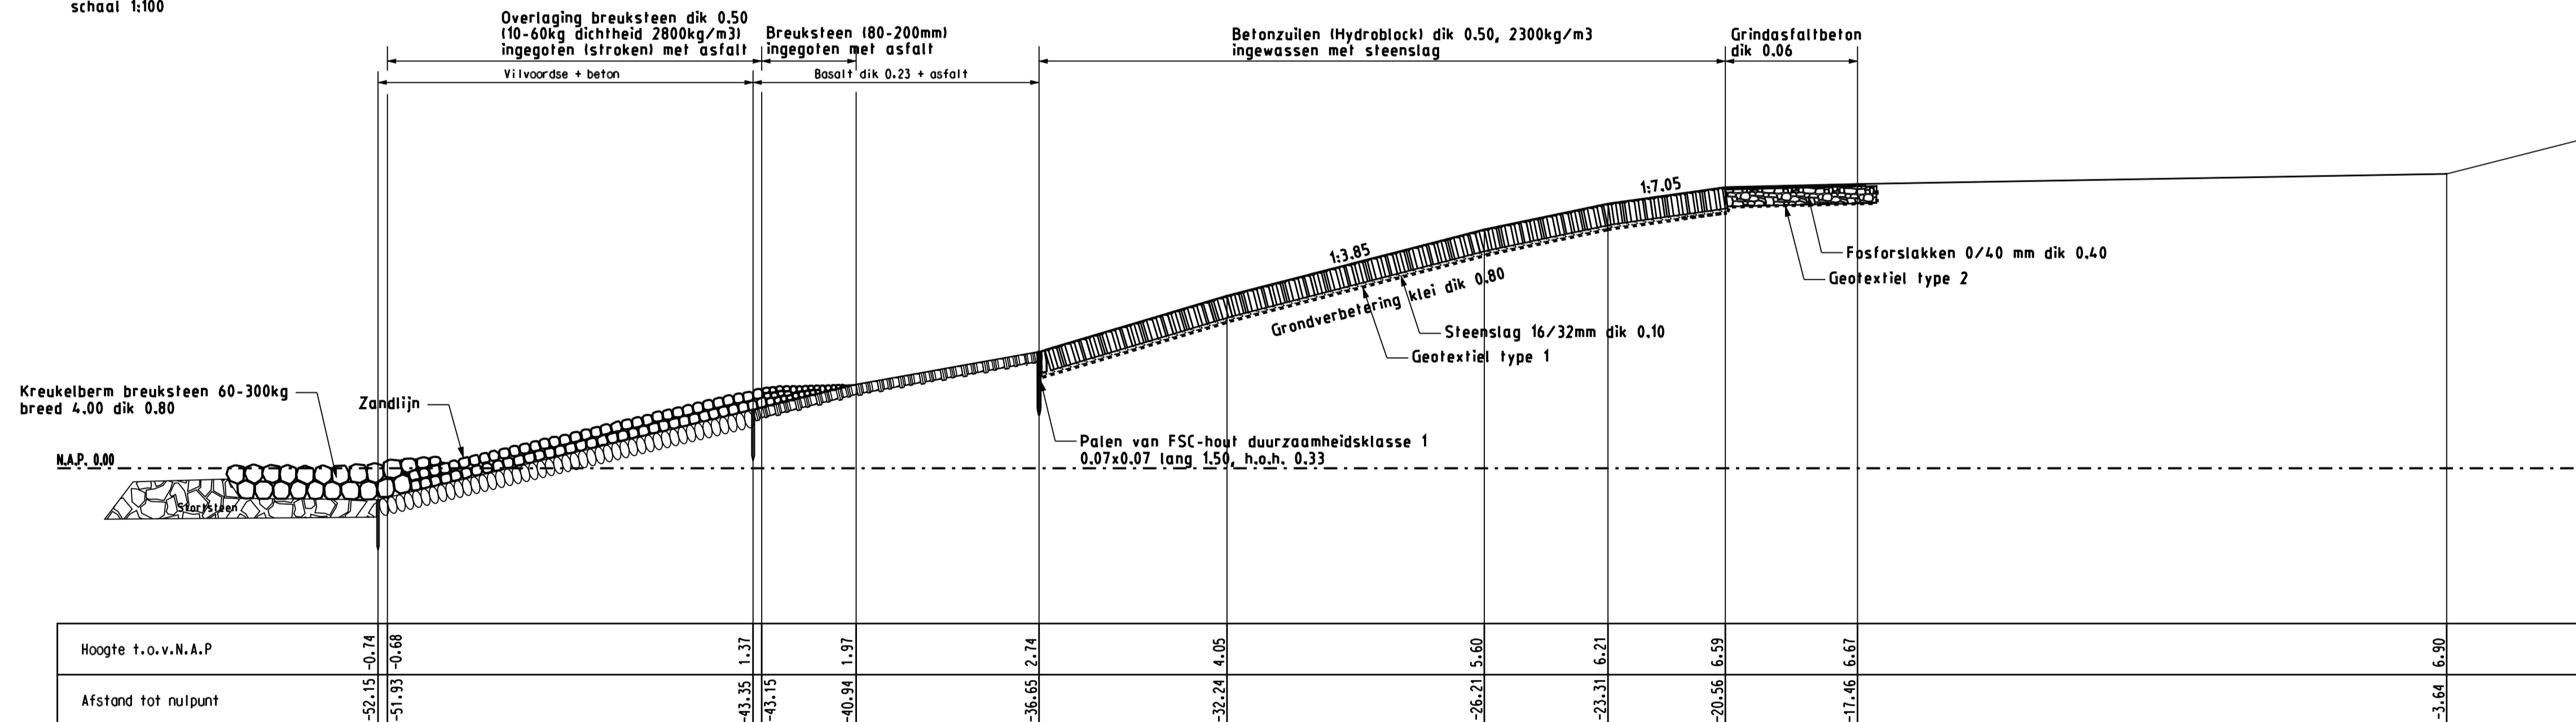

**LEGENDA**

Voor situatie zie tekening ZLRW 2006-01356  
 Maten in meters tenzij anders aangegeven  
 Hoogtematen in meters t.o.v. NAP

- Bestaande situatie
- Gemaakt werk
- ▬ Bestaande Basaltzuilen
- ▬ Bestaande Viivoordse
- ▬ Bestaande Betonzuilen (Hydroblock)
- ▬ Fosforslakken 0/40 mm
- ▬ Kreukelbarm breuksteen 60-300kg
- ▬ Overlaging breuksteen 10-60kg of 80-200mm
- ▬ Starsteen

rijkswaterstaat zeeland		afdeling RWI	
Project Zeeweringen Kruiningenpolder Dwarsprofielen 5 en 6			revisie ZL-5283
getekend	W.Eckhardt	d.d.	03-11-06
gecontroleerd	S. Vermunt	d.d.	03-11-06
gecoord	S. Vereeke	d.d.	03-11-06
schaal		1:100	
in		4 bladen, blad nr. 4	
gepland	A1	ZLRW 2006-01359	