



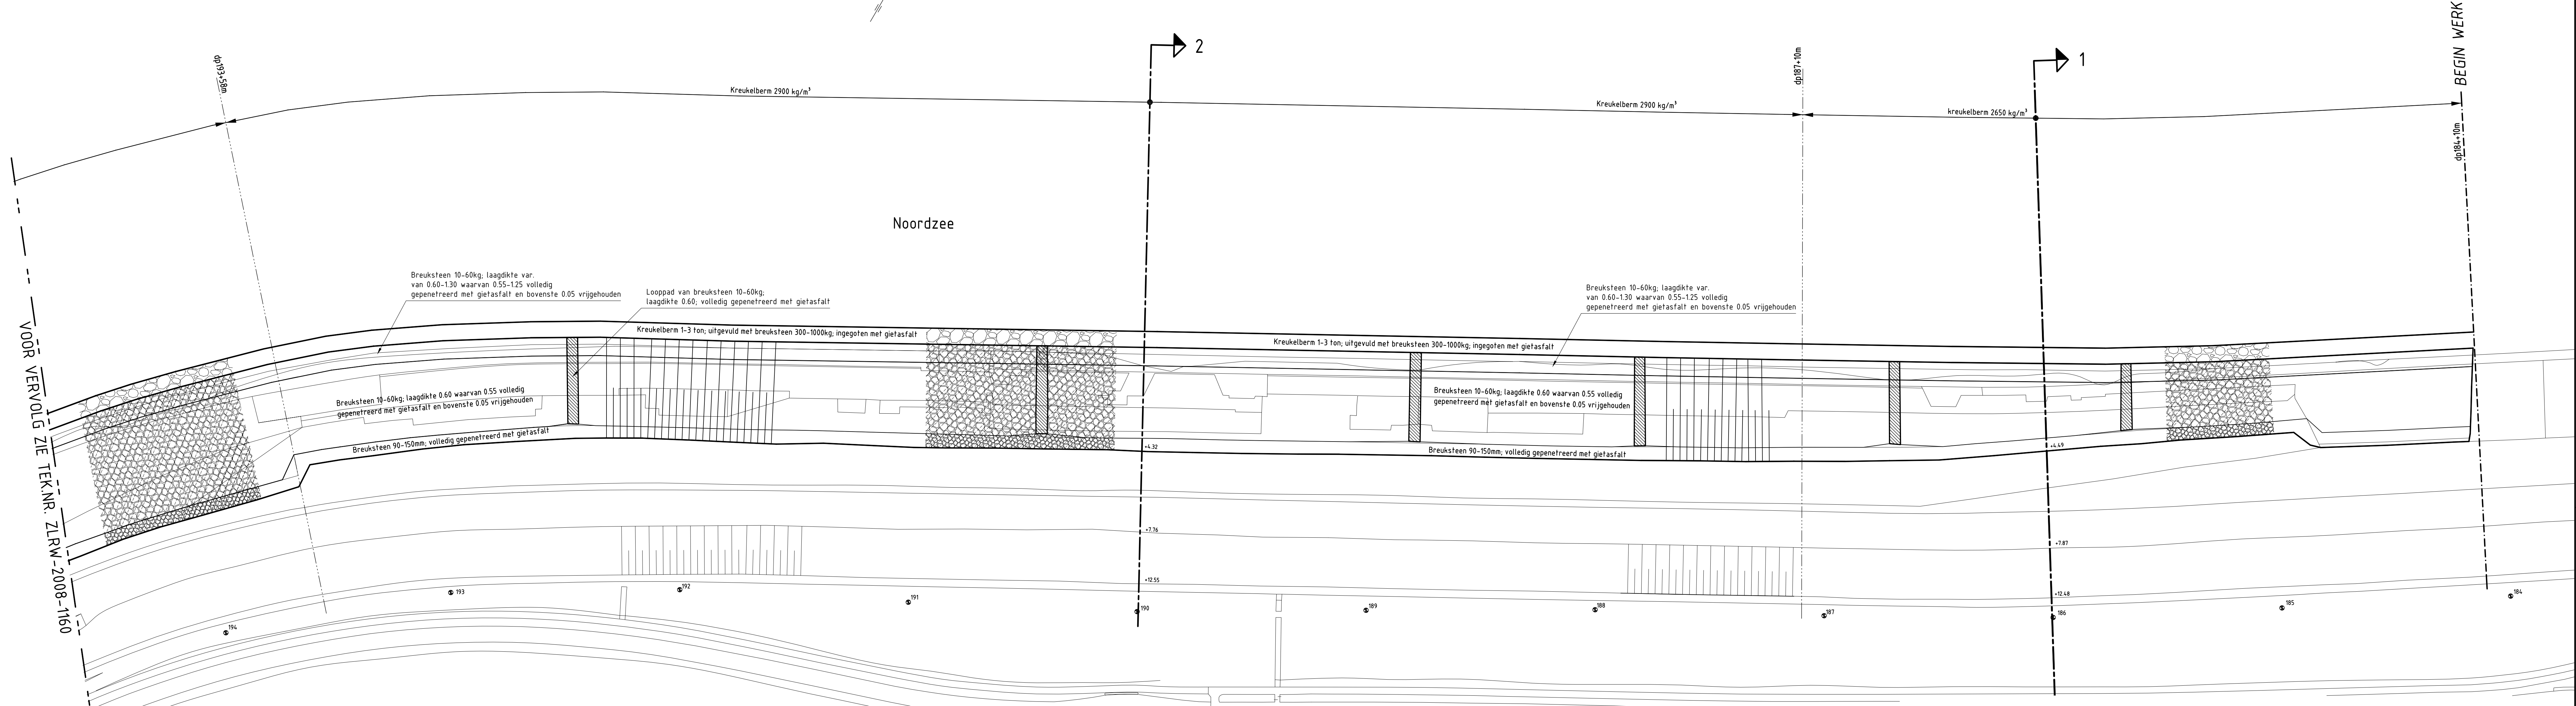


SITUATIE  
schaal 1:1000

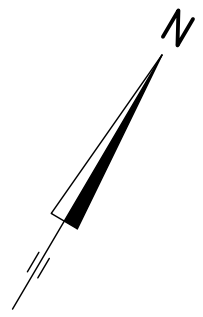

VOOR VERVOLG ZIE TEK.NR. ZLRW-2008-1160


BEGIN WERK

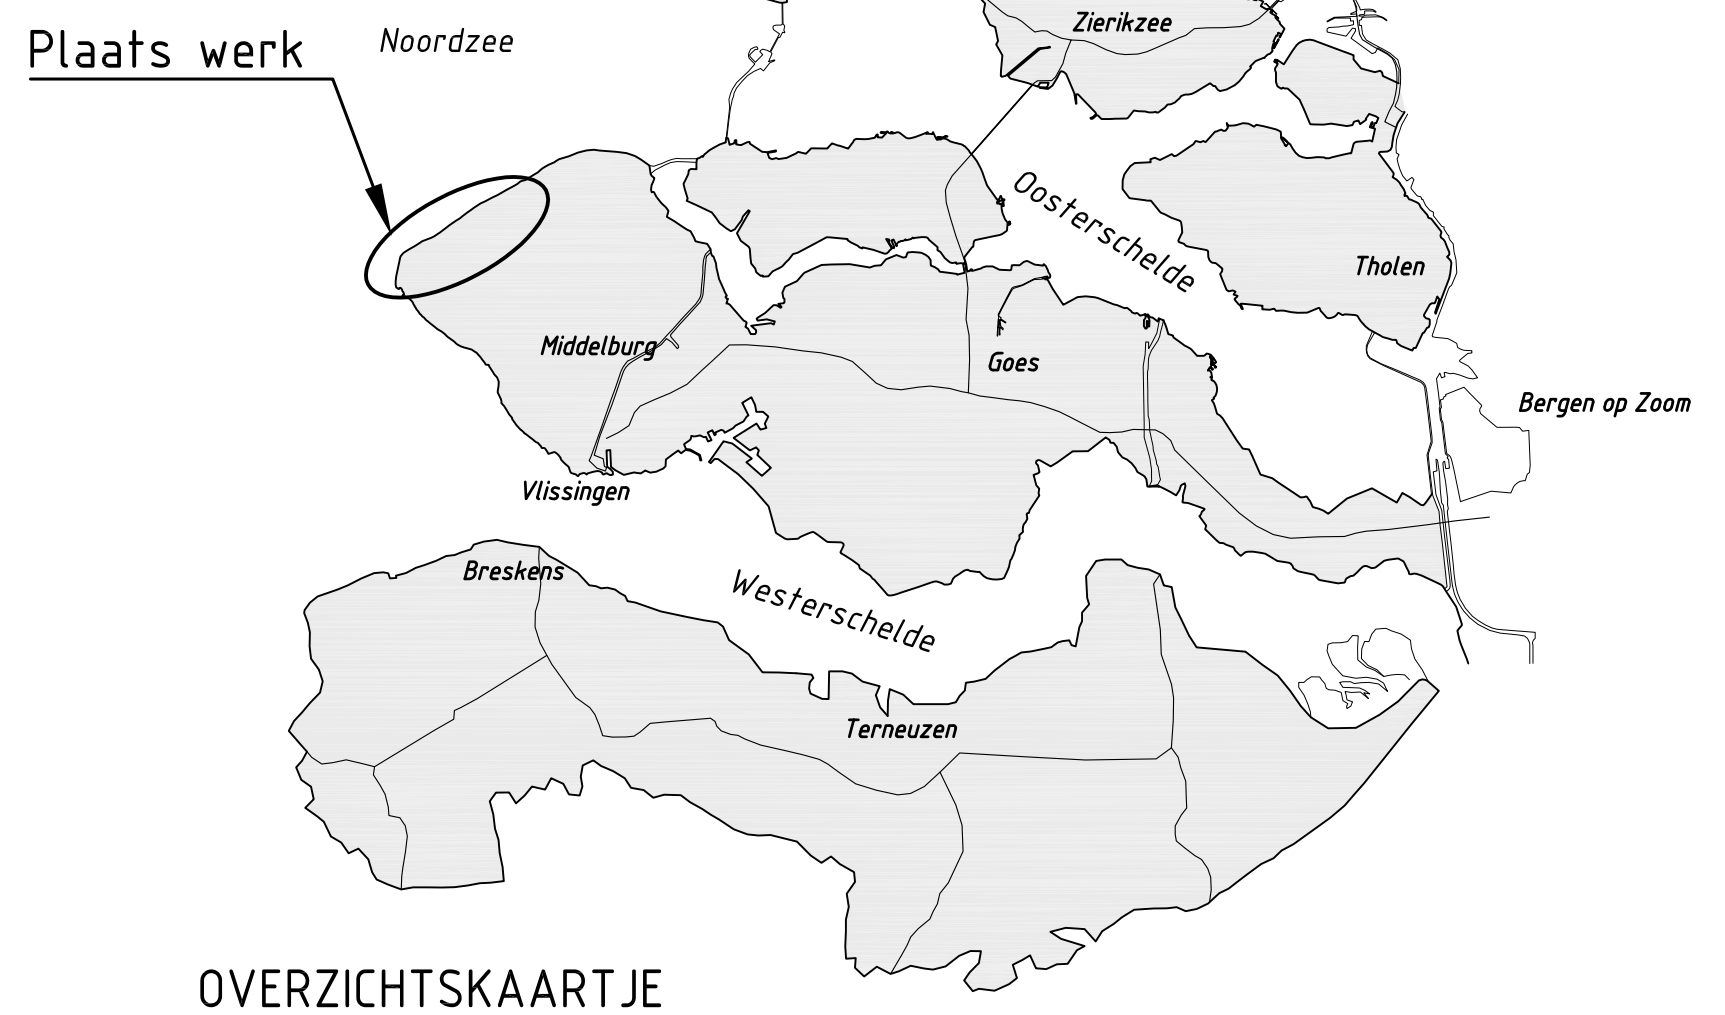

VERKLARING


HOOGTEMATEN IN METERS T.O.V. NAP  
MATEN IN METERS TENZIJ ANDERS AANGEGEVEN  
ALLE MATEN IN HET WERK CONTROLEREN  
VOOR DWARSPROFIEEL 1 EN 2 ZIE TEKENING ZLRW-2008-1162

- 365 Dijspaal met nummer
- Bestaande situatie
- Gemaakt werk
- Overlaging breuksteen
- Kreukelbarm
- Looppad over overlaging breuksteen

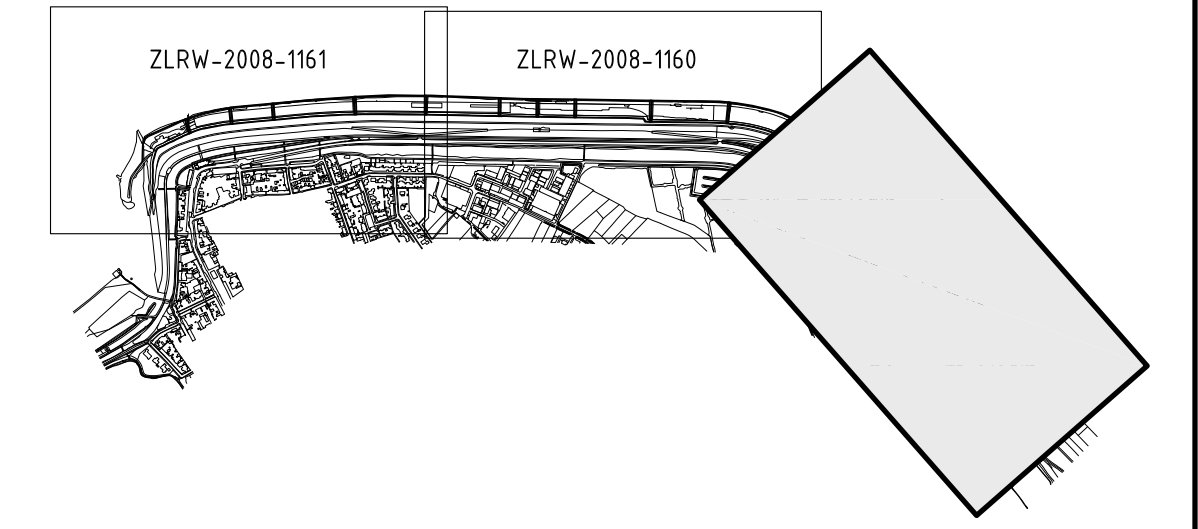


rijkswaterstaat zeeland		afdeling WVI	
Project Zeeweringen REVISIE WESTKAPELSE ZEEDIJK 1E FASE Situatie van dp184+10m tot dp194+64m			revisie ZLD-5895
getekend	W. Roelse	da	02-02-2009
gecontroleerd	S. Vermunt	da	02-02-2009
gevoegd	S. Vereeke	da	02-02-2009
schaal 1:1000		in 6 bladen, blad nr. 1	
A0/A1		ZLRW-2008-1159	

**SITUATIE**  
schaal 1:1000

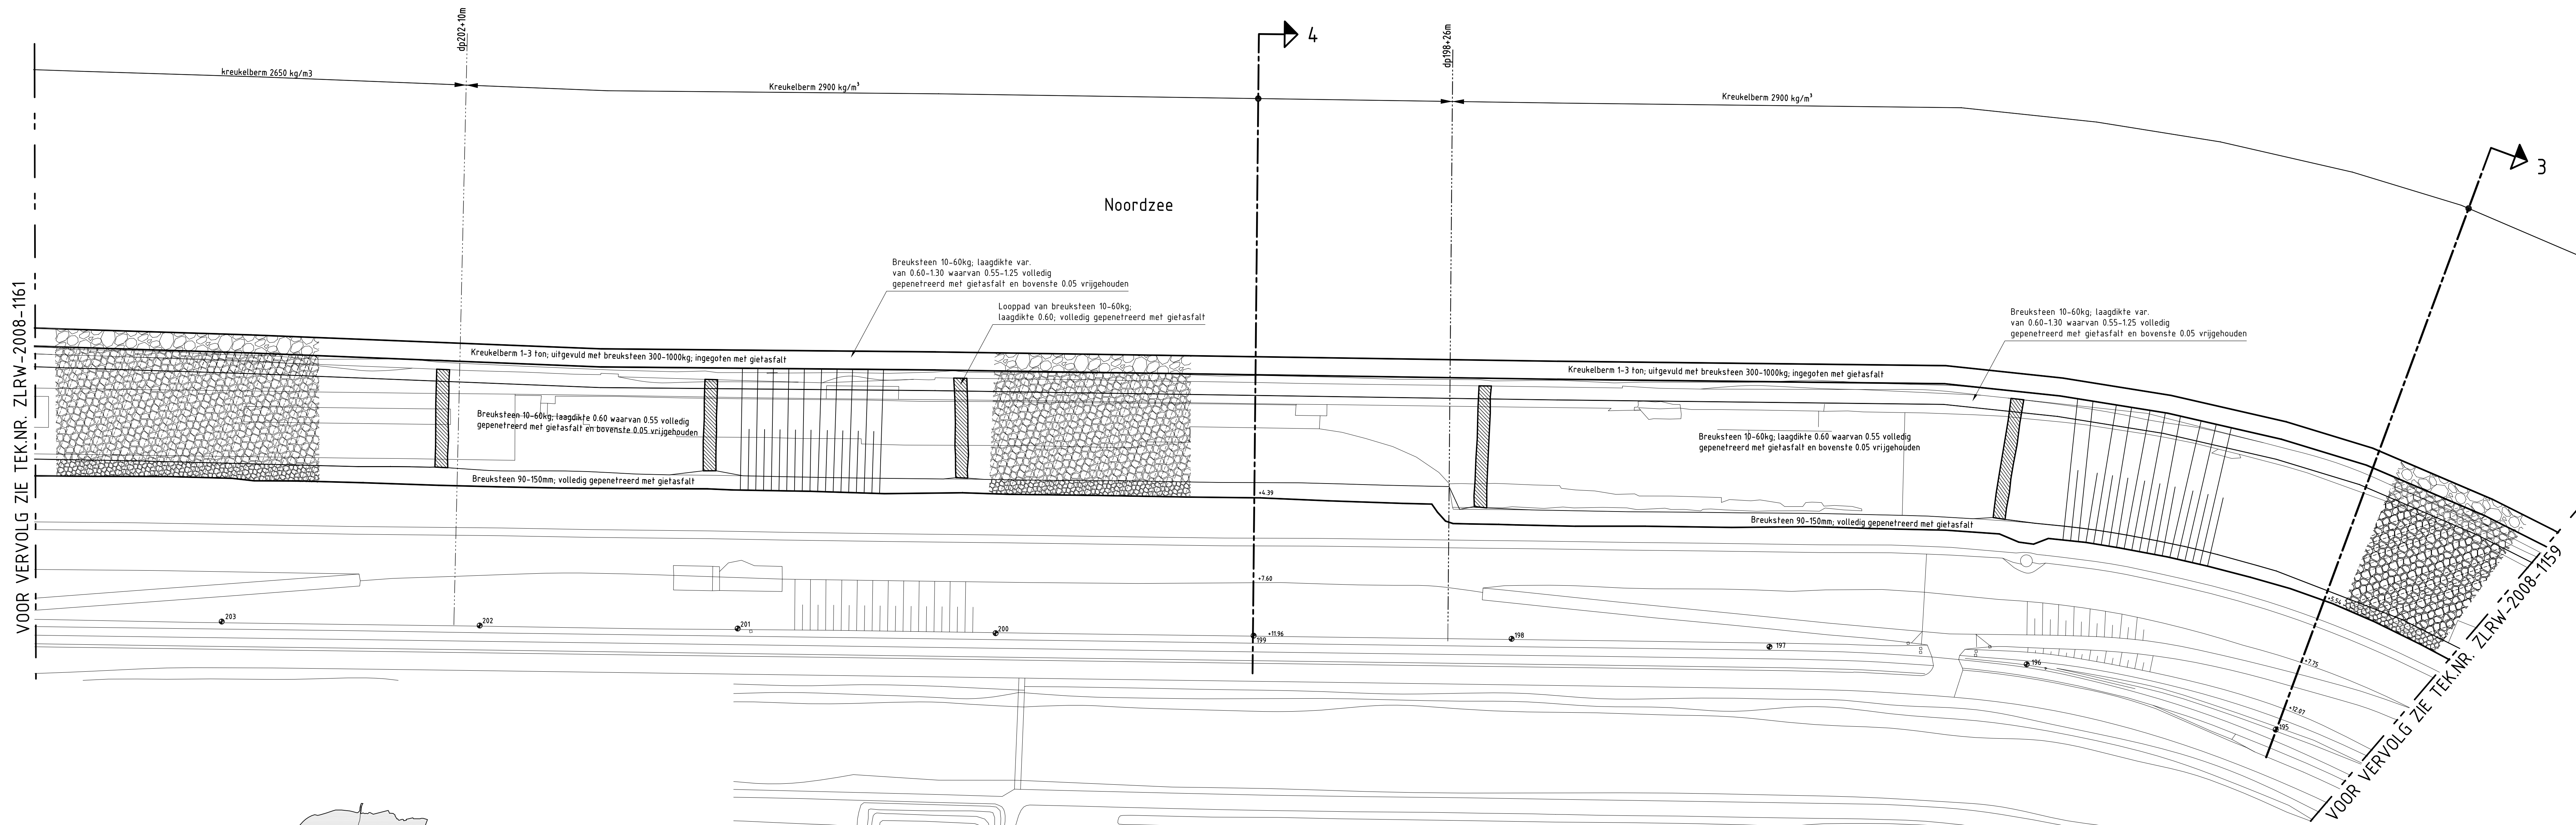

VOOR VERVOLG ZIE TEK.NR. ZLRW-2008-1161

VOOR VERVOLG ZIE TEK.NR. ZLRW-2008-1159

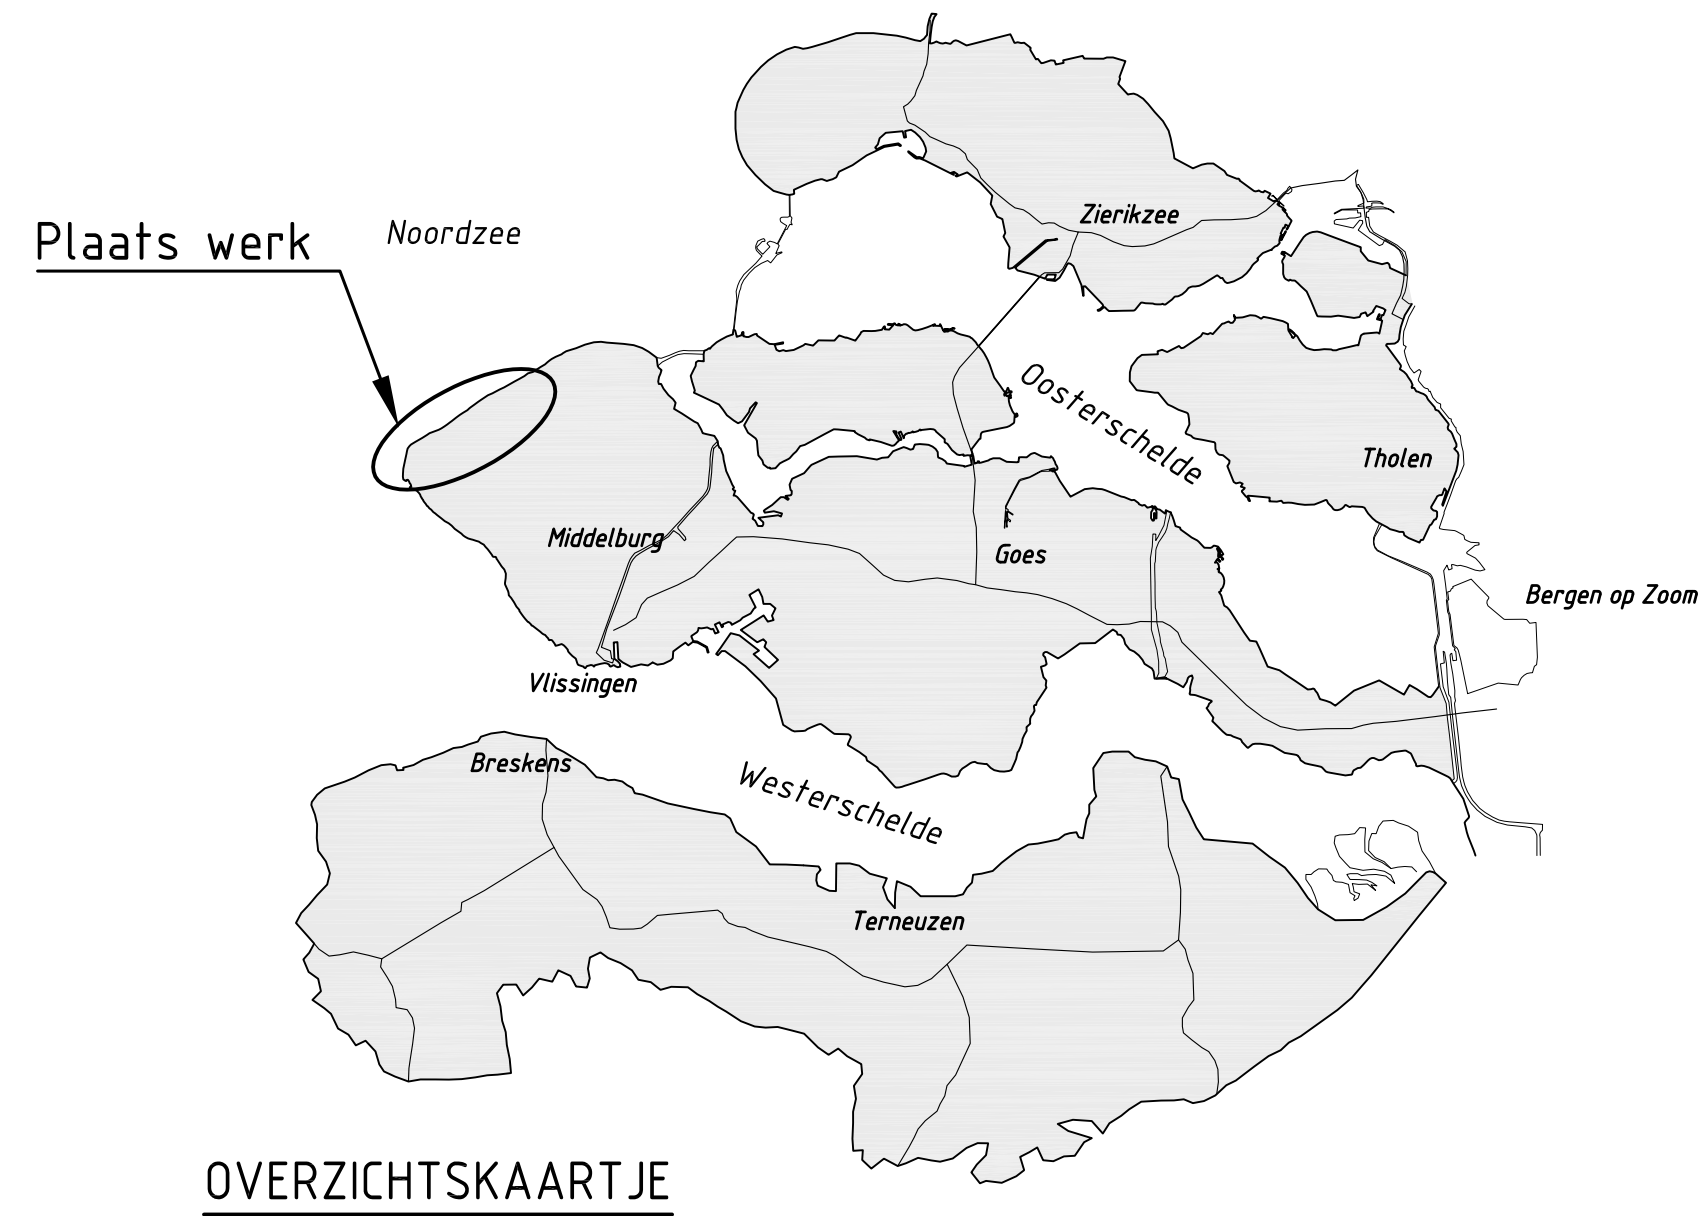


**OVERZICHTSKAARTJE**



**VERKLARING**


HOOGTEMATEN IN METERS T.O.V. NAP  
MATEN IN METERS TENZIJ ANDERS AANGEGEVEN  
ALLE MATEN IN HET WERK CONTROLEREN  
VOOR DWARSPROFIEL 3 EN 4 ZIE TEKENING ZLRW-2008-1163

- Dijkpaal met nummer
- Bestaande situatie
- Gemaakt werk
- Overlaging breuksteen
- Kreukelberm
- Looppad over overlaging breuksteen

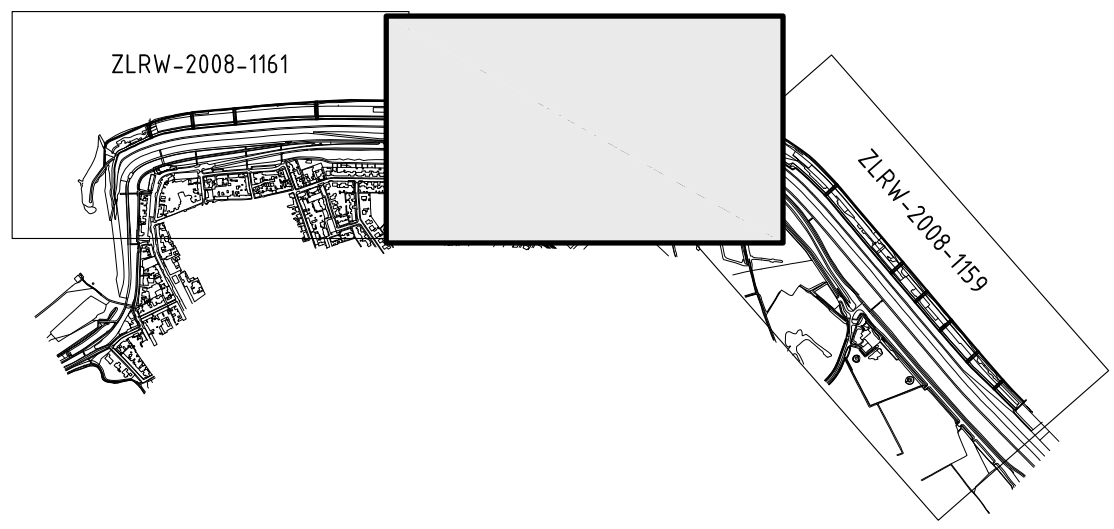


rijkswaterstaat zeeland		afdeling WVI	
Project Zeeweringen			revisie
REVISIE WESTKAPELSE ZEEDIJK 1E FASE			ZLD-5895
Situatie van dp194+64m tot dp203+71m			
getekend	W. Roelse	d.d.	02-02-2009
gecontroleerd	S. Vermunt	d.d.	02-02-2009
accord	S. Vereeke	d.d.	02-02-2009
schaal 1:1000		in 6 bladen, blad nr. 2	
105x60		ZLRW-2008-1160	



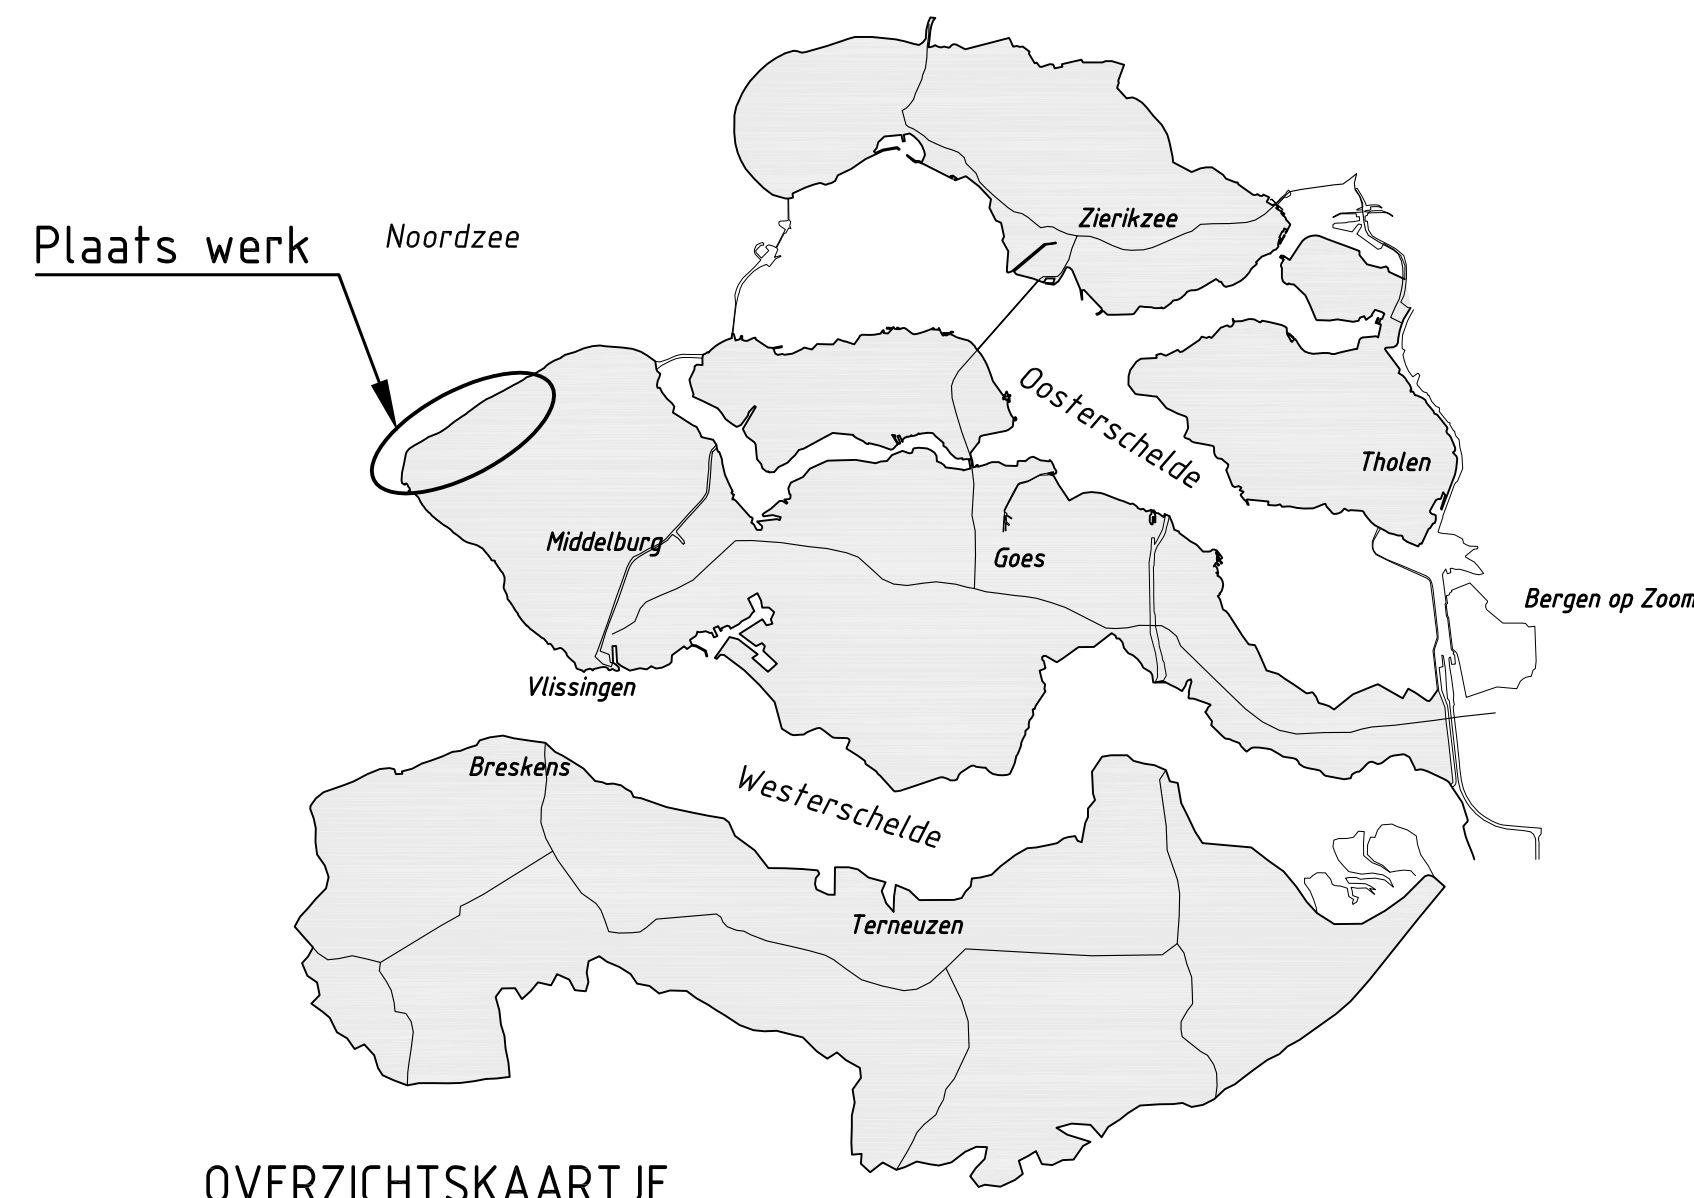


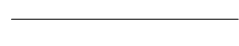
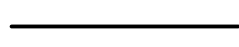
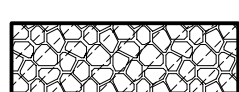


OVERZICHTSKAARTJE

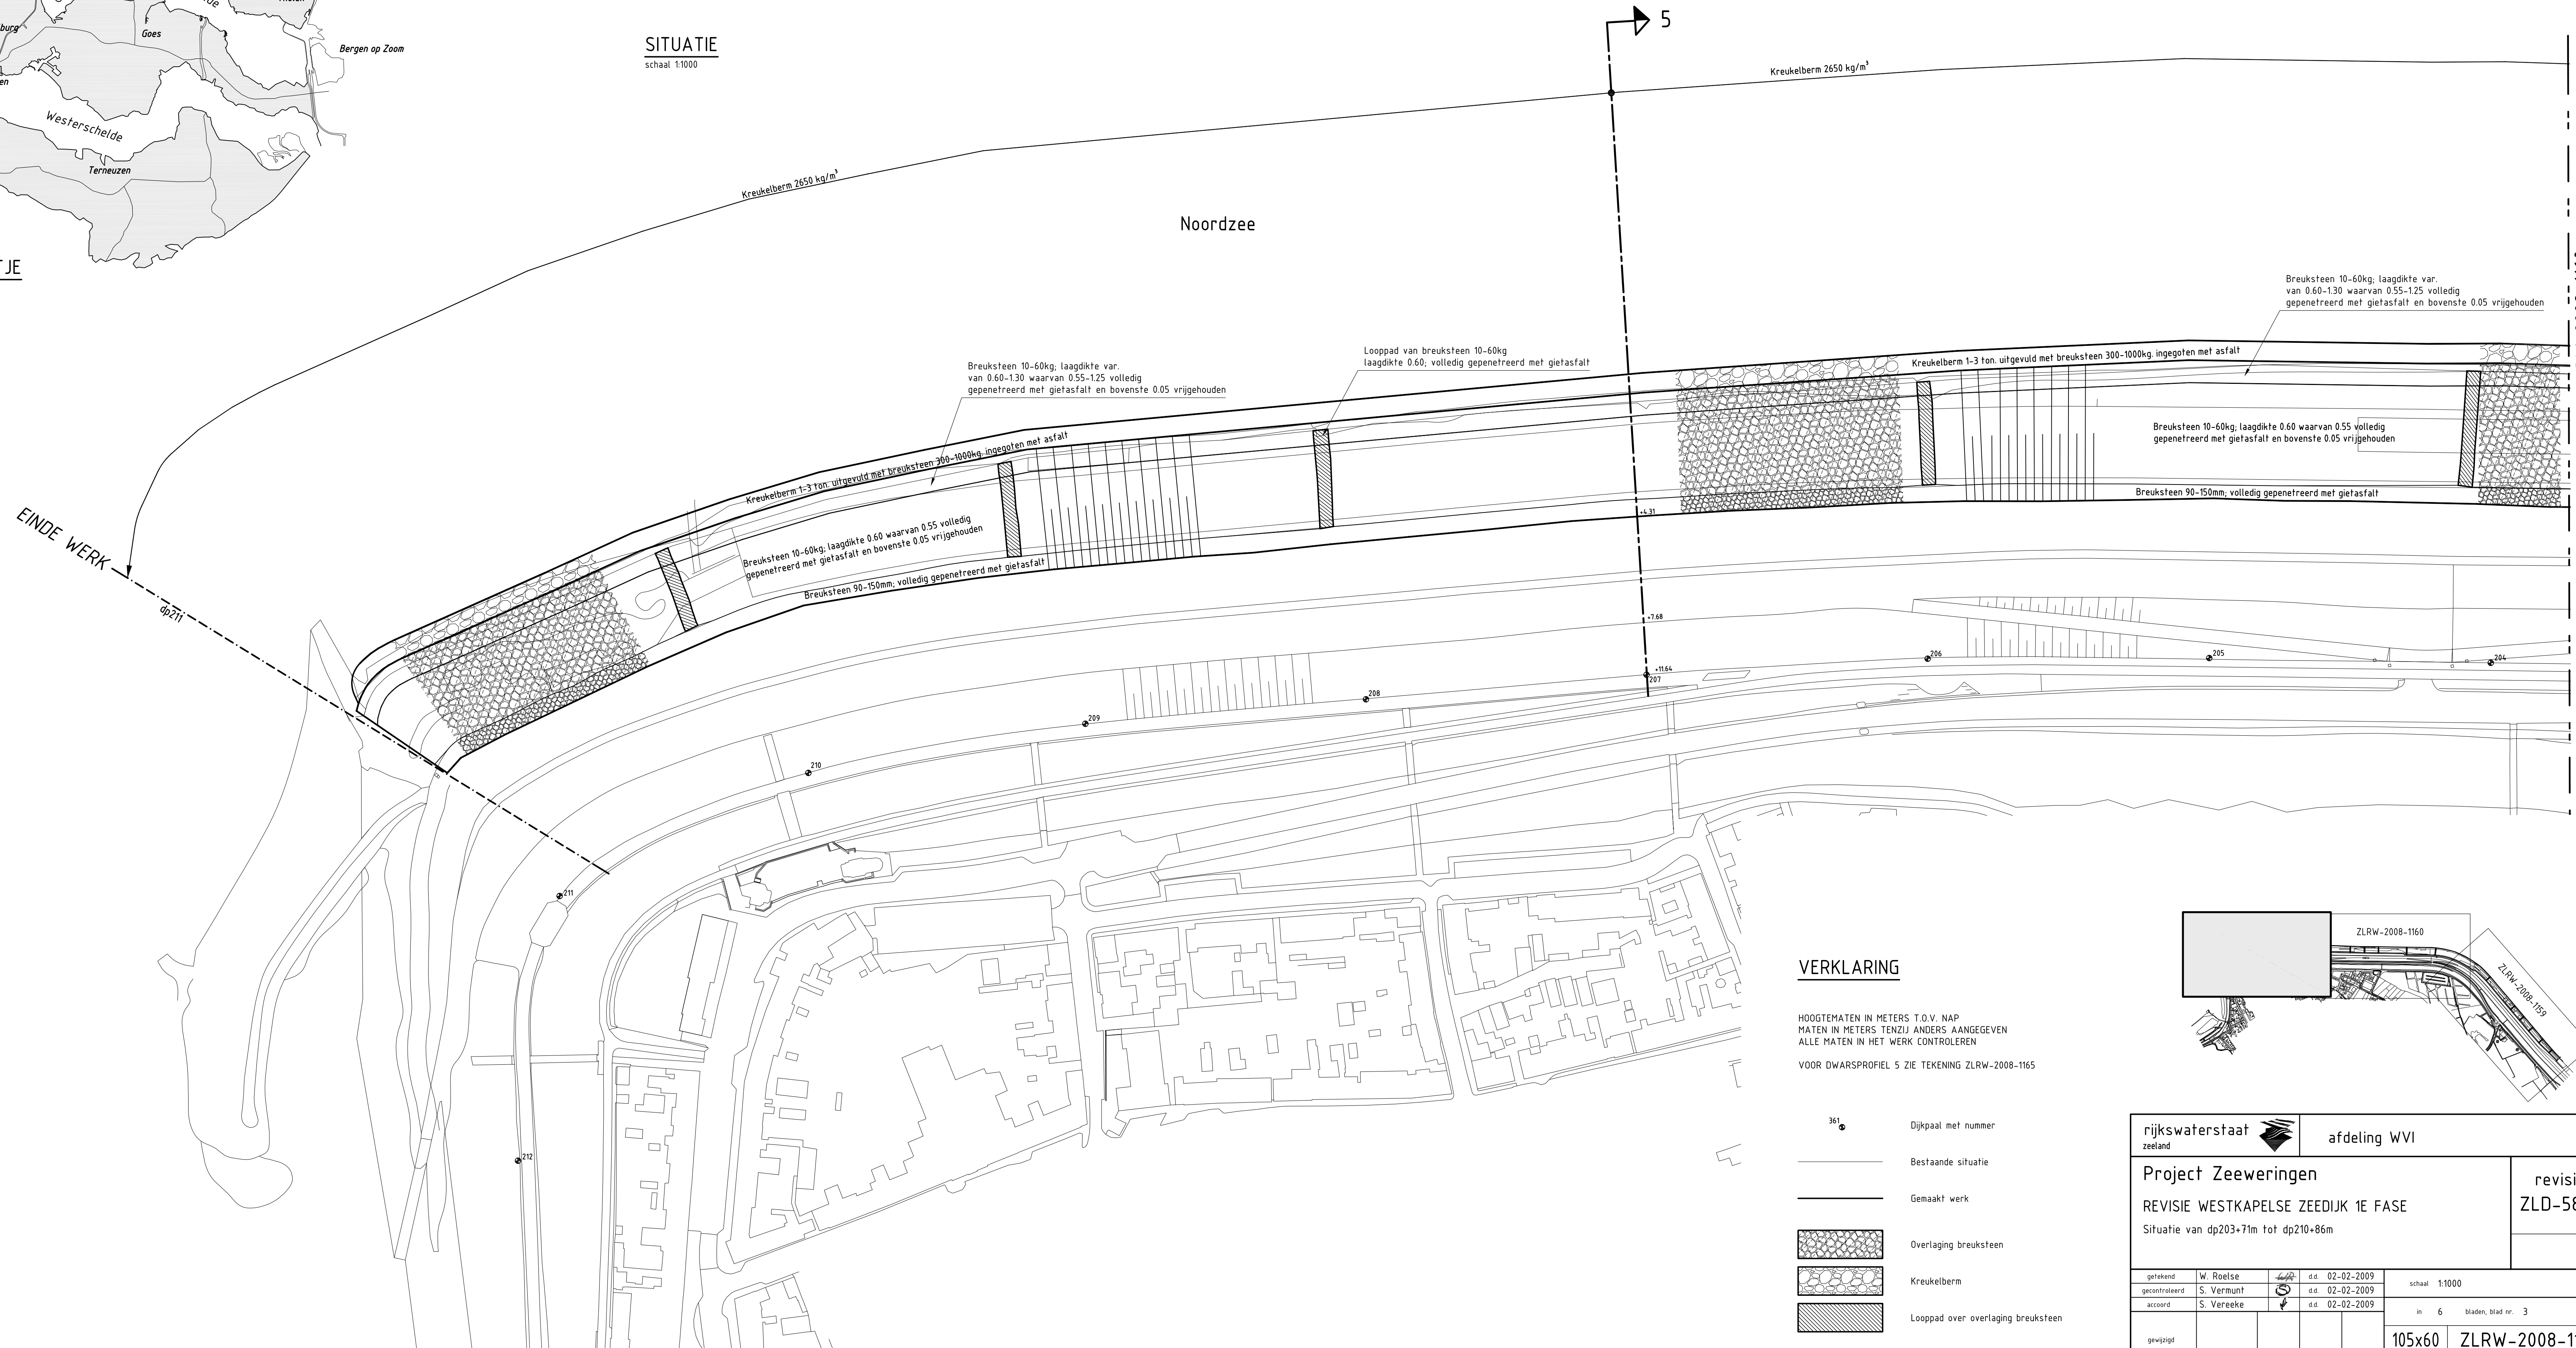
**SITUATIE**  
schaal 1:1000



**VERKLARING**

HOOGTEMATEN IN METERS T.O.V. NAP  
MATEN IN METERS TENZIJ ANDERS AANGEGEVEN  
ALLE MATEN IN HET WERK CONTROLEREN  
VOOR DWARSPROFIEL 5 ZIE TEKENING ZLRW-2008-1165

-  361 Dijkpaal met nummer
-  Bestaande situatie
-  Gemaakt werk
-  Overlaging breuksteen
-  Kreukelberm
-  Looppad over overlaging breuksteen

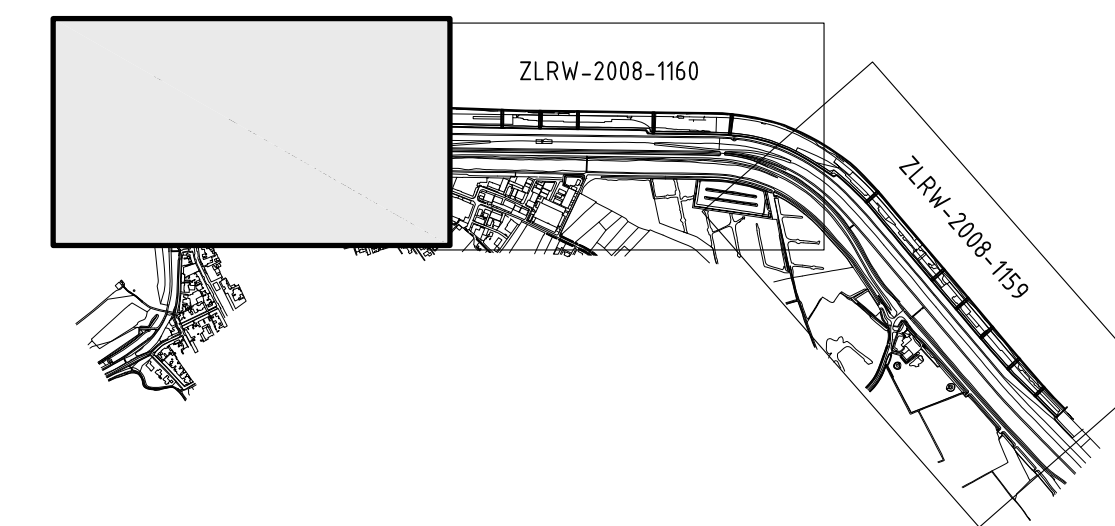

rijkswaterstaat zeeland		afdeling WVI	
Project Zeeweringen			revisie
REVISIE WESTKAPELSE ZEEDIJK 1E FASE			ZLD-5895
Situatie van dp203+71m tot dp210+86m			
getekend	W. Roelse	d.d.	02-02-2009
gecontroleerd	S. Vermunt	d.d.	02-02-2009
accord	S. Vereeke	d.d.	02-02-2009
ge-wijzigd			
schaal 1:1000		in 6 bladen, blad nr. 3	
105x60		ZLRW-2008-1161	

VOOR VERVOLG ZIE TEK.NR. ZLRW-2008-1160





