

Tek.nr.	Bestandsnaam	Omschrijving	Datum
		Revisiestekeningen	
ZLRW 2009- 1091	rev-sit_Banjaard Onrustpolder	Situatie van NZ01-139M tot NZ11	28-07-09
ZLRW 2009- 1092	rev- dwp_Banjaard Onrustpolder	Dwarsprofiel 1, 2A en 2B	28-07-09
ZLRW 2009- 1093	"	Dwarsprofiel 3A, 3B en 4B	28-07-09



gereserveerd t/m ZLRW-2009-01095

VERKLARING

Hoogtematen in meters t.o.v. NAP
 Malen in meters tenzij anders aangegeven


- Dijkpaal met nummer
- Bestaande situatie
- Gemaakt werk
- Onderhoudstrook
- Grindasfaltbeton
- Opensteenasfalt
- Overlaging breuksteen
- Kreukelberm

Voor dwarsprofiel 1, 2A en 2B zie tekening ZLRW-2009-01092
 Voor dwarsprofiel 3A, 3B, 4A en 4B zie tekening ZLRW-2009-1093

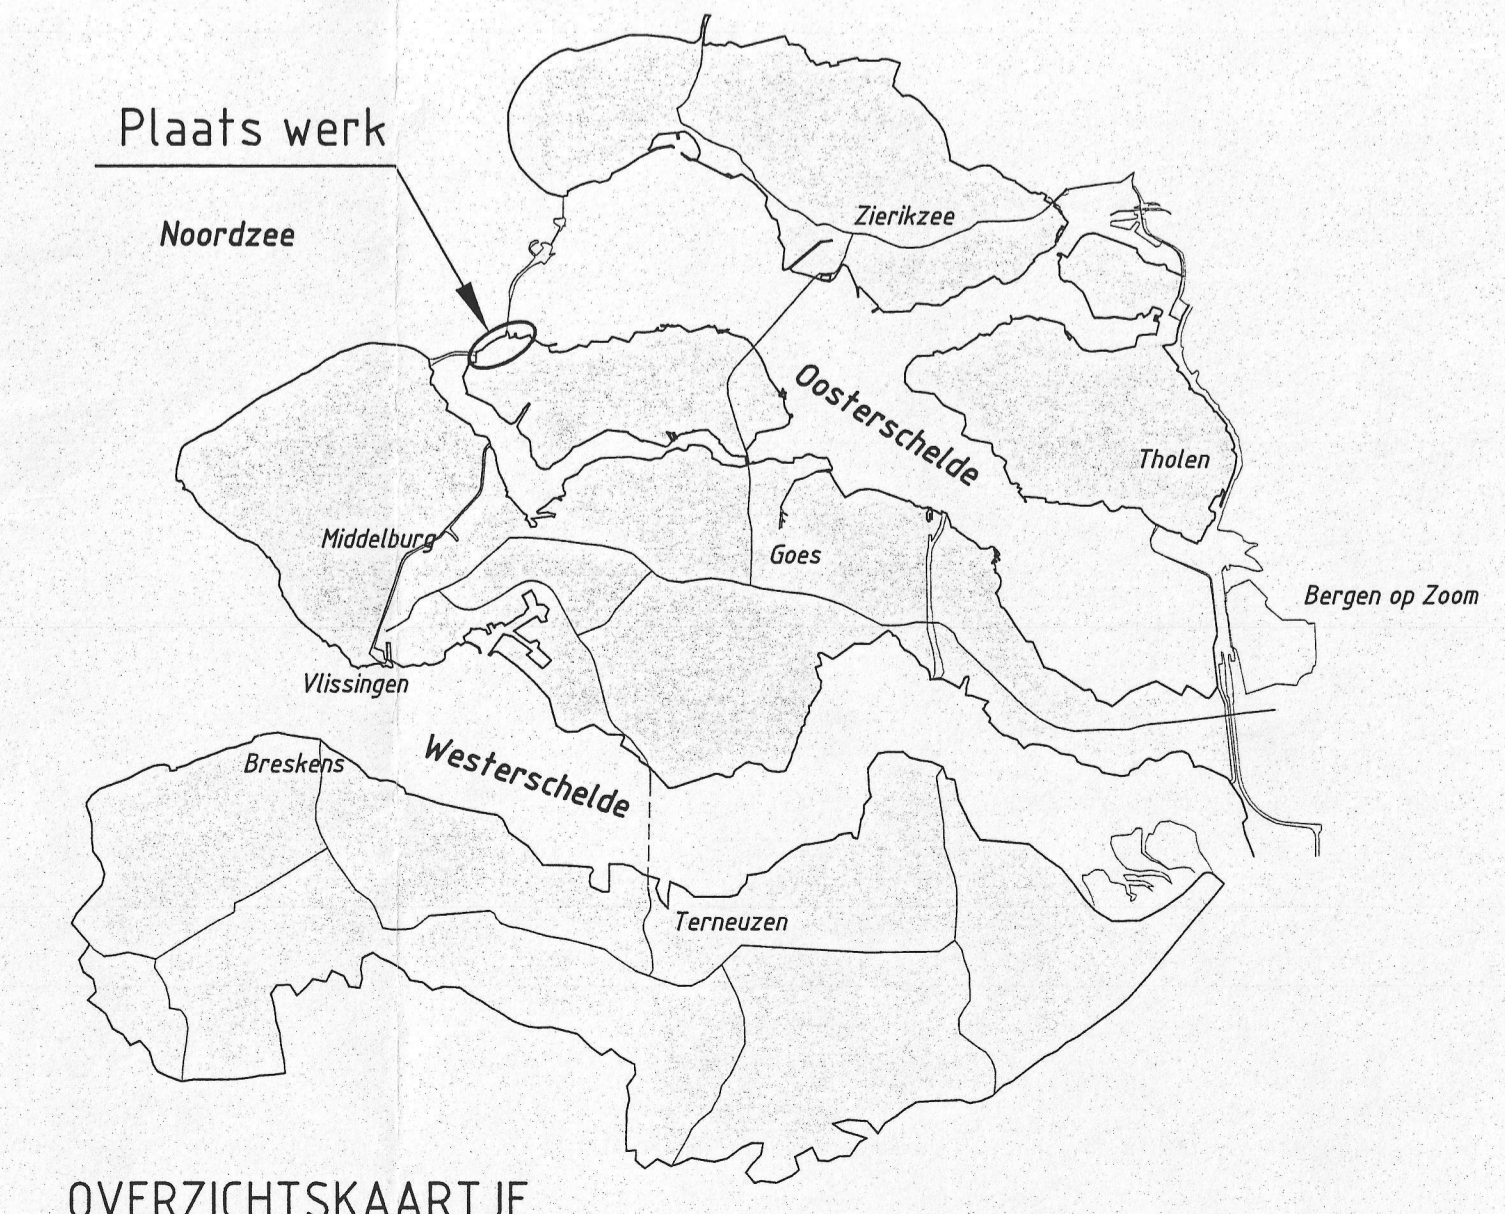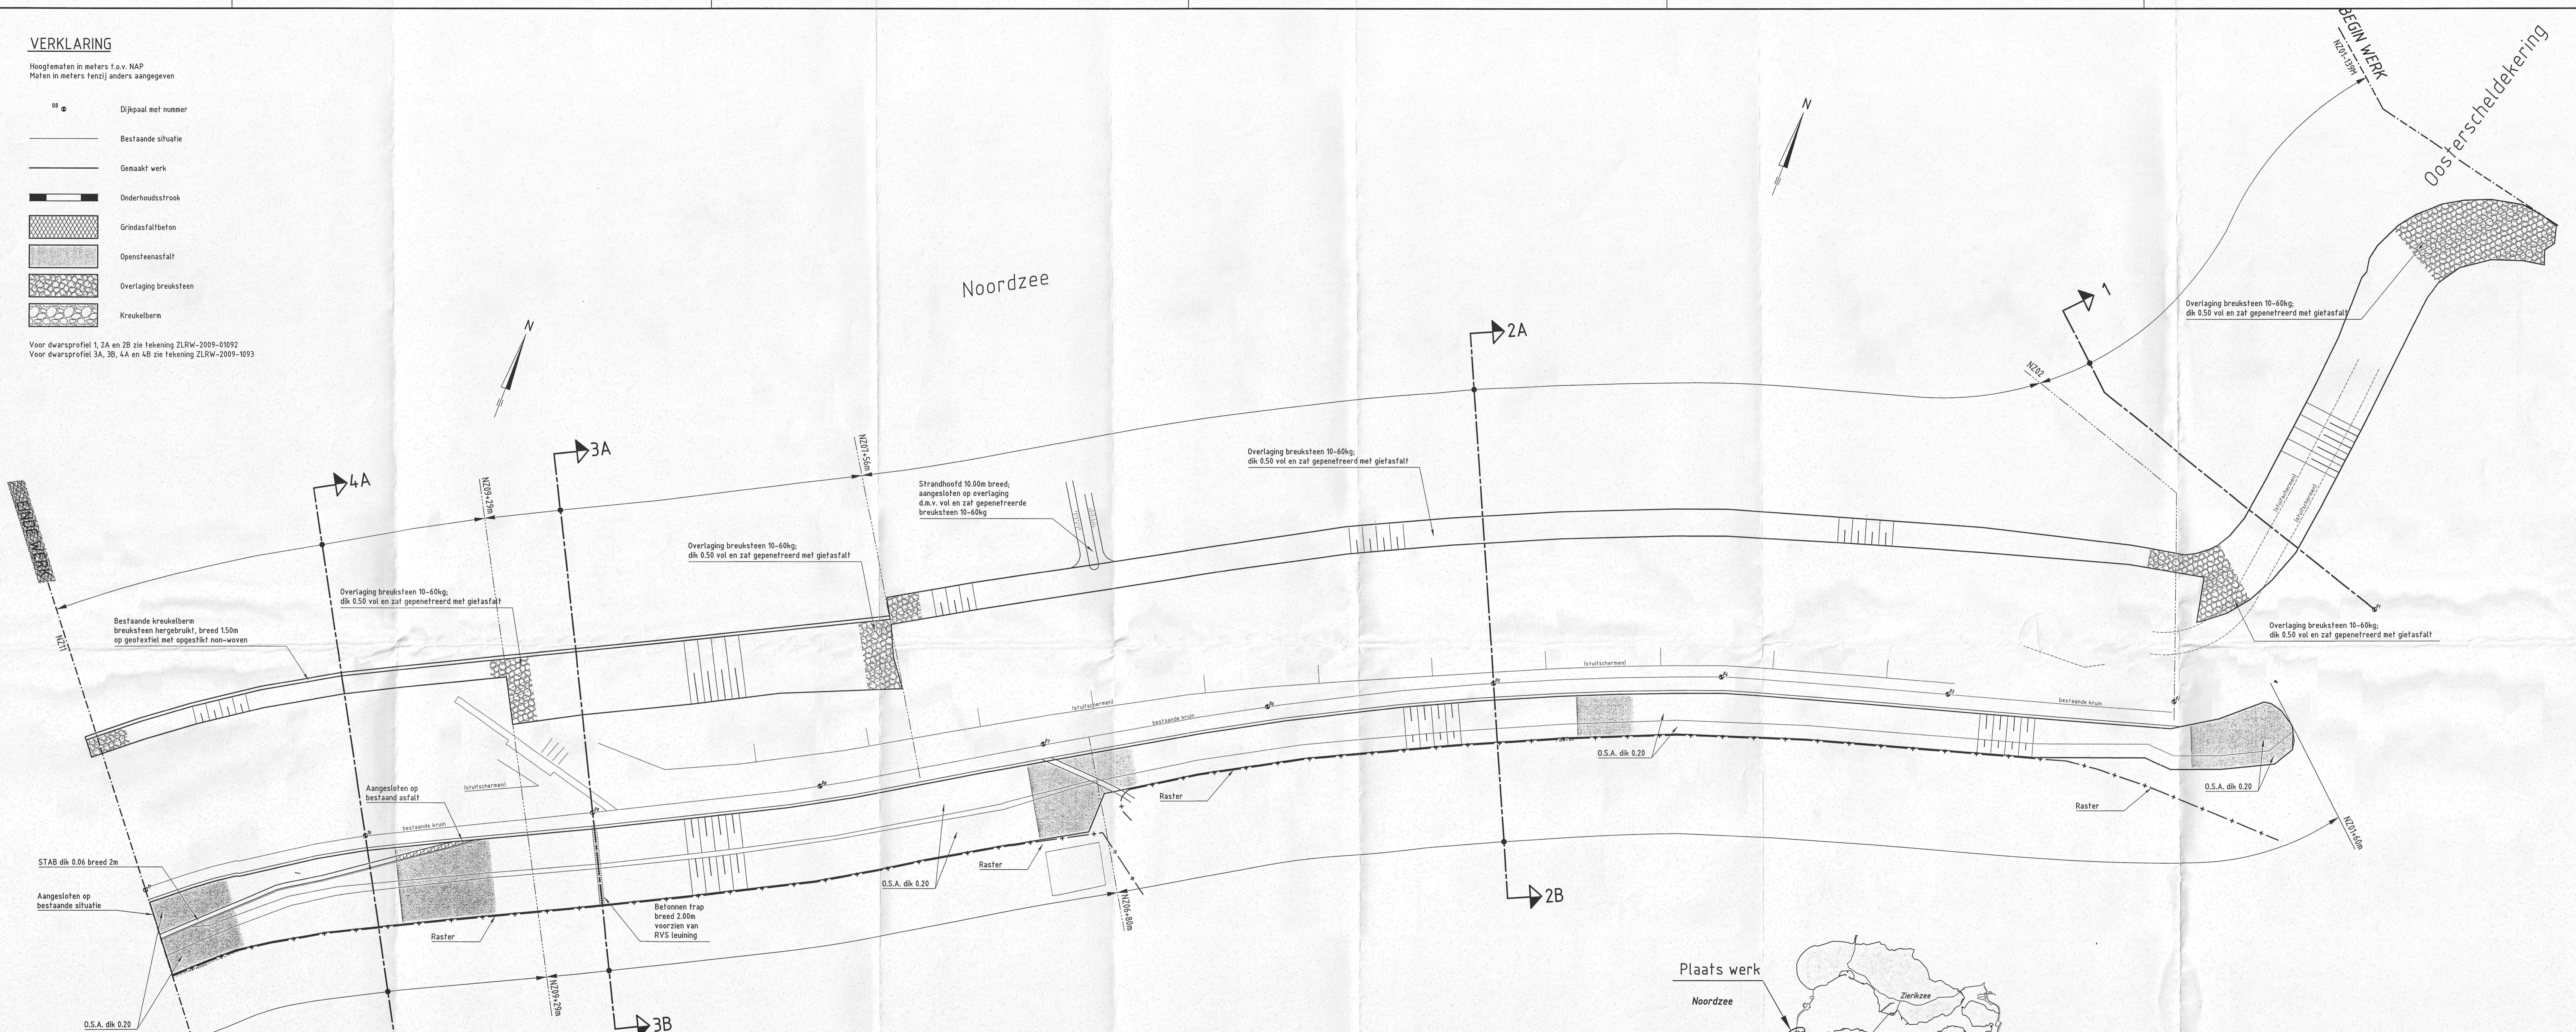

rijkswaterstaat zeeland		afdeling WVI	
Project Zeewingen			revisie ZLD-6315
REVISIE BANJAARD ONRUSTPOLDER			
Situatie van NZ01-139m tot NZ11			
getekend	J.D. Davidse	d.d.	28-07-2009
gecontroleerd	S. Vermeulst	d.d.	28-07-2009
accorde	S. Vereeke	d.d.	28-07-2009
gevrijd		in 3 bladen, blad nr. 1	
		A0/A1 ZLRW-2009-01091	

OVERZICHTSKAARTJE

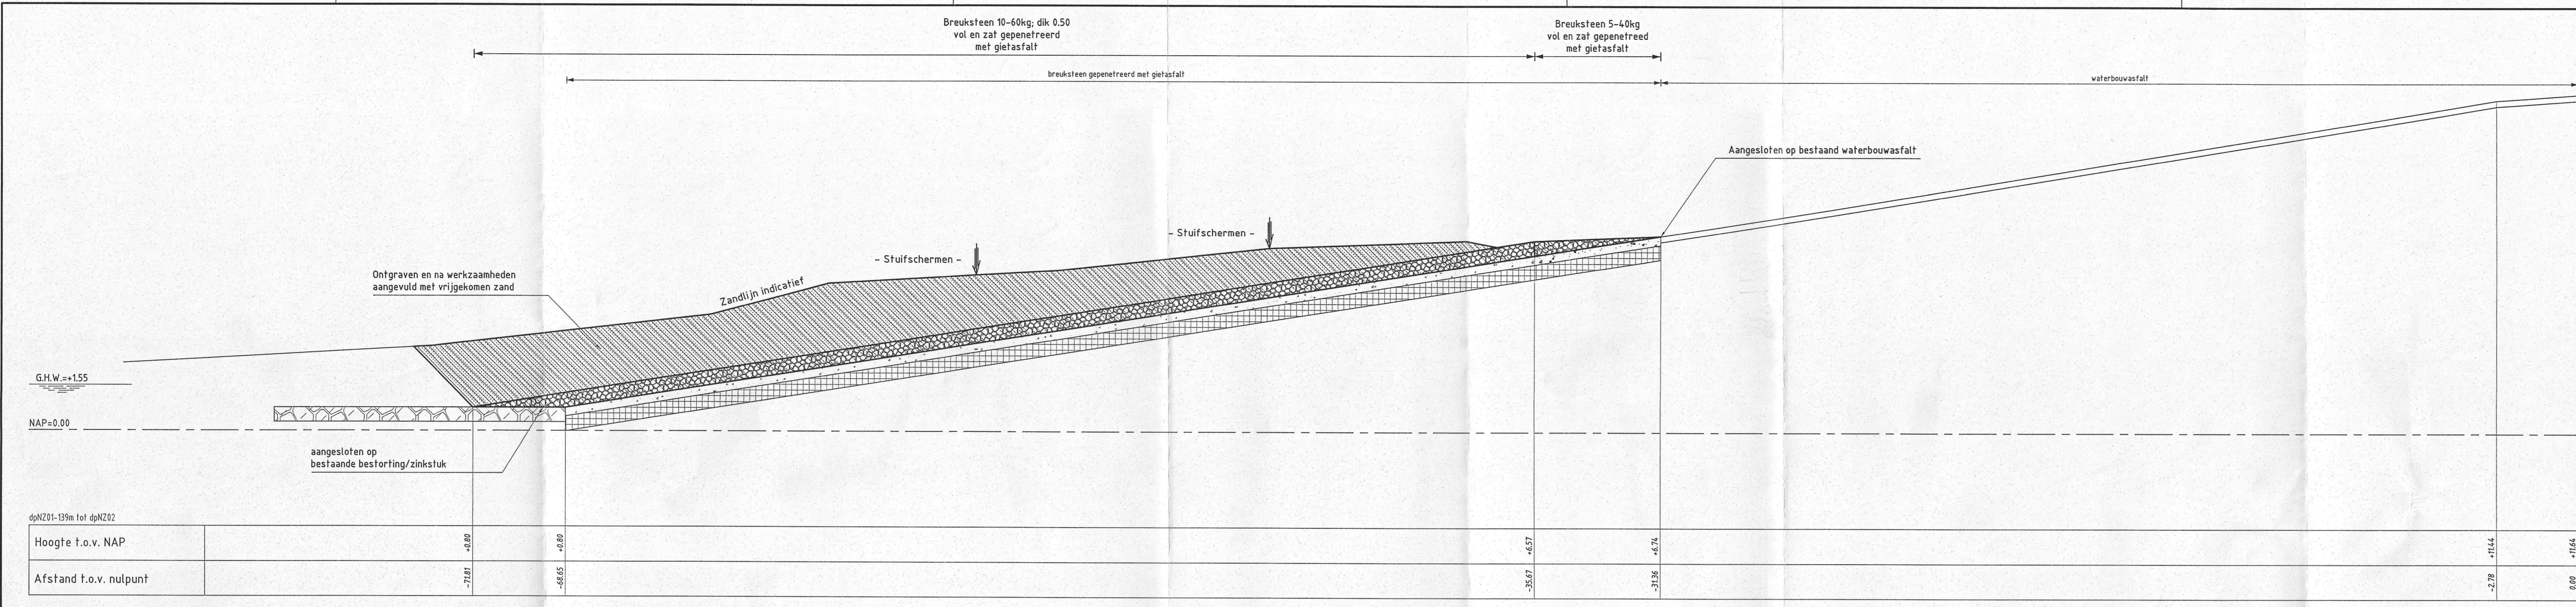


DWARSPROFIEL 1
schaal 1:100

VERKLARING
Hoogtematen in meters t.o.v. NAP
Maten in meters tenzij anders aangegeven


- Bestaand profiel
- Gemaakt werk
- [Symbol] Haringanblokken (bestaand)
- [Symbol] Mijnssteen (bestaand)
- [Symbol] Zand (bestaand)
- [Symbol] Gepeneerde breuksteen (bestaand)
- [Symbol] Kreukelberm (bestaand)
- [Symbol] Overlaging gepeneerde breuksteen (gemaakt)
- [Symbol] Open steenasfalt (gemaakt)
- [Symbol] Zand ontgraven
- [Symbol] Zand aangevuld

Voor situatie zie tekening ZLRW-2009-01091

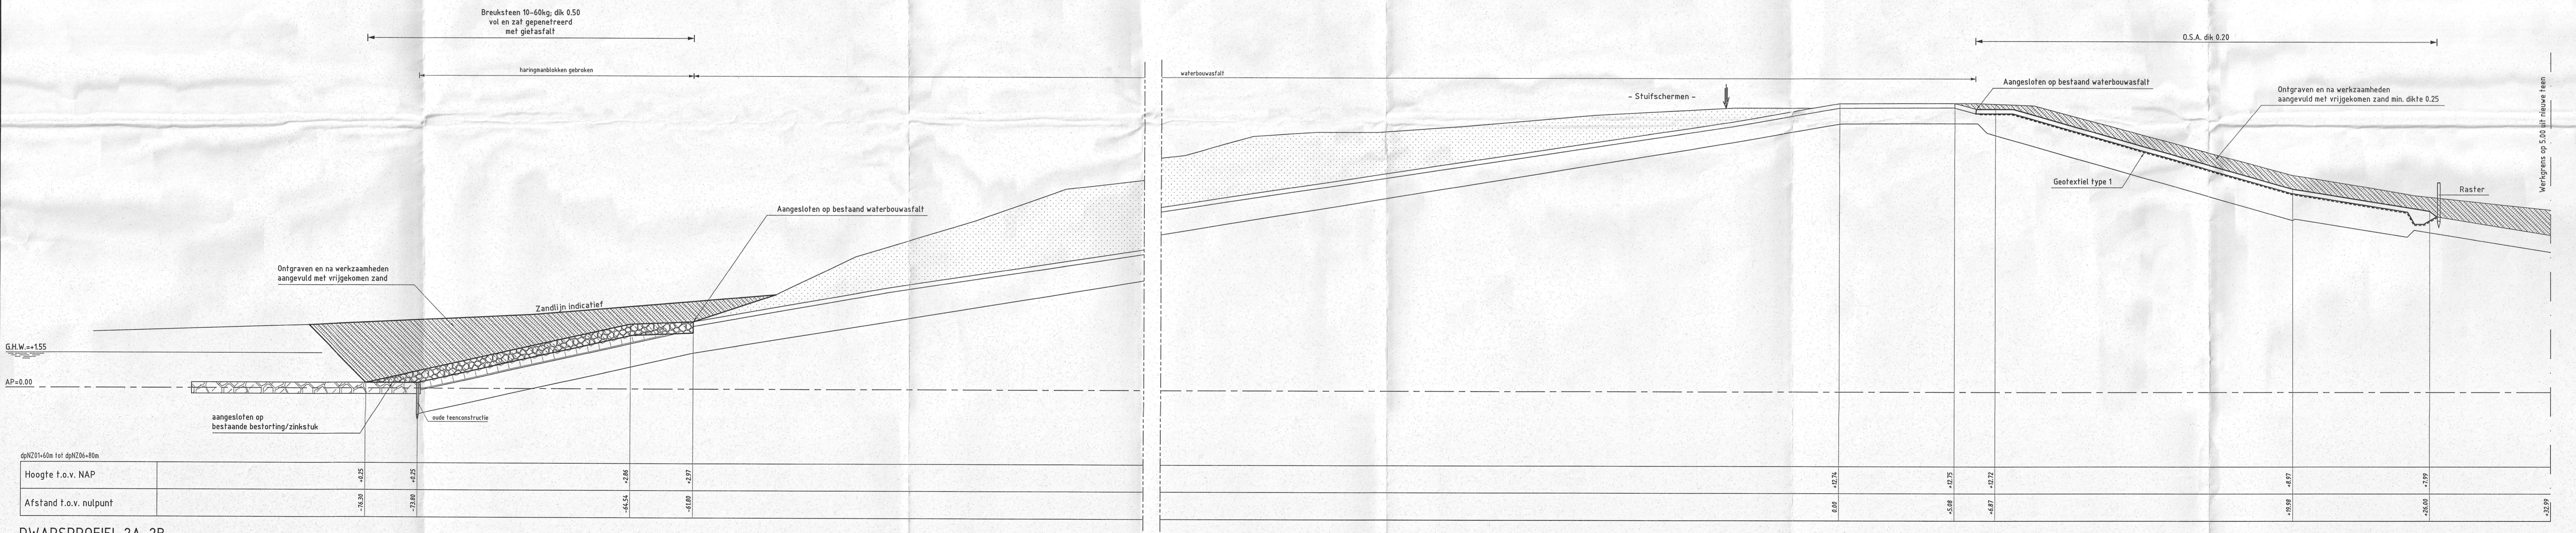


DWARSPROFIEL 2A-2B
schaal 1:100

rijkswaterstaat zeeland	afdeling WVI	revisie 6315
Project Zeeweringen REVISIE BANJAARD ONRUSTPOLDER Dwarsprofiel 1, 2A en 2B		
getekend J.D. Davidse	dd 28-07-2009	schaal 1:100
gecontroleerd S. Vermeult	dd 28-07-2009	
accorde S. Vereeke	dd 28-07-2009	in 3 bladen, blad nr. 2
gewijzigd		A0/A1 ZLRW-2009-01092

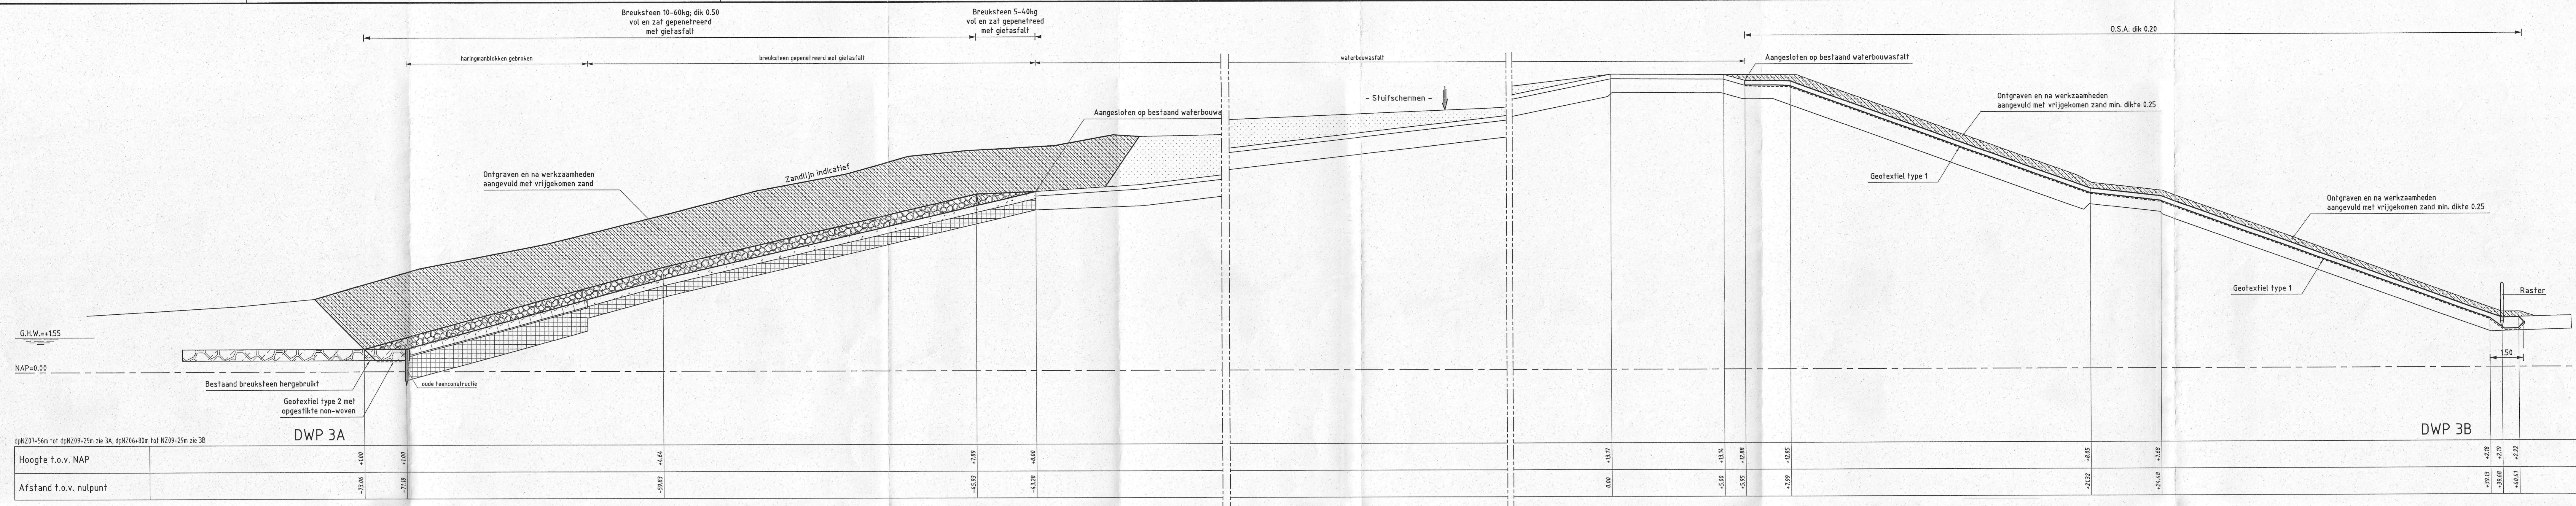

DWARSPROFIEL 3A-3B
schaal 1:100

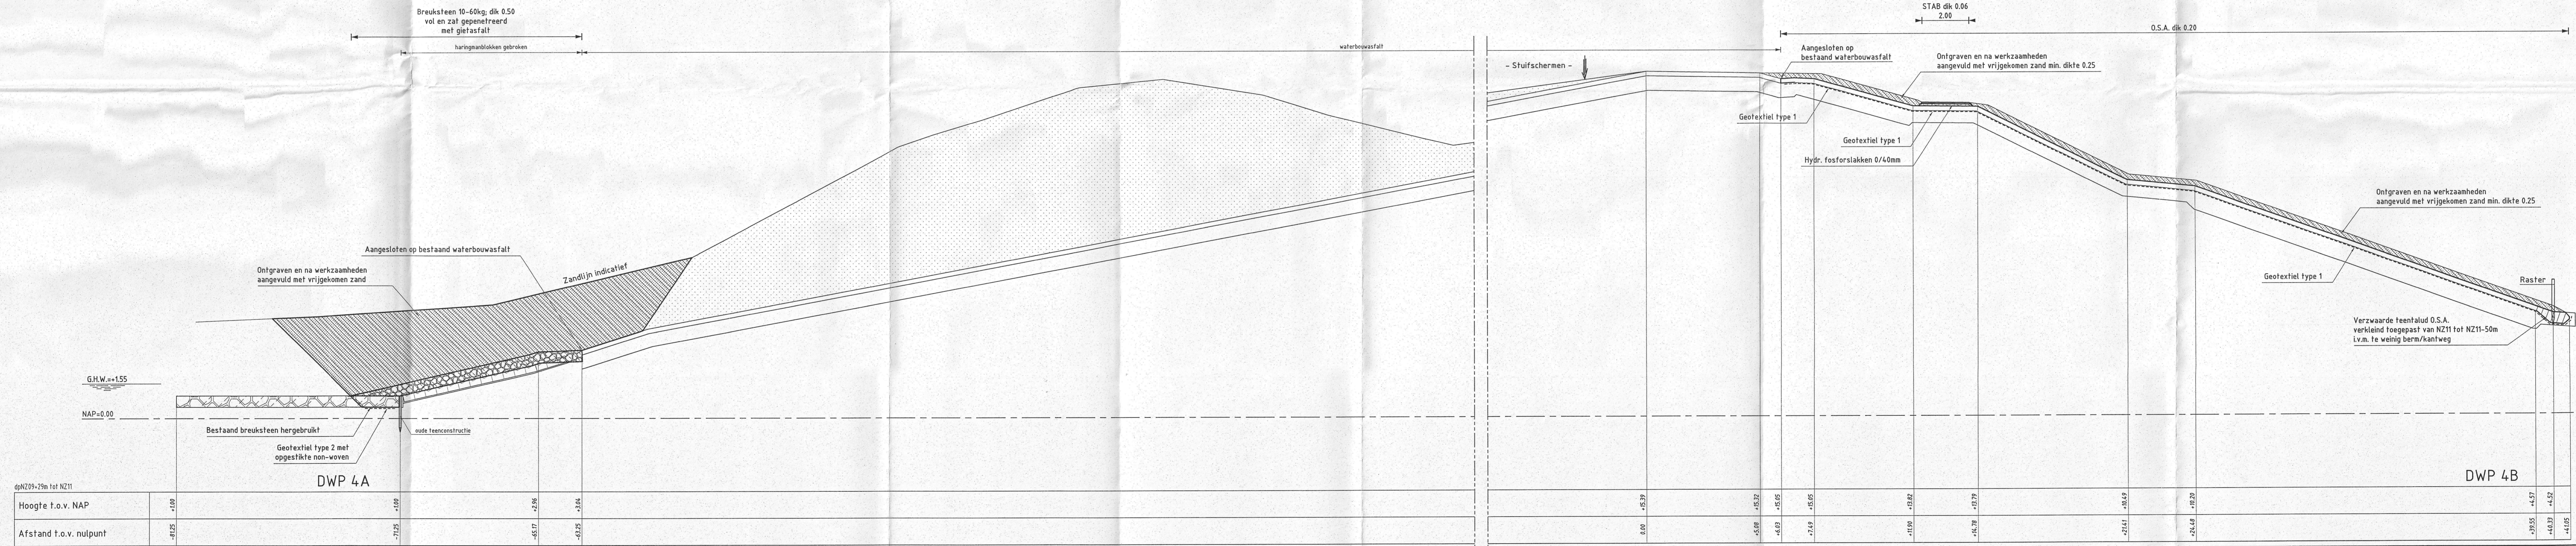

DWARSPROFIEL 4A-4B
schaal 1:100

VERKLARING

Hoogtematen in meters t.o.v. NAP
Maten in meters tenzij anders aangegeven

- Bestaand profiel
- Gemaakt werk
- Haringmanblokken (bestaand)

- Mijnsteen (bestaand)
- Zand (bestaand)
- Gepentreeerde breuksteen (bestaand)
- Kreukelberm (bestaand)
- Overlaging gepentreeerde breuksteen (gemaakt)

- Open steenasfalt (gemaakt)
 - Zand ontgraven
 - Zand aangevuld
- Voor situatie zie tekening ZLRW-2009-01091

rijkswaterstaat afdeling WVI
zeeland

Project Zeeweringen
REVISIE BANJAARD ONRUSTPOLDER
Dwarsprofiel 3A, 3B, 4A en 4B

revisie 6315

getekend	J.D. Davitse	ed	28-07-2009	schaal	1:100
gecontroleerd	S. Vermunt	ed	28-07-2009		
beoordeld	S. Vereeke	ed	28-07-2009	in 3 bladen, blad nr.	3
getijdigd				A0/A1	ZLRW-2009-01093