


OVERZICHTSKAARTJE

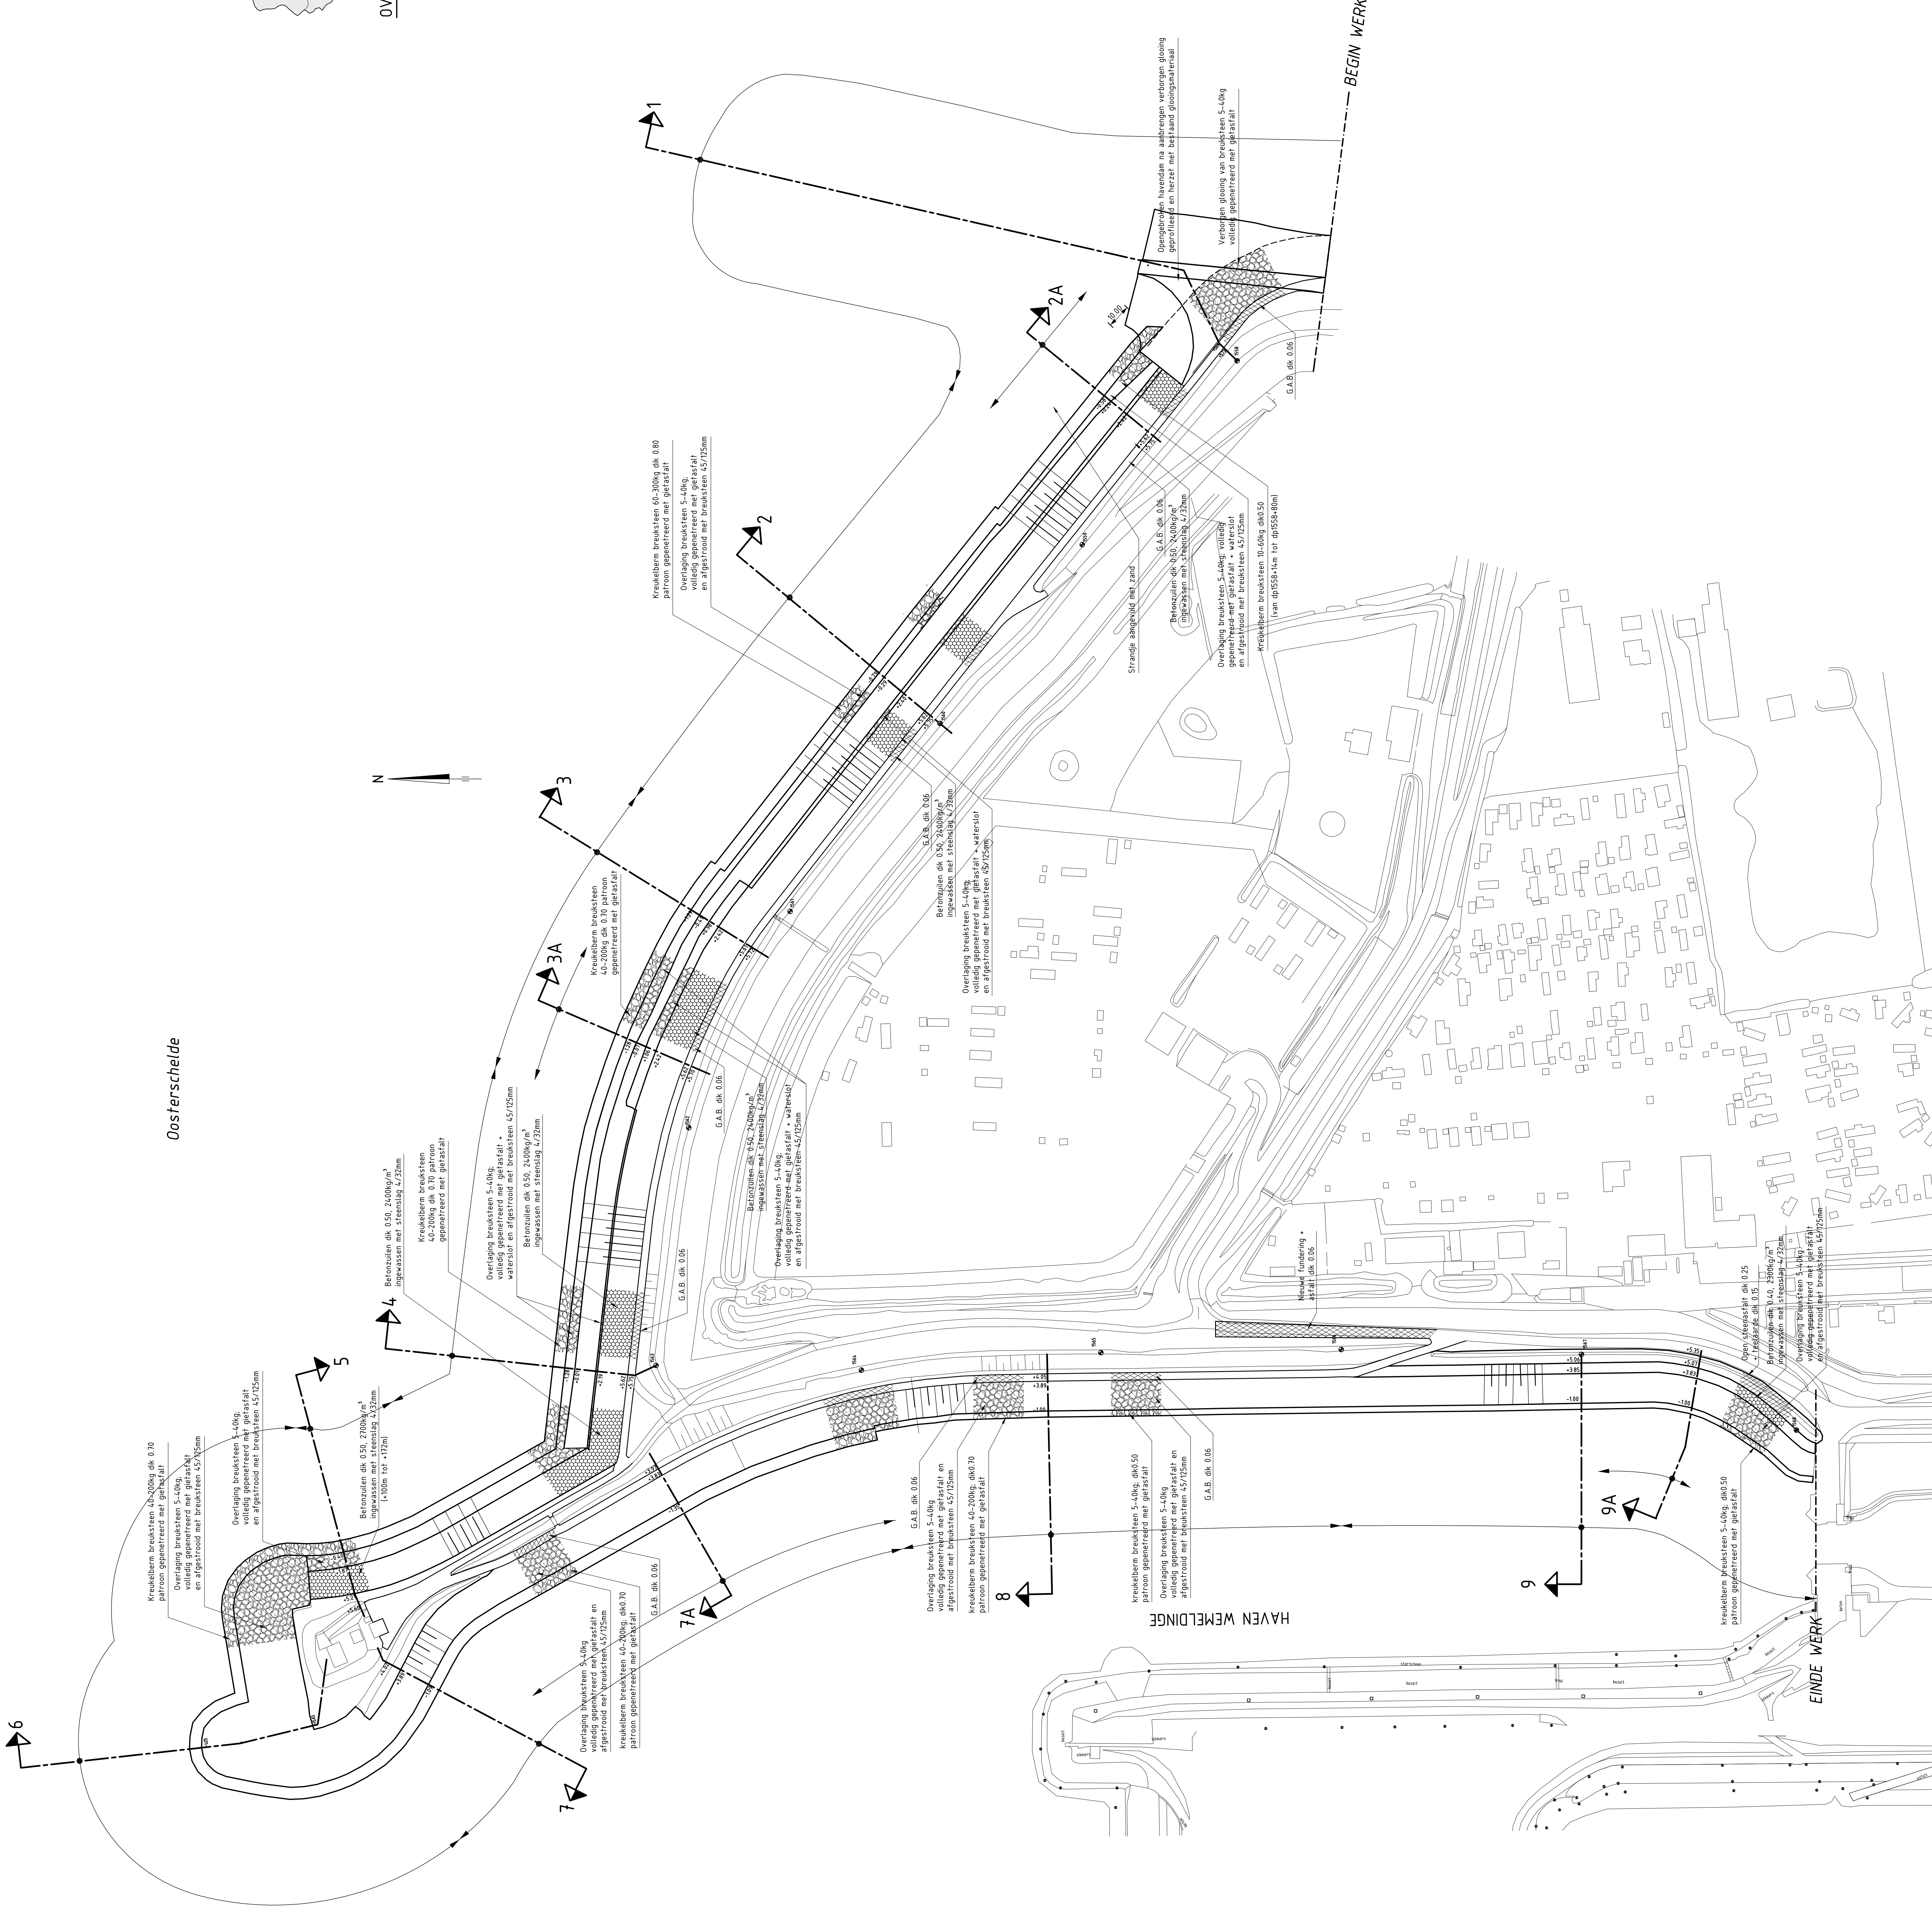


VERKLARING

- Hoopstralen in meters t.o.v. NAP  
 Haken in meters tenzij anders aangegeven
- 1000 Dijkpaal met nummer
  - Bestaande situatie
  - Gemaakt werk
  - Betekening
    - Betonzuilen
    - Gietstafbetoon
    - Overlaging breuksteen
    - Kruisbodem

Voor ontwerpfolie 1, 2 en 3 zie tekening ZLDW-2008-01503  
 Voor ontwerpfolie 3, 4 en 5 zie tekening ZLDW-2008-01505  
 Voor ontwerpfolie 5 en 6 zie tekening ZLDW-2008-01506  
 Voor ontwerpfolie 7, 8 en 9 zie tekening ZLDW-2008-01507  
 Voor ontwerpfolie 9 en 10 zie tekening ZLDW-2008-01508

rijkswatersraat		afdeling WVI	
Project Zeeweringen			
REVISIE SNOODKOPLODER			
Stuafte van 005571-01m tot 005568-01m			
ontwerper	R. van Oosten	ca. 03-02-2007	versie 11006
gecorrigeerd	S. Verbeke	ca. 03-02-2007	
aanvullend	S. Verbeke	ca. 03-02-2007	
ontworper			in 6 bladen, blad nr. 1
			A0 ZLRW-2008-01503



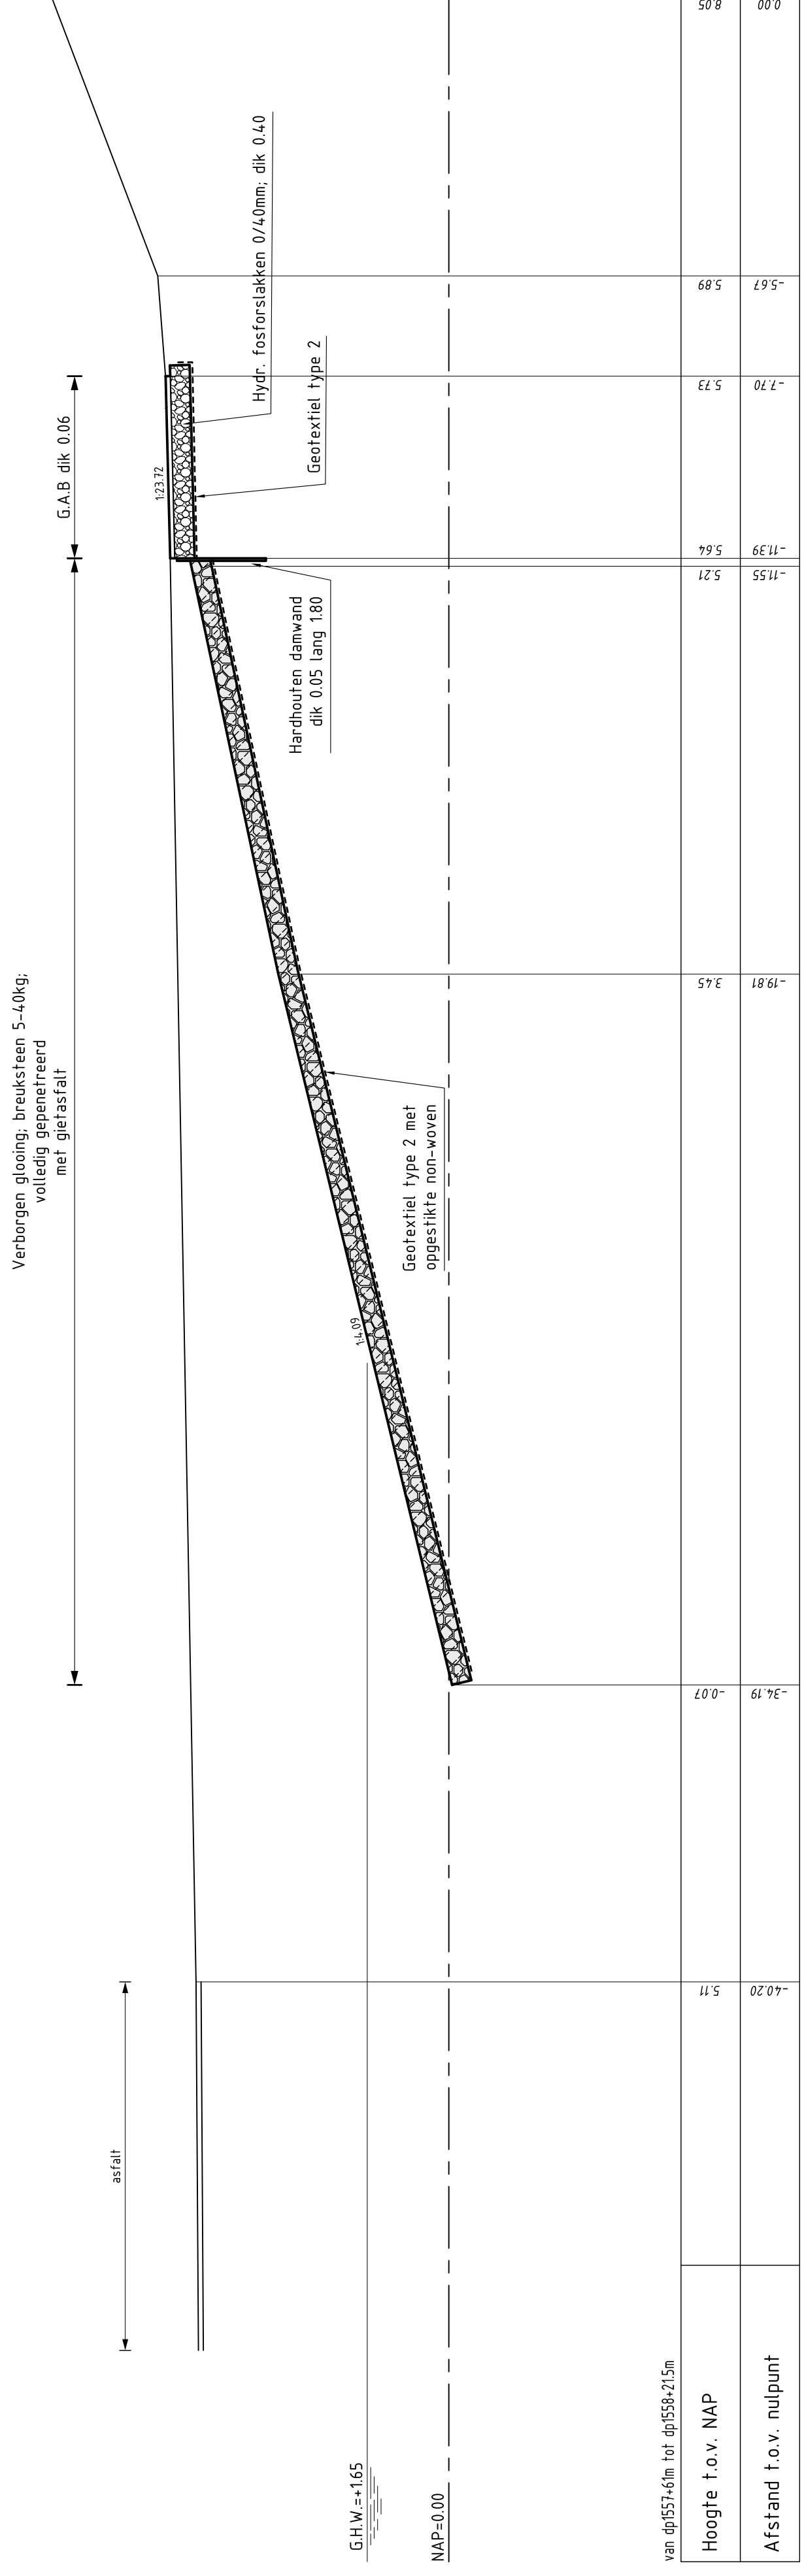

**DWARSPROFIEL 1**

schaal 1:100

**VERKLARING**

Hoogtematen in meters t.o.v. NAP  
Maten in meters tenzij anders aangegeven

Bestaand profiel

Gemaakt werk

- Vijvoerde (bestand)
- Betonzuilen (gemaakt)
- Hydraulische fosforstakken (gemaakt)
- Overlaging gepneetrende breuksteen (gemaakt)
- Kreukelberm (gemaakt)


Voor situatie zie tekening ZLRW-2008-01503

Breuksteen 5-40kg, volledig gepneetrend met gietzand en afgestrooid met breuksteen 4,7/23mm


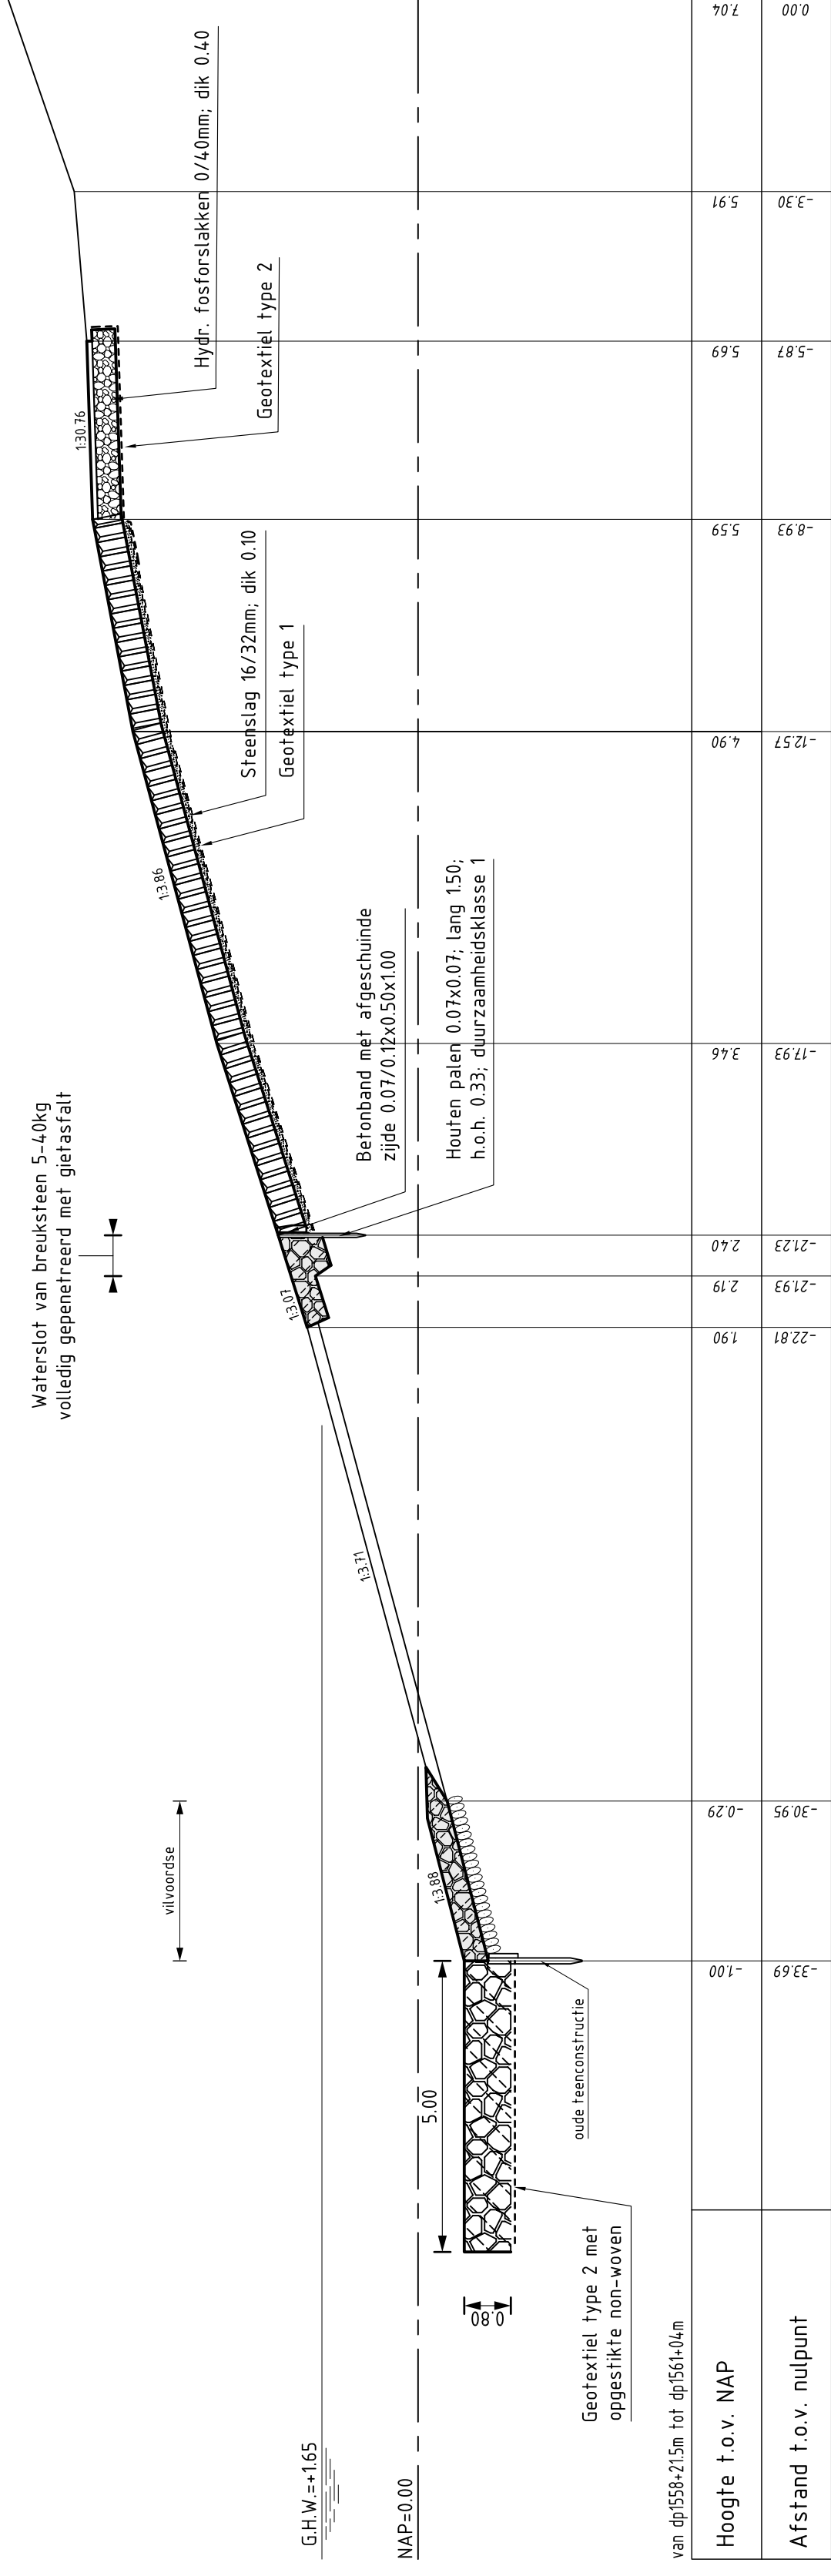


**DWARSPROFIEL 2**

schaal 1:100

Breuksteen 5-40kg, volledig gepneetrend met gietzand en afgestrooid met breuksteen 4,7/23mm

Kreukelberm breuksteen 10-60kg

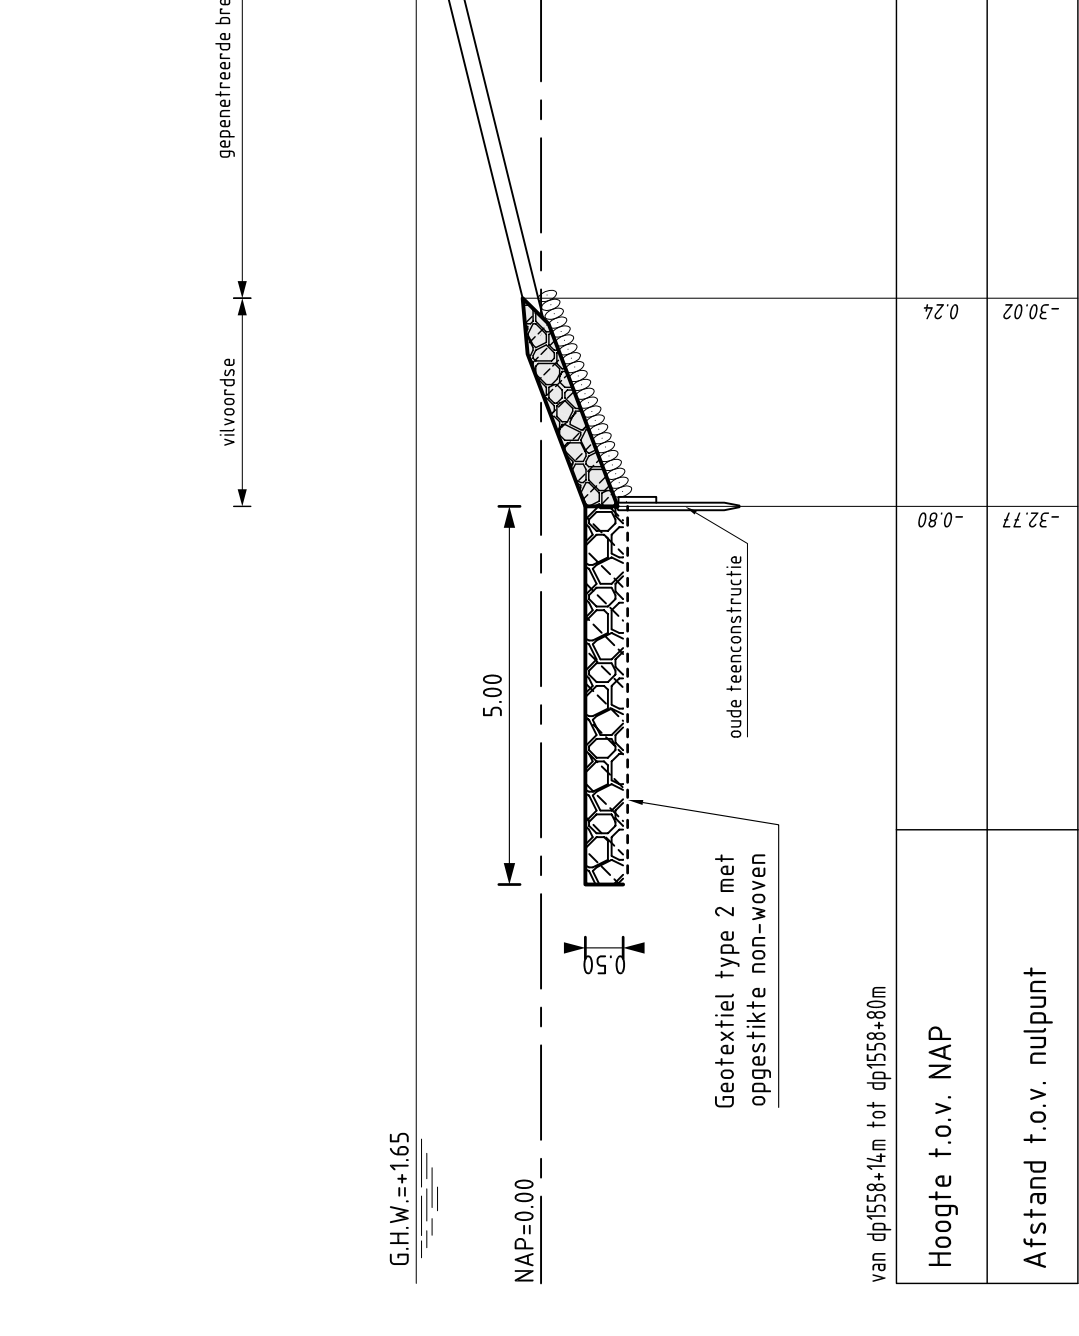

**DWARSPROFIEL 2A (verder zoals 2)**

schaal 1:100



afdeling WVI

**Project Zeeweringen**  
REVISIE SNOODIJKPOLDER


Dwarsprofiel 1, 2 en 2A

revisie  
ZLD-6099

getekend	gemaakt	in	schaal
R. van Oosteren	S. Vermeulen	03-02-2009	1:100
S. Vermeulen	S. Vermeulen	03-02-2009	
S. Vermeulen	S. Vermeulen	03-02-2009	

getuigd	in	bladen	blad nr.
A1	ZLRW-2008-01504	6	2



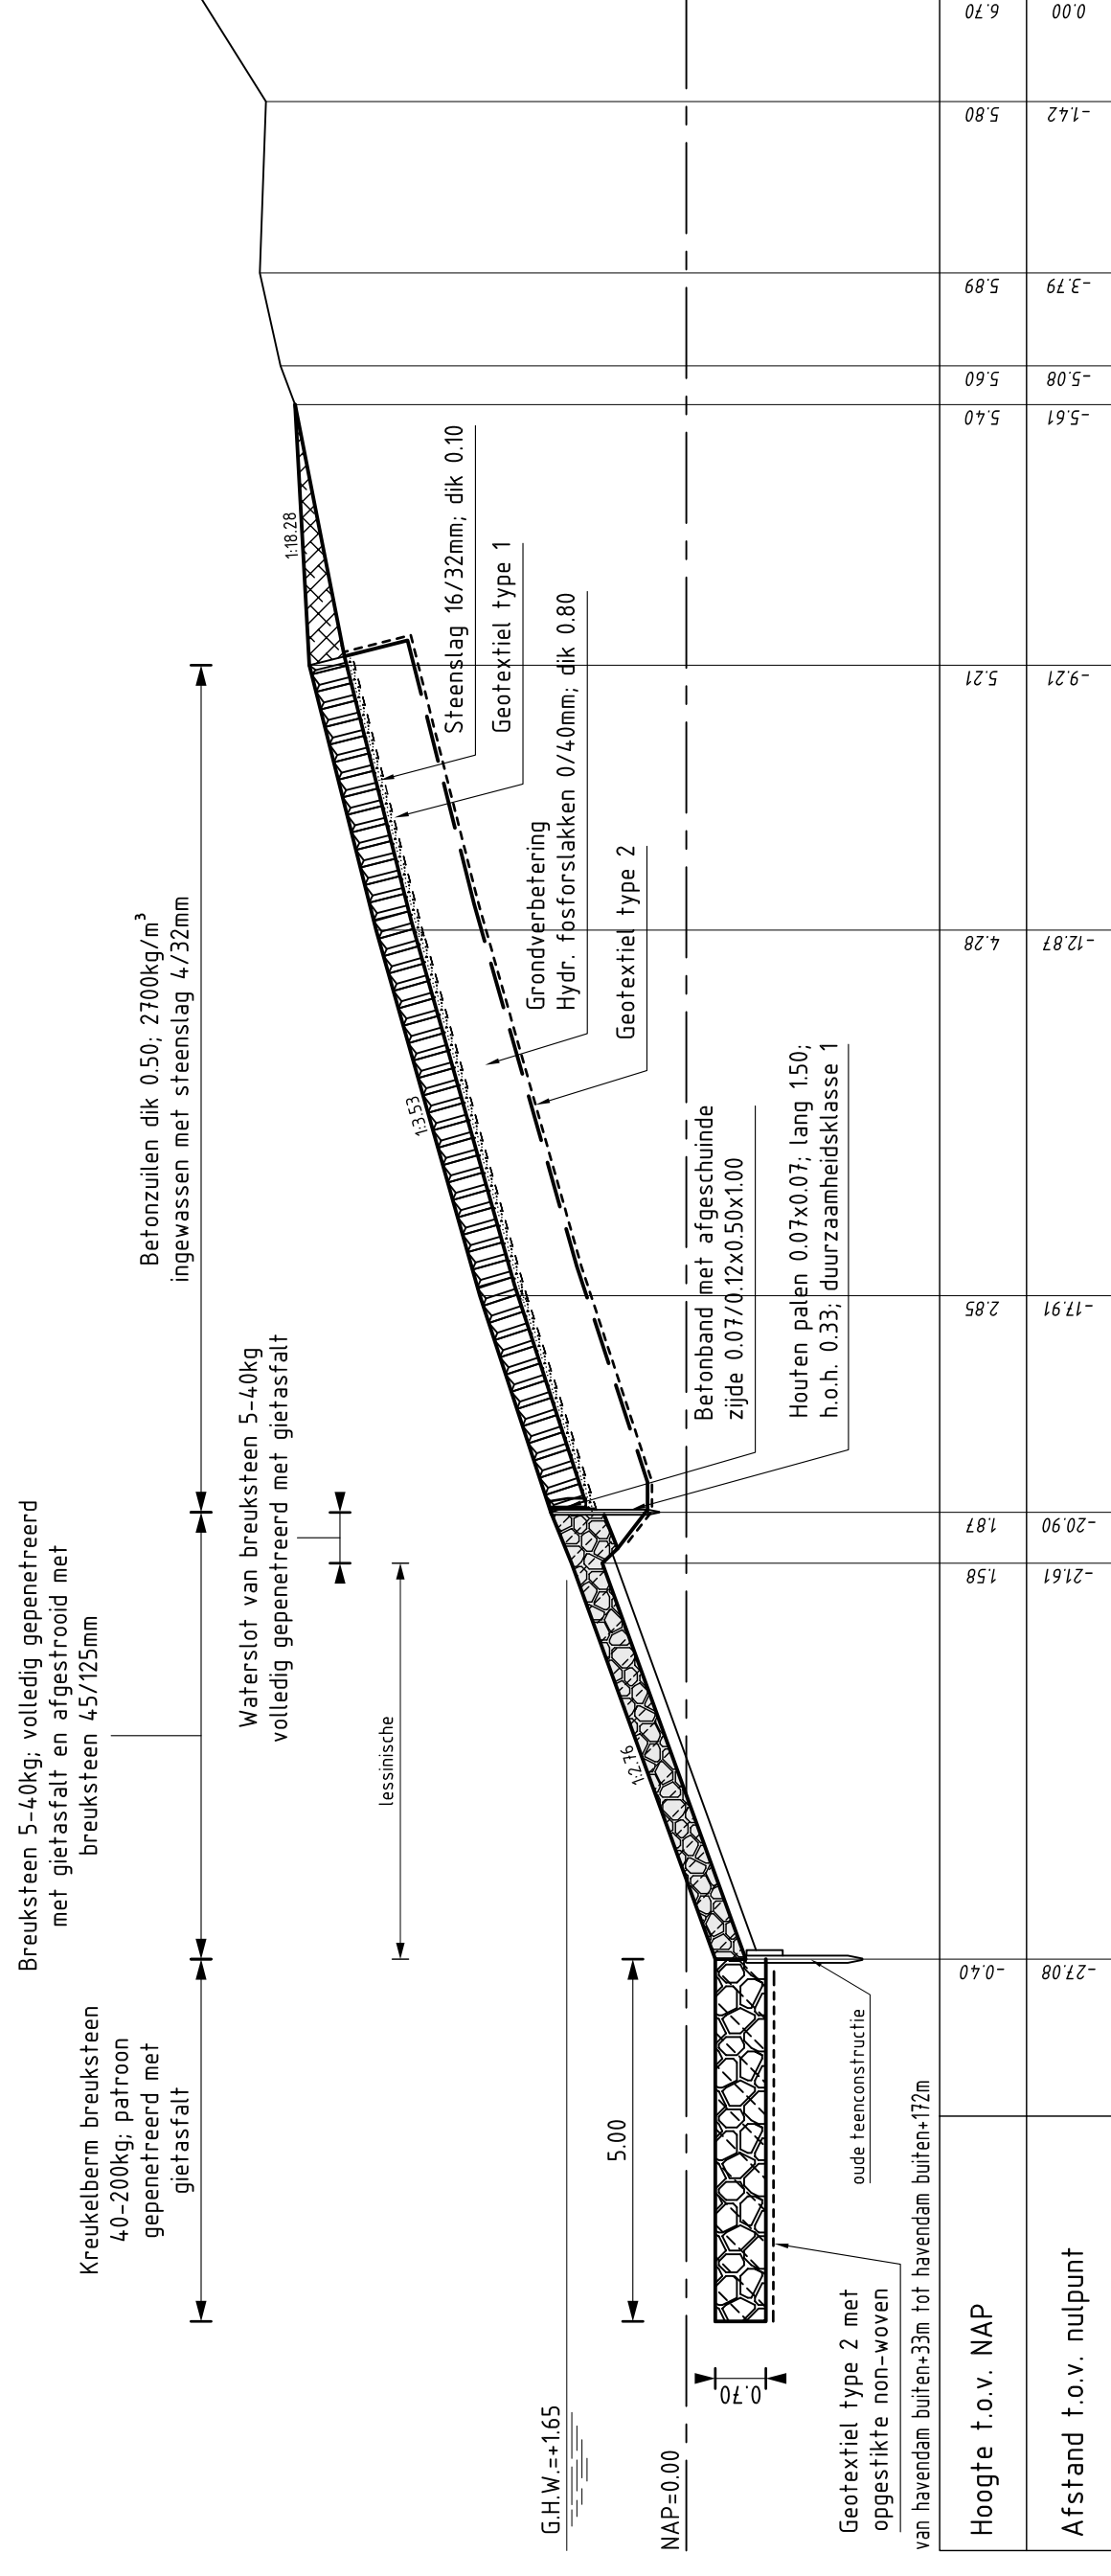


**DWARSPROFIEL 5**  
schaal 1:100

**VERKLARING**

Hoogtematen in meters t.o.v. NAP  
Paten in meters tenzij anders aangegeven

- Bestaand profiel
- Gemaakt werk
- Basaltzulen (bestaand)
- Beronzulen (gemaakt)
- Klei (gemaakt)
- Hydraulische fosforlakken (gemaakt)
- Overlaging gepeneerde breuksteen (gemaakt)
- Kreukeiberm (gemaakt)

Voor situatie zie tekening ZLRW-2008-01503

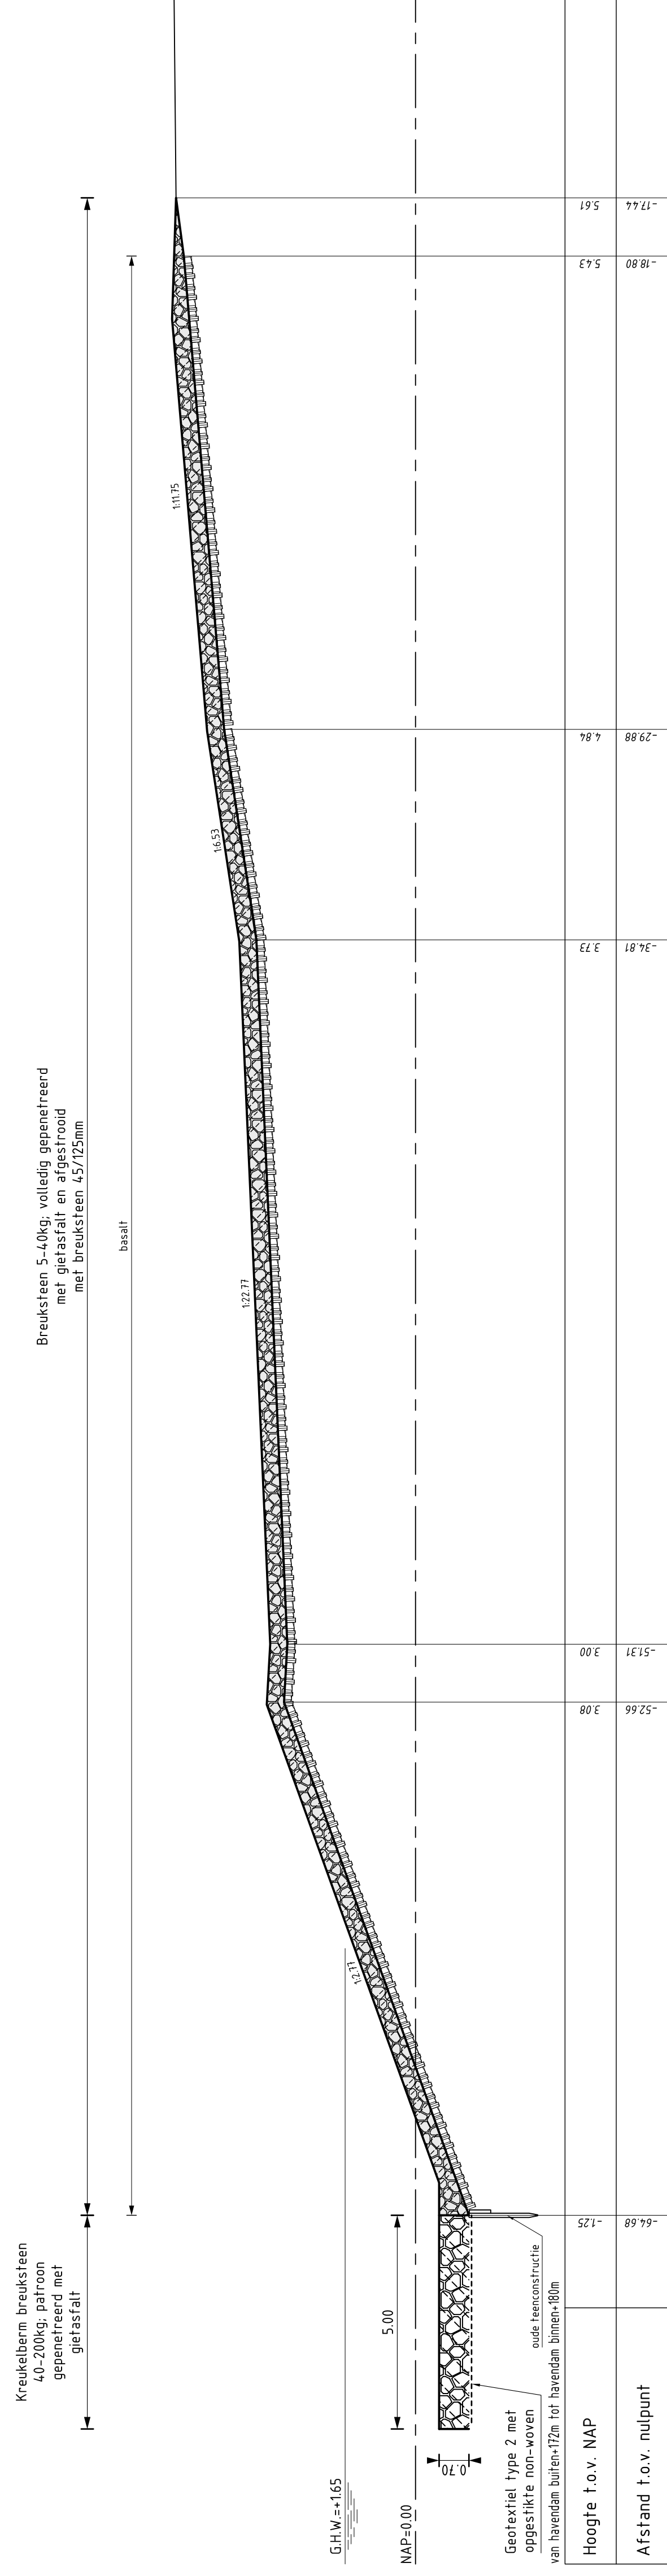

**DWARSPROFIEL 6**  
schaal 1:100




afdeling WVI

**Project Zeeweringen**  
**REVISIE SNOODIJKPOLDER**  
Dwarsprofiel 5 en 6

revisie  
ZLD-6099


getekend	gemaakt	gemaakt	gemaakt	gemaakt
R. van Oosteren	S. Vermilt	S. Verbeek	S. Verbeek	S. Verbeek
d.d. 03-02-2009	d.d. 03-02-2009	d.d. 03-02-2009	d.d. 03-02-2009	d.d. 03-02-2009
in 6		bladen, blad nr. 4		

A1 ZLRW-2008-01506

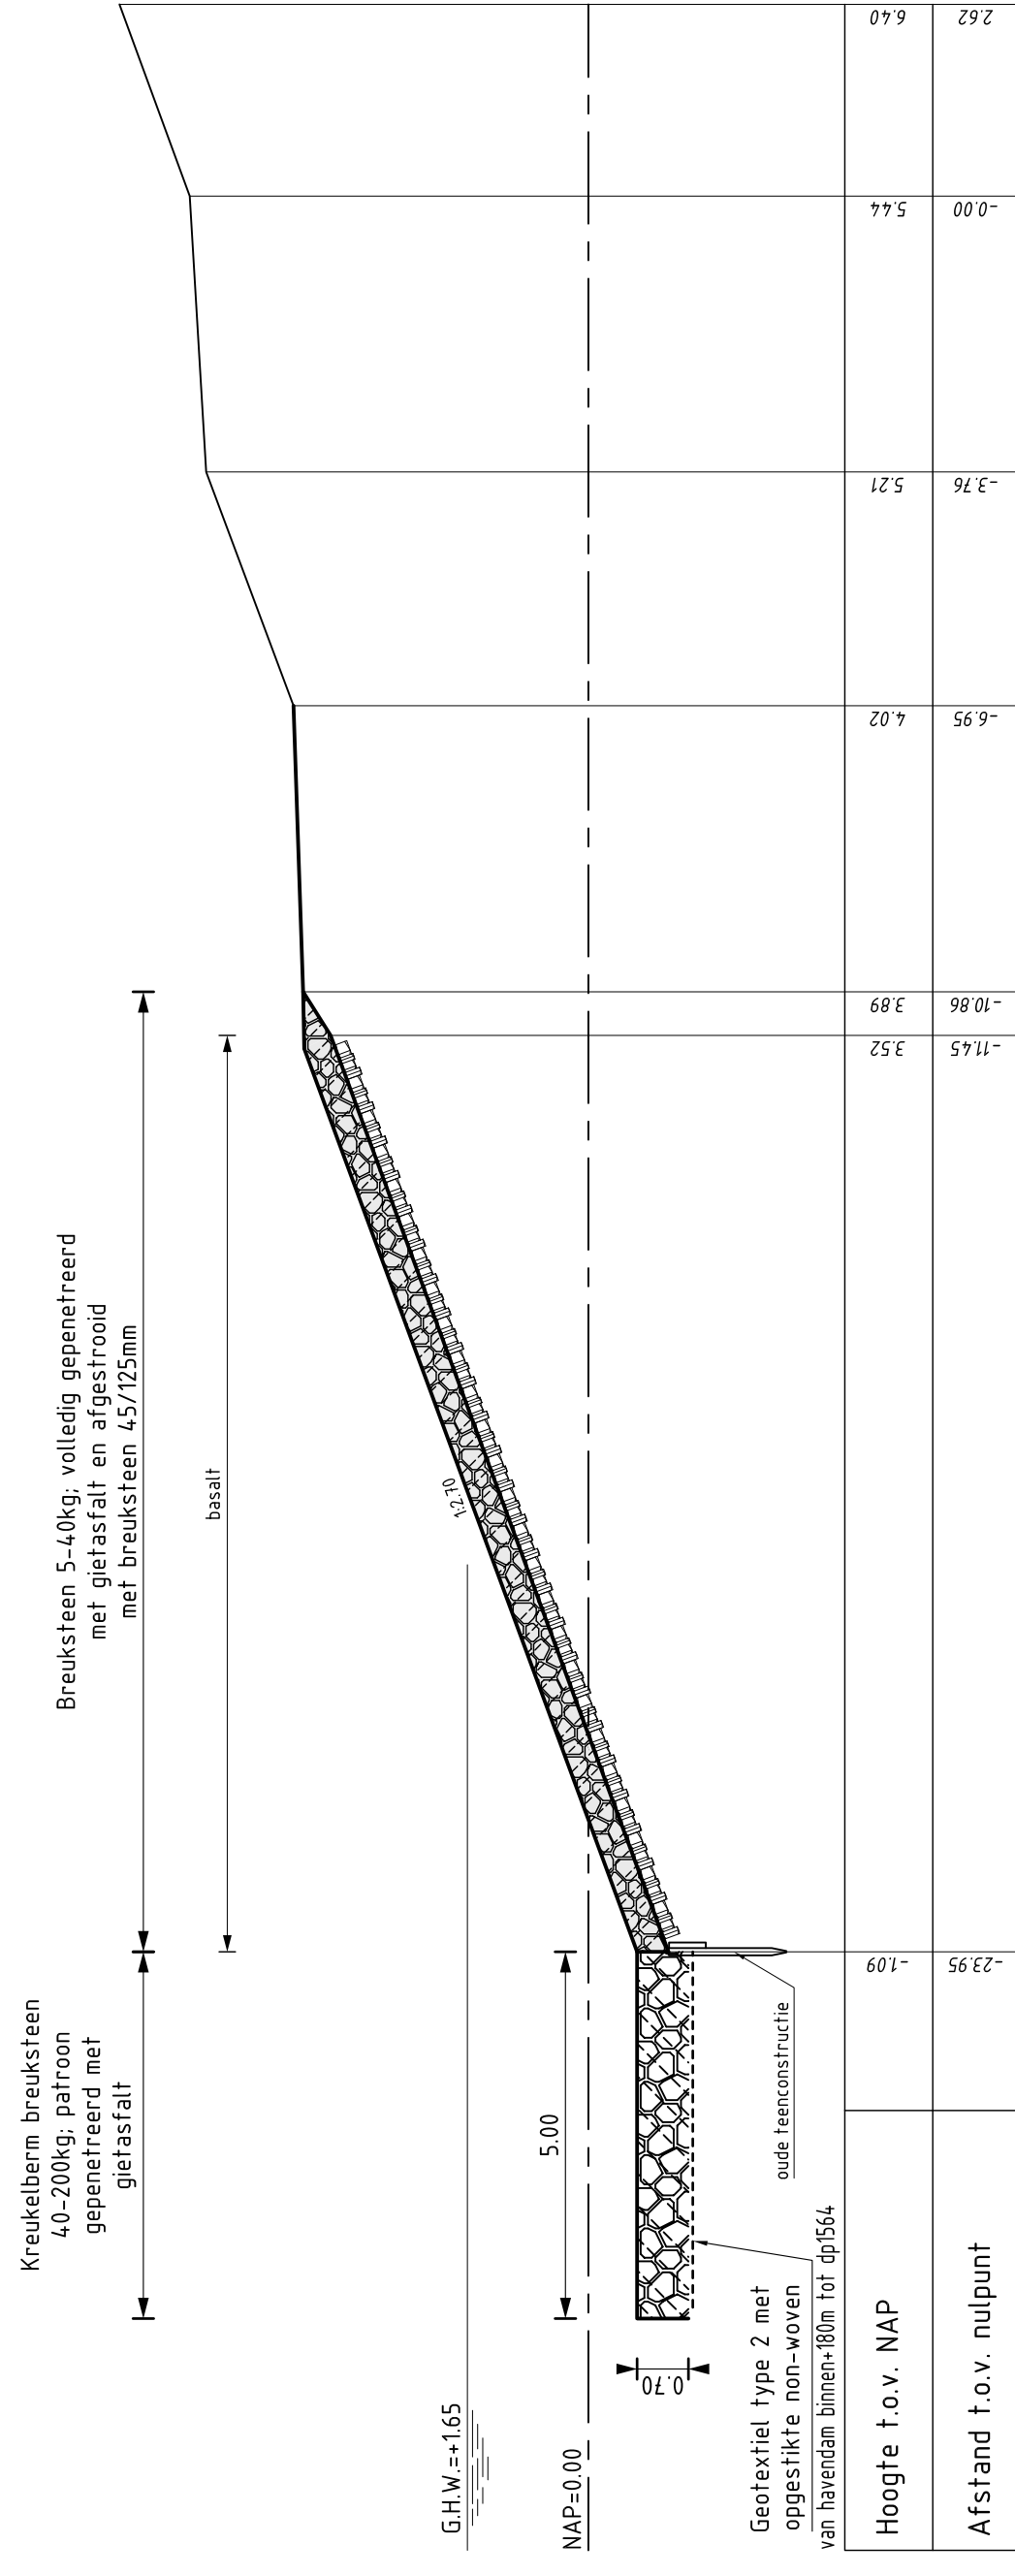

**DWARSPROFIEL 7**

schaal 1:100

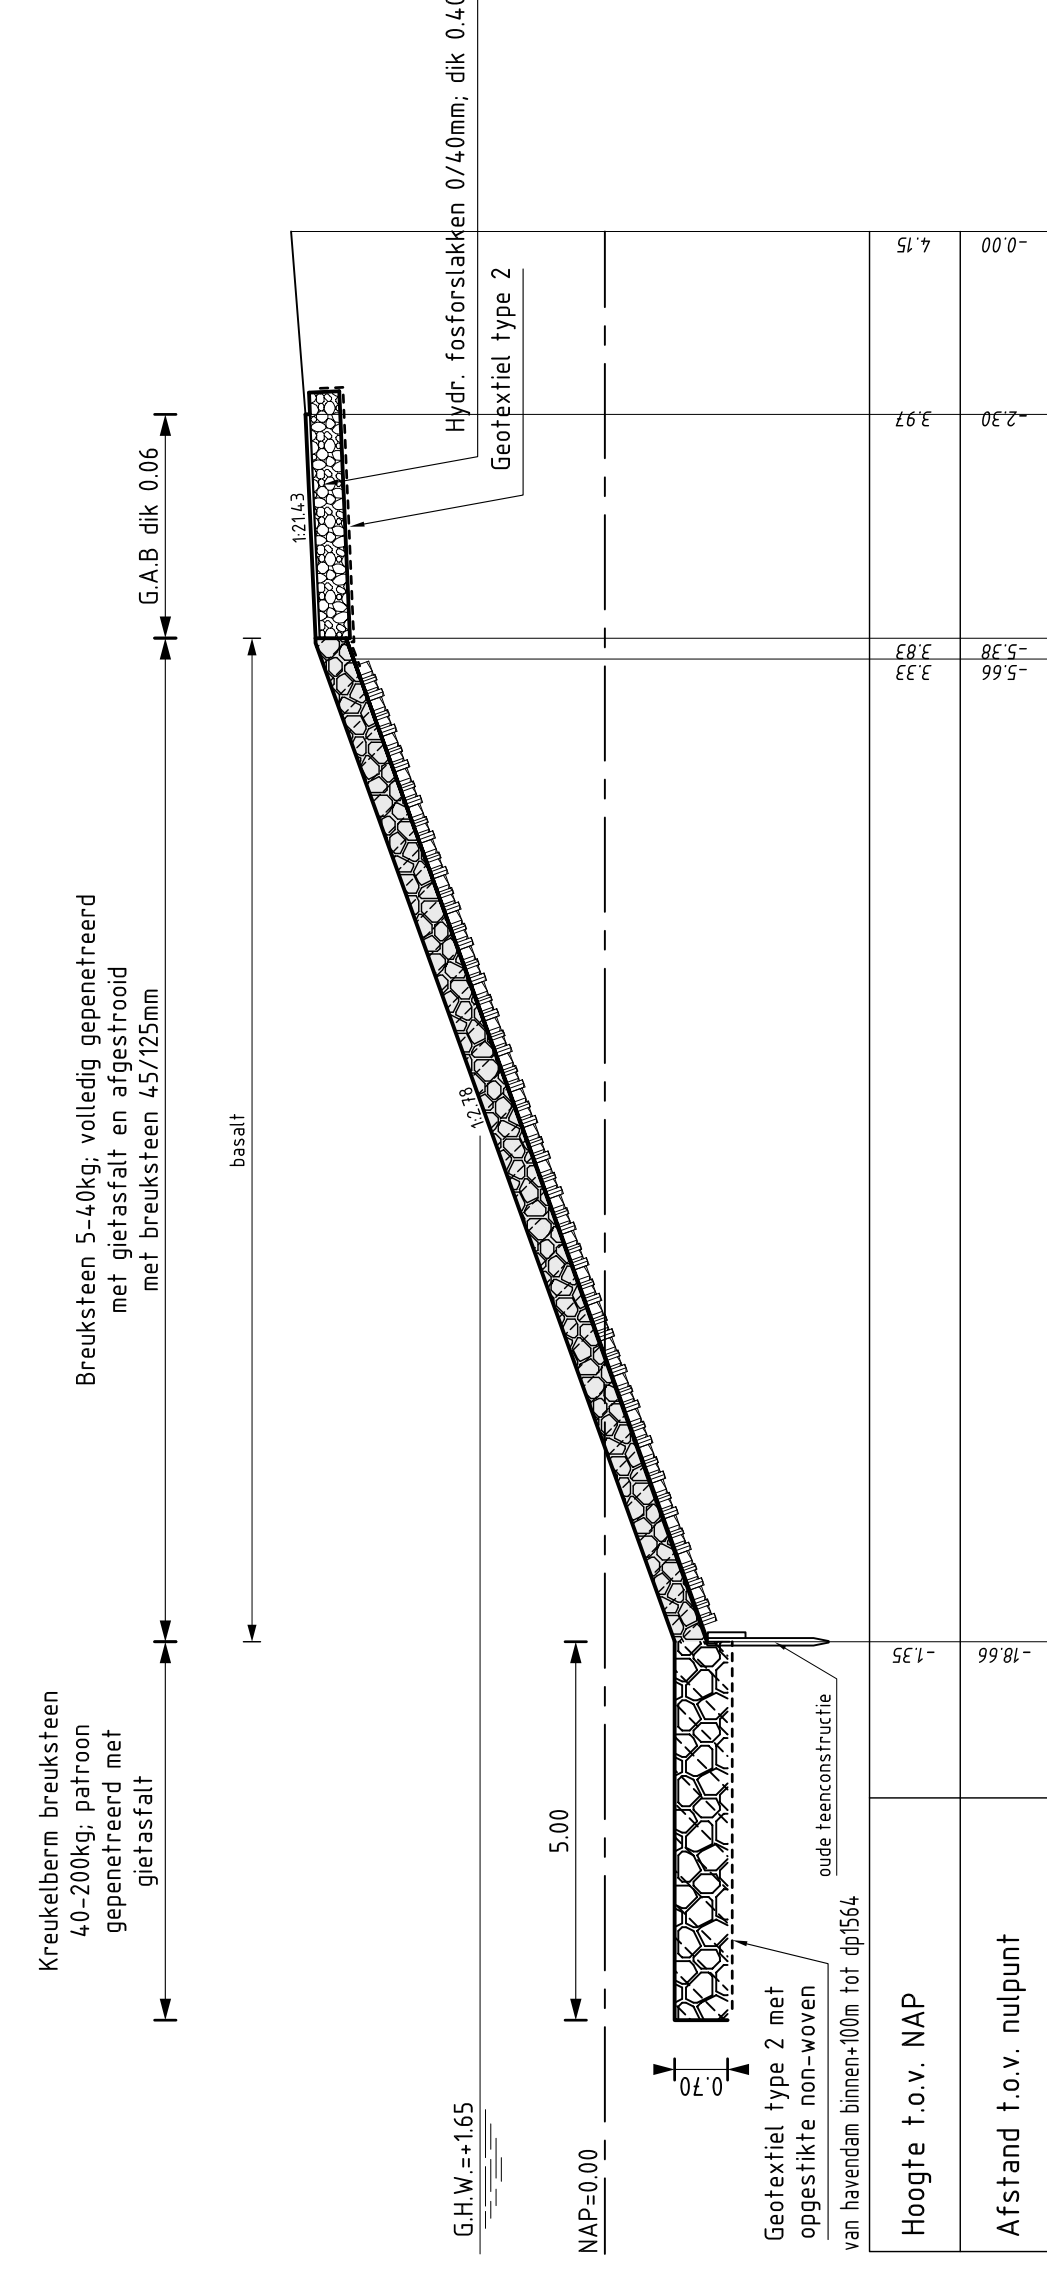

**DWARSPROFIEL 7A**

schaal 1:100

**VERKLARING**


Hoogtematen in meters t.o.v. NAP  
Maten in meters tenzij anders aangegeven

Bestaand profiel

Gemaakt werk

- Basaltzulen (bestaand)
- Betonzulen (gemaakt)
- Kies (gemaakt)
- Hydraulische fosforstakken (gemaakt)
- Overlaging gepaneerde breuksteen (gemaakt)
- Kreukelberm (gemaakt)

Voor situatie zie tekening ZLRW-2008-01503

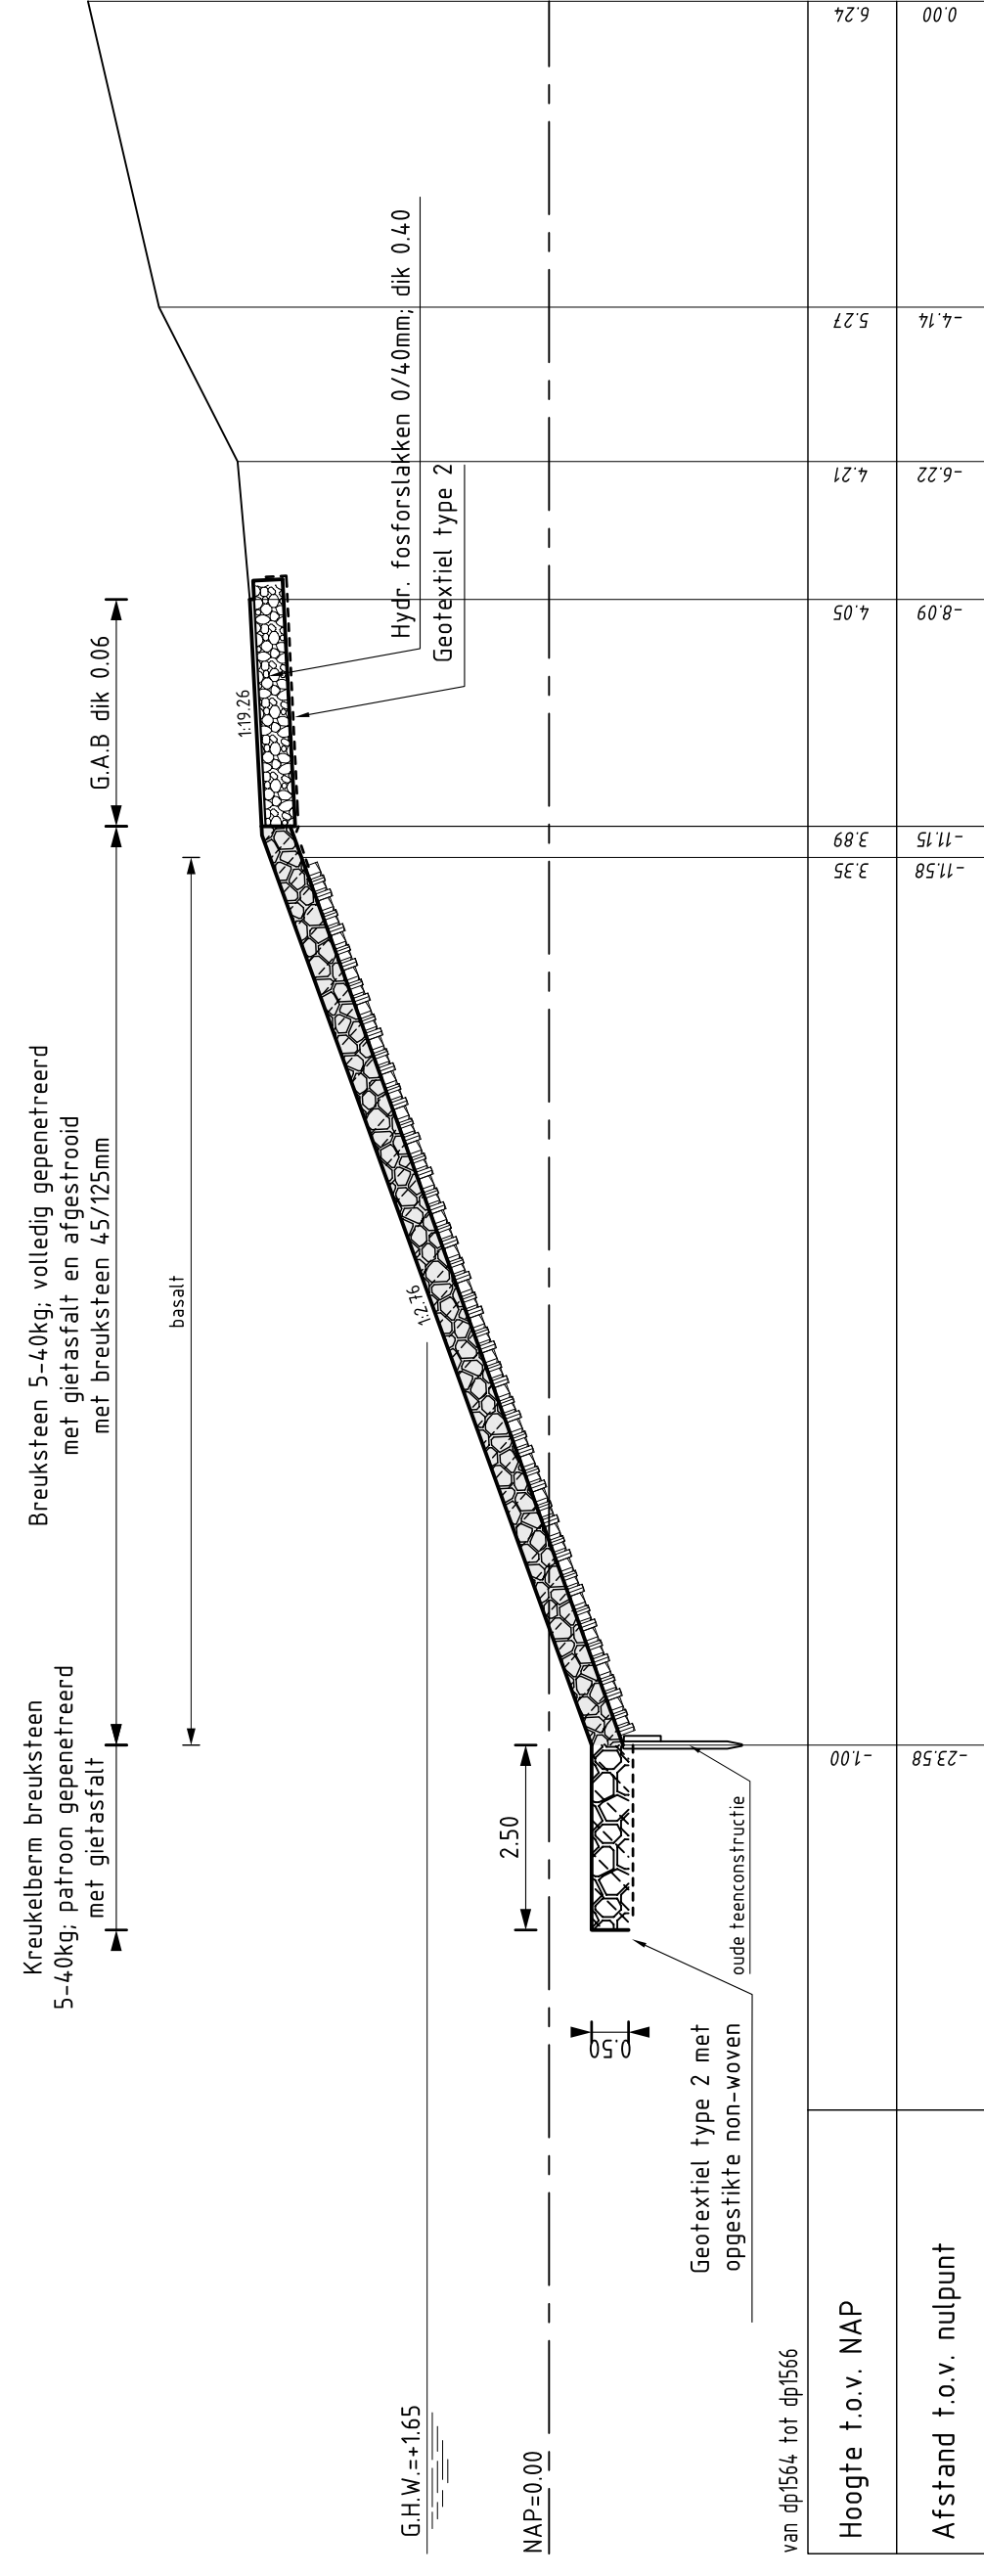

**DWARSPROFIEL 8**

schaal 1:100



afdeling WVI

Project Zeeweringen


REVISIE SNOODIJKPOLDER

Dwarsprofiel 7, 7A en 8


revisie  
ZLD-6099

getekend	R. van Oosten	dt.	03-02-2009	schaal	1:100
gecontroleerd	S. Vermeulen	dt.	03-02-2009		
accorde	S. Verreke	dt.	03-02-2009	in	6 bladen, blad nr. 5

projectnr. A1 ZLRW-2008-01507

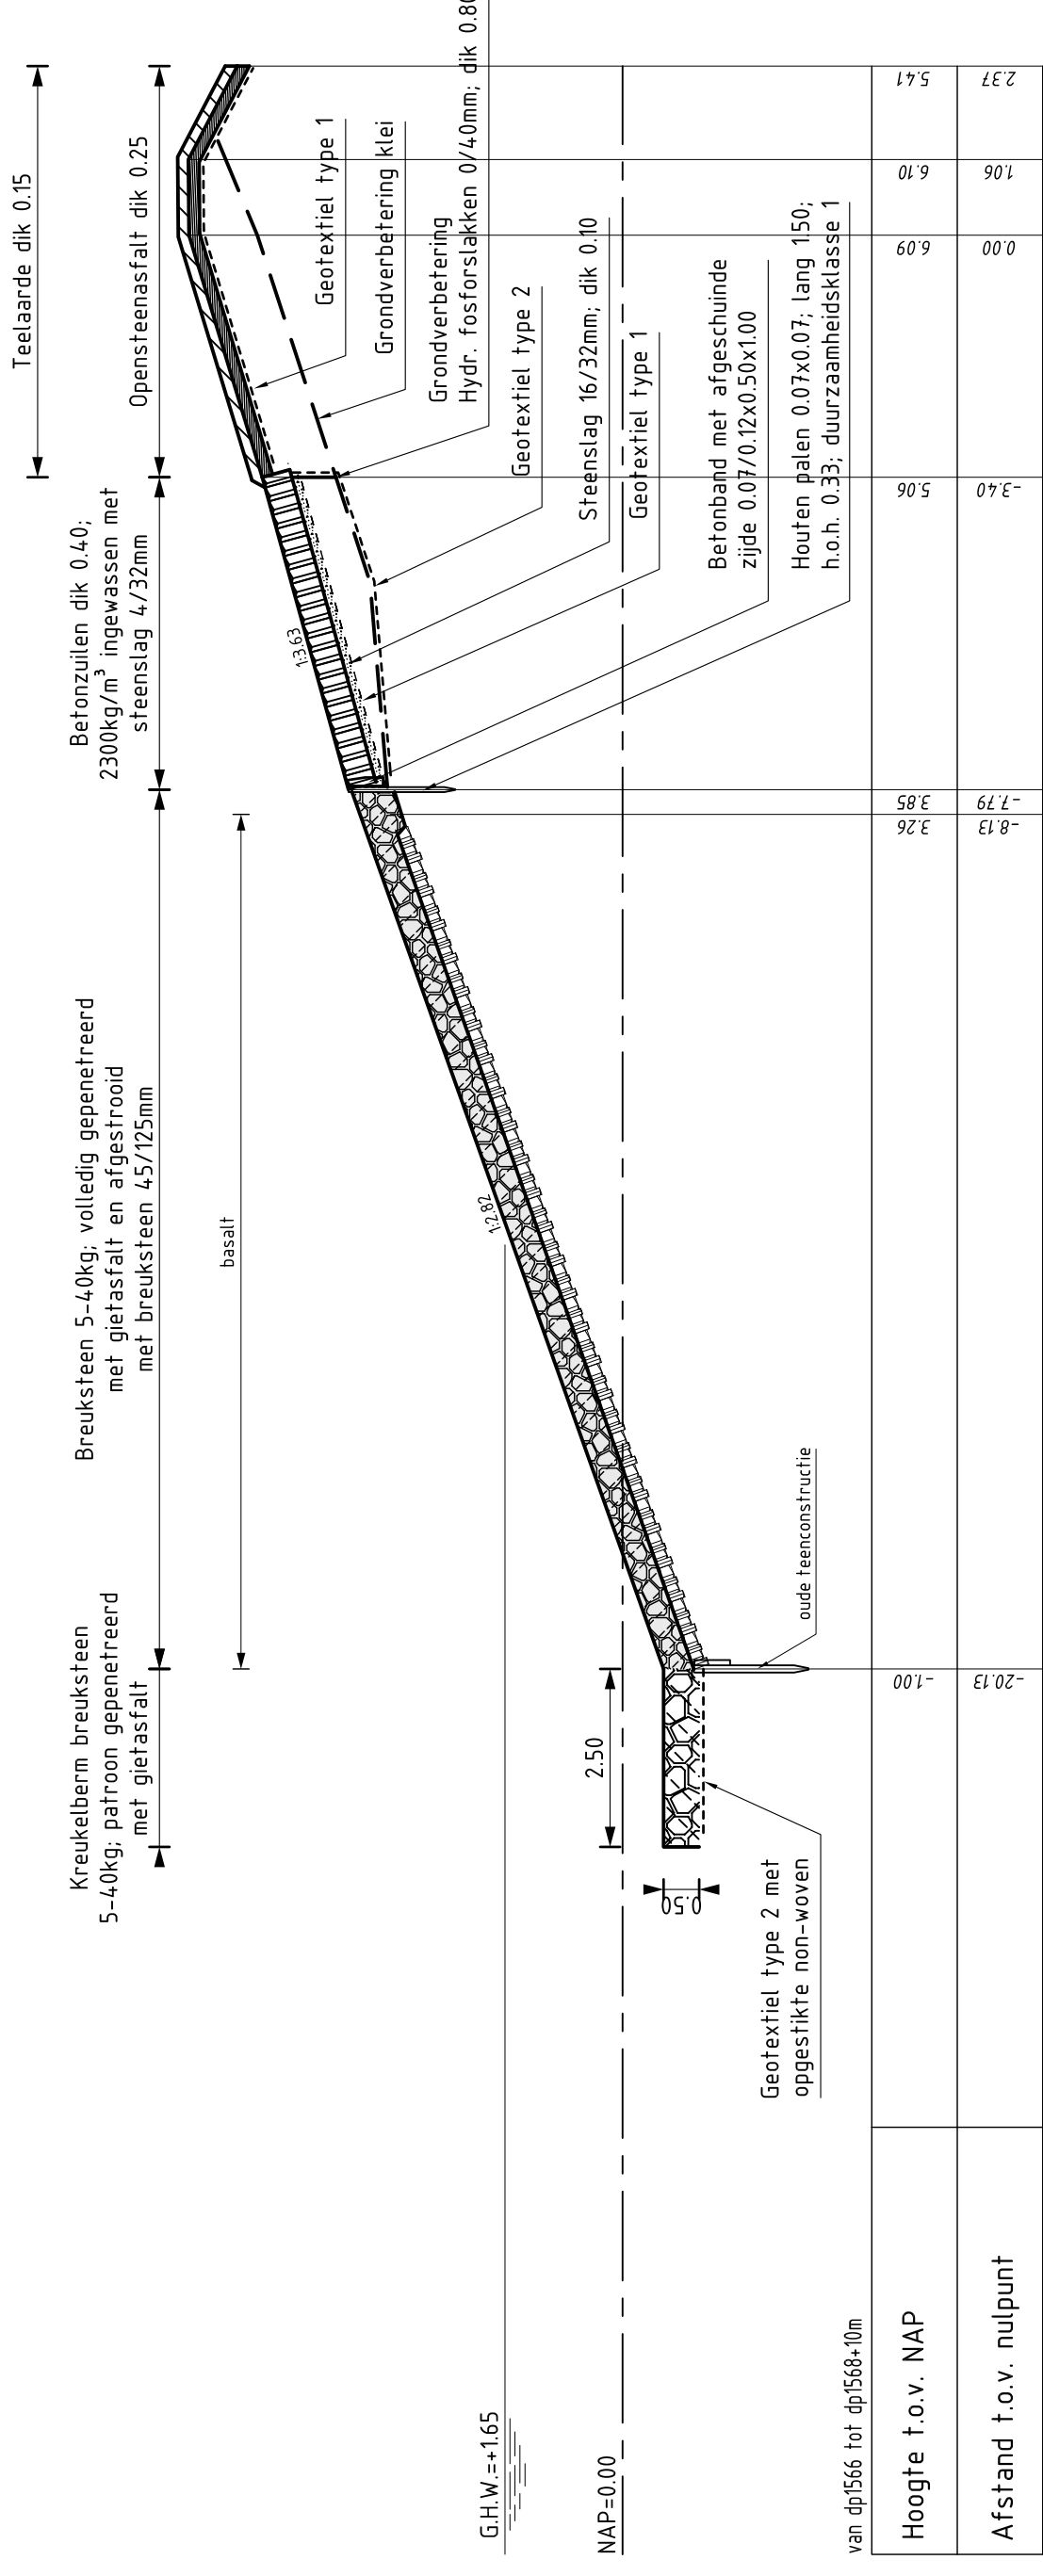

**DWARSPROFIEL 9**  
schaal 1:100

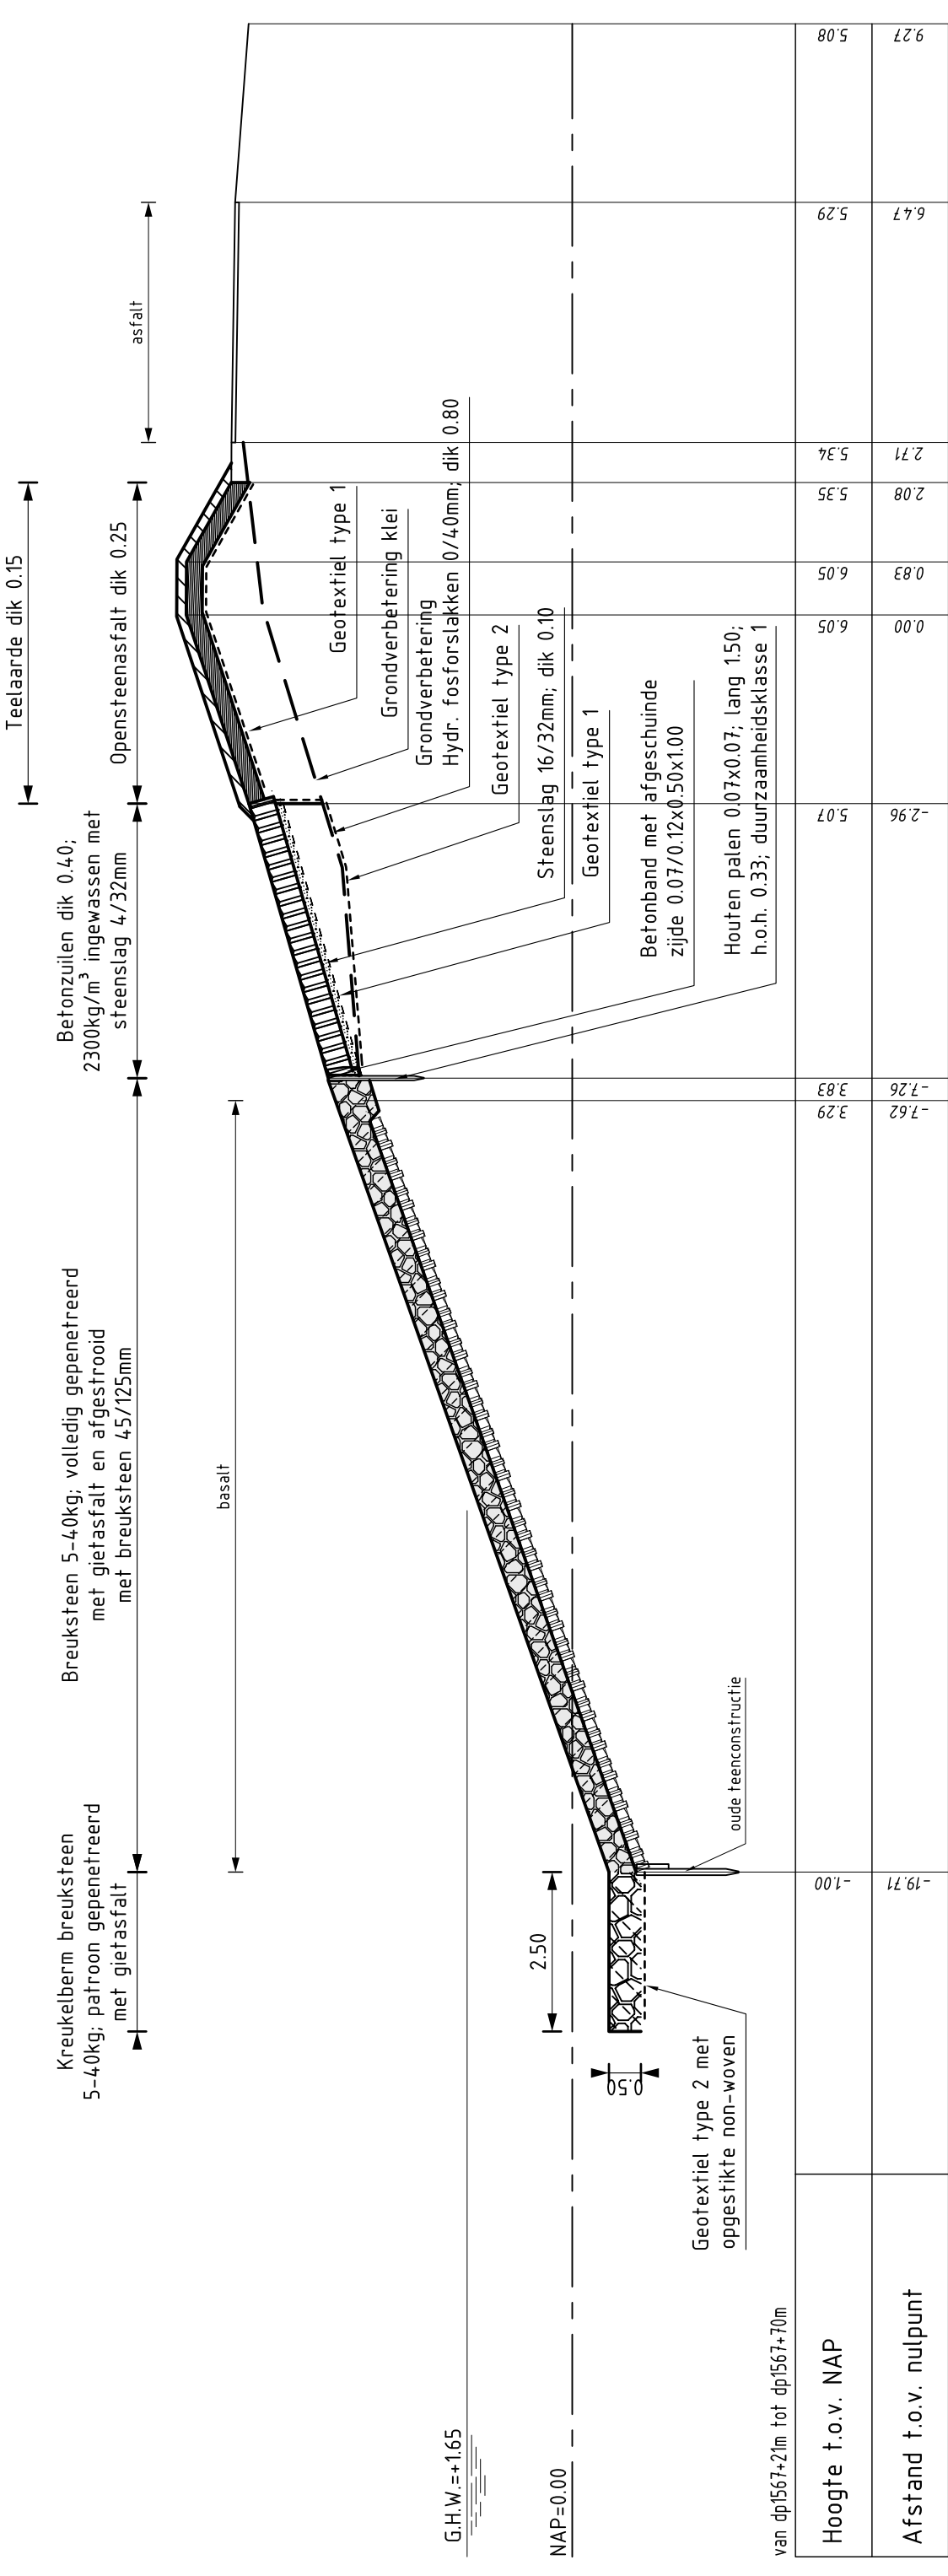


**DWARSPROFIEL 9A**  
schaal 1:100

**VERKLARING**

Hoogtematen in meters t.o.v. NAP  
Maten in meters tenzij anders aangegeven

- Bestaand profiel
- Gemaakt werk
- Basaltzulen (best taand)
- Betonzulen (gemaakt)
- Overlaging gepeneerde breuksteen (gemaakt)
- Kreukelberm (gemaakt)
- Grond aangevuld

Voor situatie zie tekening ZLRW-2008-01503

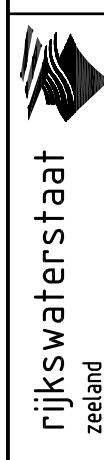

afdeling WVI

**Project Zeeweringen**  
REVISIE SNOODIJKPOLDER  
Dwarsprofiel 9 en 9A

revisie  
ZLD-6099

getekend	R. van Oosteren	dat.	03-02-2009	schaal	1:100
gecontroleerd	S. Vermeulen	dat.	03-02-2009		
accorde	S. Vermeulen	dat.	03-02-2009	in	6 bladen, blad nr. 6

geplaatst op: A1 ZLRW-2008-01508