


SITUATIE nieuw
schaal 1:1000



BEGIN WERK
dp211

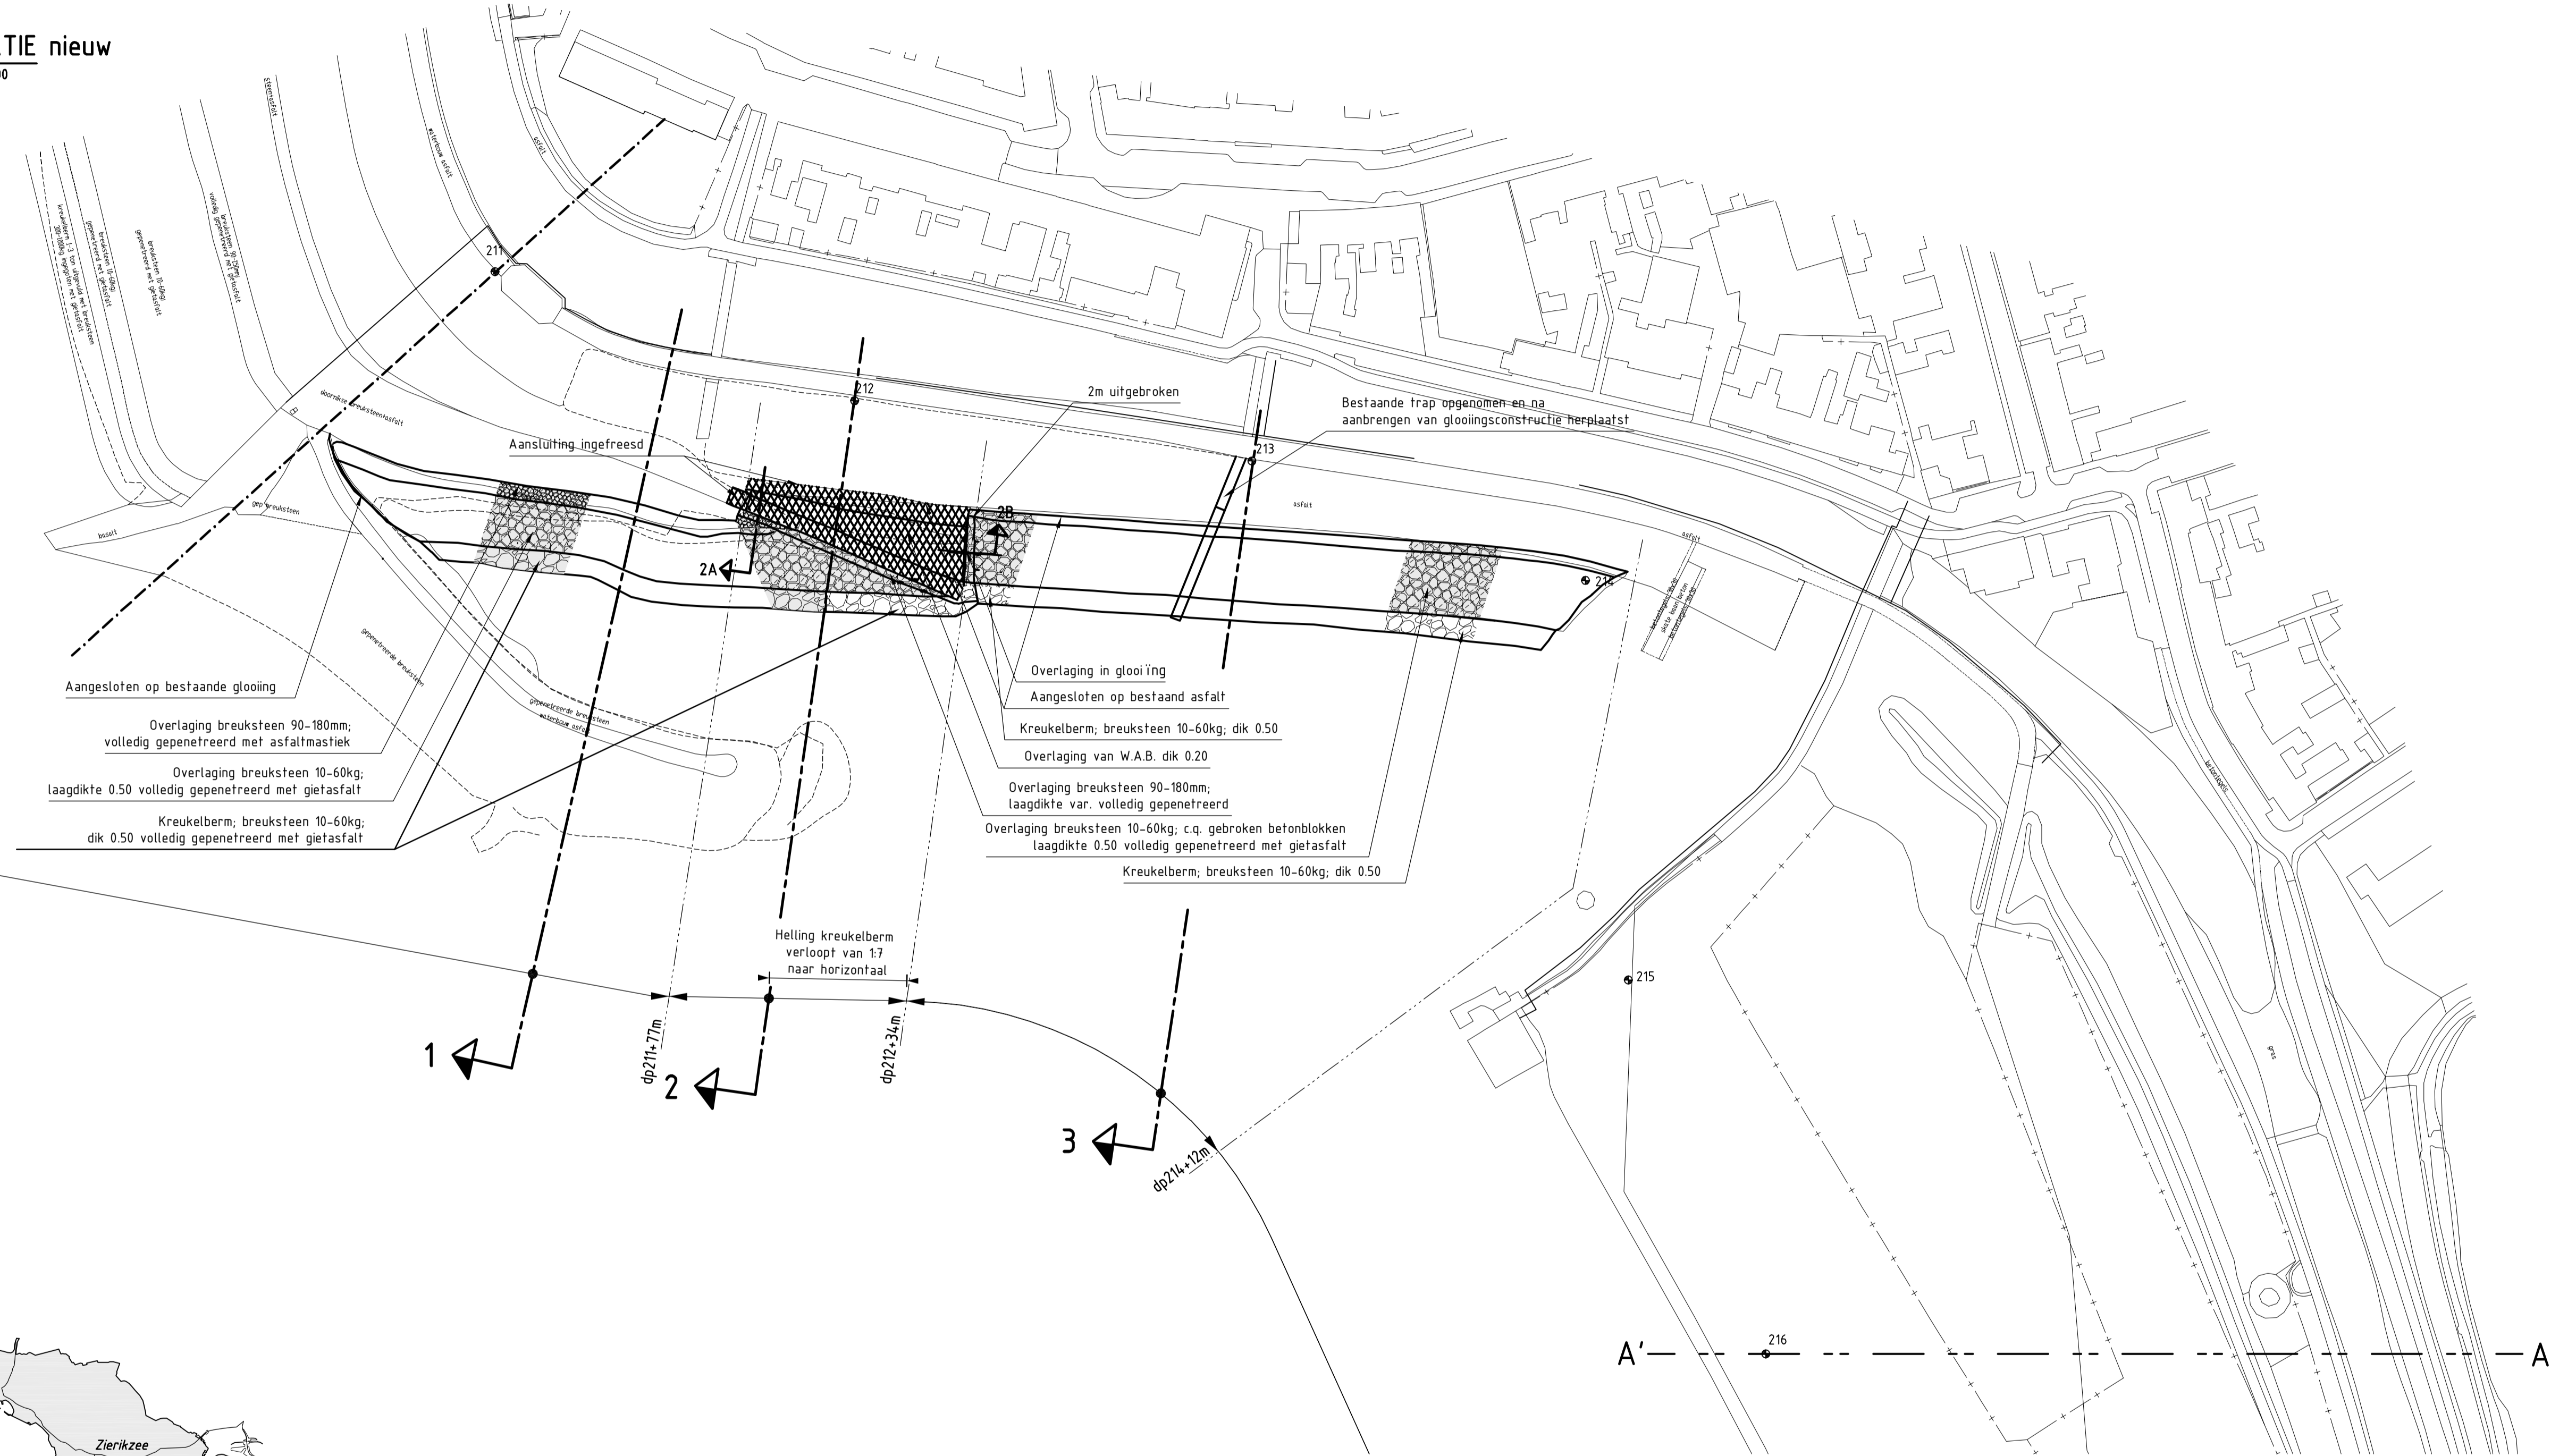

ERKLARING


gfmaten in meters t.o.v. NAP
en in meters tenzij anders aangegeven

- 361 Dijkpaal met nummer
- Bestaande situatie
- Bestaande perkoepenrij
- Bestaand raster/hekwerk
- Bestaande zandlijn
- Bestaande teenlijn
- Gemaakt werk
- Waterbouwasfaltbeton
- Overlaging breuksteen
- Kreukelberm

nr dwarsprofiel 1 zie tekening ZLRW-2010-1164
nr dwarsprofiel 2 en 2A zie tekening ZLRW-2010-1165
nr dwarsprofiel 3 zie tekening ZLRW-2010-1166




OVERZICHTSKAARTJE

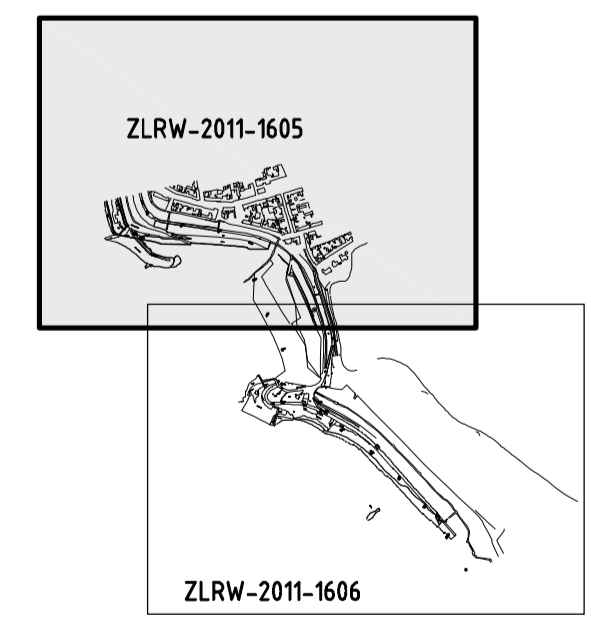


INDELING SITUATIETEKENINGEN

rijkswaterstaat zeeland	afdeling WVI	Zeeuwse Stroom bv
Project Zeeweringen		bestek 31031960
Gat van Westkapelle		REVISIE
Situatie (1) van dp211 tot dp214+12m		
getekend PJ	d.d. 19-09-'11	schaal 1:1000
gecontroleerd JKK	d.d.	
accord CA	d.d.	in 11 bladen, blad nr. 1
gewijzigd		A1+ ZLRW-2011-1605

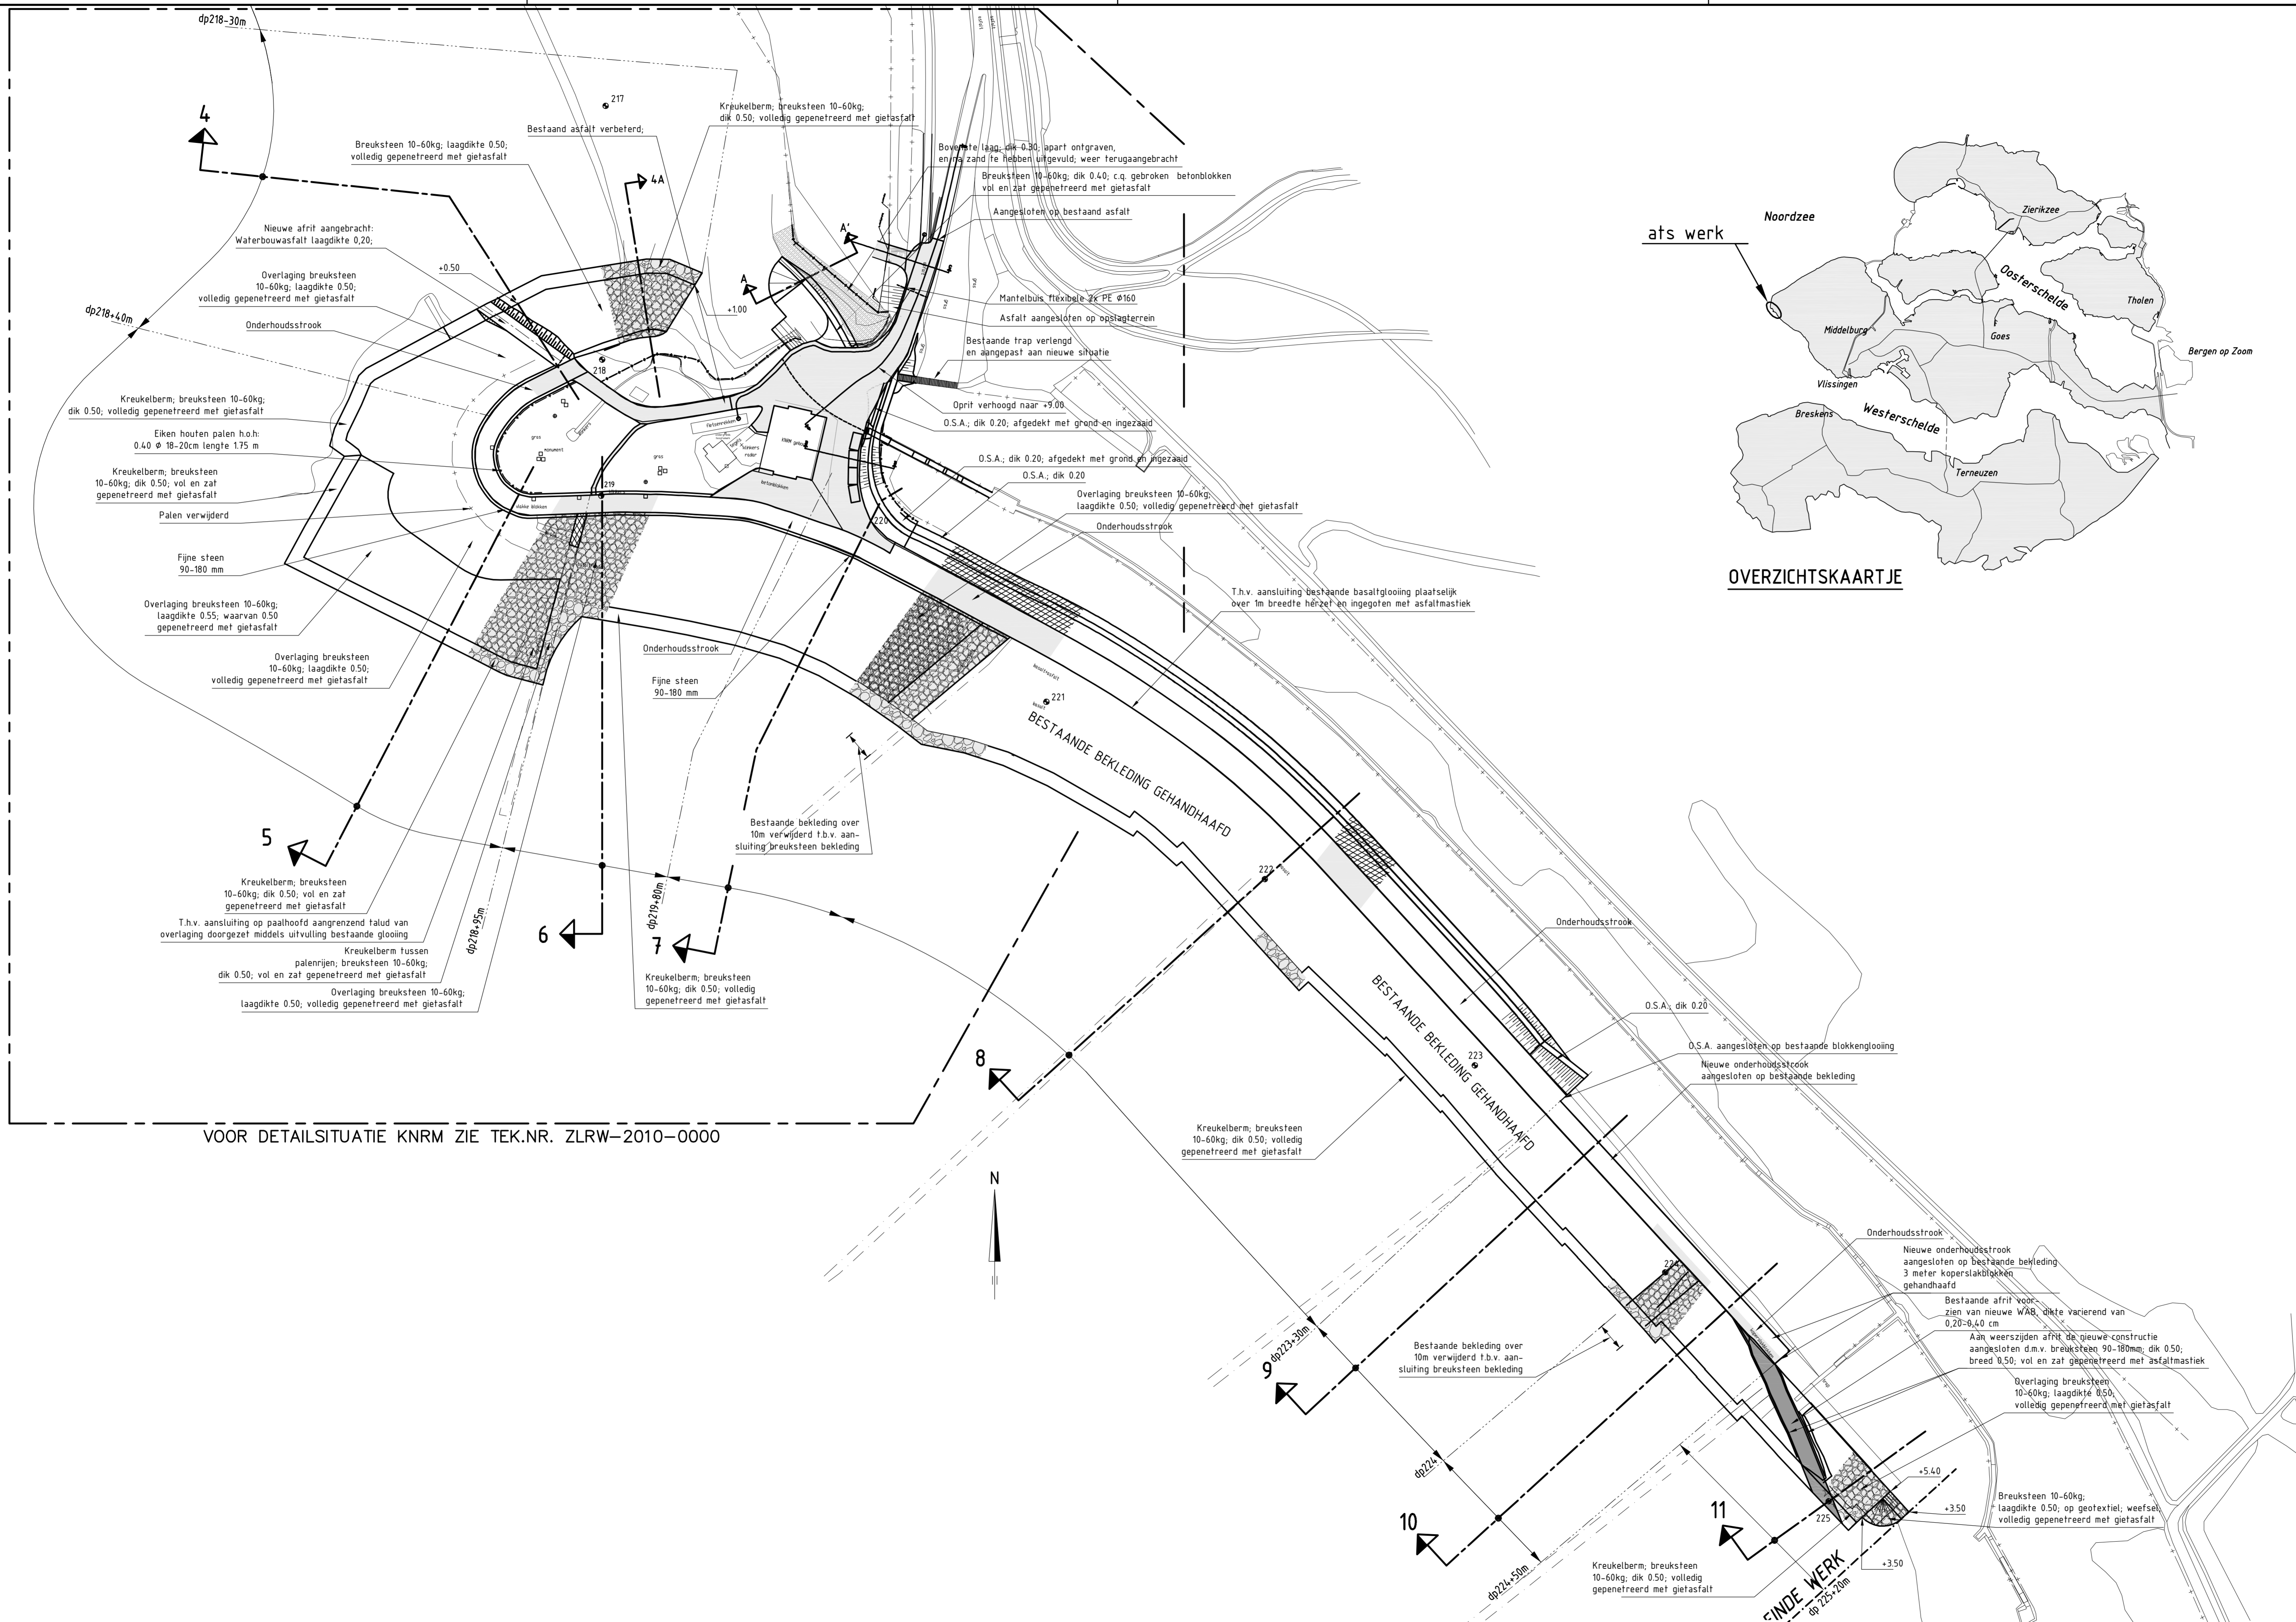

VOOR DETAILSITUATIE KNRM ZIE TEK.NR. ZLRW-2010-0000


ats werk

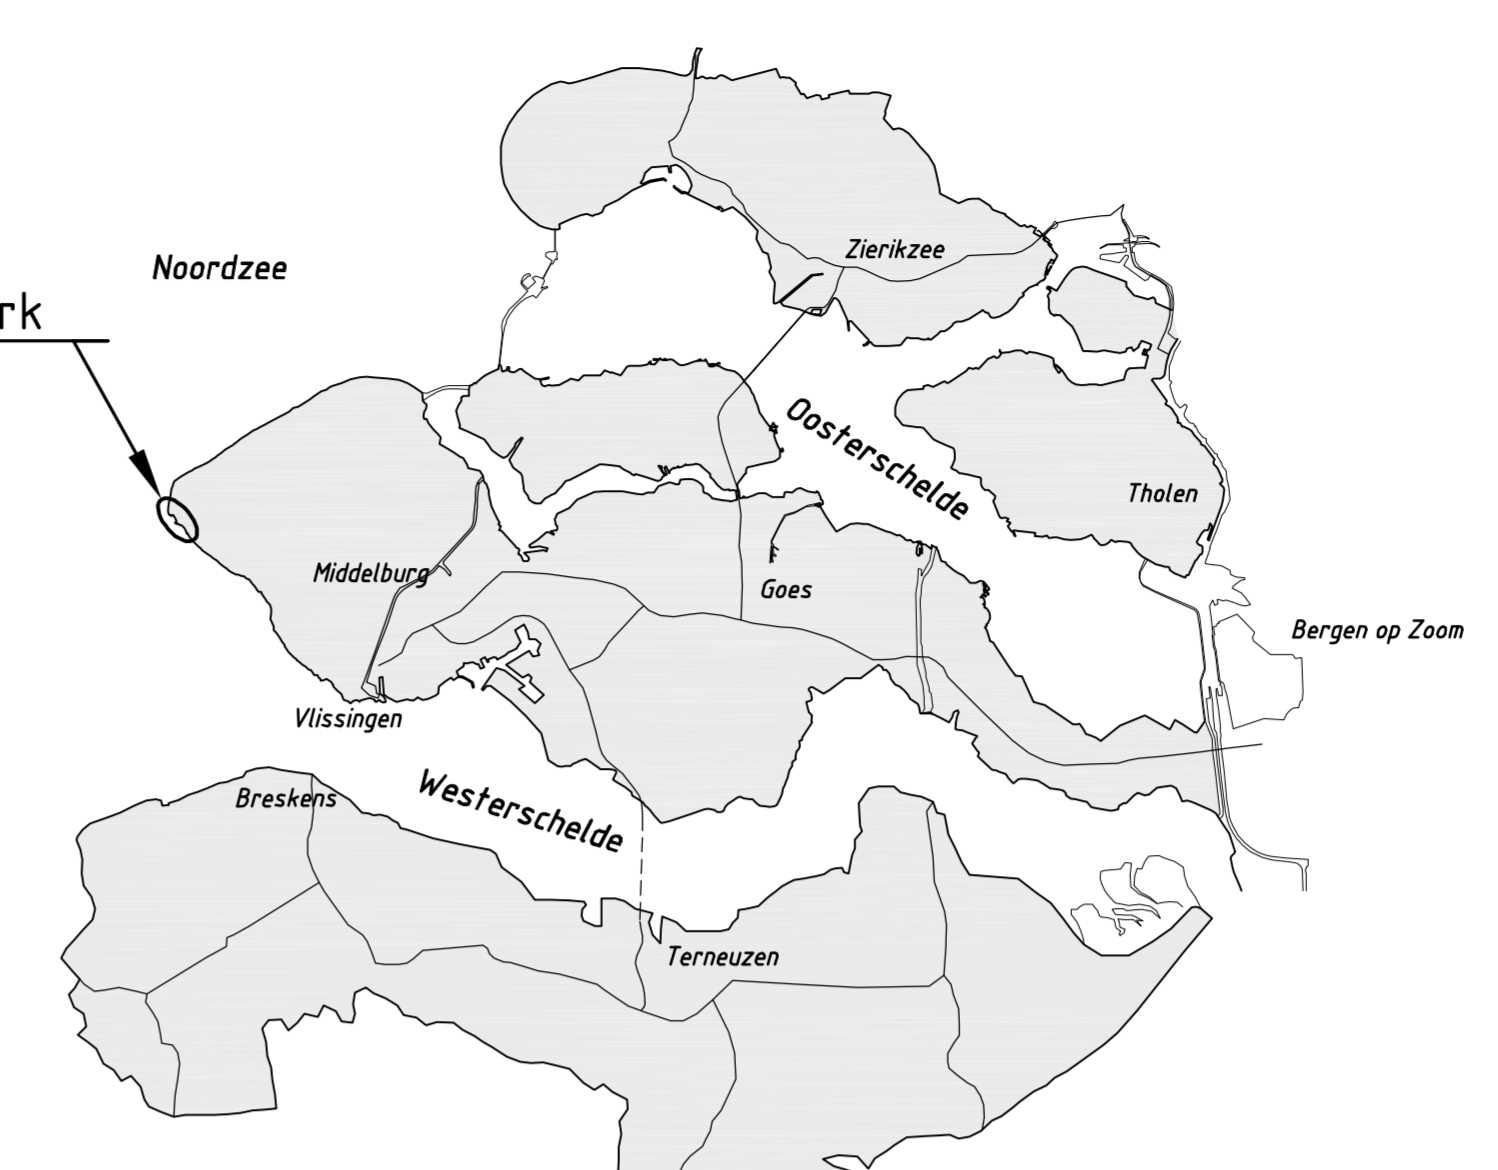


OVERZICHTSKAARTJE

LEGENDA

- Hoogten in meters t.o.v. NAP
 - in meters tenzij anders aangegeven
- 361 ● Dijkpaal met nummer
 - Besteende situatie
 - Besteende perkenpalenrij
 - - - Besteende palenrij
 - · - · - Besteende raster/hekwerk
 - · - · - Besteende zandlijn
 - · - · - Besteende teenlijn
 - Gemaakt werk
 - Gemaakte onderhoudstrook
 - Waterbouwasfaltbeton
 - O.S.A.
 - Overlaging breuksteen
 - Krukelberm
- dwarsprofiel 4 zie tekening ZLRW-2010-1167
 - dwarsprofiel 4A zie tekening ZLRW-2010-1168
 - dwarsprofiel 5 zie tekening ZLRW-2010-1169
 - dwarsprofiel 6 zie tekening ZLRW-2010-1170
 - dwarsprofiel 7 zie tekening ZLRW-2010-1171
 - dwarsprofiel 8 zie tekening ZLRW-2010-1172
 - dwarsprofiel 9 zie tekening ZLRW-2010-1173
 - dwarsprofiel 10 zie tekening ZLRW-2010-1174
 - dwarsprofiel 11 zie tekening ZLRW-2010-1175
 - details A-A', B-B' en C-C' zie tekening ZLRW-2010-1178

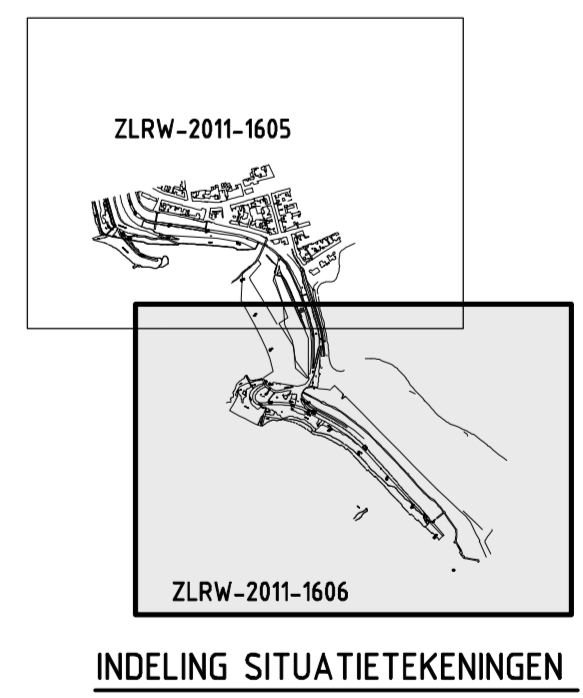

rijkswaterstaat zeeland	afdeling WVI	Zeeuwse Stroom bv
Project Zeeweringen Gat van Westkapelle		bestek 31031960
Situatie (2) van dp218-30m tot dp225+20m		REVISIE
getekend PJ	dd. 19-09-'11	schaal 1:1000
gecontroleerd JJK	dd.	
afgekeurd CA	dd.	in 11 bladen, blad nr. 1
gewijzigd		A1+ ZLRW-2011-1606

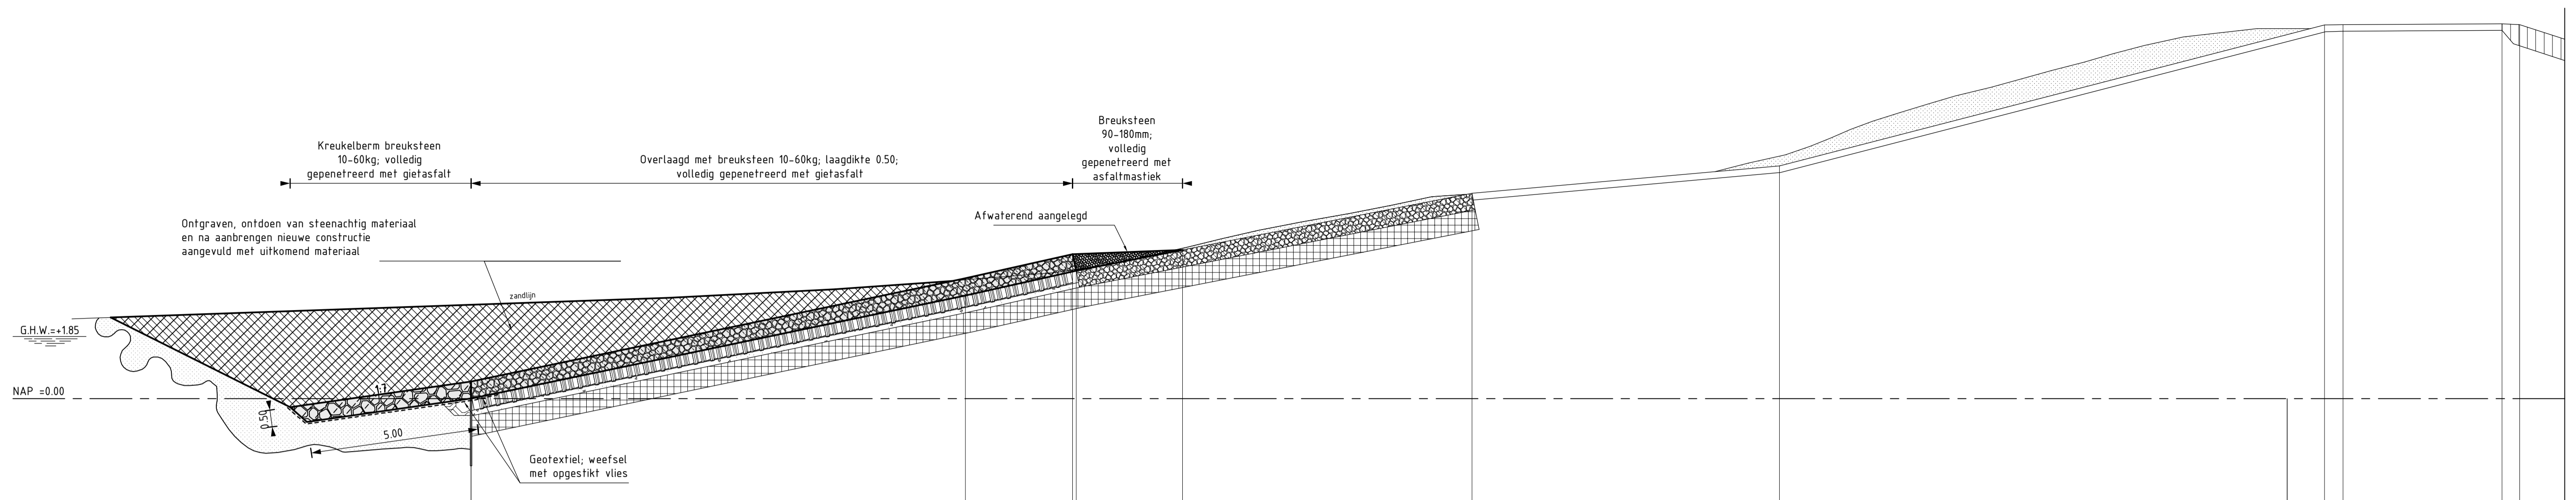

Hoogte t.o.v. NAP		0.00	3.06	3.00	6.10	6.92	11.10	11.12	11.14	11.12	
Afstand t.o.v. nulpunt		-53.96	-39.27	-35.00	-24.23	-15.09	0.00	1.11	1.66	6.39	6.91
Nieuwe hoogte t.o.v. NAP		0.51		4.29	4.42						
Nieuwe afstand t.o.v. nulpunt		-53.96		-36.09	-32.82		0.00				

DWARSPROFIEL 1 (REVISIE)
SCHAAL 1:100

Van dp211 tot dp211+77m


VERKLARING

Hoogtematen in meters t.o.v. NAP
Maten in meters tenzij anders aangegeven

	Bestaand profiel		Overlaging gepenetreerde breuksteen (nieuw)
	Gemaakt werk		Kreukelberm (nieuw)
	Doornikse breuksteen (bestaand)		Ontgraven
	Klei (bestaand)		Aangevuld
	Mijnsteen (bestaand)		
	Zand (bestaand)		
	kreukelberm/puinkist (bestaand)		

Voor situatie zie tekening ZLRW-2011-1605

rijkswaterstaat zeeland		afdeling WVI		Zeeuwse Stroom bv
Project Zeeweringen GAT VAN WESTKAPPELLE DWARSPROFIEL 1 van dp211 tot dp211+75m				bestek 31031960
				REVISIE
getekend	PJ	d.d.	19-09-'11	schaal 1:1000
gecontroleerd	JJK	d.d.		
accorde	CA	d.d.		in 11 bladen, blad nr. 3
gewijzigd				A1 ZLRW-2011-1607

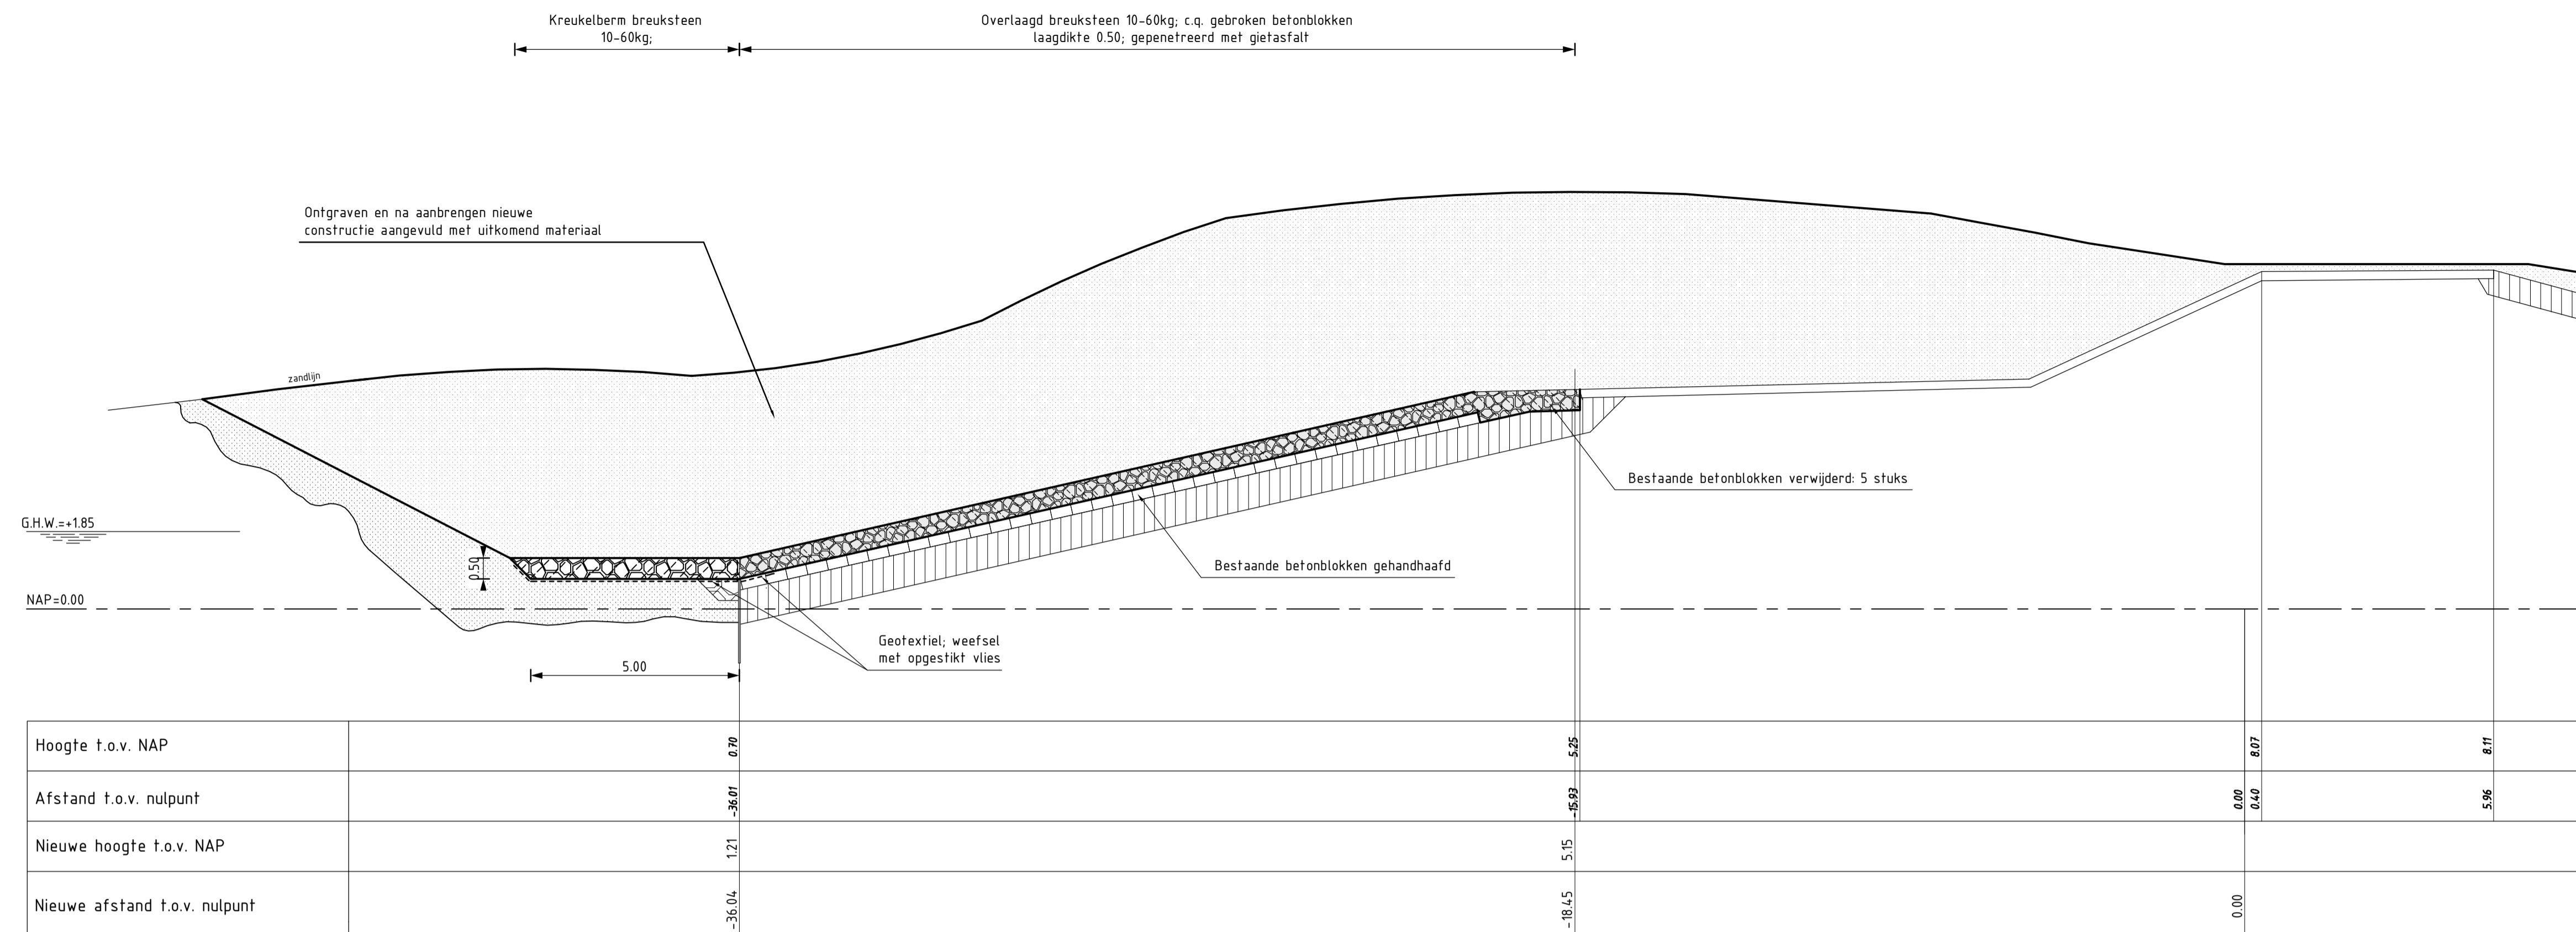



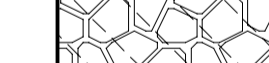






DWARSPROFIEL 3 (REVISIE)
SCHAAL 1:100

Van dp212+34m tot dp214+12m

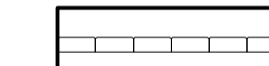
VERKLARING

Hoogtematen in meters t.o.v. NAP
Maten in meters tenzij anders aangegeven

-  Bestaand profiel
-  Gemaakt werk
-  Betonblokken (bestaand)
-  Klei (bestaand)
-  Kreukelberm/puinkist (bestaand)
-  Overlaging gepenetreerde breuksteen (nieuw)
-  Kreukelberm (nieuw)
-  Ontgraven
-  Aangevuld


Voor situatie zie tekening ZLRW-2011-1606

rijkswaterstaat zeeland		afdeling WVI		Zeeuwse Stromen bv
Project Zeeweringen				bestek
GAT VAN WESTKAPELLE				31031960
DWARSPROFIEL 3				REVISIE
van dp212+34m tot dp214+12m				
getekend	PJ	d.d.	19-09-'09	schaal 1:1000
gecontroleerd	JJK	d.d.		
accord	CA	d.d.		
gewijzigd				
			A1	ZLRW-2011-1609

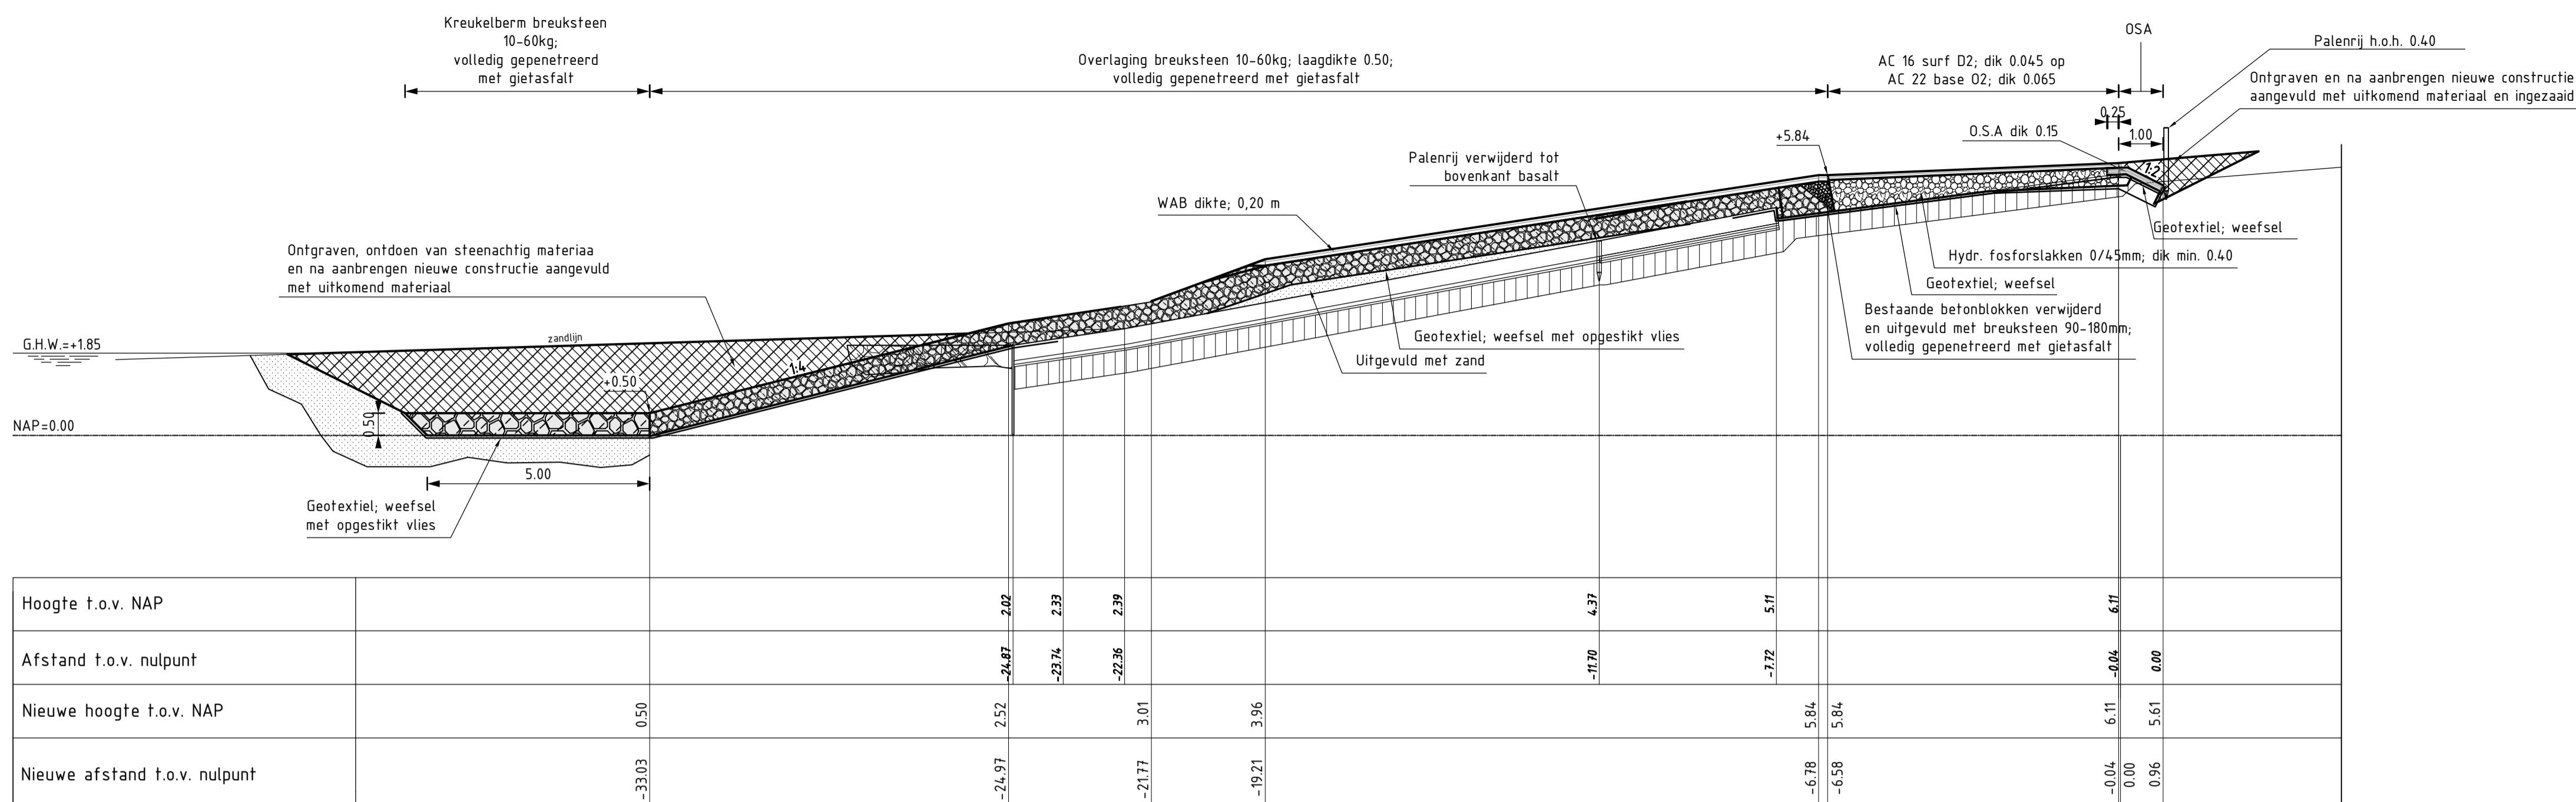


DWARSPROFIEL 4 (REVISIE)
SCHAAL 1:100

Vanaf dp 218-30m tot dp 218 is in de huidige situatie geen steenbekleding aanwezig, en wordt in de nieuwe situatie een aansluitingsconstructie (verborgen) aangelegd. Zie profiel 4a

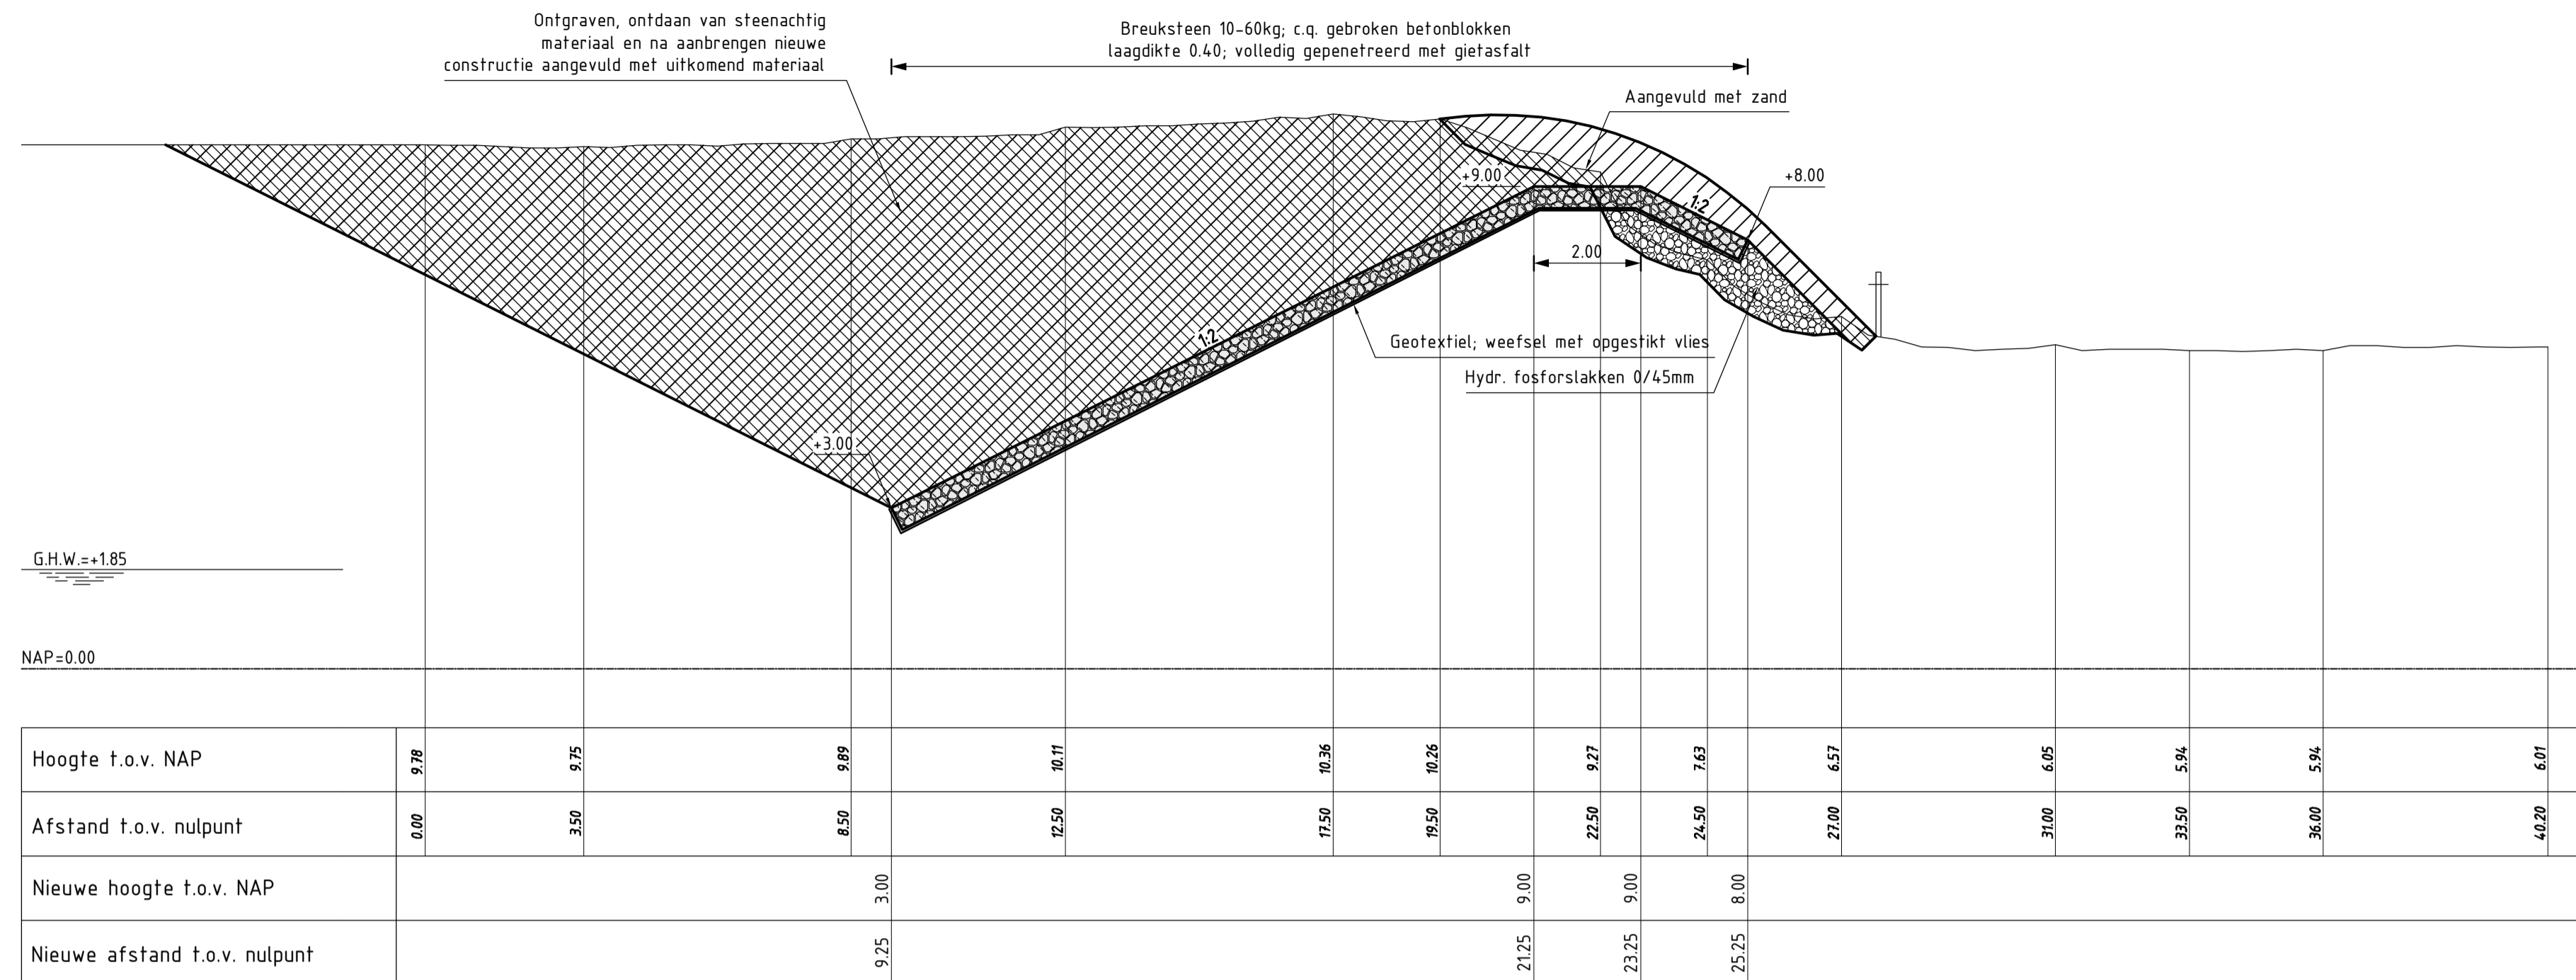

DETAIL A - A' (REVISIE)
SCHAAL 1:100

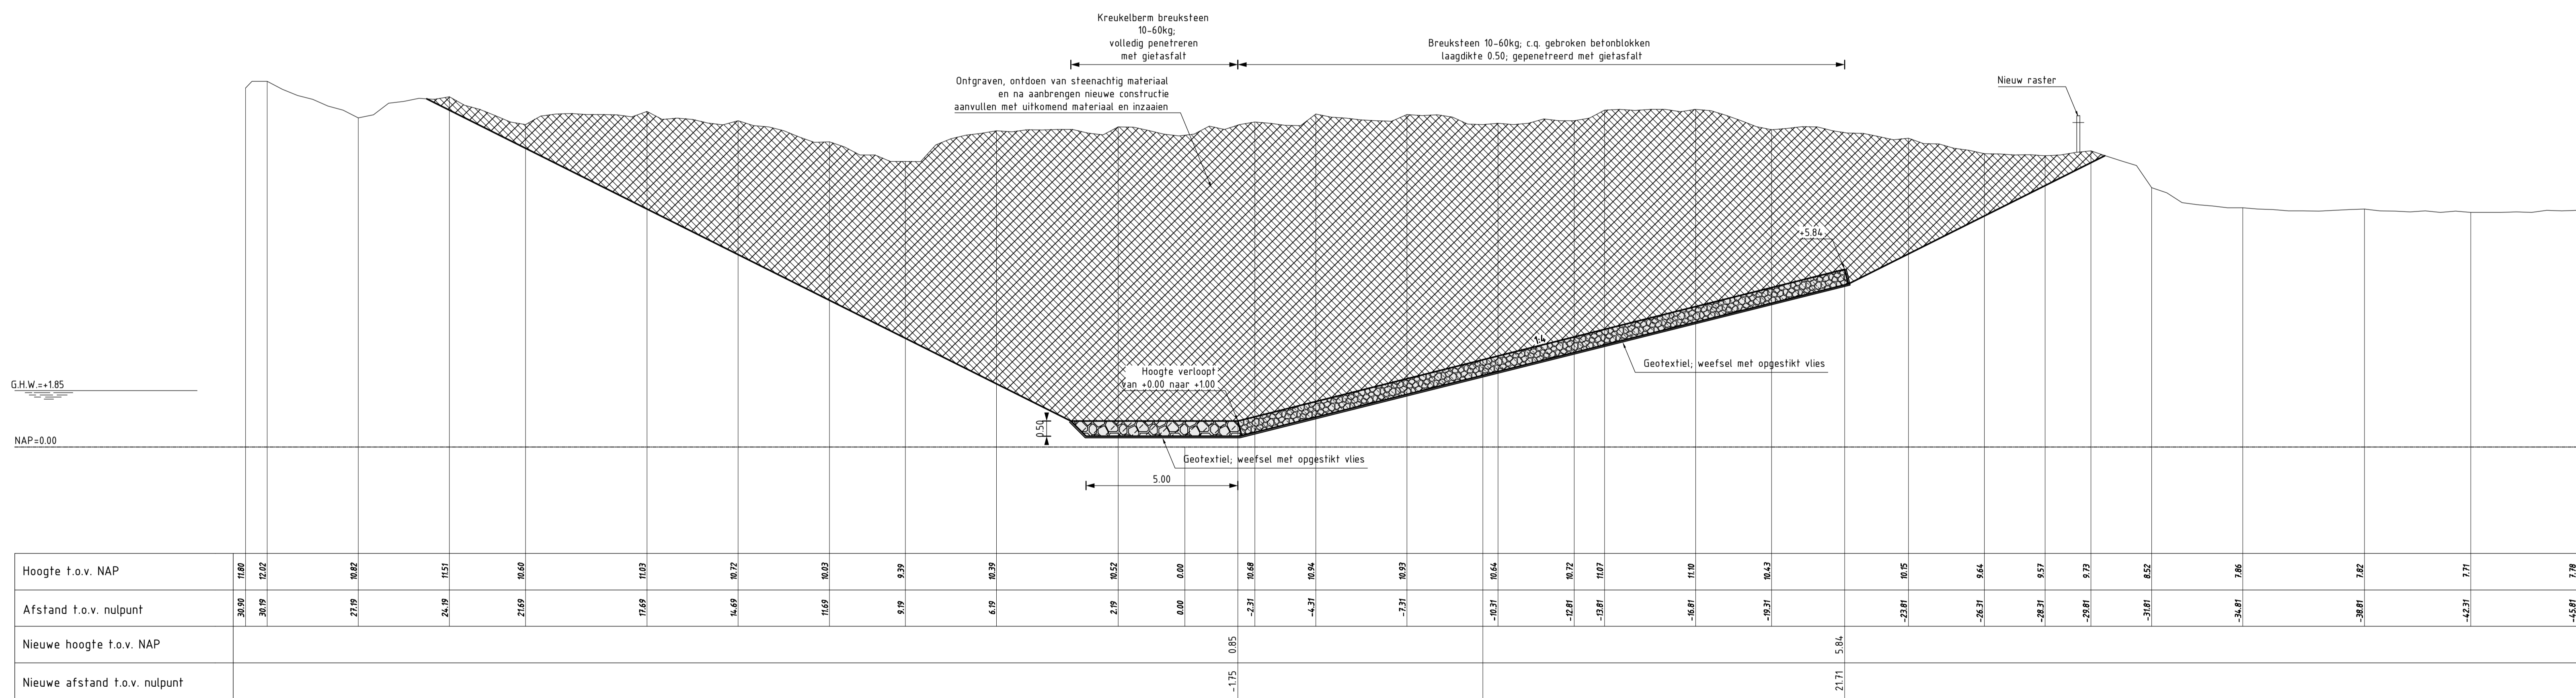


DWARSPROFIEL 4A (REVISIE)
SCHAAL 1:100

VERKLARING

Hoogtematen in meters t.o.v. NAP
Maten in meters tenzij anders aangegeven


- Bestaand profiel
 - Gemaakt werk
 - Betonblokken (bestaand)
 - Klei (bestaand)
 - Kreukelberm/puinkist (bestaand)
 - Overlaging gepenetreerde breuksteen (nieuw)
 - Kreukelberm (nieuw)
 - Ontgraven
 - Aangevuld
- Voor situatie zie tekening ZLRW-2011-1606

rijkswaterstaat zeeland	afdeling WVI	Zeeuwse Stroom bv
Project Zeeweringen GAT VAN WESTKAPPELE DWARSPROFIEL 4 EN 4a van dp212+34m tot dp214+12m		bestek 31031960 REVISIE
getekend PJ	d.d. 19-09-'09	schaal 1:1000
gecontroleerd JJK	d.d.	in 11 bladen, blad nr. 6
accorde CA	d.d.	A1 ZLRW-2011-1610
geveegd		

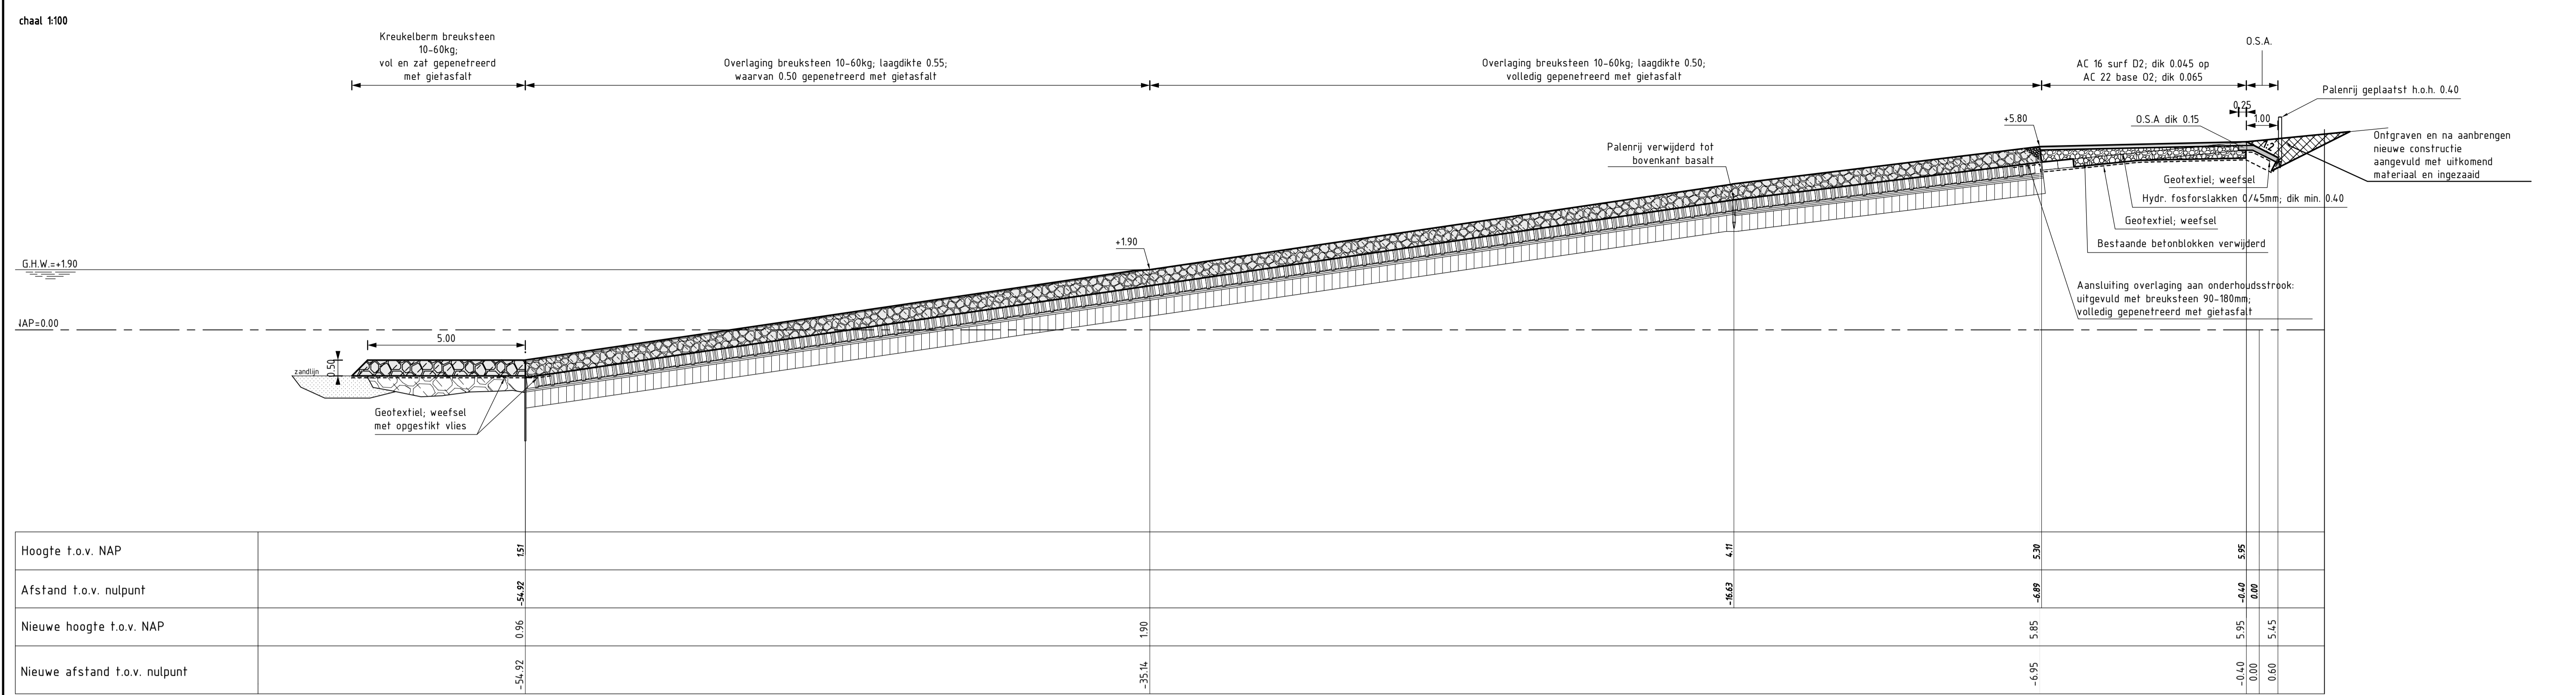

DWARSPROFIEL 5 (REVISIE)
SCHAAL 1:100

Van dp218+40m tot dp218+95m
vanaf dp 218+40m tot dp218+53m volledig
gepentreerd met gietasfalt

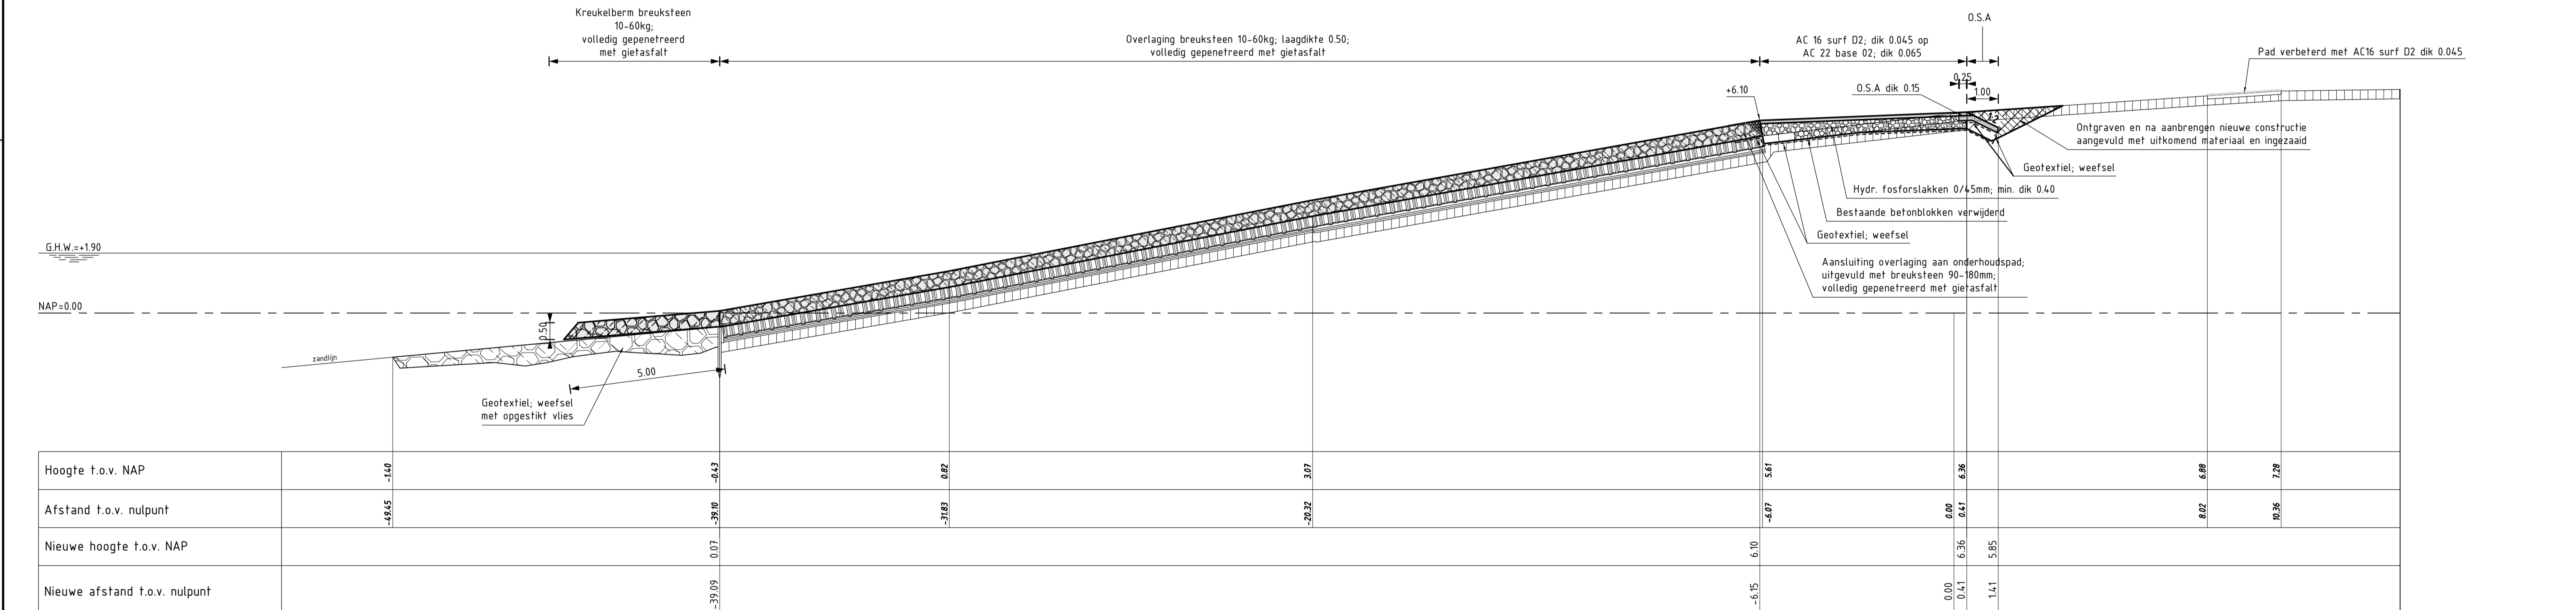

DWARSPROFIEL 6 (REVISIE)
SCHAAL 1:100

Van dp278+95m tot dp219+80m

VERKLARING

Hoogtematen in meters t.o.v. NAP
Maten in meters tenzij anders aangegeven


- Bestaand profiel
- Gemaakt werk
- [Symbol] Basaltzuilen (bestaand)
- [Symbol] Betonblokken (bestaand)
- [Symbol] Klei (bestaand)

- [Symbol] Overlaging gepentreerde breuksteen (nieuw)
- [Symbol] Hydraulische fosforlakken (nieuw)
- [Symbol] Kreukelbem (nieuw)
- [Symbol] Ontgraven
- [Symbol] Aangevuld

Voor situatie zie tekening ZLRW-2011-1606

rijkswaterstaat zeeland	afdeling WVI	Zeeuwse Stroom bv
Project Zeeweringen GAT VAN WESTKAPPELLE DWARSPROFIEL 5 EN 6 van dp218+40m tot dp218+95m en van dp278+95m tot dp219+80m		bestek 31031960 REVISIE
getekend PJ	d.d. 19-09-'11	schaal 1:1000
gecontroleerd JJK	d.d.	
accorde CA	d.d.	in 11 bladen, blad nr. 7
gewijzigd		A1 ZLRW-2011-1611

Kreukelberm breuksteen
10-60kg;
volledig gepenetreerd
met gietasfalt

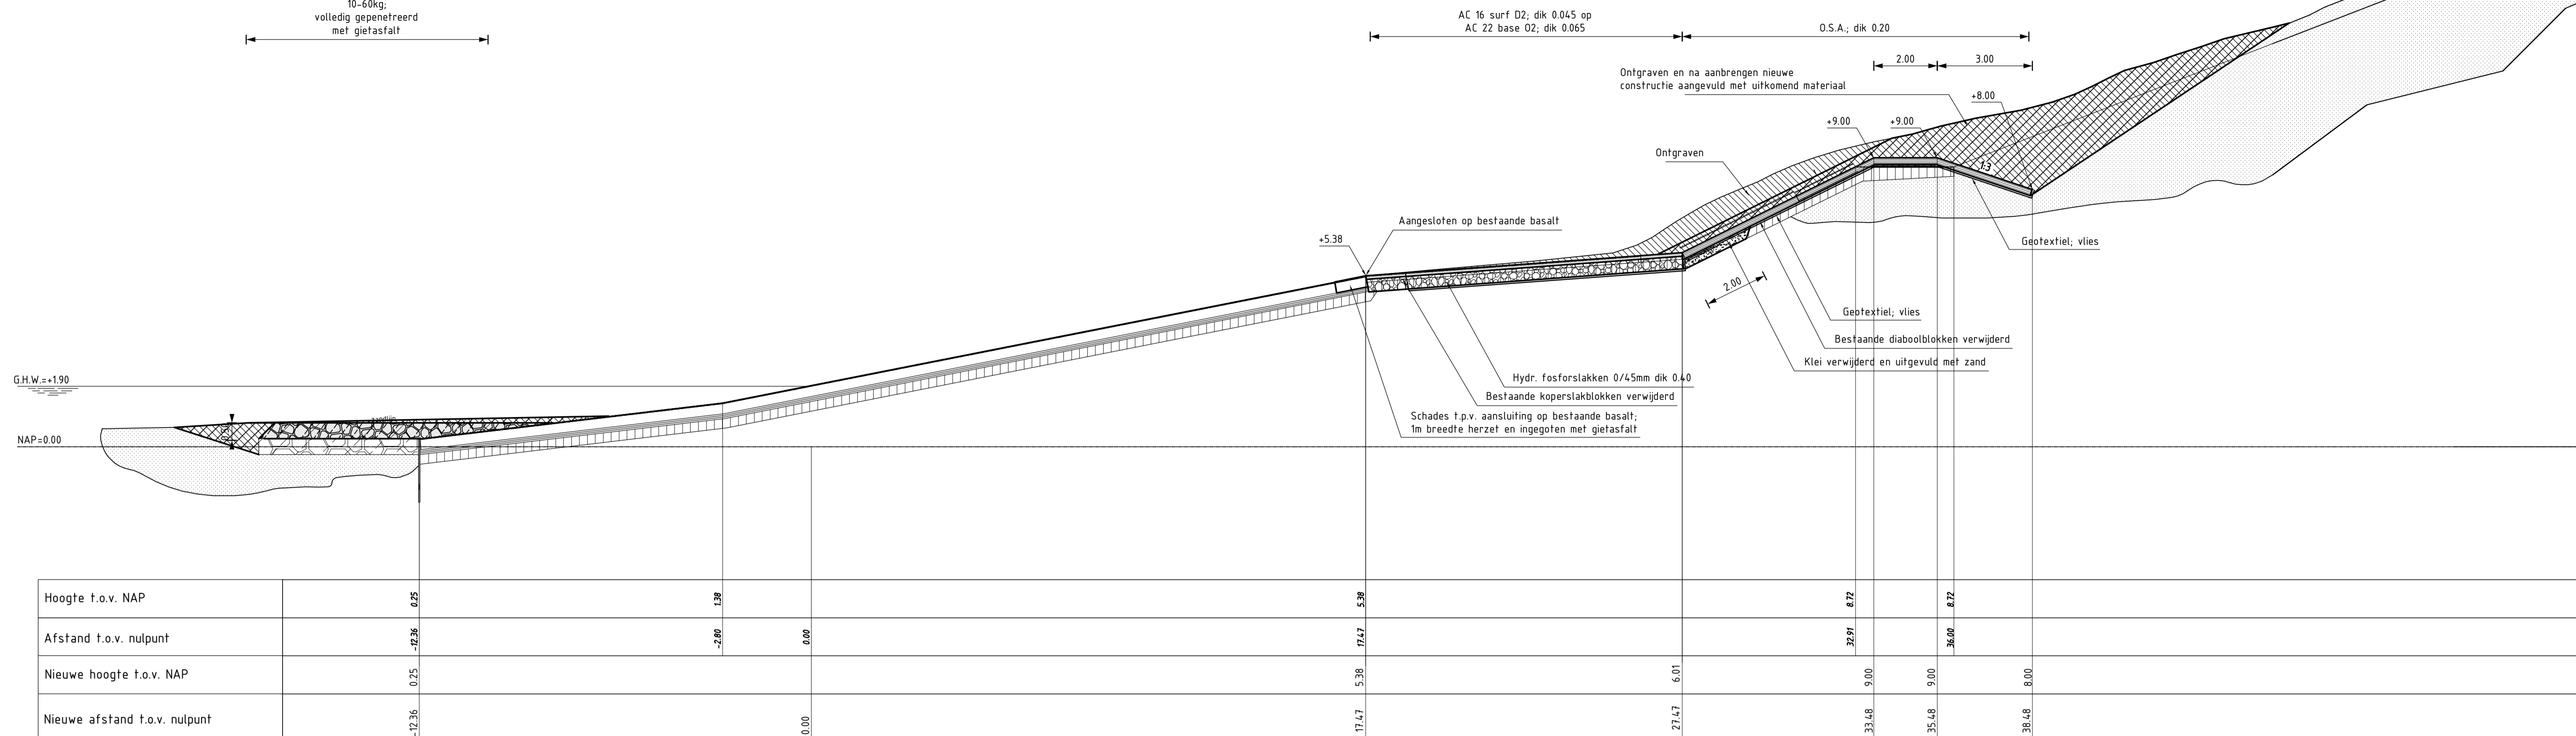

DWARSPROFIEL 8 (REVISIE)
SCHAAL 1:100

Van dp220+75m tot dp223+30m

VERKLARING


Hoogtematen in meters t.o.v. NAP
Maten in meters tenzij anders aangegeven

- Bestaand profiel
- Gemaakt werk
- Basaltzulen (bestaand)
- Betonblokken (bestaand)
- Diablooblokken PIT-systeem (bestaand)
- Klei (bestaand)


- Zand (bestaand)
- Overlaging gepenetreerde breuksteen (nieuw)
- Hydraulische fosforlakken (nieuw)
- Kreukelberm (nieuw)
- Ontgraven
- Aangevuld

Voor situatie zie tekening ZLRW-2011-1606

rijkswaterstaat zeeland	afdeling WVI	Zeeuwse Stromen bv
Project Zeeweringen GAT VAN WESTKAPELLE DWARSPROFIEL 8 van dp220+75m tot 223+30m		bestek 31031960
		REVISIE
getekend PJ	d.d. 19-09-'11	schaal 1:1000
gecontroleerd JJK	d.d.	
accoord CA	d.d.	
gewijzigd		
A1		ZLRW-2011-1613

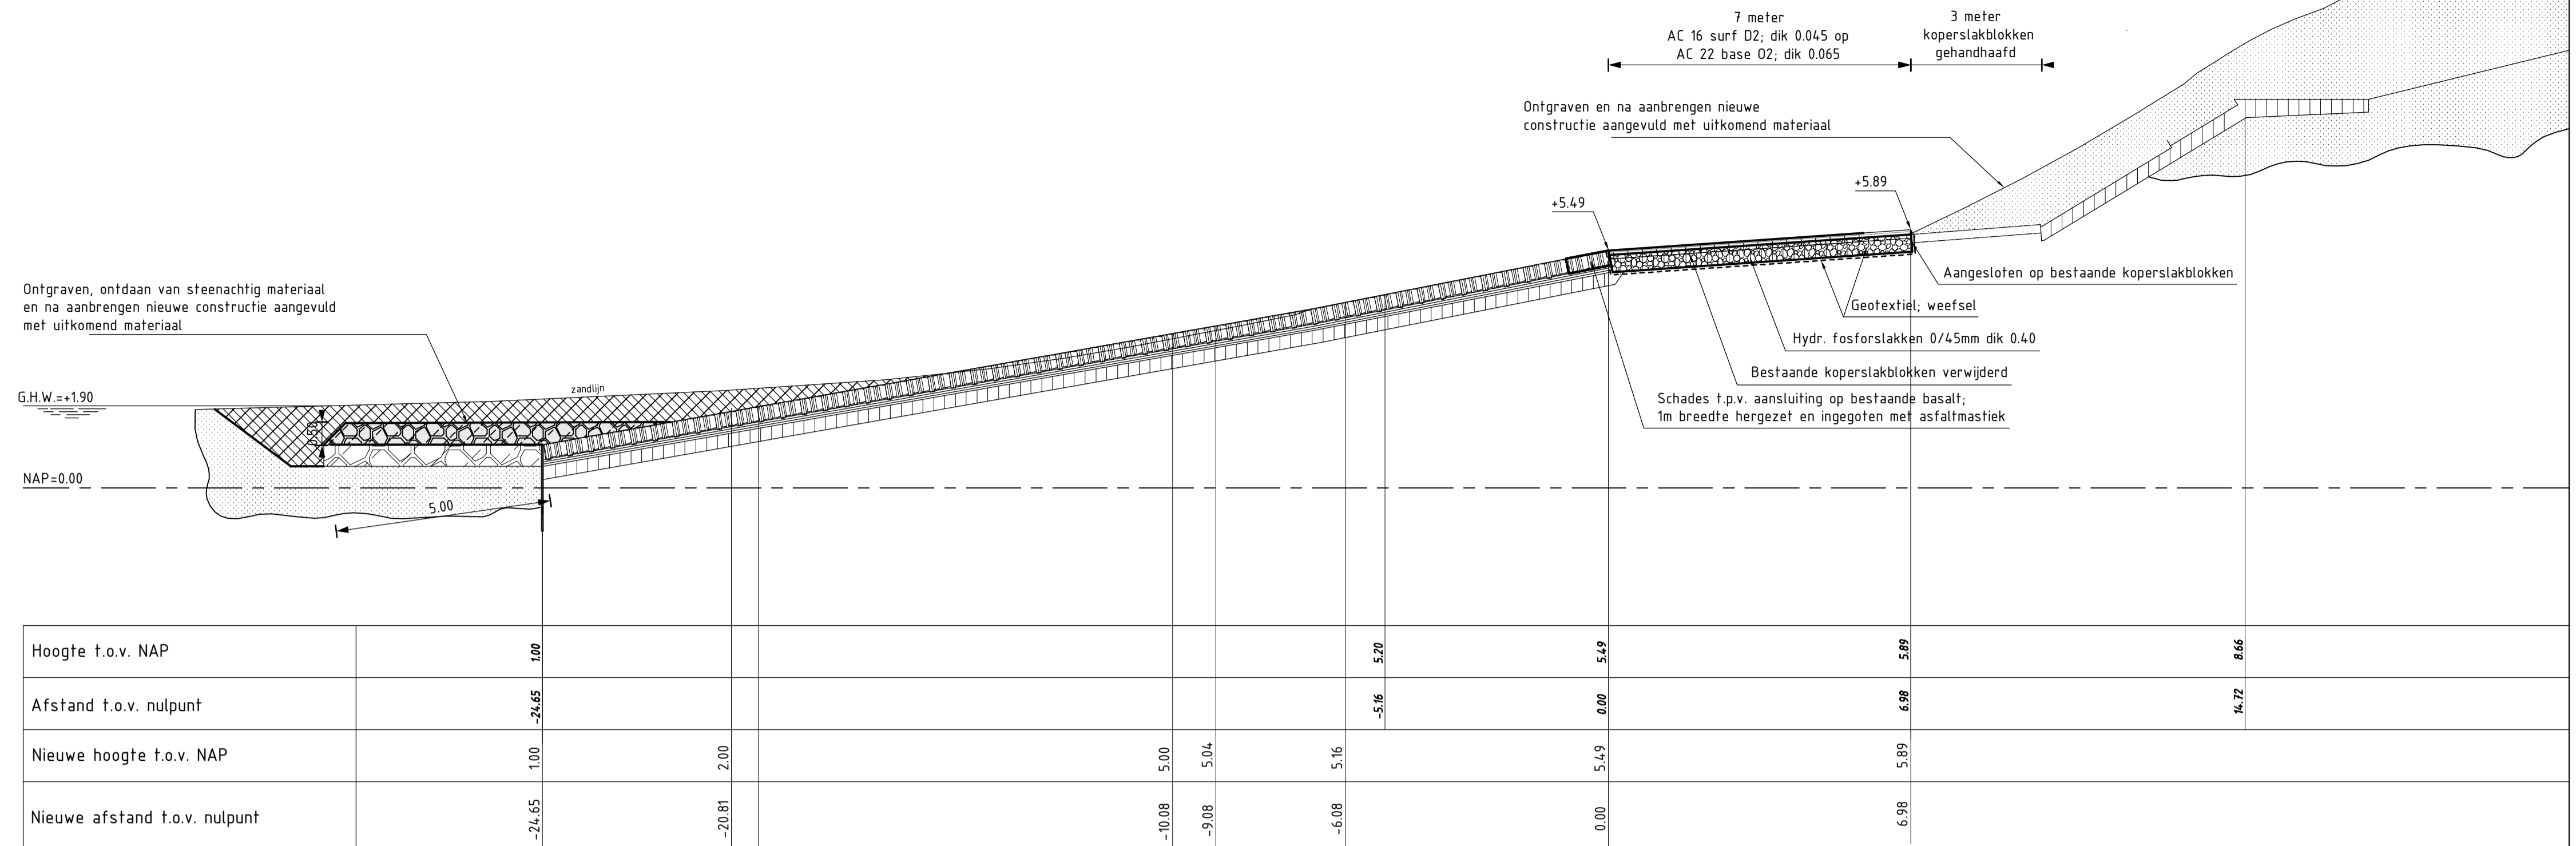

DWARSPROFIEL 9 (REVISIE) Van dp223+30m tot dp224
SCHAAL 1:100

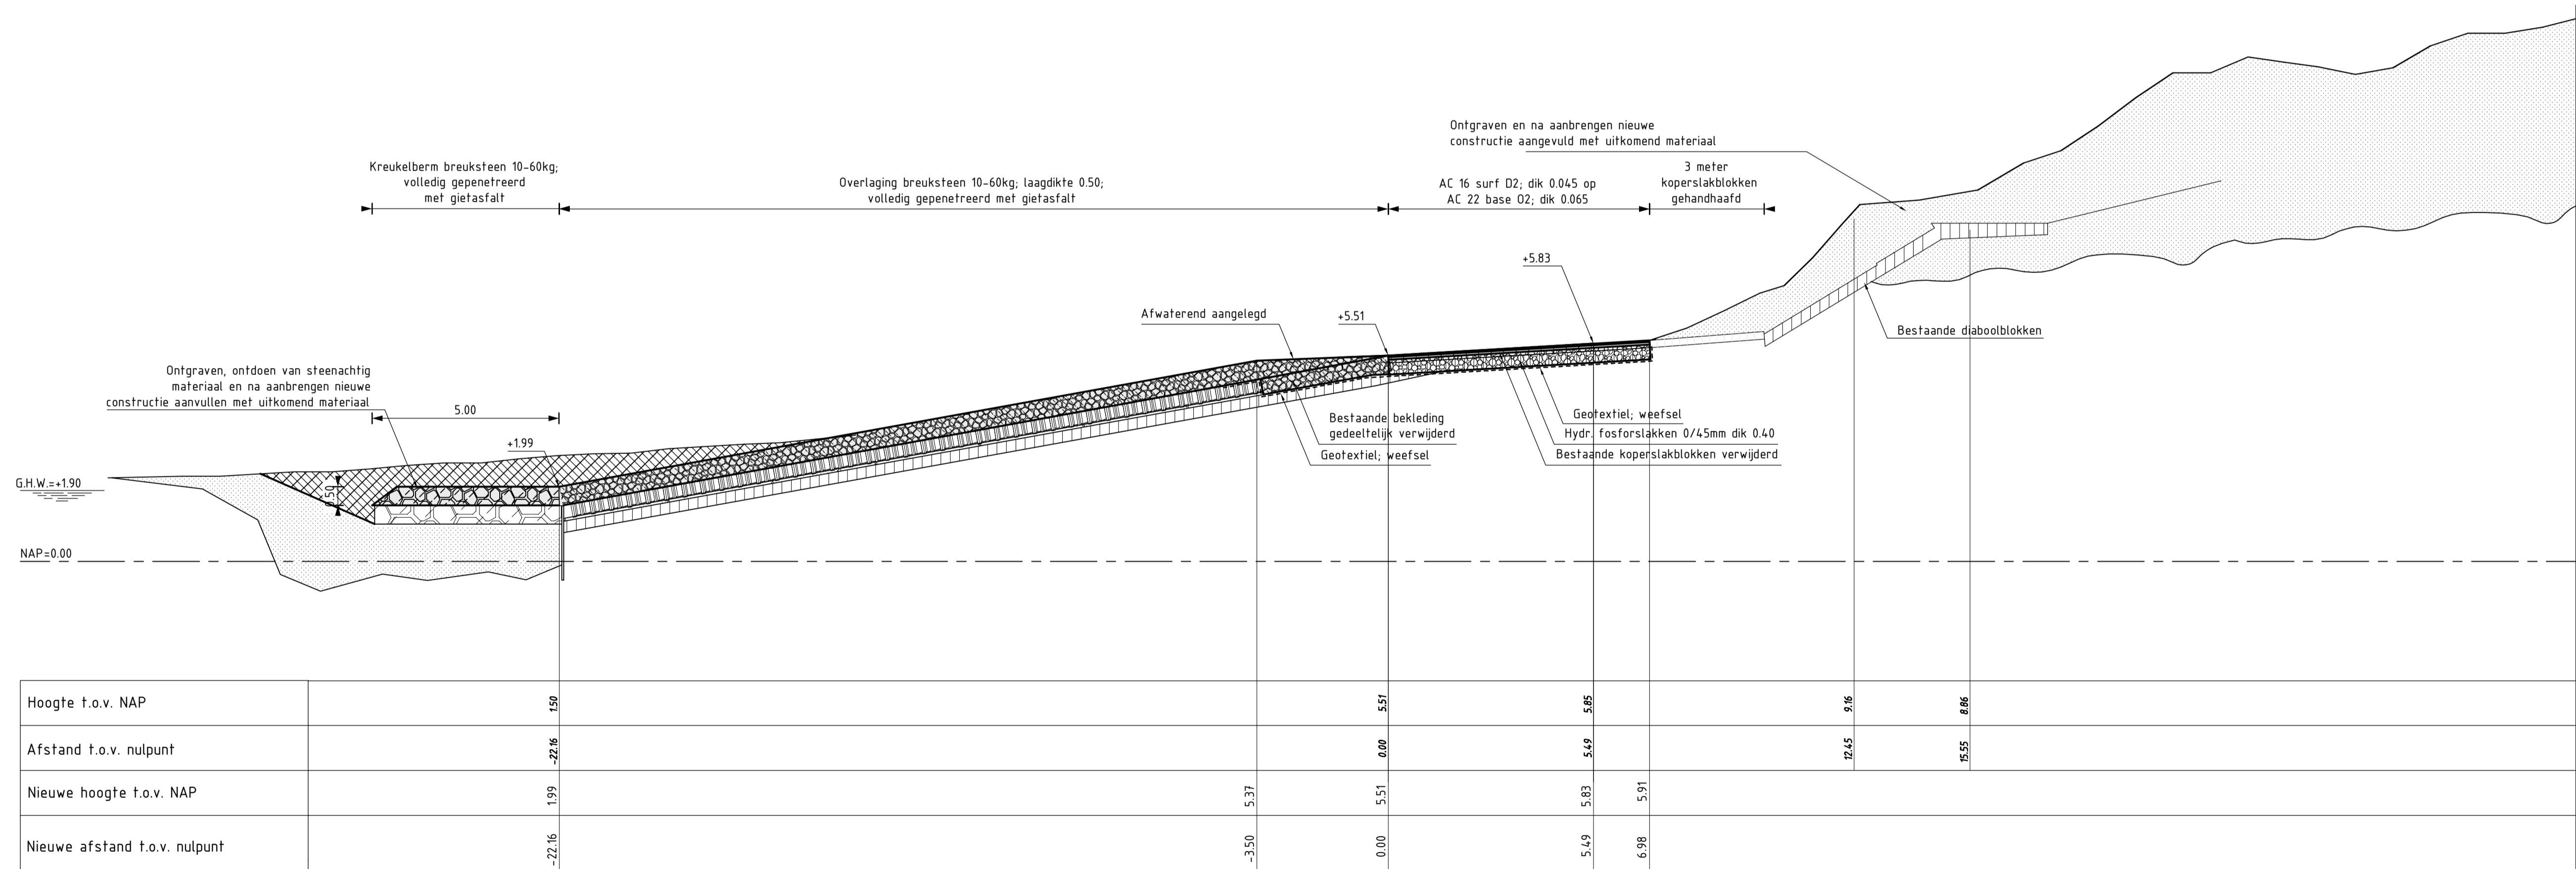

DWARSPROFIEL 10 (REVISIE) Van dp224 tot dp224+50m
SCHAAL 1:100


VERKLARING

Hoogtematen in meters t.o.v. NAP
Maten in meters tenzij anders aangegeven

- Bestaand profiel
- Gemaakt werk
- Basaltzuilen (bestaand)
- Koperslablokken (bestaand)
- Diaboolblokken PIT-systeem (bestaand)
- Klei (bestaand)
- Zand (bestaand)
- Overlaging gepenetreerde breuksteen (nieuw)
- Hydraulische fosforlakken (nieuw)
- Kreukelberm (nieuw)
- Ontgraven
- Aangevuld

Voor situatie zie tekening ZLRW-2011-1606

rijkswaterstaat zeeland		afdeling WVI	Zeeuwse Stroom bv
Project Zeeweringen GAT VAN WESTKAPELLE Profielen 9 en 10 van dp223+30m tot dp224 en van dp224 tot dp 224+50m			bestek 31031960 REVISIE
getekend gecontroleerd accord	PJ JKK CA	dd. dd. dd.	19-09-'11 11 11
gewijzigd			schaal 1:100 in 11 bladen, blad nr. 10 A1 ZLRW-2011-1614

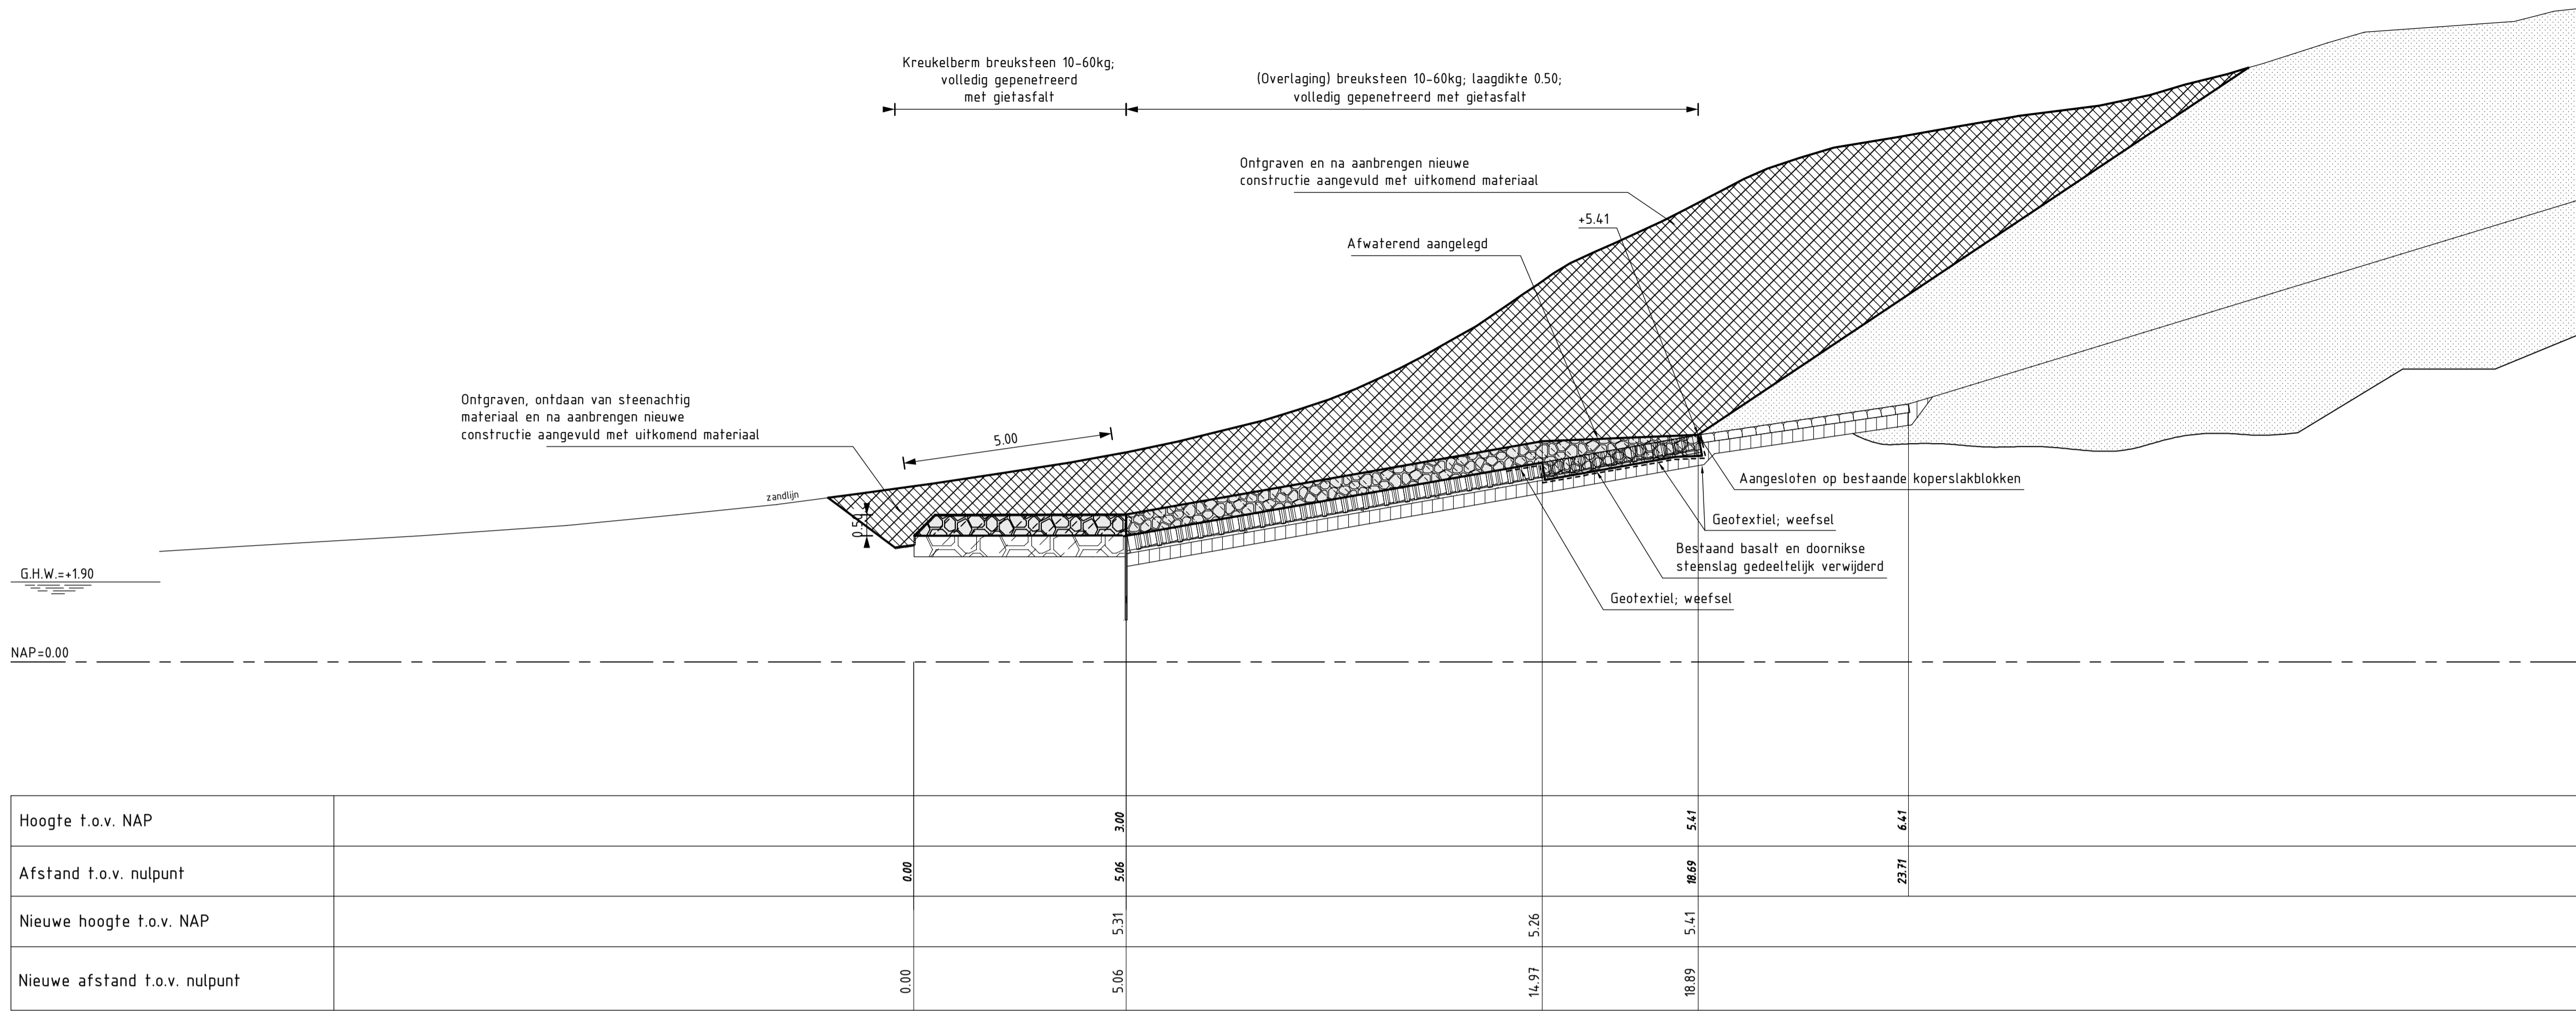


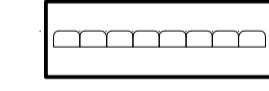





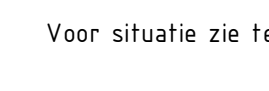


DWARSPROFIEL 11 (REVISIE)
SCHAAL 1:100



Van dp224+50m tot dp225+20m

VERKLARING

Hoogtematen in meters t.o.v. NAP
Maten in meters tenzij anders aangegeven

-  Bestaand profiel
-  Gemaakt werk
-  Basaltzulen (bestaand)
-  Koperslabblokken (bestaand)
-  Klei (bestaand)
-  Zand (bestaand)
-  Overlaging gepenetreerde breuksteen (nieuw)
-  Kreukelberm (nieuw)
-  Ontgraven
-  Aangevuld

Voor situatie zie tekening ZLRW-2011-1606

rijkswaterstaat zeeland		afdeling WVI		Zeeuwsche Stroom bv
Project Zeeweringen				bestek
GAT VAN WESTKAPELLE				31031960
DWARSPROFIEL 11 van dp343 tot dp350+60m van dp 224+50m tot dp 225+20m				REVISIE
getekend: PJ	d.d. 19-09-11	gecontroleerd: JJK	d.d.	schaal: 1:1000
afgekeurd: CA	d.d.	in 11 bladen, blad nr. 11		
gevestigd:		A1	ZLRW-2011-1615	