
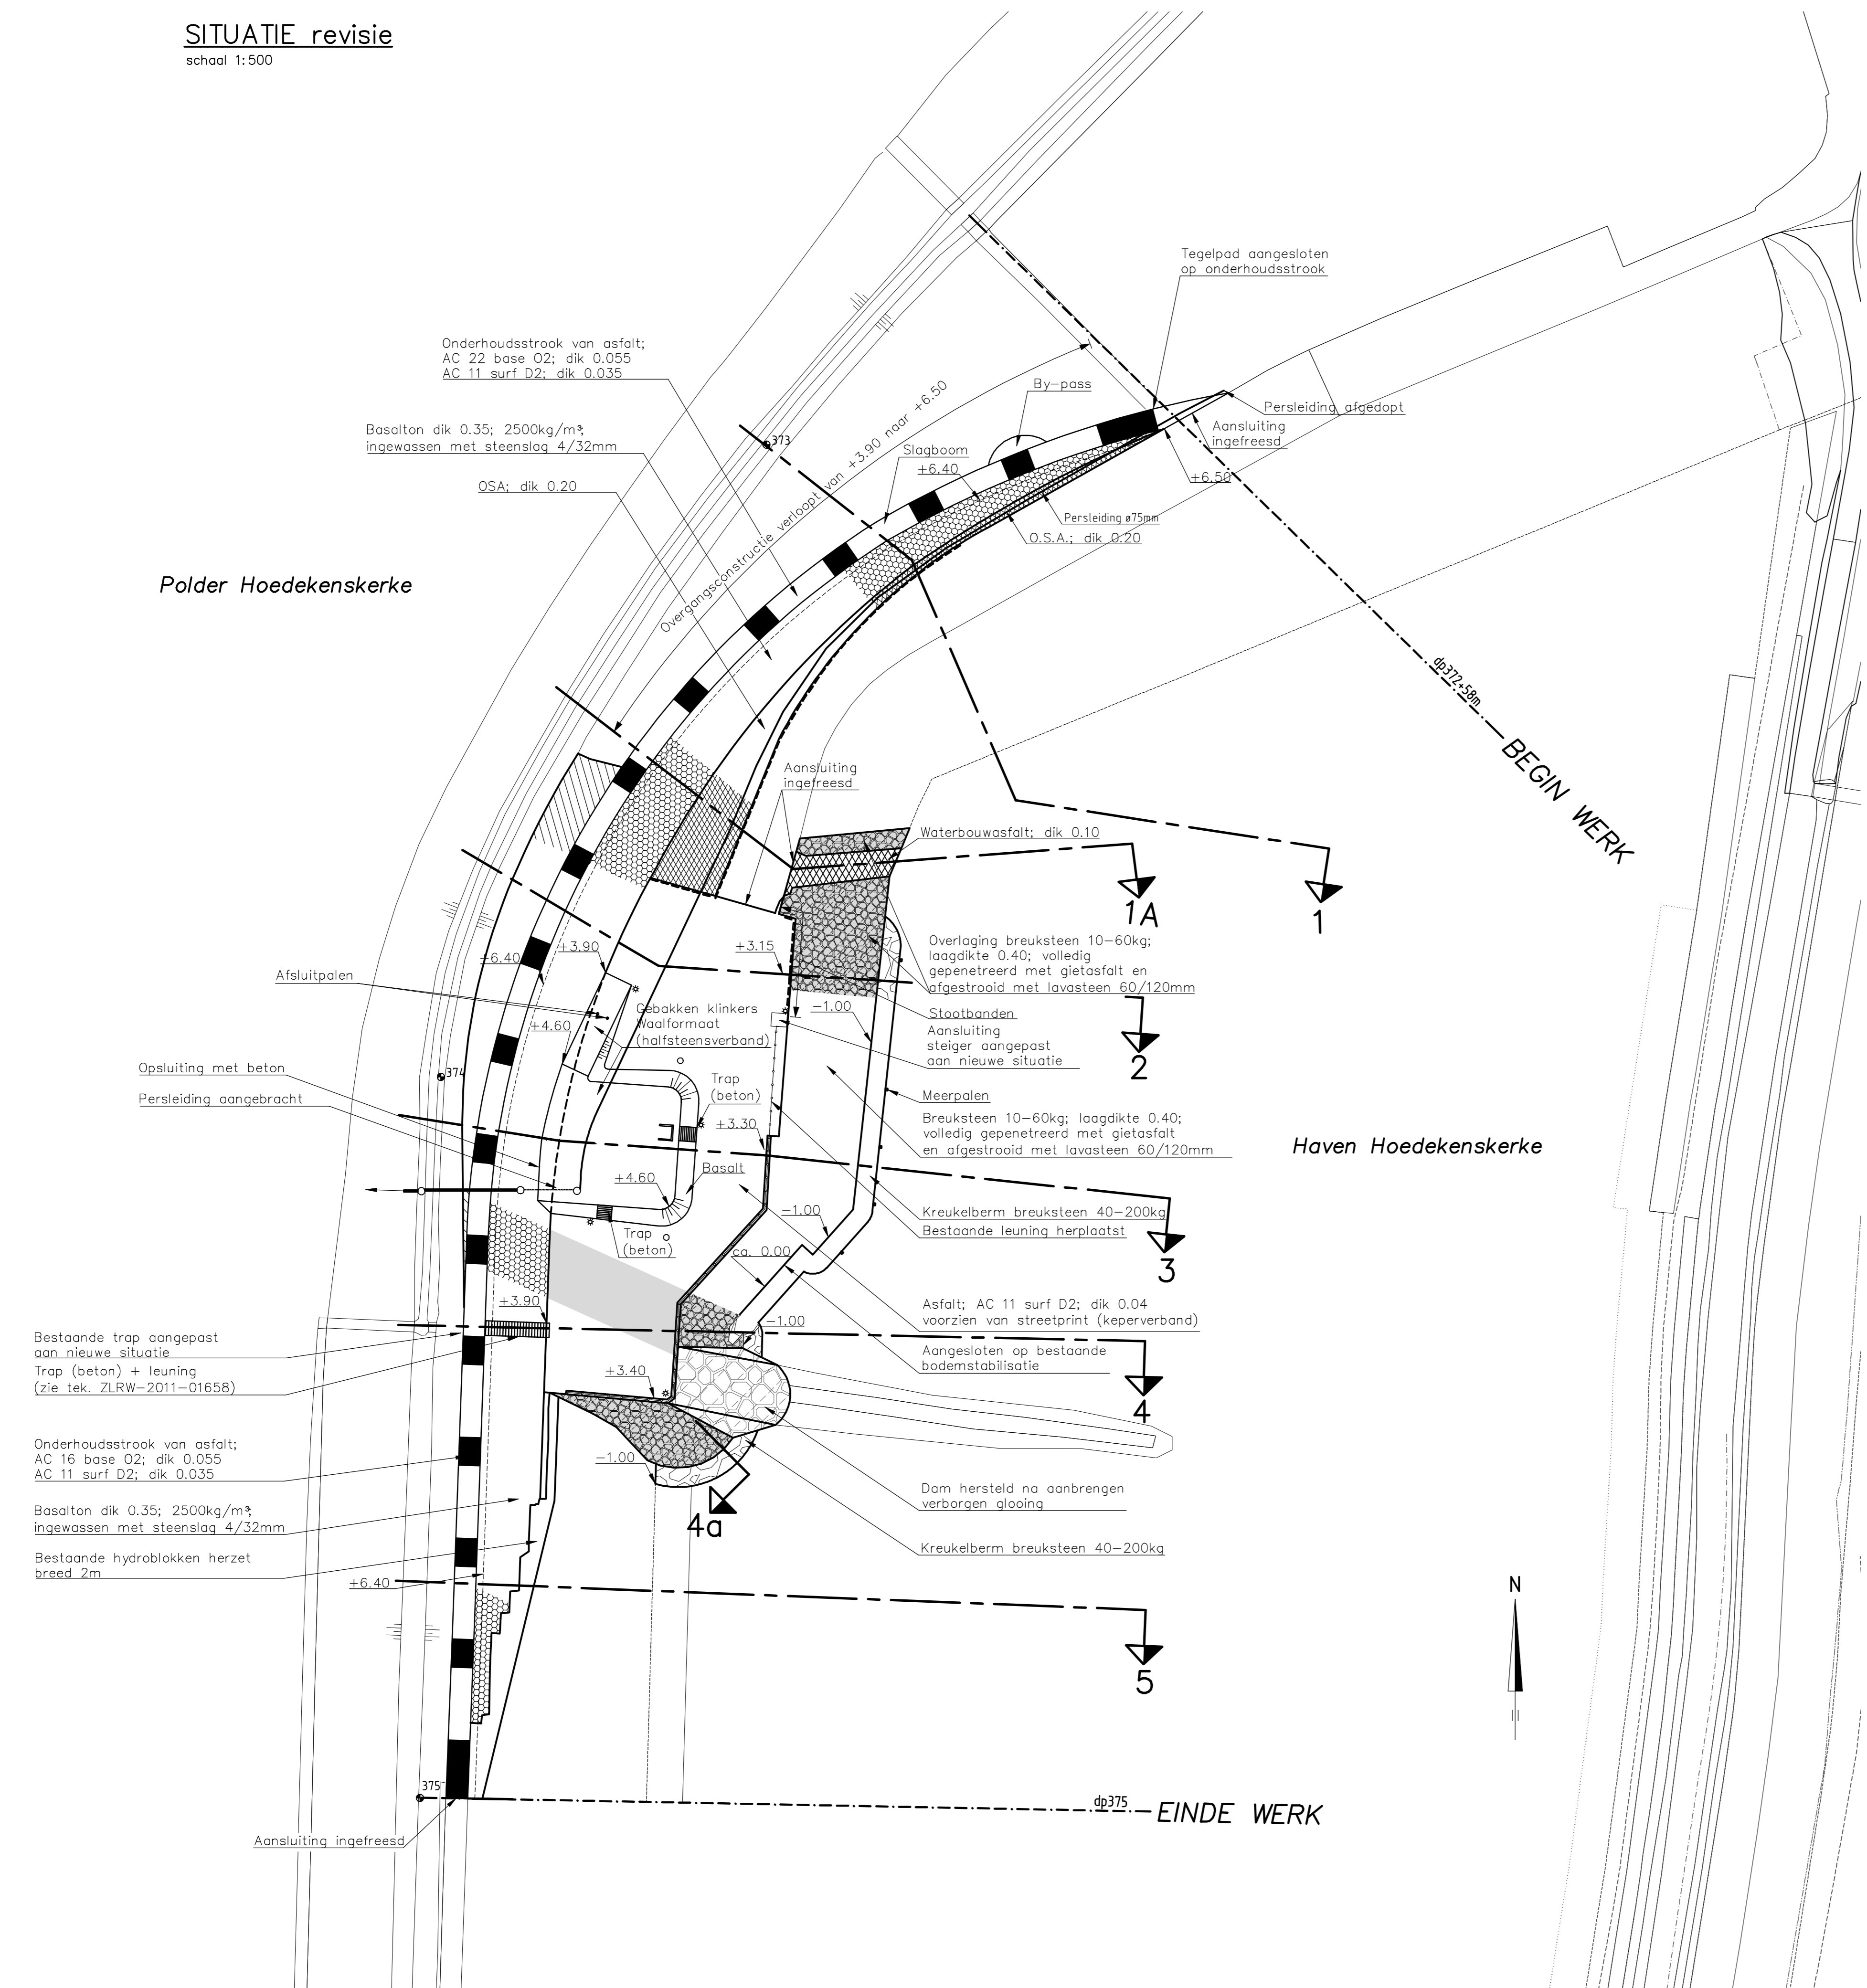


SITUATIE revisie
schaal 1:500

Polder Hoedekenskerke

Haven Hoedekenskerke

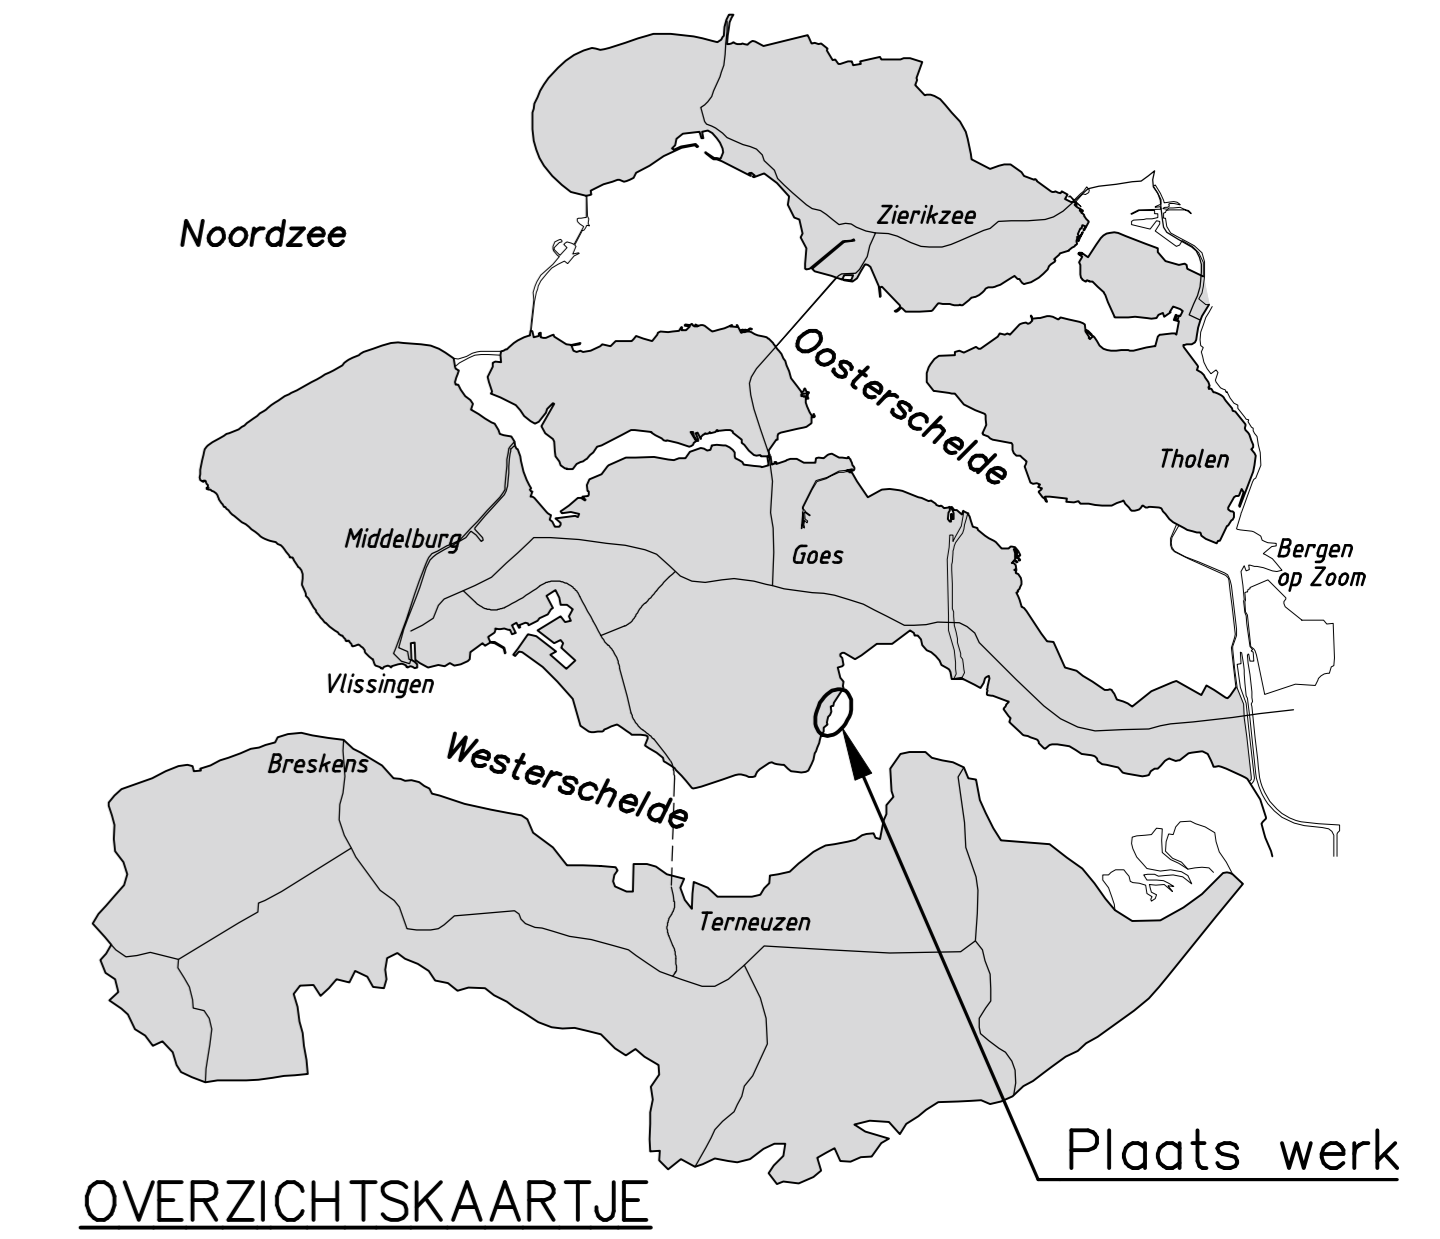

OVERZICHTSKAARTJE Plaats werk


VERKLARING

Hoogtematen in meters t.o.v. NAP
Maten in meters tenzij anders aangegeven


- Dijkpaal met nummer
- bestaande situatie
- bestaande perkoopenrij
- bestaand teenschot
- Gemaakt werk
- Onderhoudstrook
- Leuning (herplaatst)
- Grond aangevuld
- Basalt
- Basalt
- Overlagingsbreuksteen
- Kraakelberm
- Overlagings AC 11 surf D2 voorzien van straatprint (keperverband)
- OSA
- Waterbouwafzettingbeton
- Gebakken klinkers (waalformaat)
- Stootbanden
- Inspectieput
- Lichtmast

Voor dwarsprofiel 1 zie tekening ZLRW-2012-1372
 Voor dwarsprofiel 1A zie tekening ZLRW-2012-1372
 Voor dwarsprofiel 2 zie tekening ZLRW-2012-1373
 Voor dwarsprofiel 3 zie tekening ZLRW-2012-1373
 Voor dwarsprofiel 4 en 4a zie tekening ZLRW-2012-1374
 Voor dwarsprofiel 5 zie tekening ZLRW-2012-1374

DETAIL D – bovenaanzicht "tussenfase aanbrengen OSA"
schaal 1:100

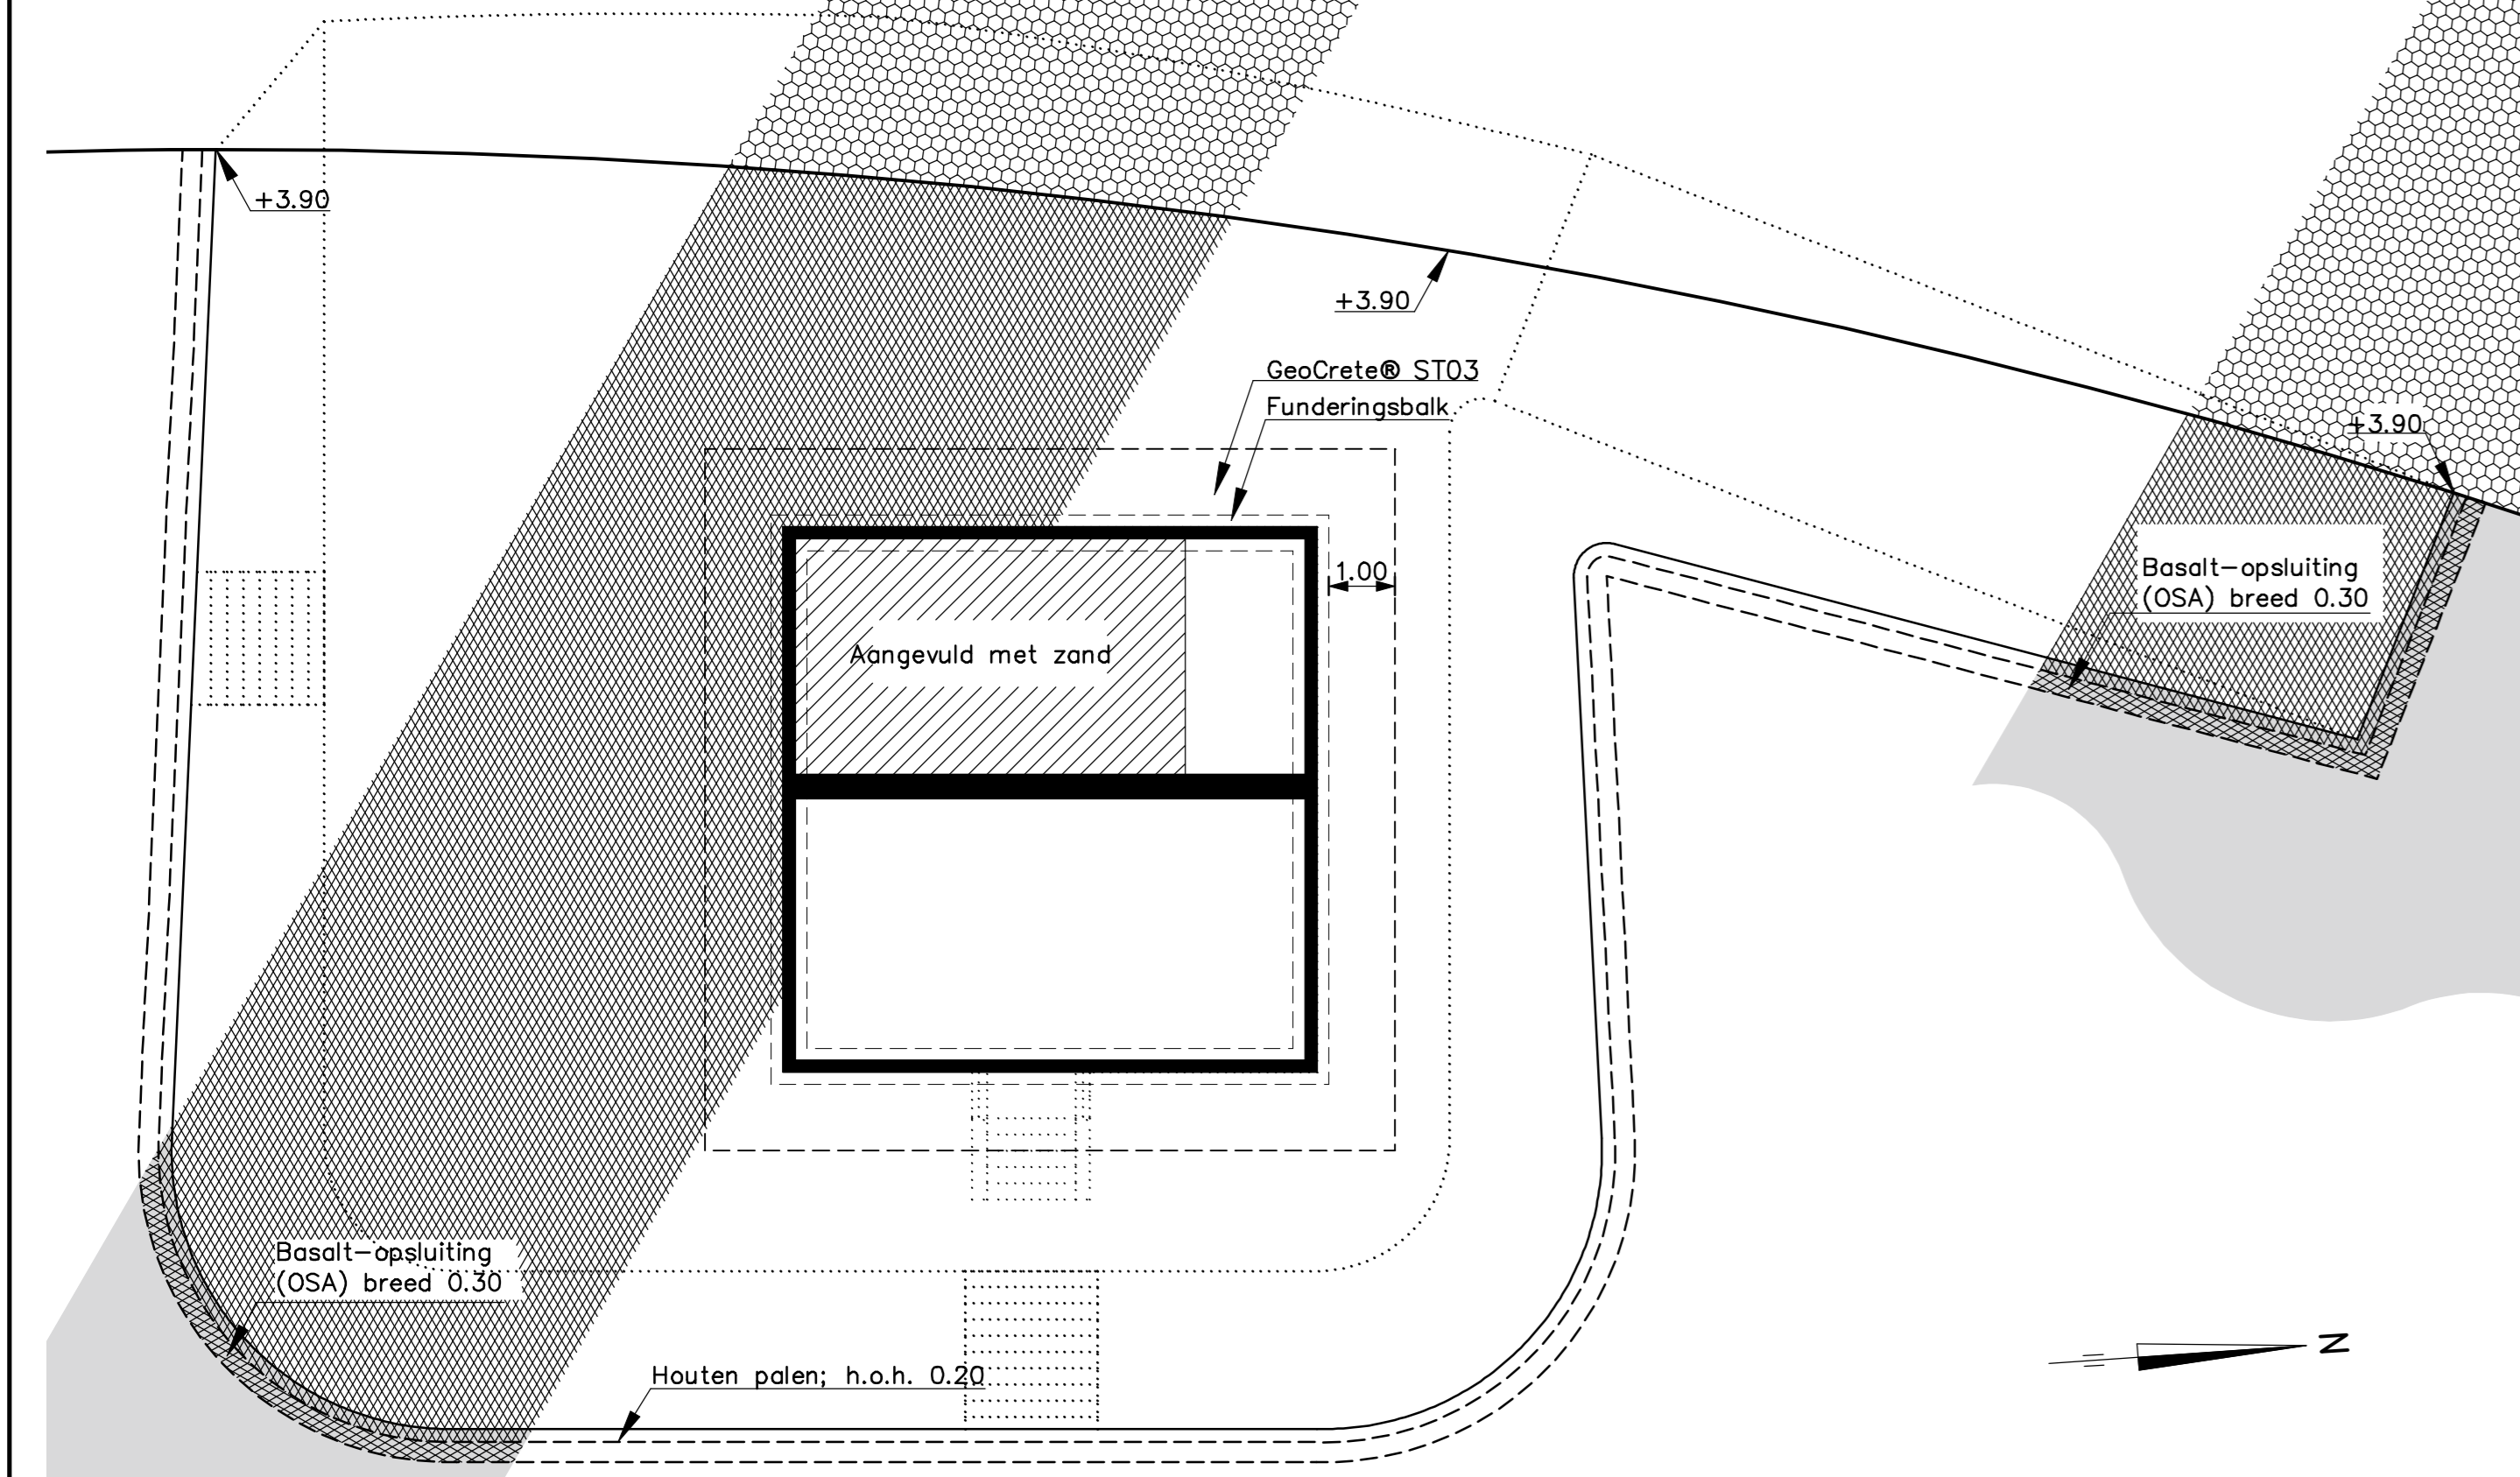


DETAIL D – bovenaanzicht eindsituatie
schaal 1:100

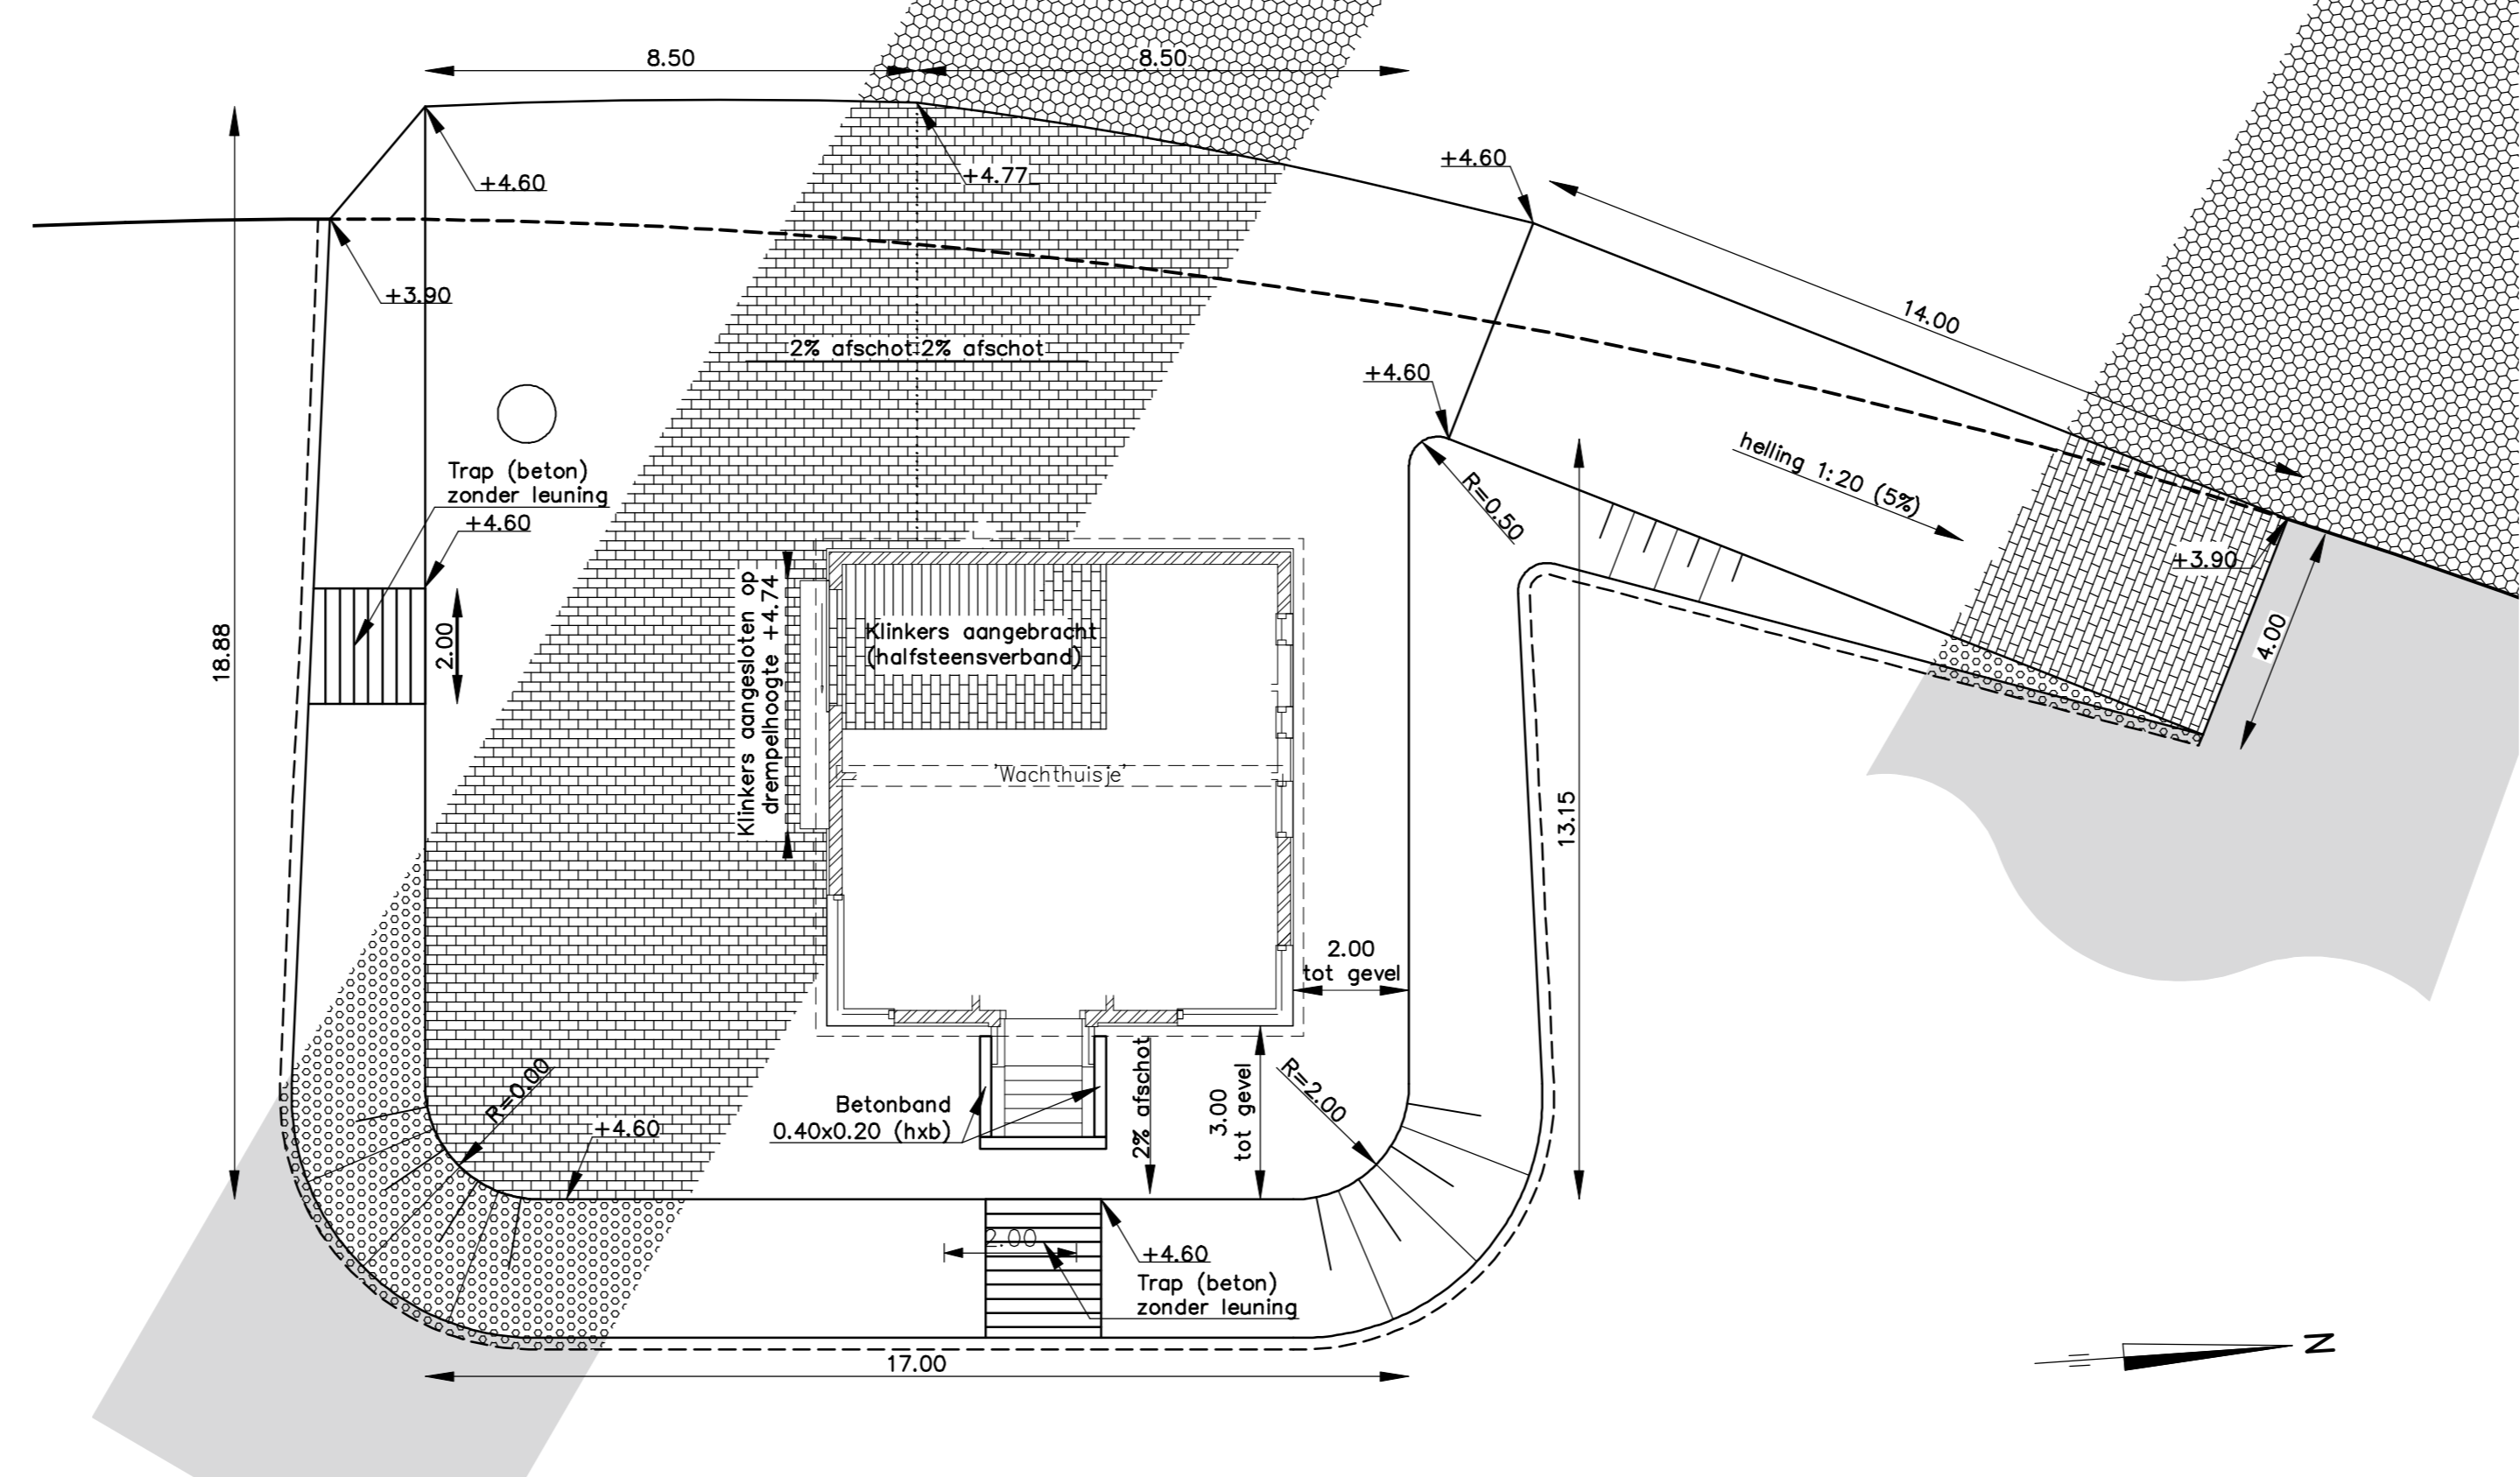

rijkswaterstaat zeeland	afdeling WVI	AVK	deKlerk
Project Zeeweringen		bestek 31051481	
Hoedekenskerke restant		REVISIE	
Situatie revisie van dp372+58m t/m dp375		school 1:1000	
gemaakt door: PJ	controleerd door: RS	afg. 20-11-12	afg. 20-11-12
afgekeurd door: WD	afg. 20-11-12	in 7 bladen, blad nr. 1	
gepland door: []	afg. 20-11-12	AO ZLRW-2012-1371	


DETAIL C situatie (waterremmende onderlaag)

schaal 1:1000

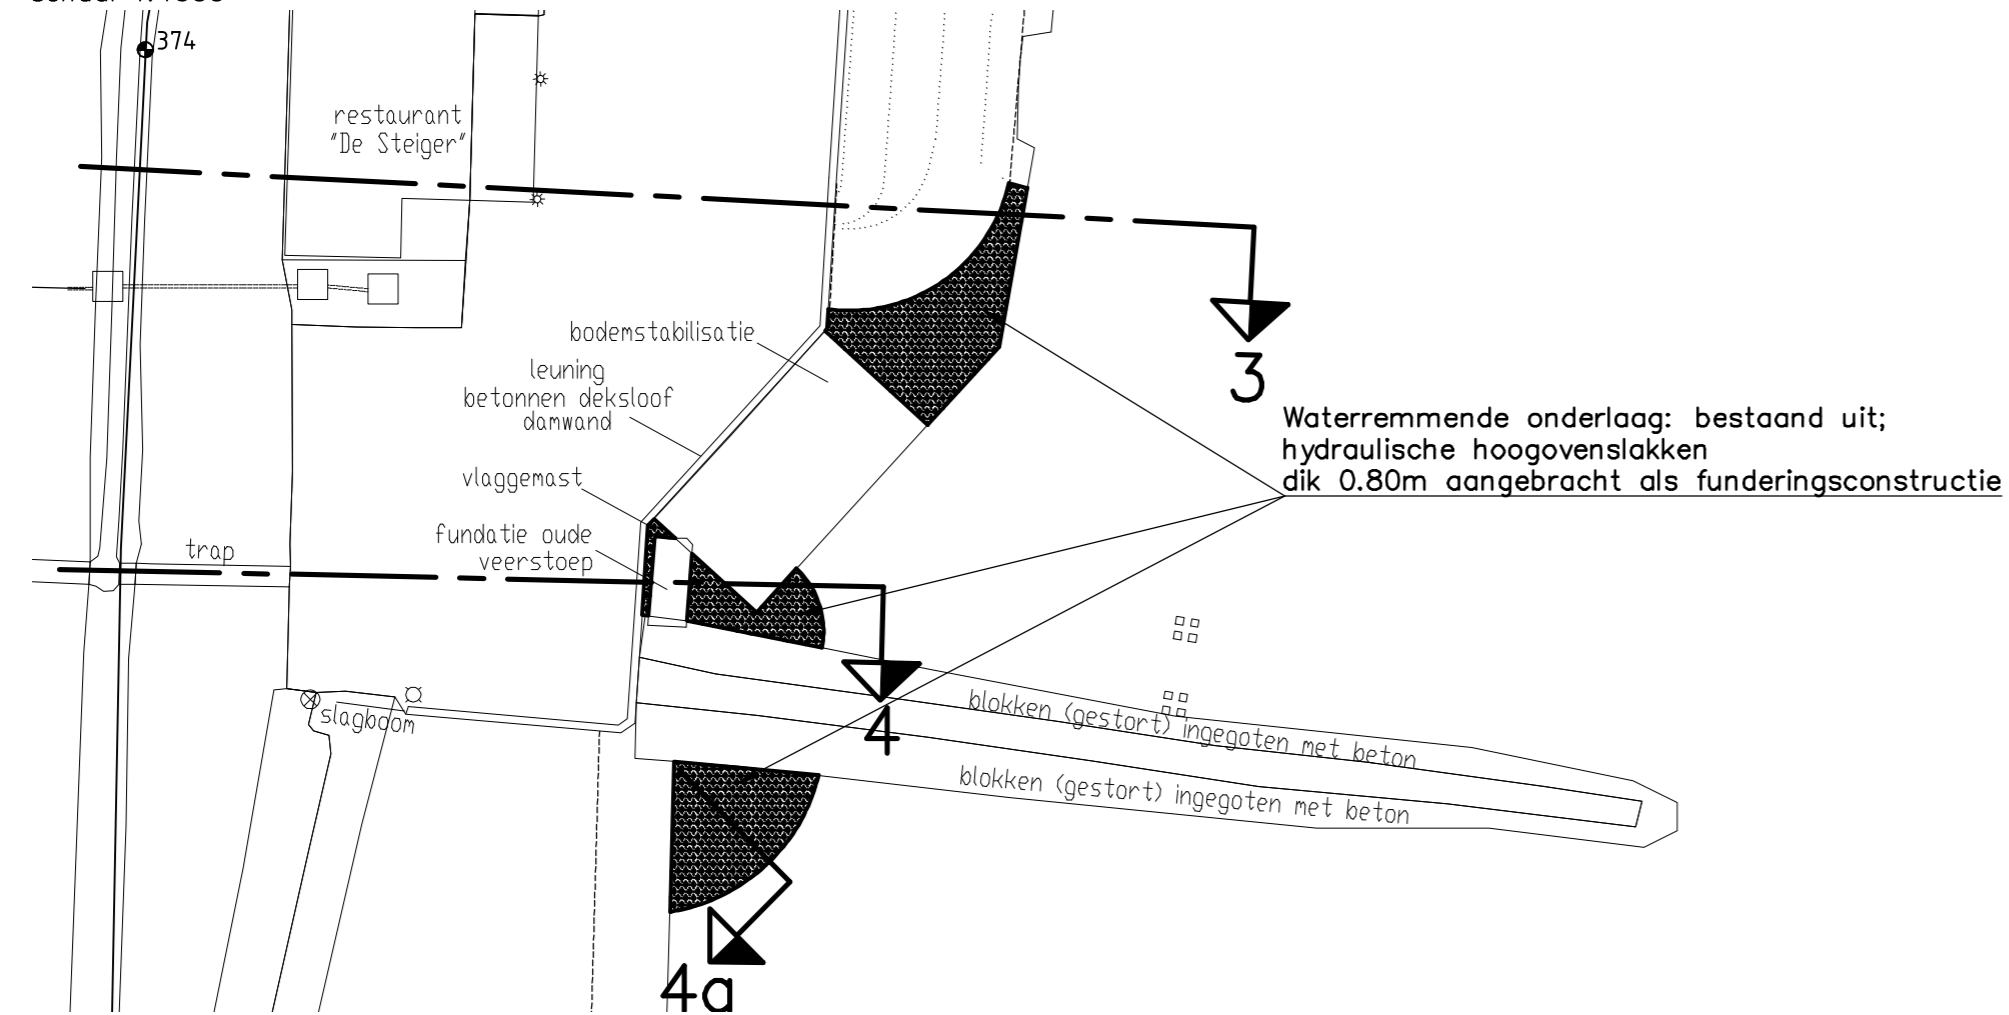


DETAIL C verborgen glooing

schaal 1:500

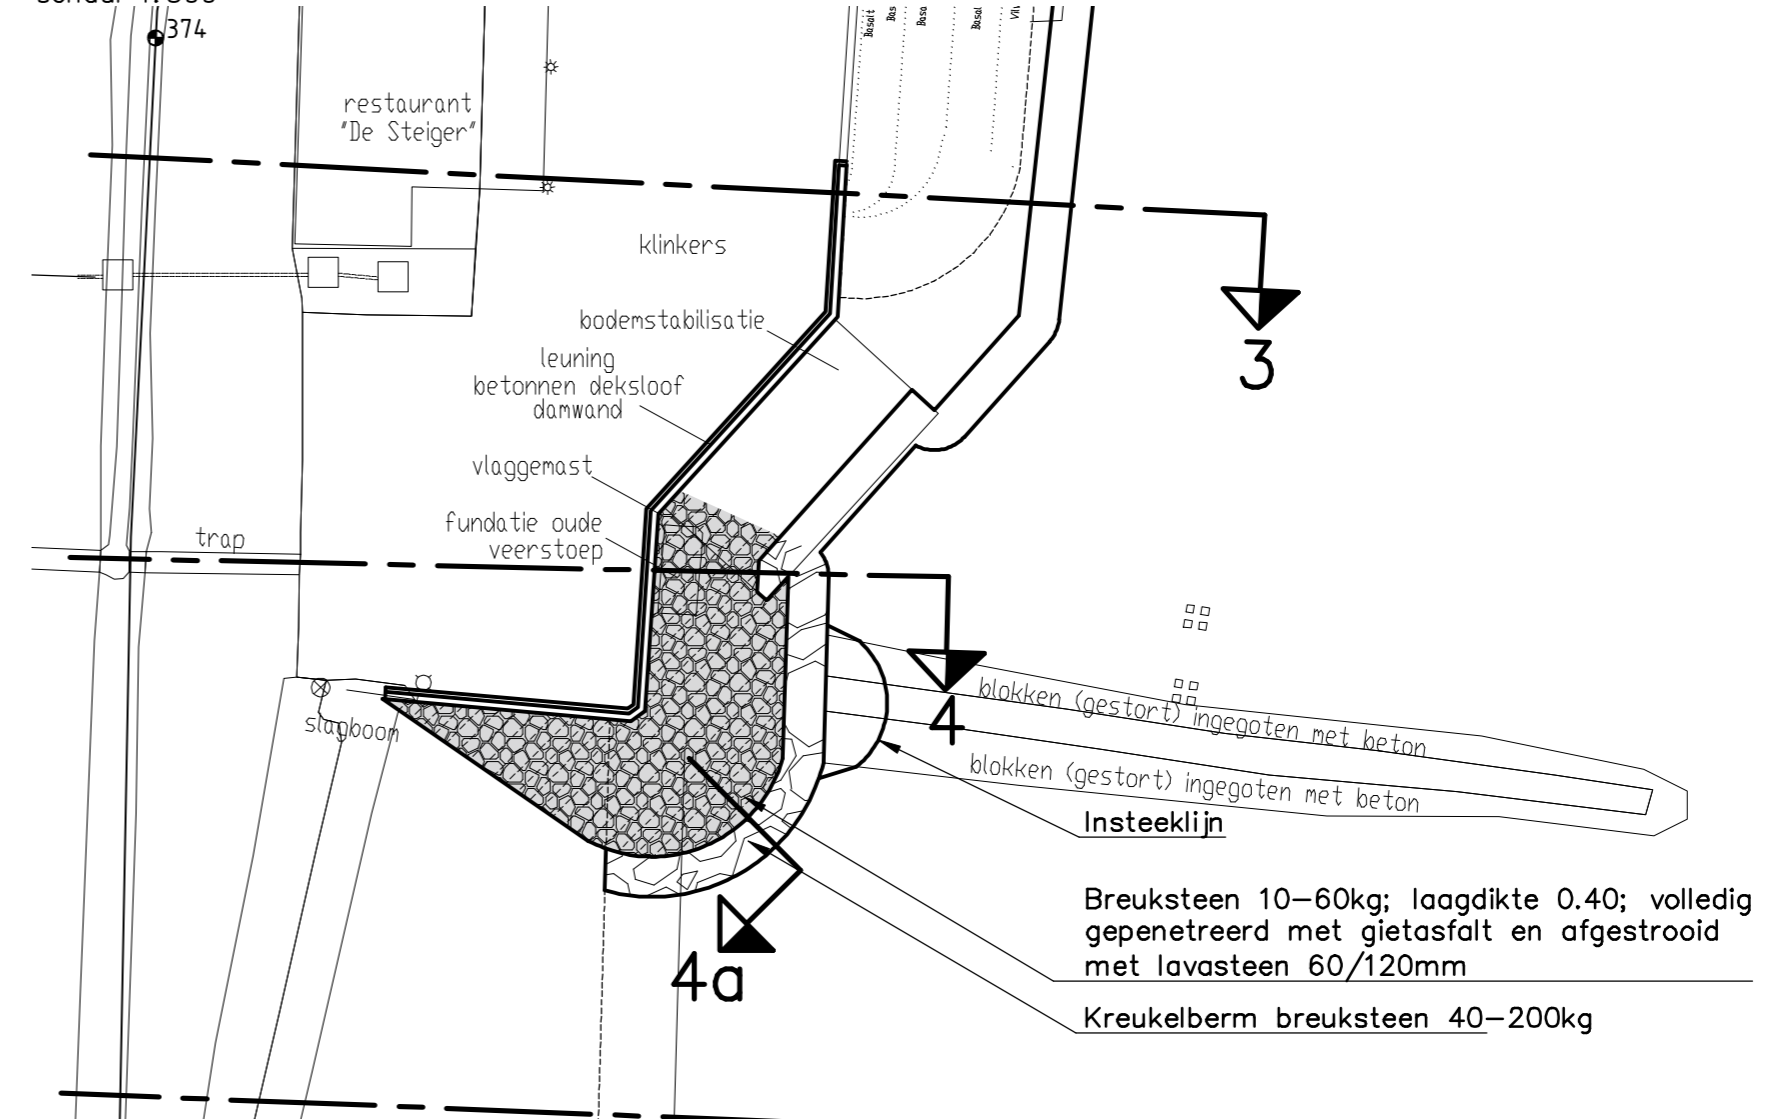

DETAIL C situatie nieuw (herstel dam)


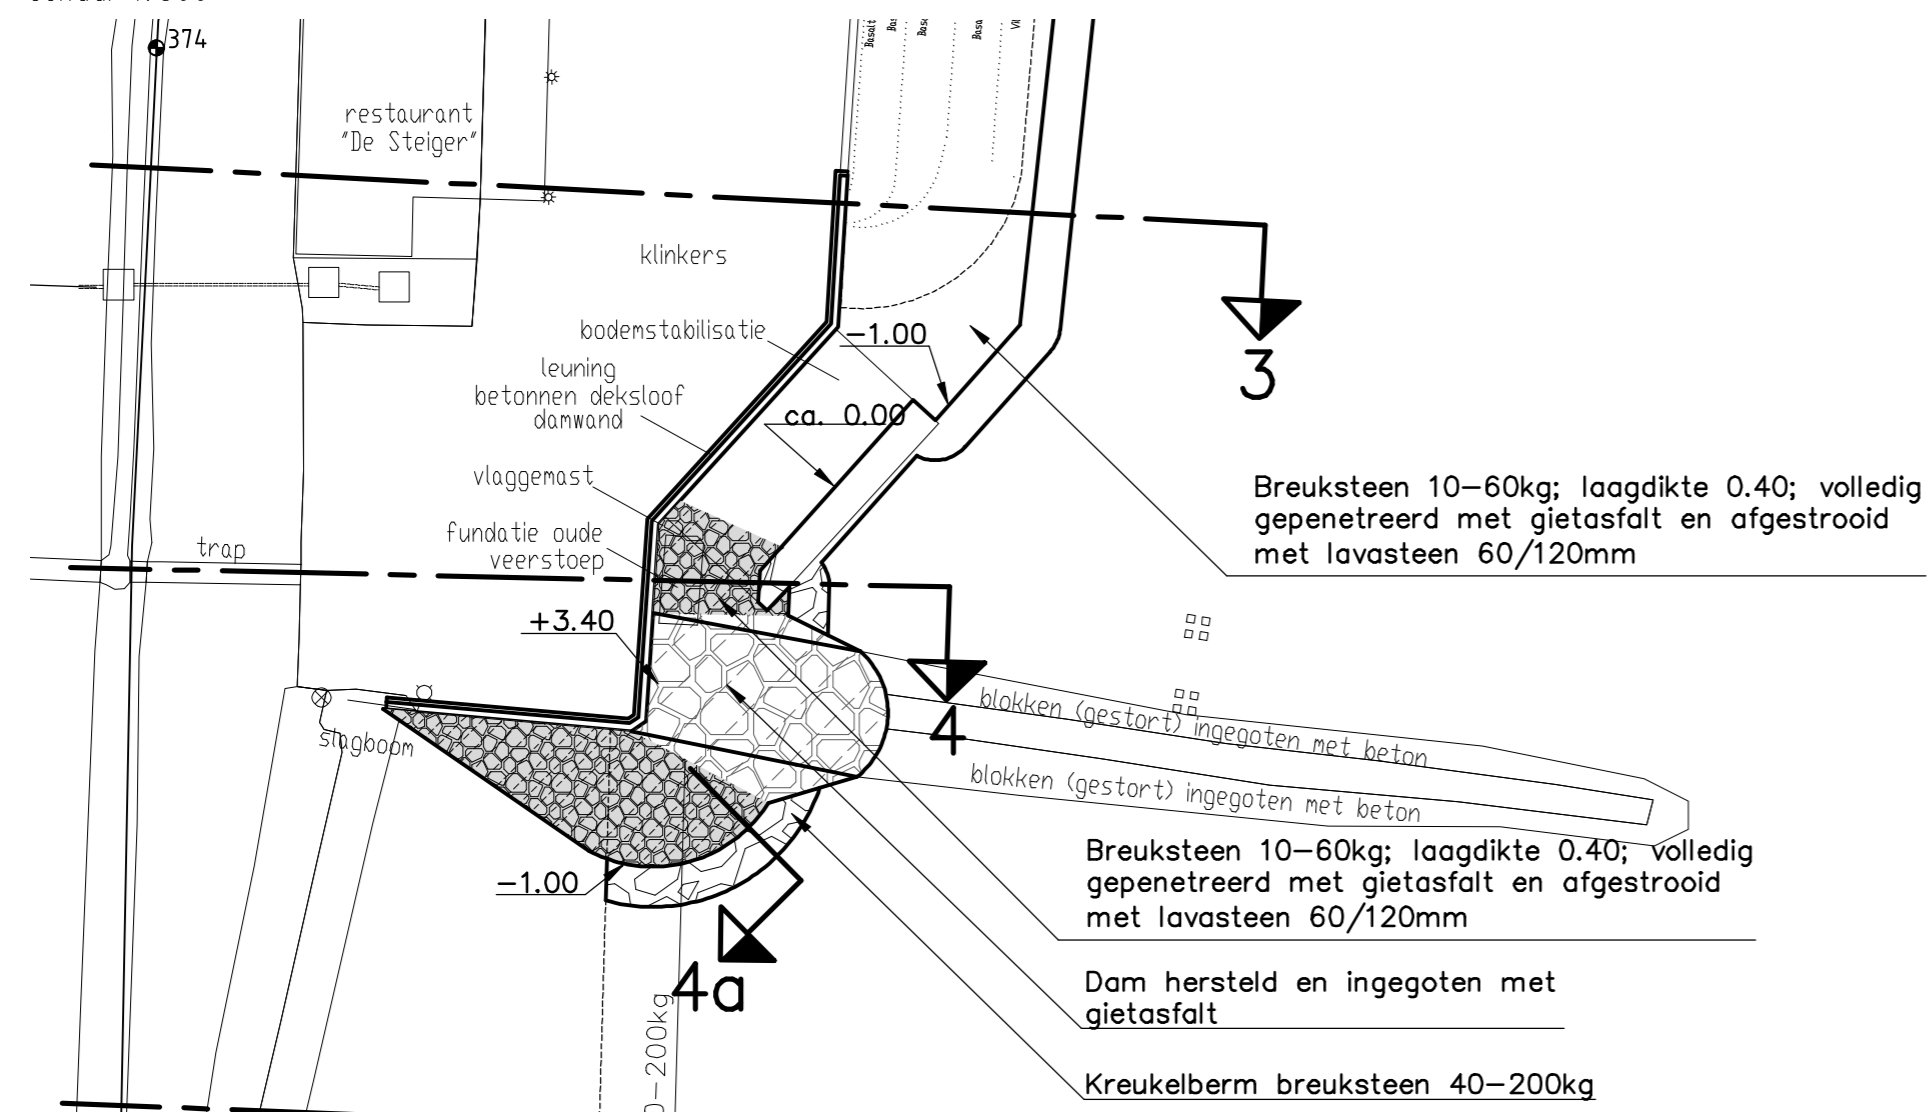


schaal 1:500



VERKLARING


Hoogtematen in meters t.o.v. NAP
Maten in meters tenzij anders aangegeven

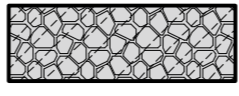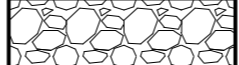-  361 Dijkpaal met nummer
-  Bestaande situatie
-  Gemaakt werk

-  Overlaging breuksteen
-  Kreukelberm
-  Blokkendam
-  Hydraulische hoogovenslakken

Voor dwarsprofiel 3 zie tekening ZLRW-2012-1374
Voor dwarsprofiel 4 en 4a zie tekening ZLRW-2012-1375

rijkswaterstaat zeeland		afdeling WVI		AVK deKlerk WATERBOUW	
Project Zeeweringen Hoedekenskerke restant				bestek 310651481	
Verborgen glooing				REVISIE	
getekend	PJ	d.d.	20-11-12	schaal 1:1000	
gecontroleerd	RS	d.d.	20-11-12	in 7 bladen, blad nr. 2	
accoord	WD	d.d.	20-11-12		
gewijzigd				A2 ZLRW-2012-1372	

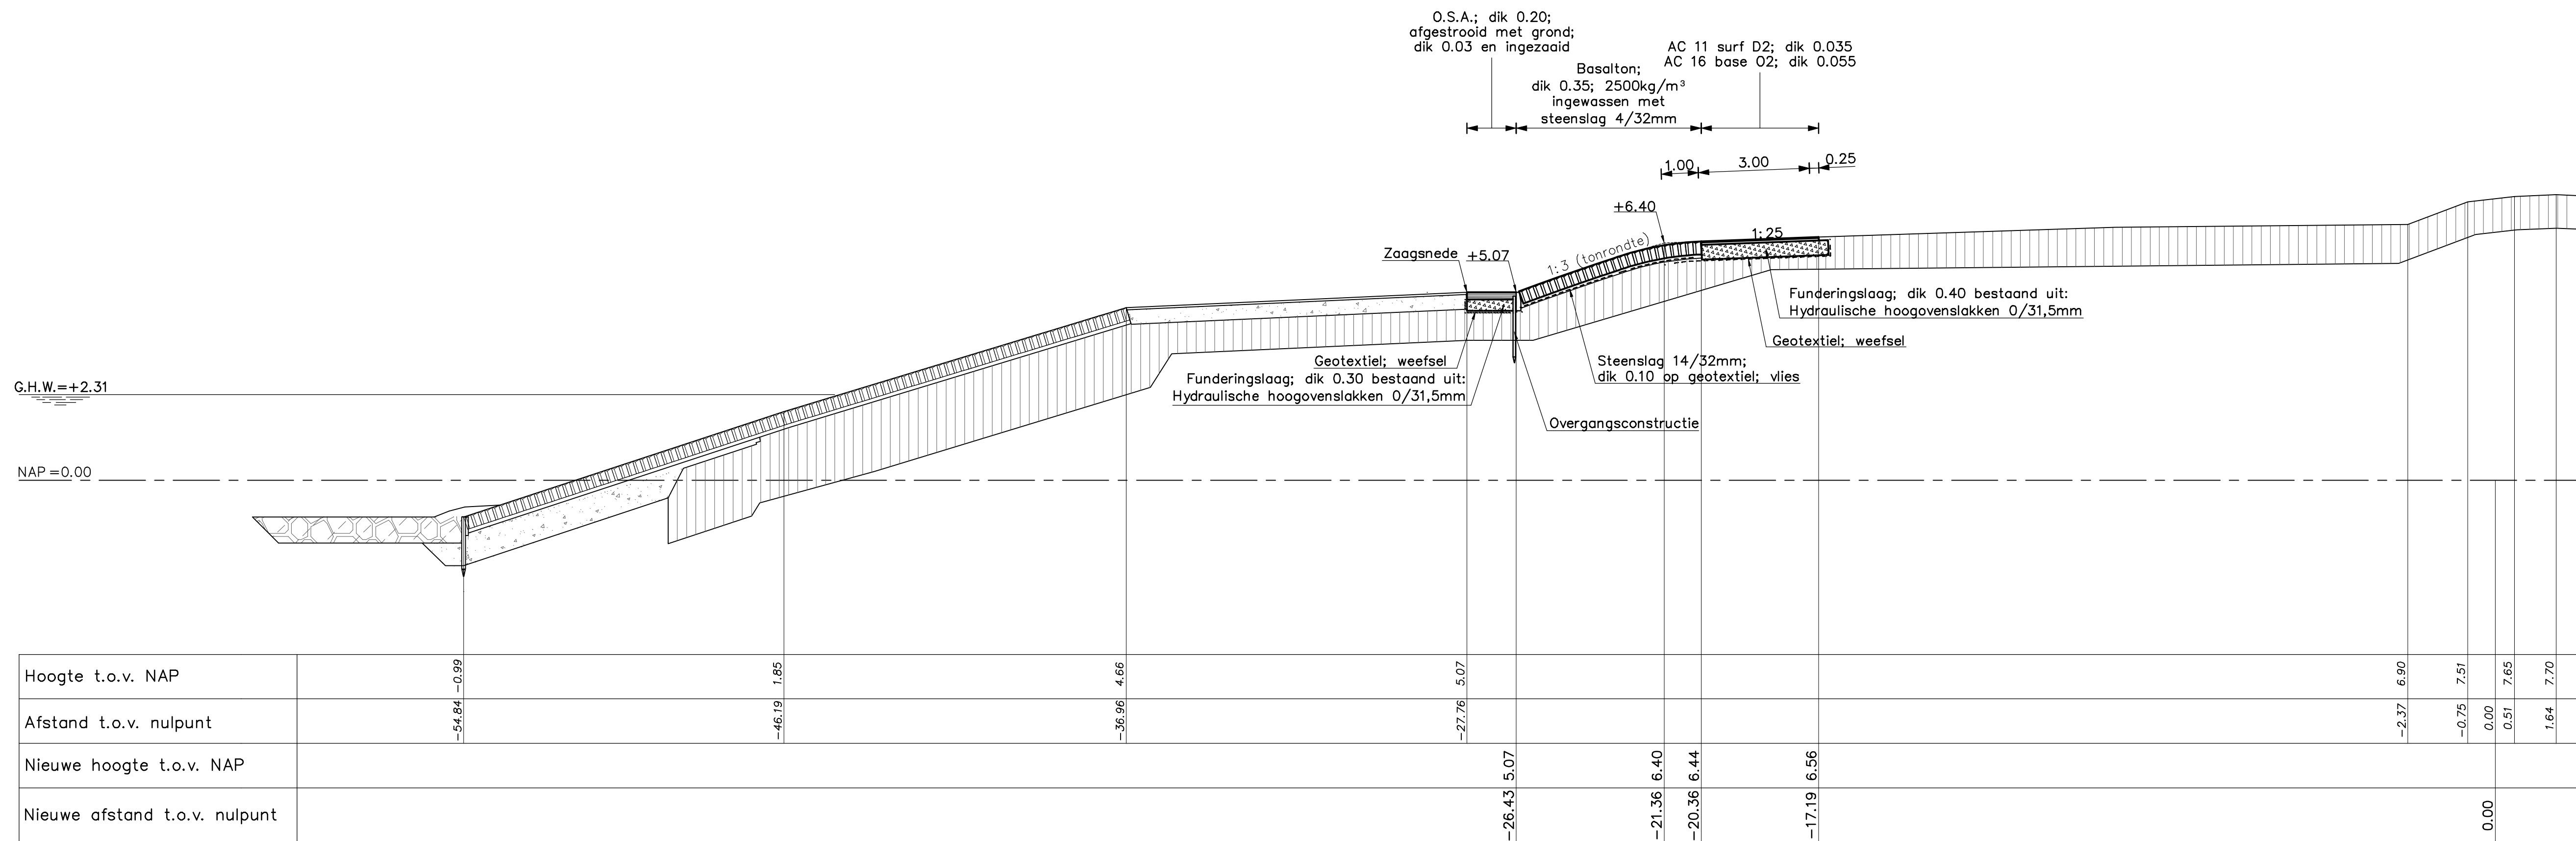


DWARSPROFIEL 1 revisie t.p.v. dp373
 schaal 1:100

VERKLARING

Hoogtematen in meters t.o.v. NAP
 Maten in meters tenzij anders aangegeven


- Bestaand profiel
- Gemaakt werk
- [Symbol] Vilvoordse (bestaand)
- [Symbol] Basaltzuilen (bestaand)
- [Symbol] Betonblokken (bestaand)
- [Symbol] Klei (bestaand)
- [Symbol] Fosforakken (bestaand)
- [Symbol] Zand (bestaand)
- [Symbol] Kreukelberm (bestaand)
- [Symbol] Basaltzuilen (nieuw)
- [Symbol] Basalton (nieuw)
- [Symbol] Overlaging gepenetreerde breuksteen (nieuw)
- [Symbol] Klei (nieuw)
- [Symbol] Hydraulische hoogovenslakken (nieuw)
- [Symbol] Hydraulische hoogovenslakken (nieuw)
- [Symbol] Zand (nieuw)
- [Symbol] Kreukelberm (nieuw)
- [Symbol] Grond aangevuld
- [Symbol] Bodemstabilisatie
- [Symbol] GeoCrete ST03

Voor situatie zie tekening ZLRW-2012-1371

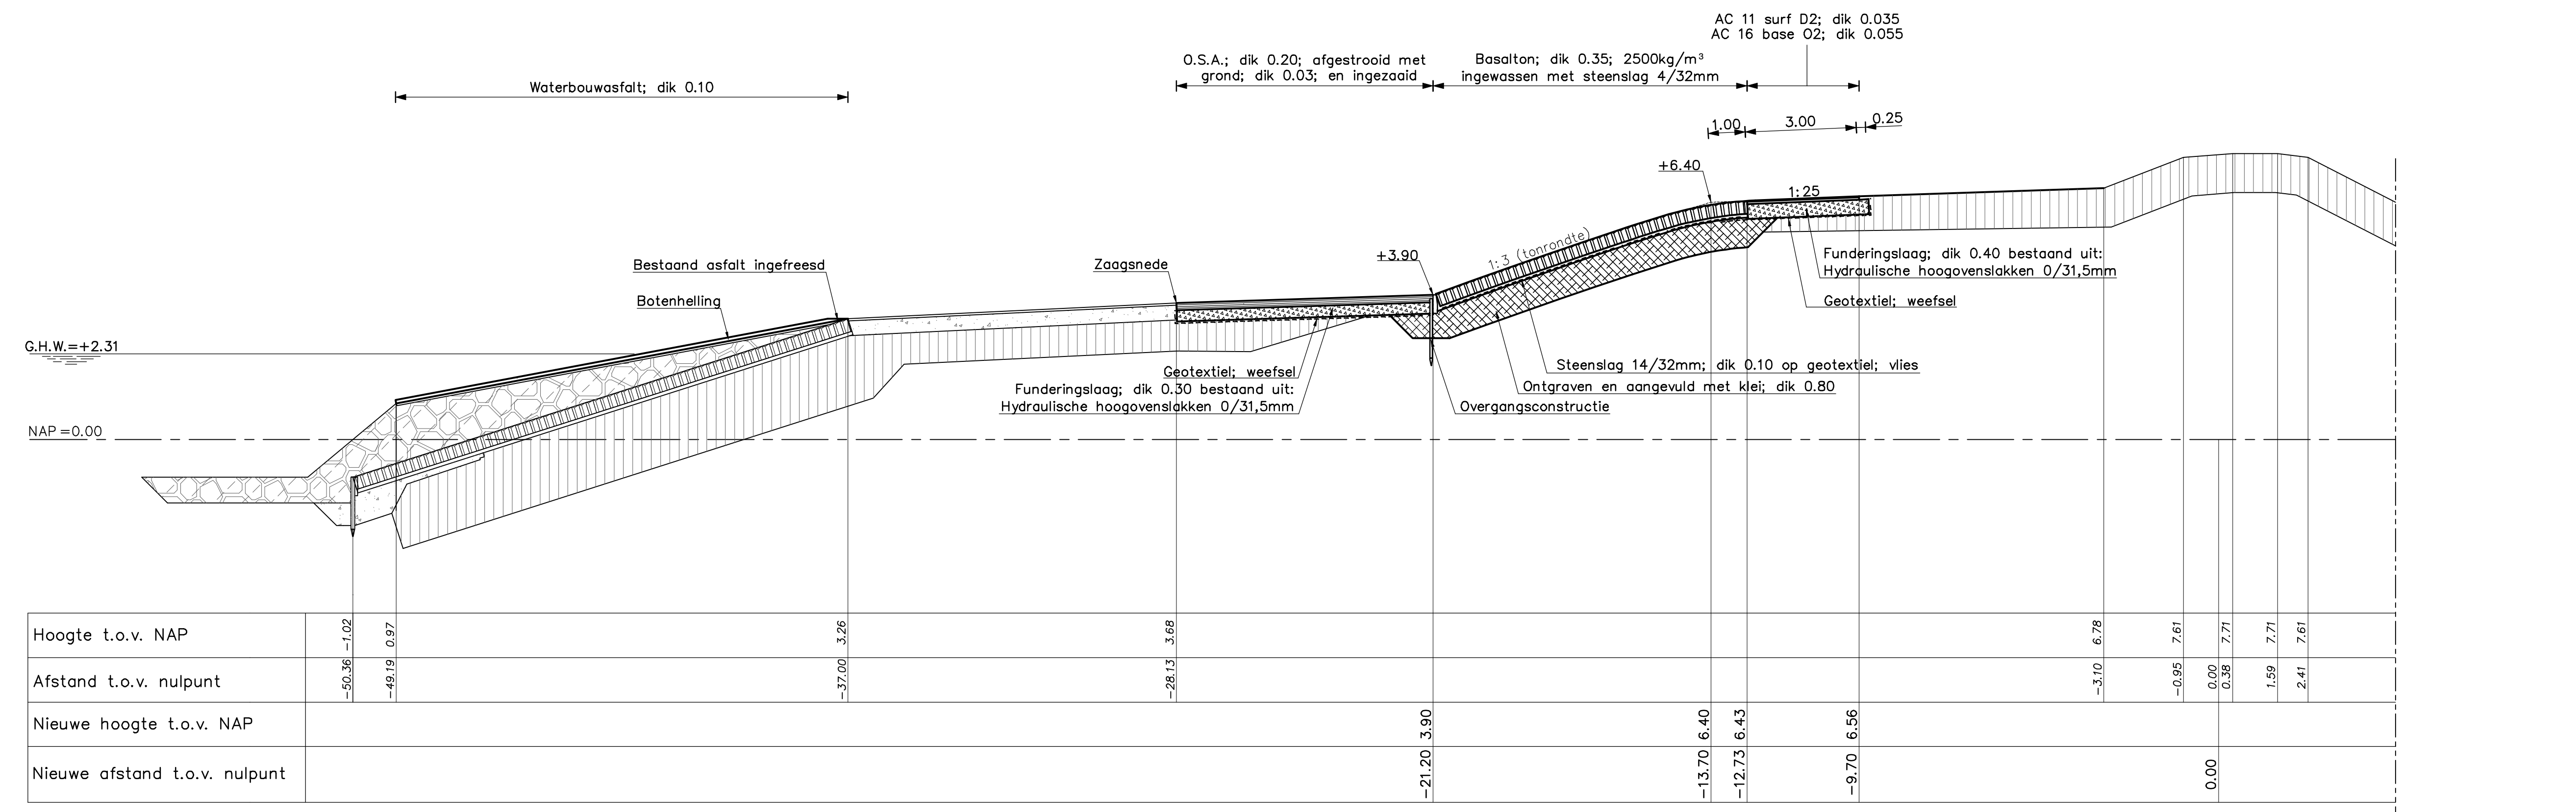


DWARSPROFIEL 1A revisie t.p.v. dp372+40m
 schaal 1:100

rijkswaterstaat zeeland	afdeling WVI	AVK	deKlerk
Project Zeeweringen Hoedekenskerke restant Dwarsprofiel 1 en 1a			bestek 31051481
			REVISIE
getekend PJ	d.d. 20-11-12	schaal 1:100	
gecontroleerd RS	d.d. 20-11-12		
afgekeurd WD	d.d. 20-11-12	in 7 bladen, blad nr. 3	
gewijzigd		A1	ZLRW-2012-1373

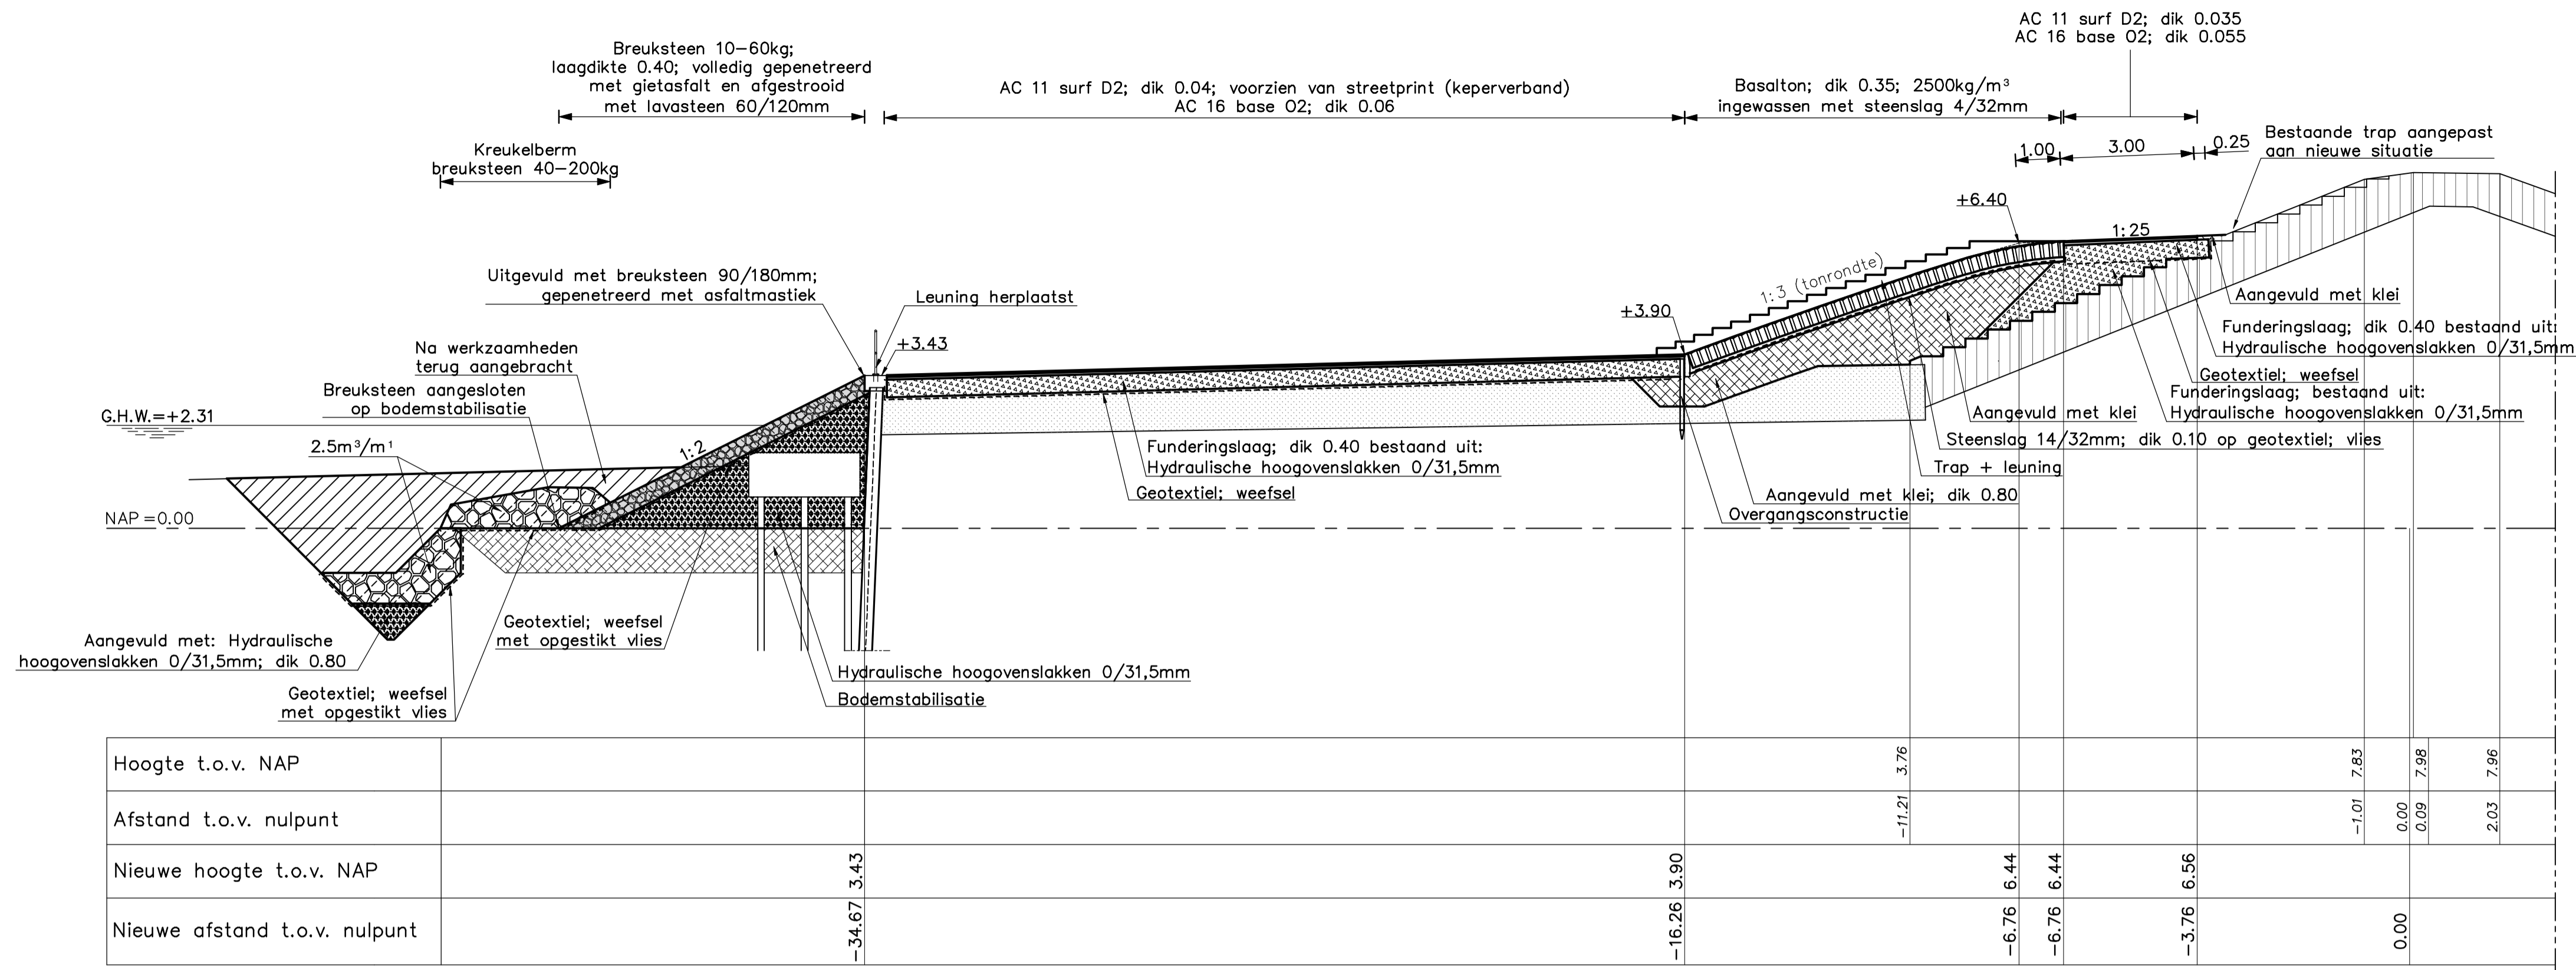

DWARSPROFIEL 4 revisie t.p.v. dp374+33m
schaal 1:100

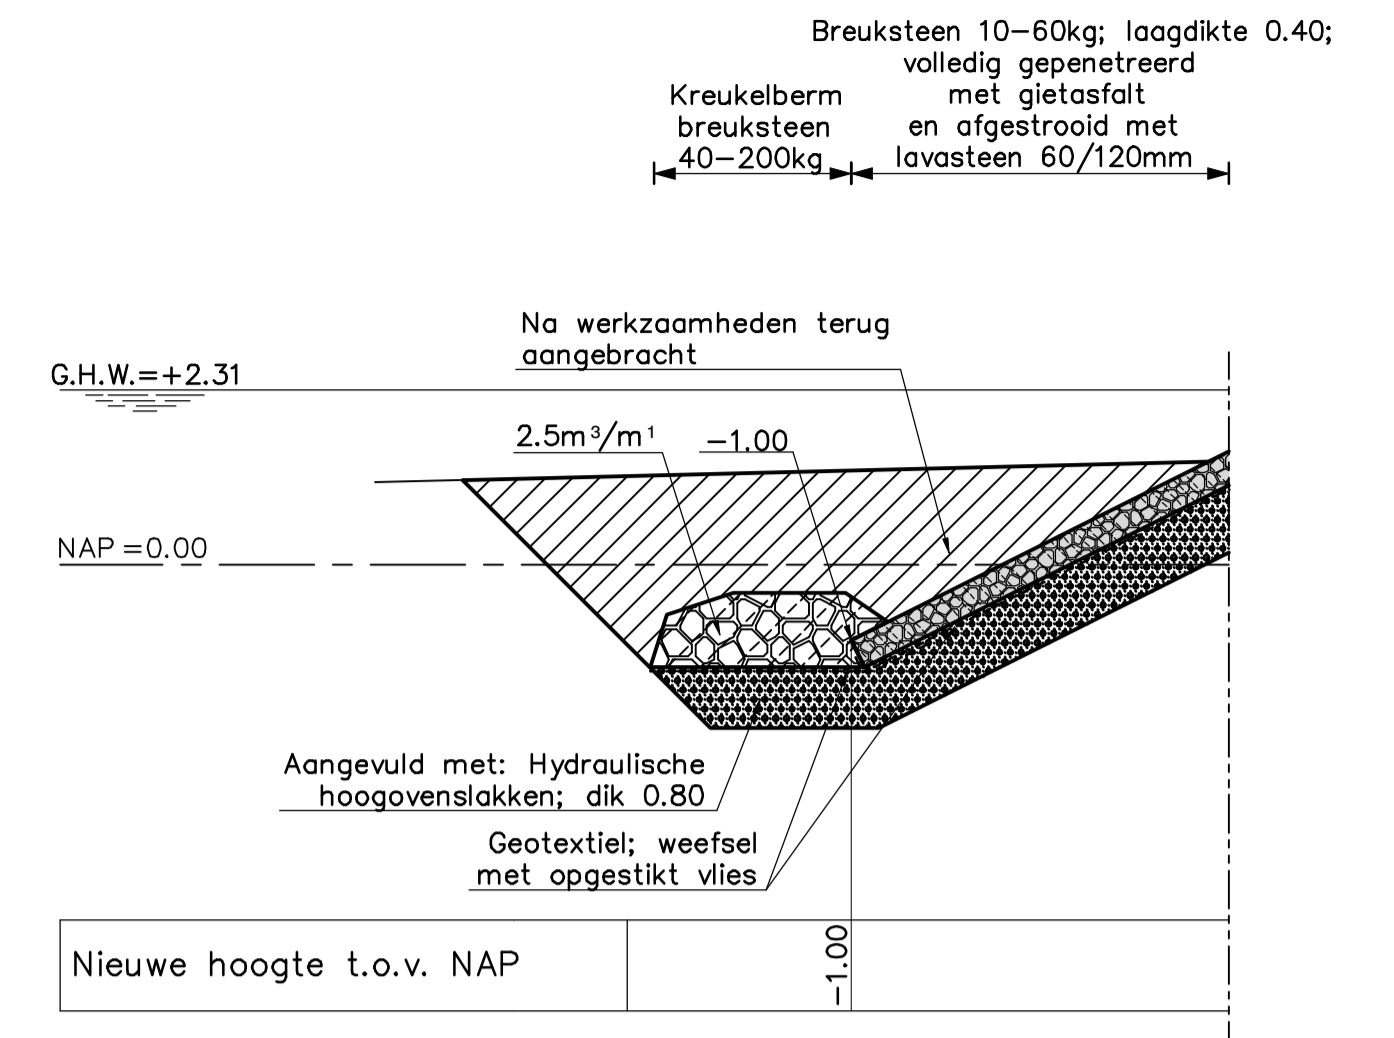


DWARSPROFIEL 4a revisie
schaal 1:100

VERKLARING

Hoogtematen in meters t.o.v. NAP
Maten in meters tenzij anders aangegeven


- Bestaand profiel
- Gemaakt werk
- Vilvoordse (bestaand)
- Basaltzulen (bestaand)
- Betonblokken (bestaand)
- Klei (bestaand)
- Fosforslakken (bestaand)
- Zand (bestaand)
- Krukelberm (bestaand)
- Basaltzulen (nieuw)
- Basalton (nieuw)
- Overlaging gepenetreerde breuksteen (nieuw)
- Klei (nieuw)
- Hydraulische hoogovenslakken (nieuw)
- Hydraulische hoogovenslakken (nieuw)
- Zand (nieuw)
- Krukelberm (nieuw)
- Grond aangevuld
- Bodemstabilisatie
- GeoCrete ST03

Voor situatie zie tekening ZLRW-2012-1371

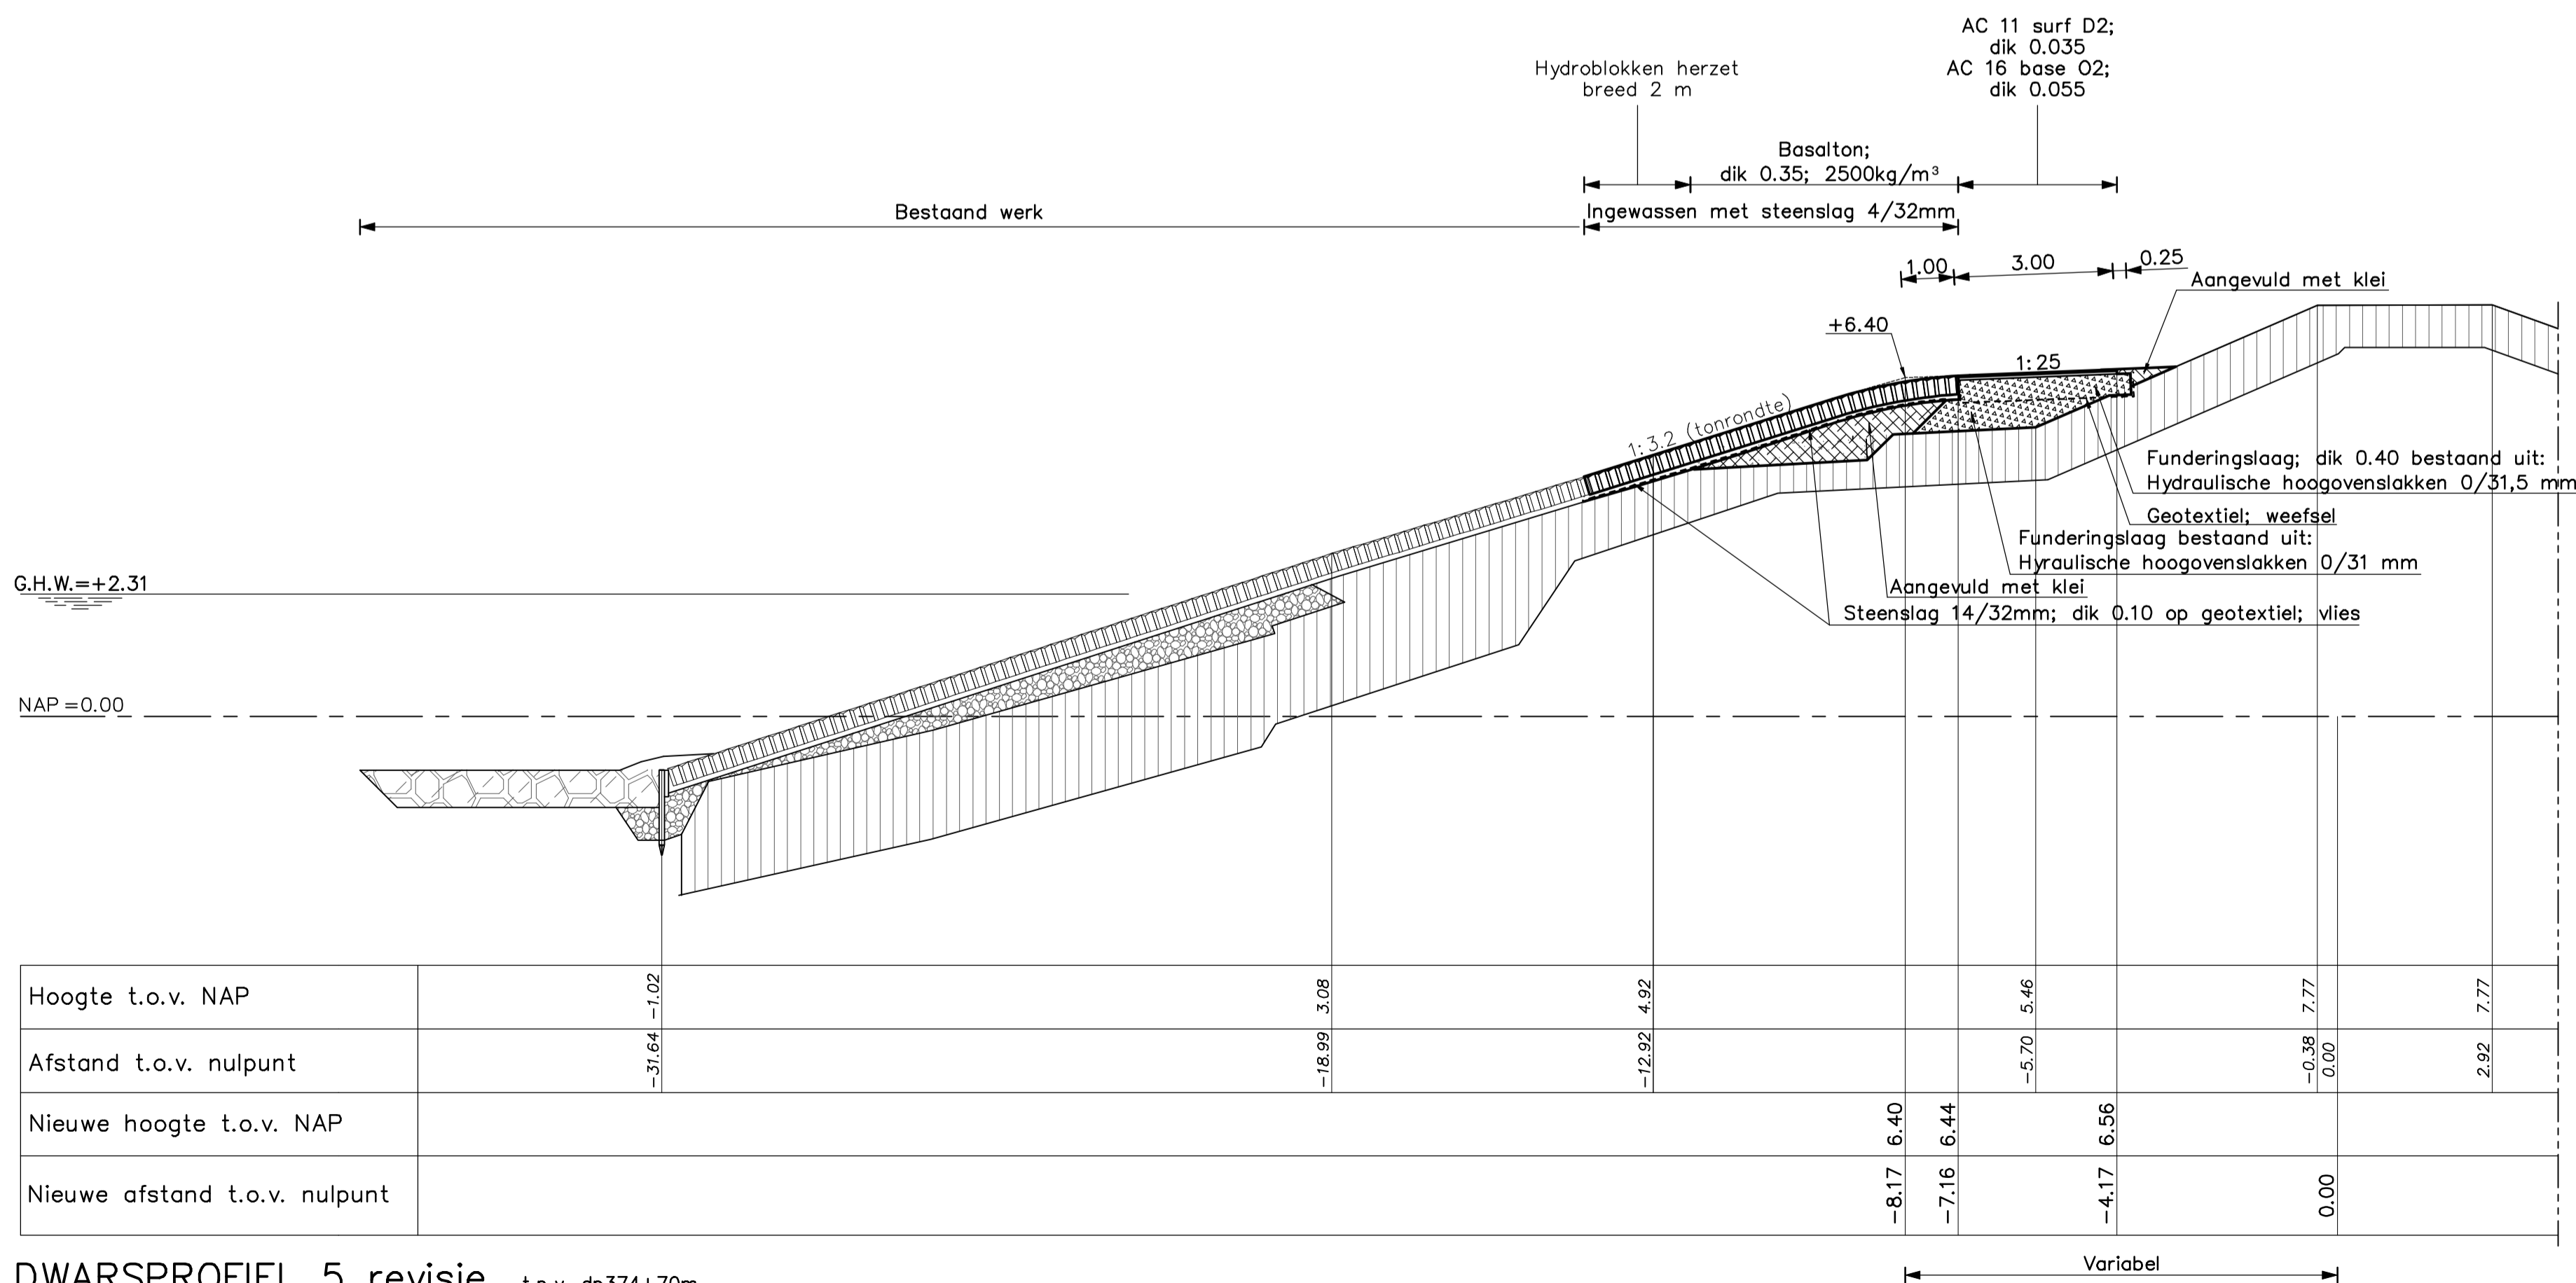


DWARSPROFIEL 5 revisie t.p.v. dp374+70m
schaal 1:100


rijkswaterstaat zeeland	afdeling WVI	AVK	deKlerk
Project Zeeweringen Hoedekenskerke restant Dwarsprofiel 4, 4a en 5			bestek 31051481
			REVISIE
getekend PJ	d.d. 20-11-12	schaal 1:100	
gecontroleerd RS	d.d. 20-11-12	in 7 bladen, blad nr. 5	
accord WD	d.d. 20-11-12		
gewijzigd		A1	ZLRW-2012-1375

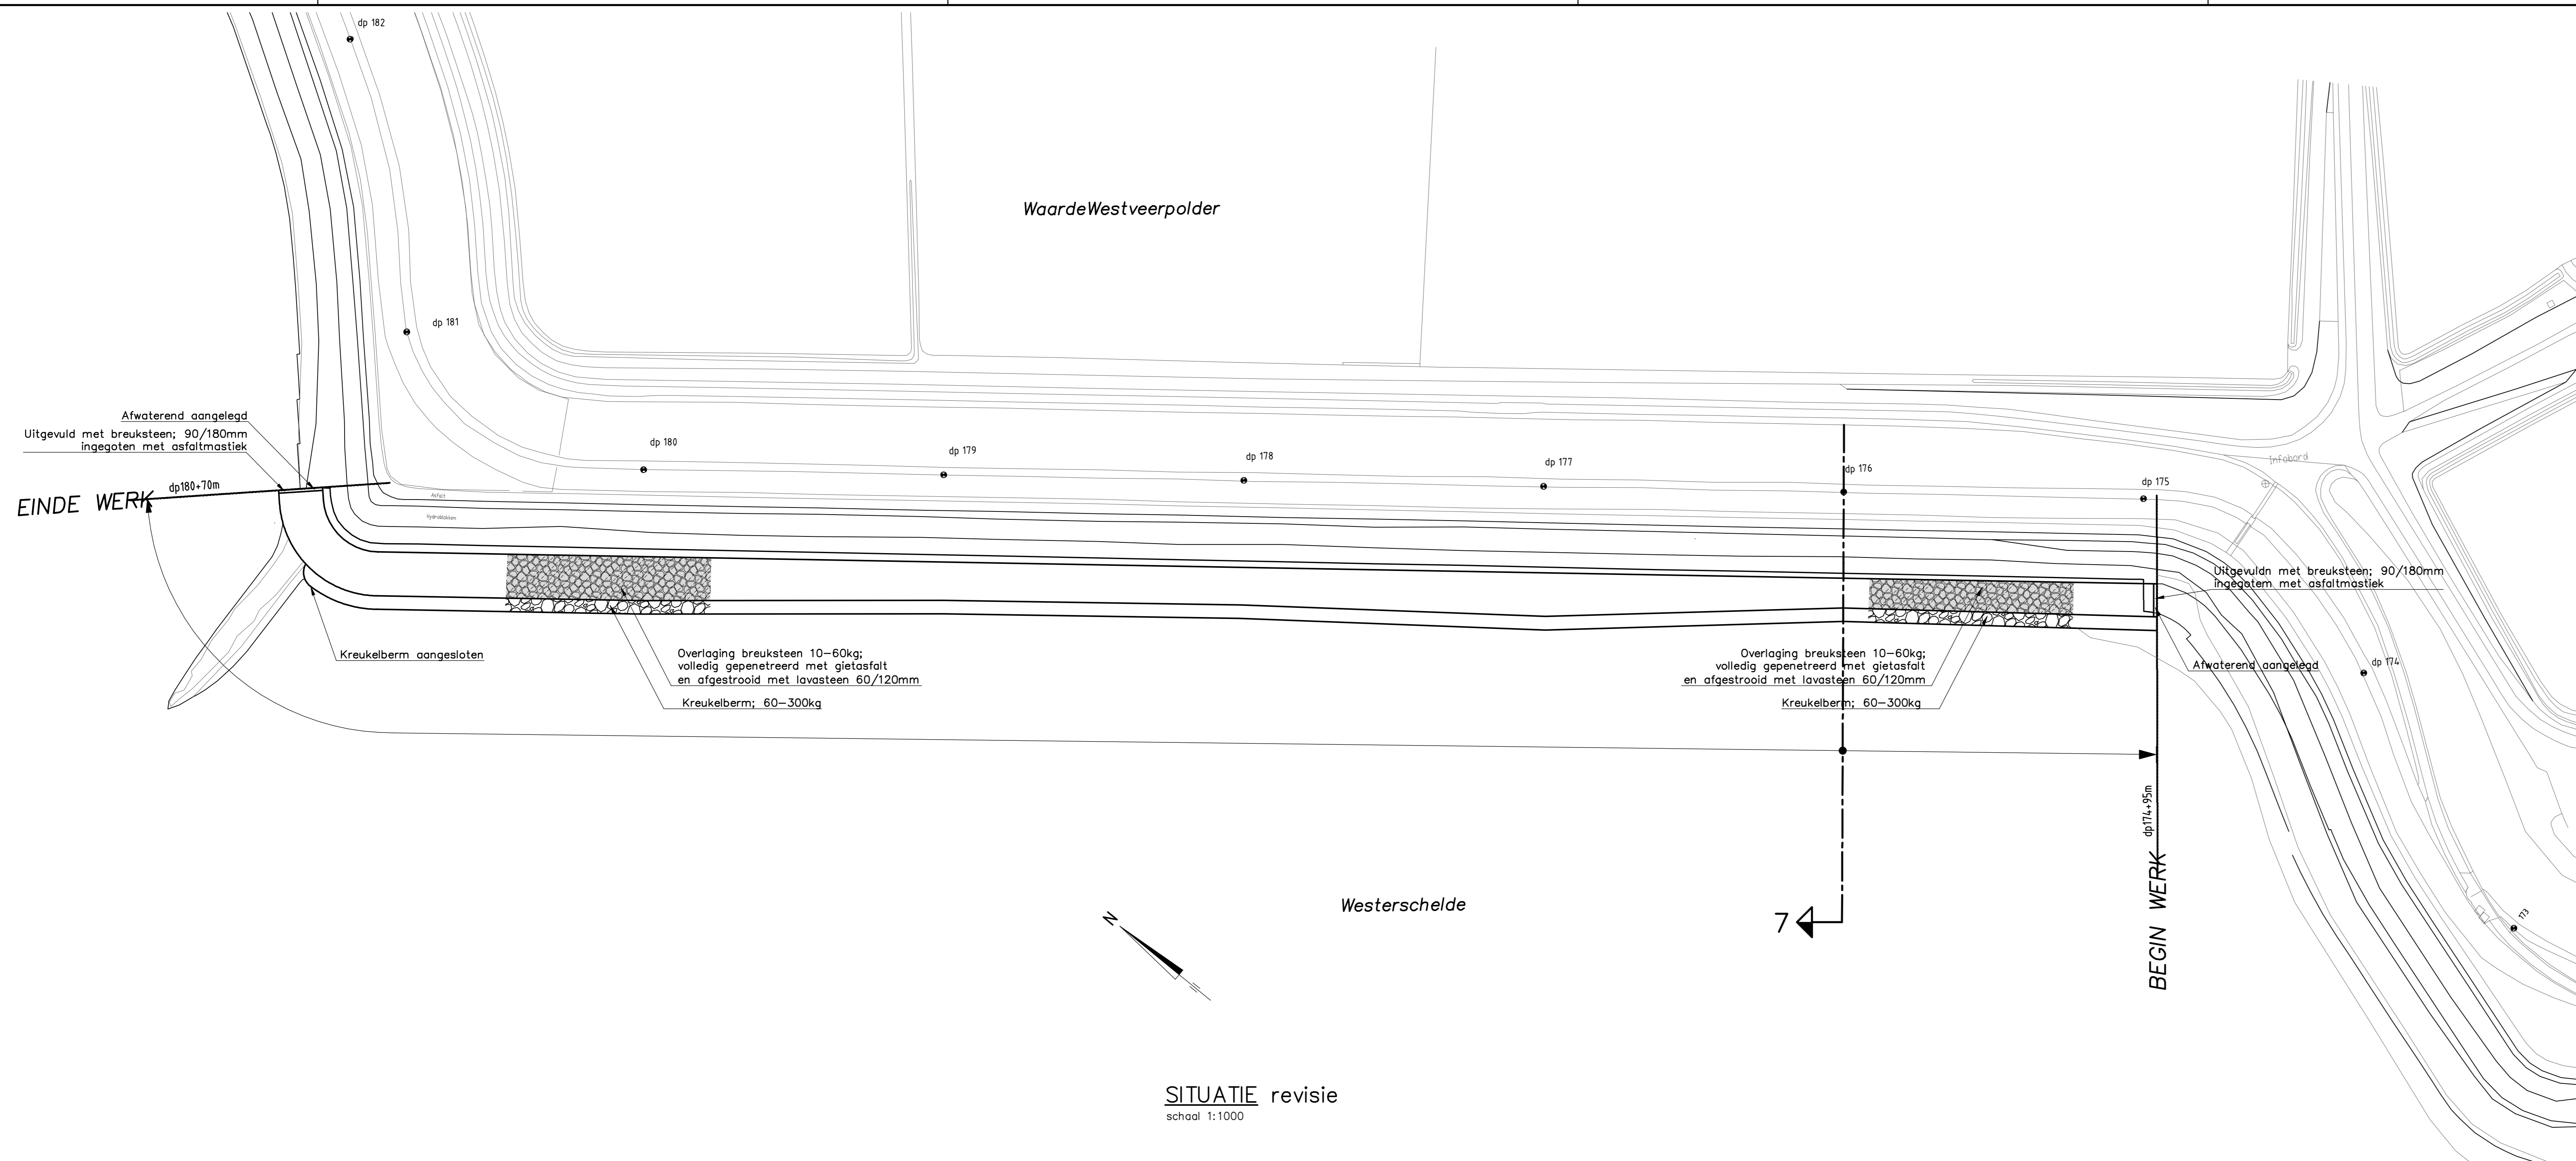

SITUATIE revisie
schaal 1:1000

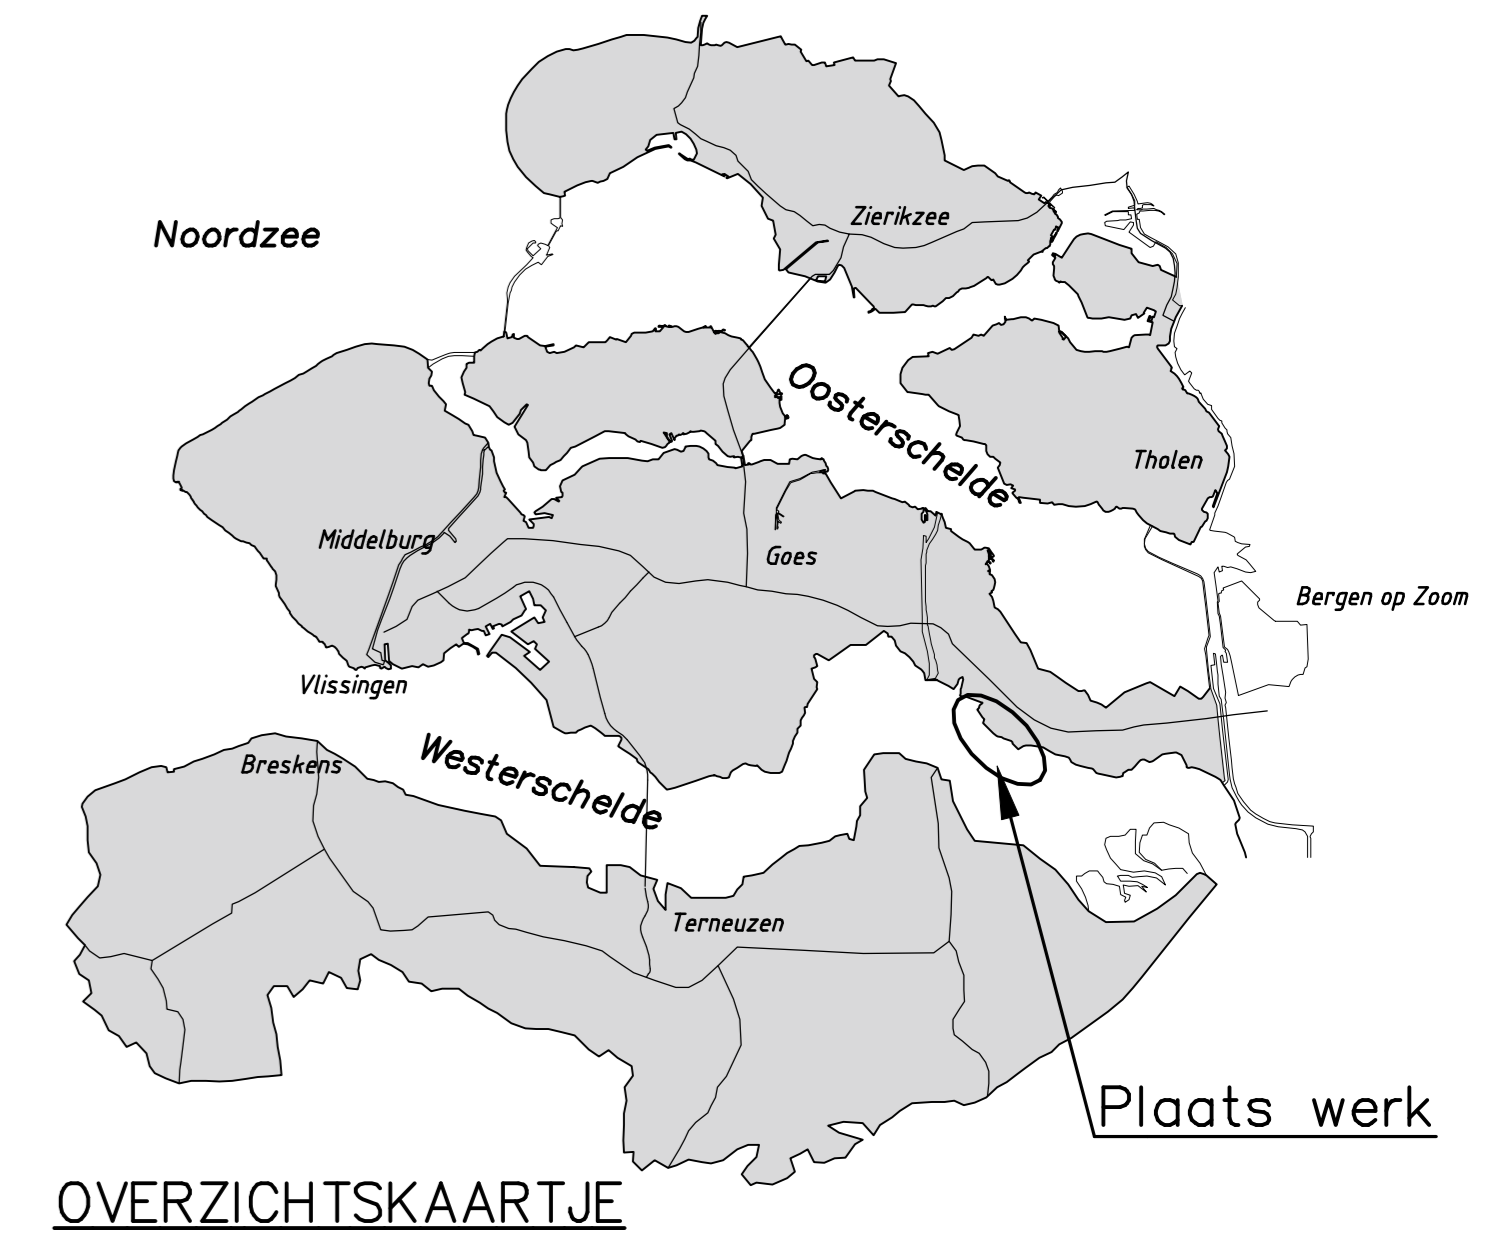

OVERZICHTSKAARTJE

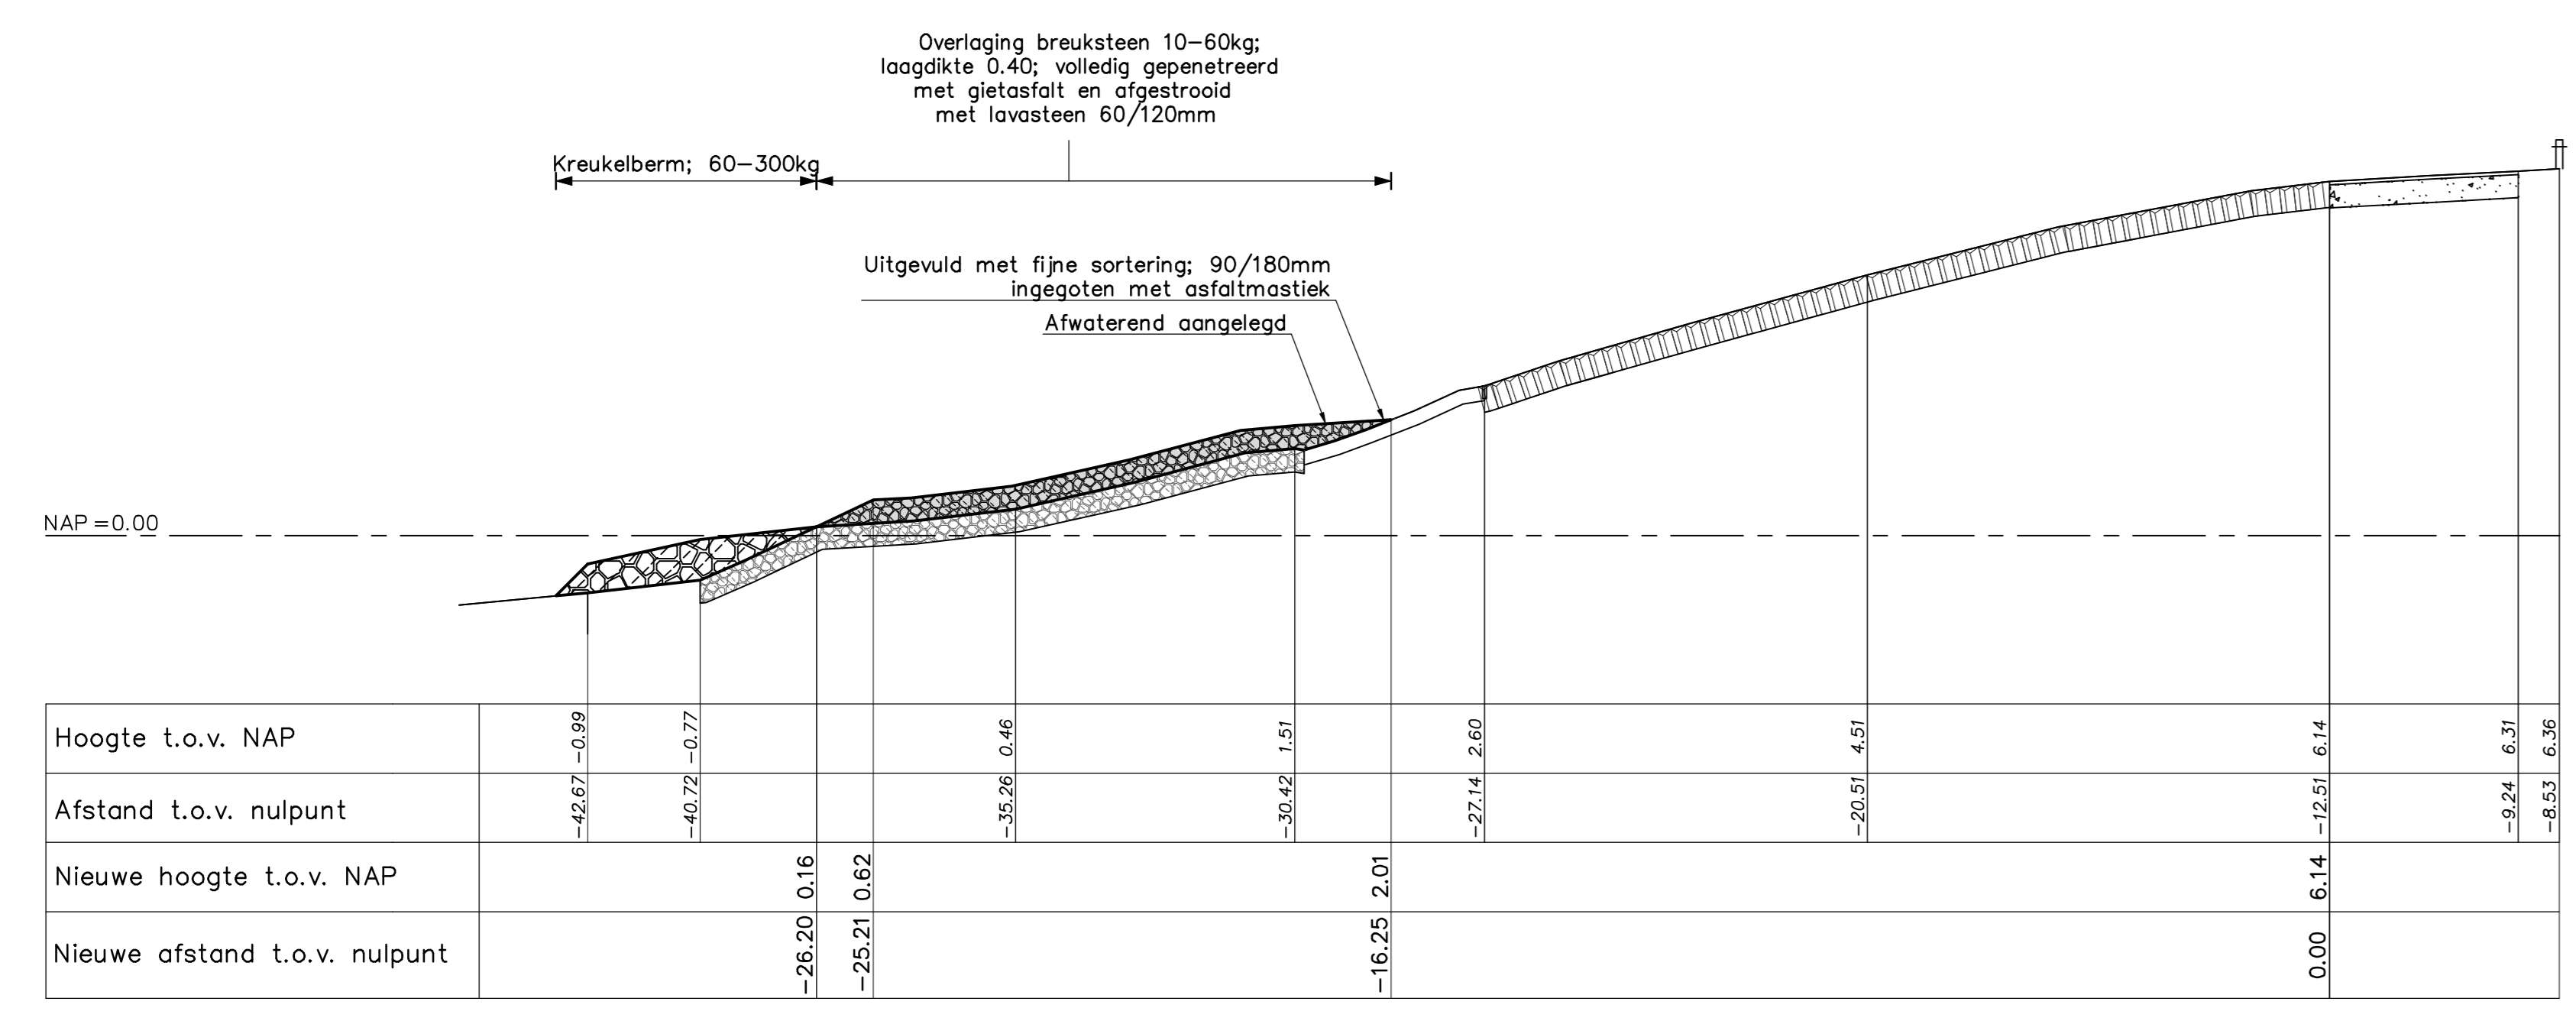

DWARSPROFIEL 7 revisie van dp174+95m tot dp181+70m
schaal 1:100


Nieuwe afstand t.o.v. nulpunt								

VERKLARING



Hoogtematen in meters t.o.v. NAP
Maten in meters tenzij anders aangegeven

- Bestand profiel
- Gemaakt werk
- Basaltzuilen (bestaand)
- Hydroblokken (bestaand)
- Overlaging gepenetreerde breuksteen (bestaand)
- Overlaging gepenetreerde breuksteen (nieuw)
- Kreukelberm (nieuw)

rijkswaterstaat zeeland	afdeling WVI	AVK	deKlerk
Project Zeeweringen Hoedekenskerke restant "Locatie Waarde" Situatie en dwarsprofiel 7 revisie van dp174+95m t/m dp180+70m			bestek 31051481
			REVISIE
gemaakt door: PJ	d.d. 20-11-12	schaal 1:1000 / 1:100	
gecontroleerd door: RS	d.d. 20-11-12		
afgekeurd door: WD	d.d. 20-11-12	nr 7 bladen, blad nr. 6	
gevestigd		AO ZLRW-2012-1376	

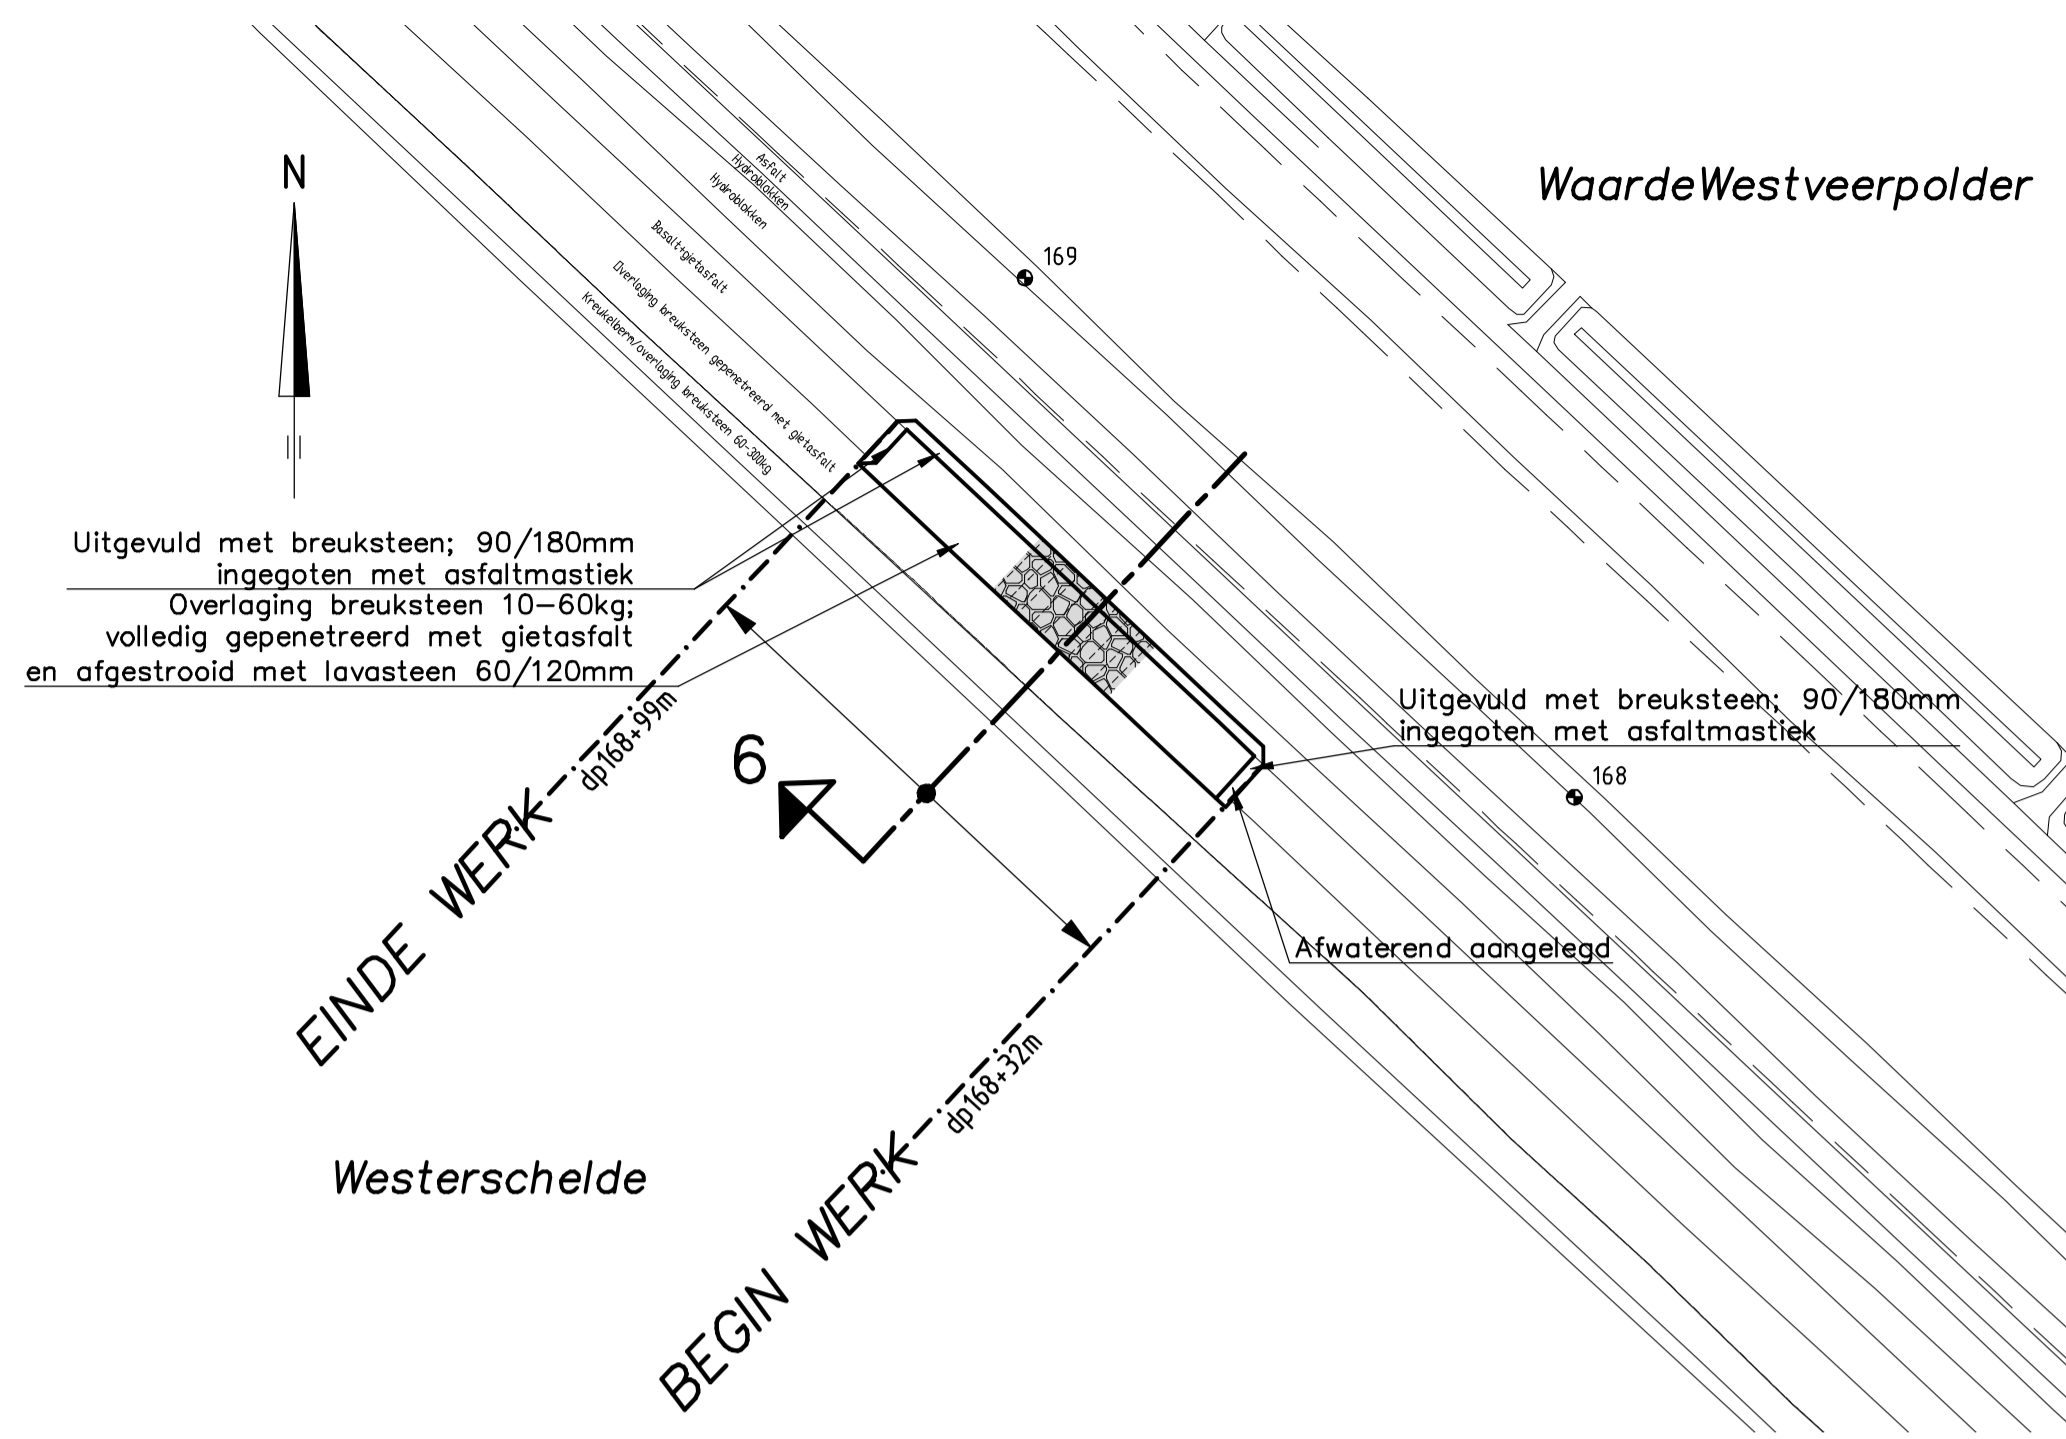

SITUATIE revisie
schaal 1:1000

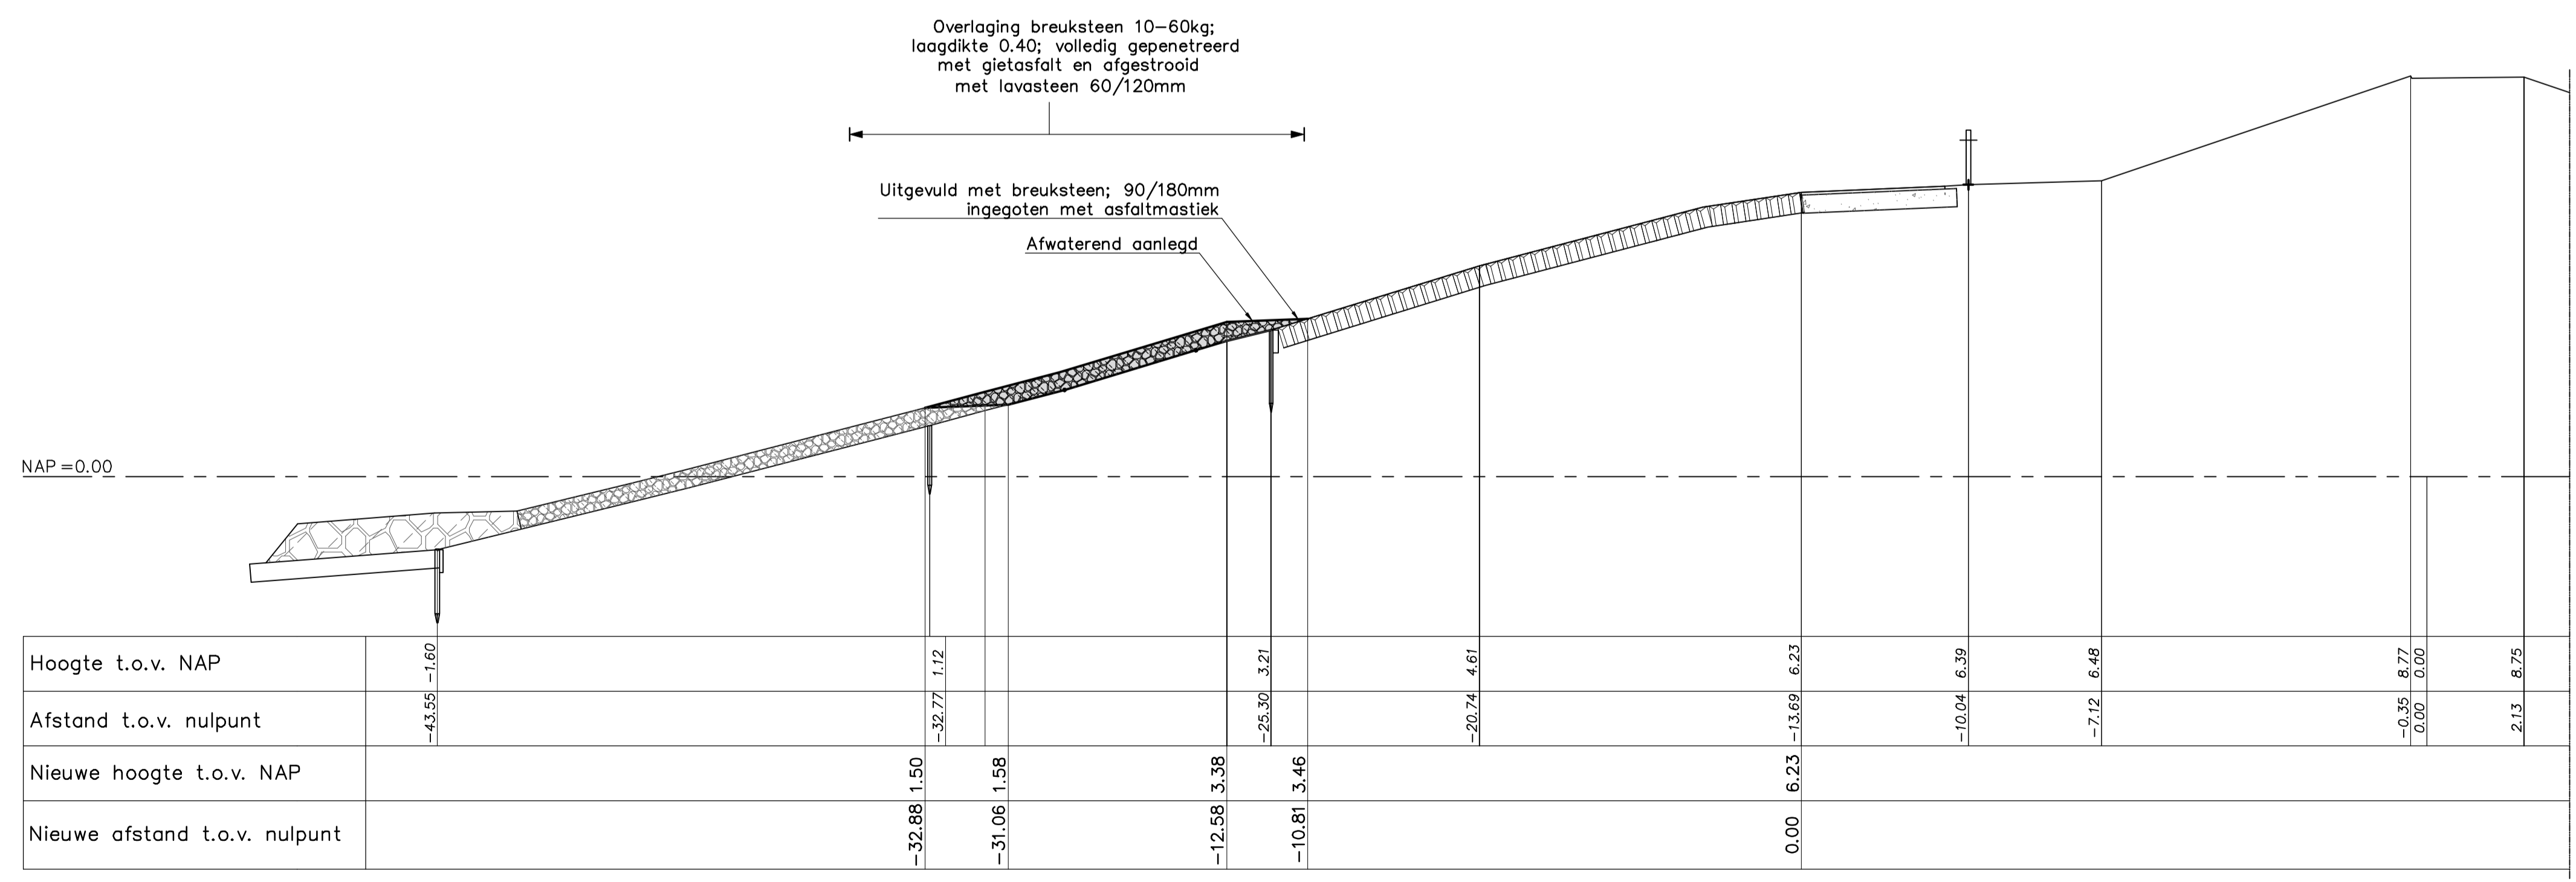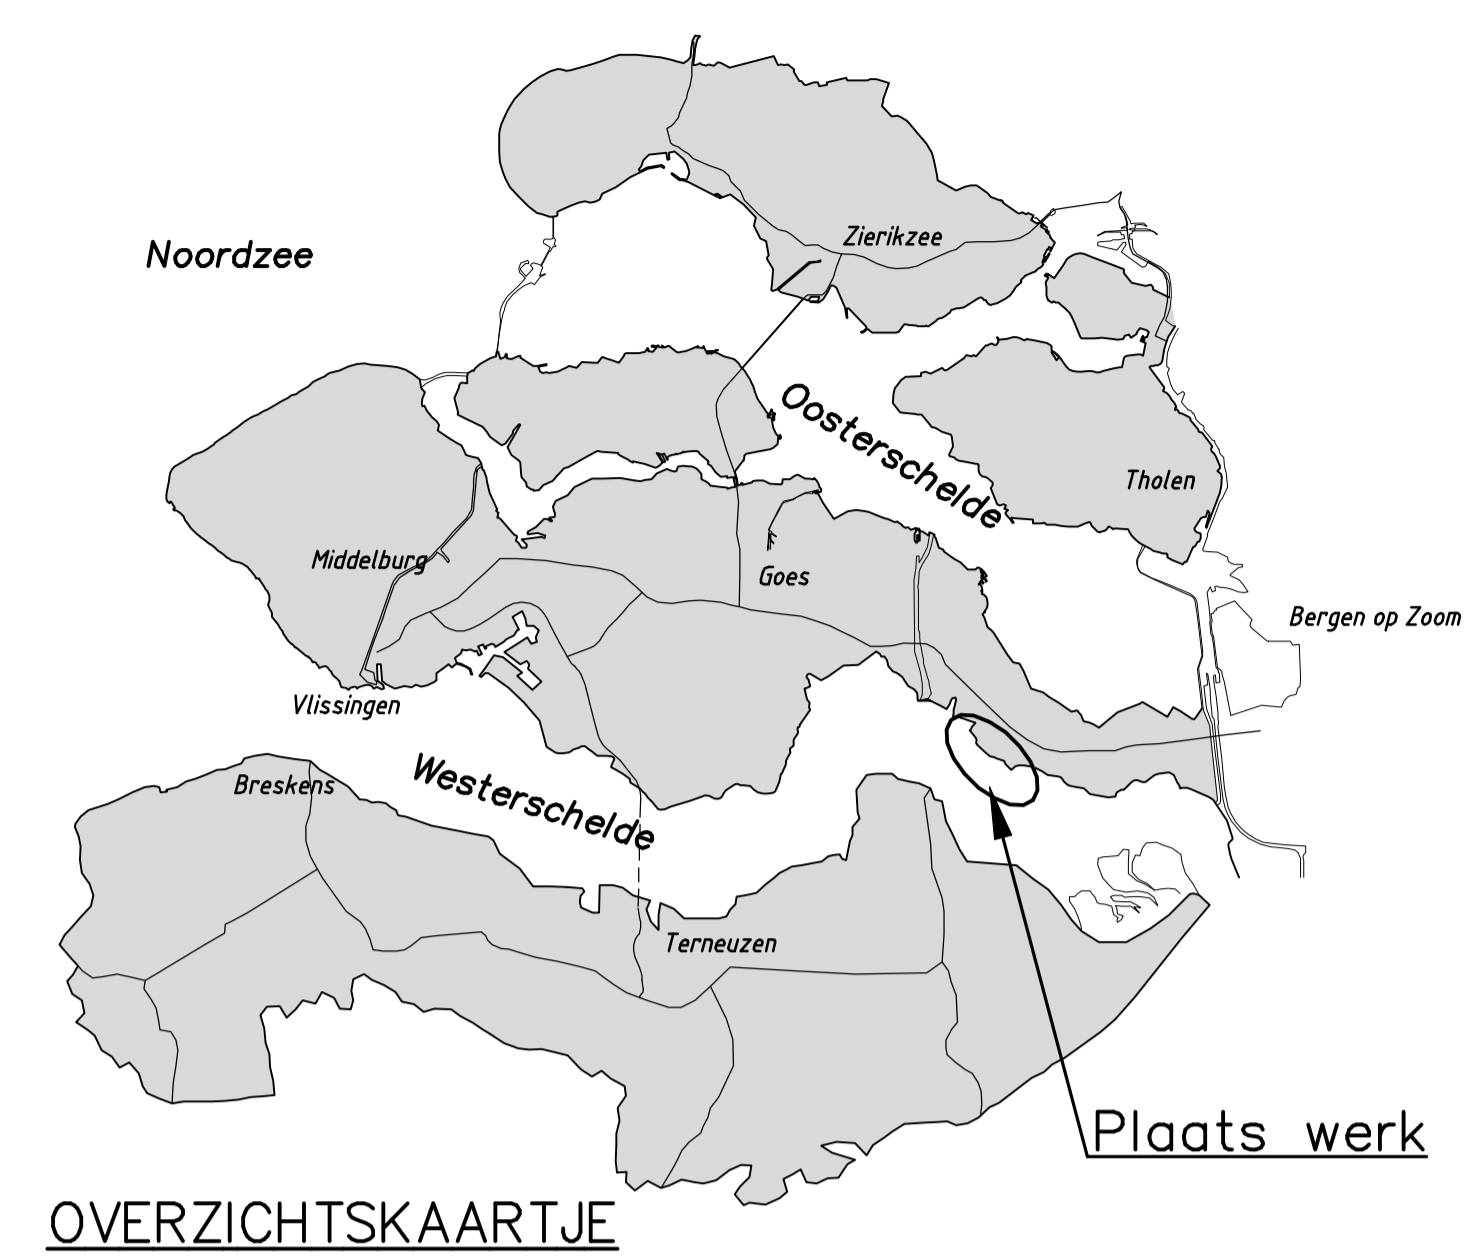

DWARSPROFIEL 6 revisie van dp168+32m tot dp 168+99m
schaal 1:100

VERKLARING

Hoogtematen in meters t.o.v. NAP
Maten in meters tenzij anders aangegeven

- Bestaand profiel
- Gemaakt werk
- ▨ Basaltzulen (bestaand)
- ▨ Granietblokken (bestaand)
- ▨ Hydroblokken (bestaand)
- ▨ Kreukelberm (bestaand)
- ▨ Overlaging gepenetreerde breuksteen (bestaand)
- ▨ Overlaging gepenetreerde breuksteen (nieuw)

rijkswaterstaat zeeland	afdeling WVI	AVK	deKlerk
Project Zeeweringen			bestek 31051481
Hoedekenskerke restant			REVISIE
"Locatie Waarde" Situatie en dwarsprofiel 6 revisie van dp168+32m t/m dp168+99m			
getekend	PJ	d.d. 20-11-12	schaal 1:1000 / 1:100
gecontroleerd	RS	d.d. 20-11-12	
accoord	WD	d.d. 20-11-12	
gewijzigd			in 7 bladen, blad nr. 7
A1			ZLRW-2012-1377