



Rijkswaterstaat
Ministerie van Infrastructuur en Milieu

> Retouradres p/a Postadres: Postbus 1000 4330 ZW Middelburg

Provincie Zeeland
Directie Ruimte, Milieu en Water
t.a.v. [REDACTED]
Postbus 165
4330 AD MIDDELBURG

Rijkswaterstaat Zeeland
Projectbureau Zeeweringen

p/a Waterschap
Scheldestromen
Kanaalweg 1
Middelburg
p/a Postadres: Postbus 1000
4330 ZW Middelburg
T 088 246 13 70
F (088) 24 61 994
www.zeeweringen.nl

Contactpersoon
[REDACTED]

Datum 6 december 2012
Onderwerp Toestemming optimalisatie schorretje Nieuwe-Annex-
Stavenissepolder in het kader van de Natuurbeschermingswet 1998

Ons kenmerk
PZDB-B-12413

Uw kenmerk
12017367/NB.11.013

Bijlage(n)
1

Geachte heer [REDACTED],

In 2012 heeft het projectbureau Zeeweringen de dijk in de Nieuwe-Annex-Stavenissepolder in de gemeente Tholen versterkt. Hierbij zijn diverse verbetermaatregelen uitgevoerd aan het aanwezige schorretje (zie ook uw toestemming met kenmerk 12017367/NB.11.013).

Op een paar locaties in het schor buiten de werkgrenzen van de dijkversterking blijft water staan. Deze locaties zouden we graag aantakken aan de bestaande krekken. Tevens wordt na springtij momenteel bekeken of water in de afgewerkte werkstrook achterblijft. Als dit aanpassing behoeft (aantakken op krekken) dan wordt dit ook uitgevoerd. De bedoelde locaties zijn terug te vinden in de bijlage. Voor de verbeteringen is toestemming verkregen van Staatsbosbeheer als eigenaar.

De werkzaamheden worden uitgevoerd in de maand januari of februari 2013. Het betreft uiterlijk 2 werkdagen waarbij ten hoogste 2 werknemers te voet het schor in gaan en handmatig de aantakkingen realiseren.

Is er voor bedoelde verbeterwerkzaamheden een vergunning in het kader van de Natuurbeschermingswet 1998 benodigd?

Met vriendelijke groet,


DE MINISTER VAN INFRASTRUCTUUR EN MILIEU,
Namens deze,
DE PROJECTMANAGER VAN PROJECTBUREAU ZEEWERINGEN,

[REDACTED]
[Handwritten signature]



017109 2012 PZDB-B-12413

inricToestemming optimalisatie schorretje Nieuwe Ai

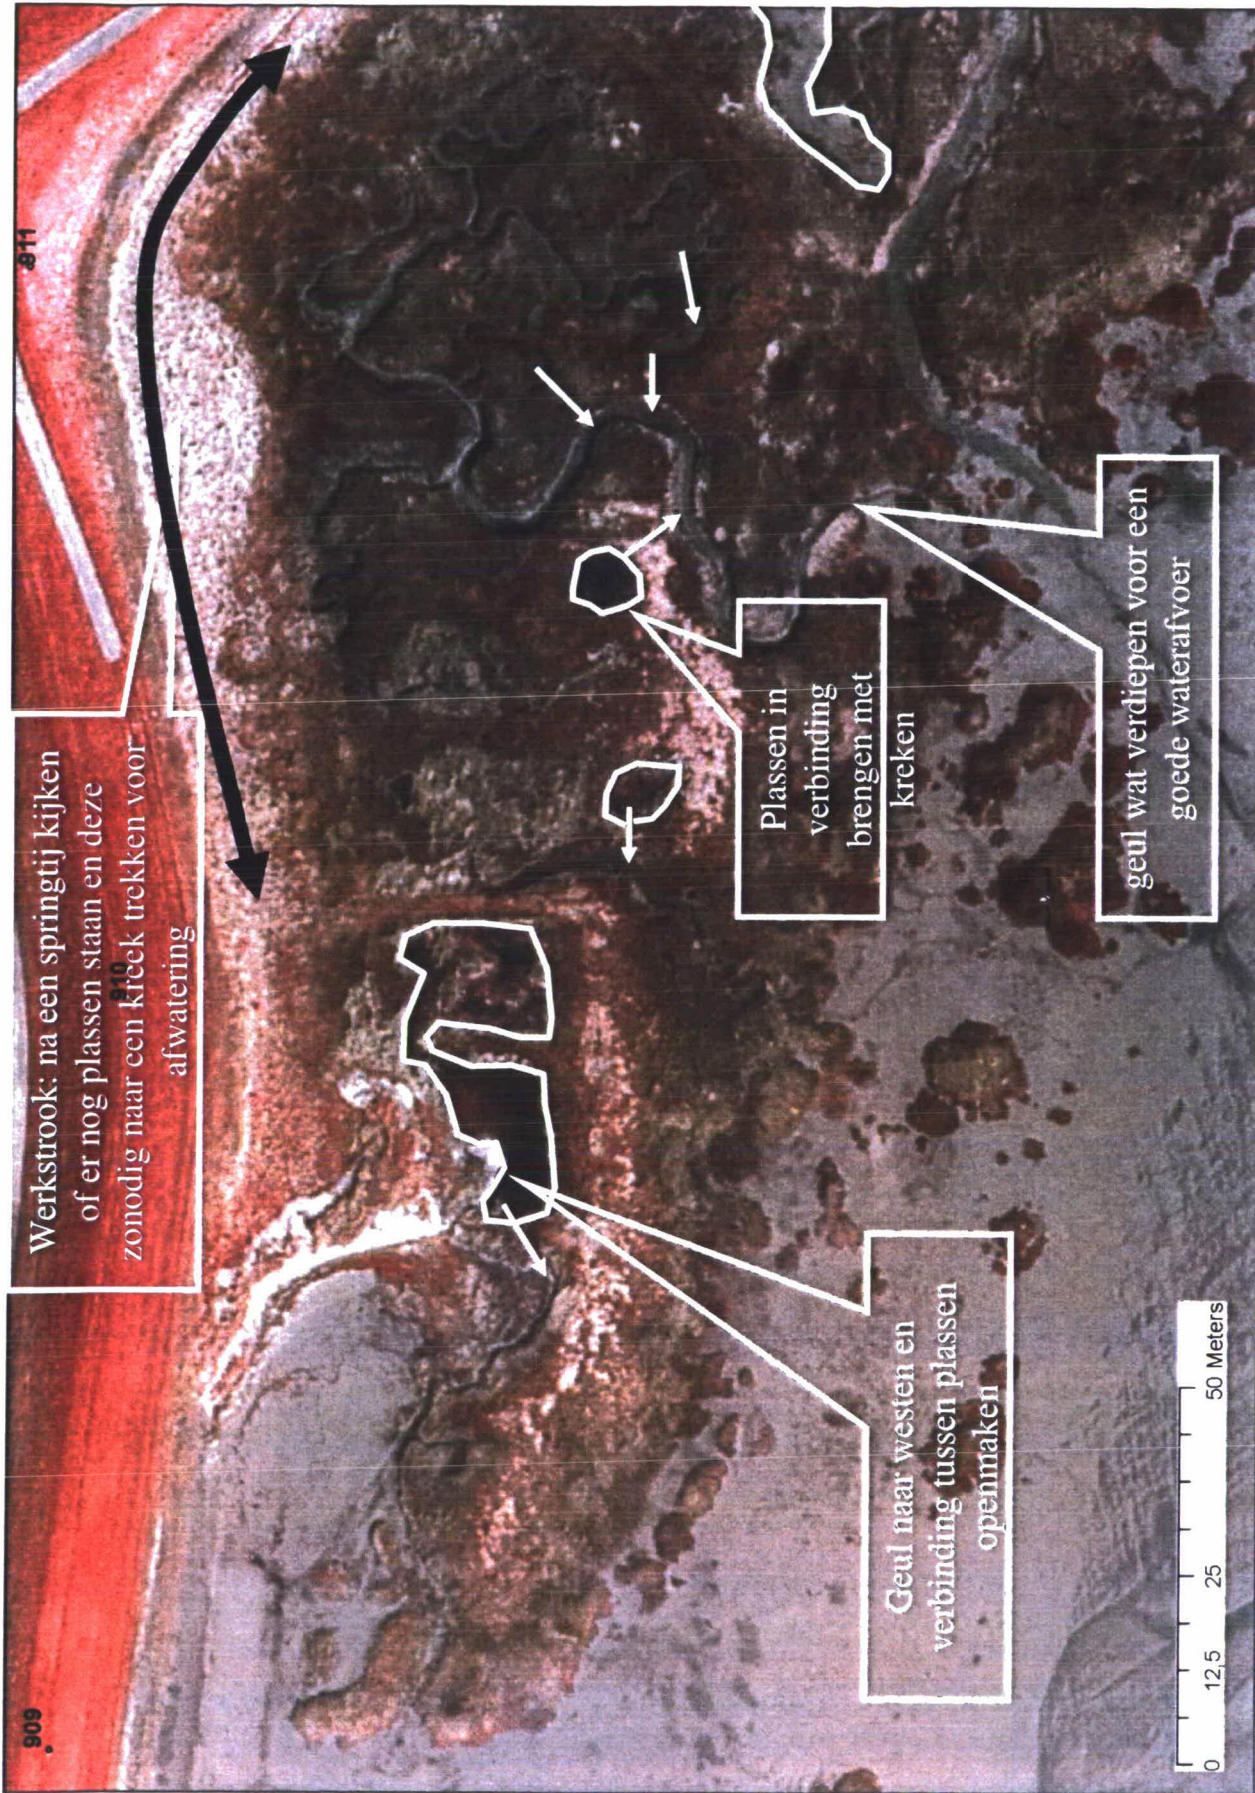

911

Werkstrook: na een springtij kijken of er nog plassen staan en deze zonodig naar een kreek trekken voor afwatering

909

Plassen in verbinding brengen met kreek

Geul wat verdiepen voor een goede waterafvoer

Geul naar westen en verbinding tussen plassen openmaken

0 12,5 25 50 Meters

