


 


Polder/bestek  
Baarlandpolder  
dp 0377 – dp 0410  
bestek ZL-5570

Aan



Doorkiesnummer

 

Status  
DEFINITIEF

Datum

09 juni 2008

Bijlagen

1. Gloomingskaart met eindscores beheerder

Kenmerk

PZDT-M-07431 rev

## Beschrijving

Dit rapport beschrijft de revisietoetsing van de nieuw aangebrachte steenbekleding naast de Baarlandpolder. Dit werk is uitgevoerd in 2003 waarbij de oude bekleding is vervangen door betonzuilen en overlagingen. Het traject is gelegen op Zuid-Beveland aan de Westerschelde tussen de dijkpalen 0377 en 0410. De toetsing is uitgevoerd naar aanleiding van de revisie, uitgevoerd door het Waterschap Zeeuwse Eilanden. Voor de toetsing is gebruik gemaakt van het programma SteenToets versie 4.05.

Een luchtfoto van het traject is weergegeven in figuur 1.



Figuur 1: Luchtfoto Baarlandpolder dp 0377 – dp 0410 (bron: [www.maps.google.nl](http://www.maps.google.nl))



012181 2007 PZDT-M-07431 rev  
Revisietoetsing Baarlandpolder

### Randvoorwaarden

De gebruikte randvoorwaarden staan weergegeven in de ontwerpnota versie 1.1 van de Baarlandpolder (PZDT-R-02253 ontw). De revisietoetsing is uitgevoerd met het ontwerppeil 2060.

### Veldbezoek

Op woensdag 03 oktober 2007 is een veldbezoek uitgevoerd door [REDACTED] van Waterschap Zeeuwse Eilanden en [REDACTED] van het Projectbureau Zeeweringen. Algemeen kan worden gesteld dat het traject in goede staat verkeerd. Tussen dp 0397<sup>50</sup> en dp 0399 zijn op de ingegoten basalt rietvelden aanwezig, het waterschap zal intern afhandelen hoe hiermee wordt omgegaan. De aansluiting op de nieuwe dijkbekleding van de Hoedekenskerkepolder is slecht uitgevoerd, grote spleetbreedtes en één missende zuil, de zuilen staan ook andersom dan de zuilen in de Baarlandpolder. De aansluiting op de nieuwe dijkbekleding van de Zuid- en Baarlandpolder is daarentegen goed uitgevoerd.

Over het in orde maken van de aansluiting zijn door het projectbureau en het waterschap reeds afspraken gemaakt. Het herstel wordt gemeld in het projectbureauoverleg.

### Controle toetsing

De toetsing van Waterschap Zeeuwse Eilanden, zoals beschreven in "Rapportage toetsing bekleding, Baarlandpolder (Zuid-Beveland), dijkpaal 377-410" (PZDT-R-08202 rev) is gecontroleerd en in orde bevonden. Dit rapport vormt de basis van de in dit document beschreven toetsing. Alle voor de overdracht relevante stukken zijn op het projectbureau aanwezig.

### Foto's

Foto's van het dijktraject en het veldbezoek zijn terug te vinden op:  
G:\Water en Scheepvaart\Zeeweringen (AXZ)\Algemeen\foto's\Dijkvakken Westerschelde\Baarlandpolder.

### Conclusie

De nieuw aangebrachte bekleding van de Baarlandpolder (bestek ZL-5570) is volledig goed getoetst. Hiermee is het traject gereed voor overdracht aan de beheerder.

Akkoord Projectbureau Zeeweringen,

projectleider Techniek

23-6-08

Akkoord waterschap Zeeuwse Eilanden,

directeur Waterkeringen en Wegen


25.6

..... 2008

Westerschelde  
dp 377 - dp 410

Eindoordeel toetsing bekleding; vooraanzicht  
op basis van : één oordeel per vlak, inclusief beheerdersoordeel

bijlage 14.1

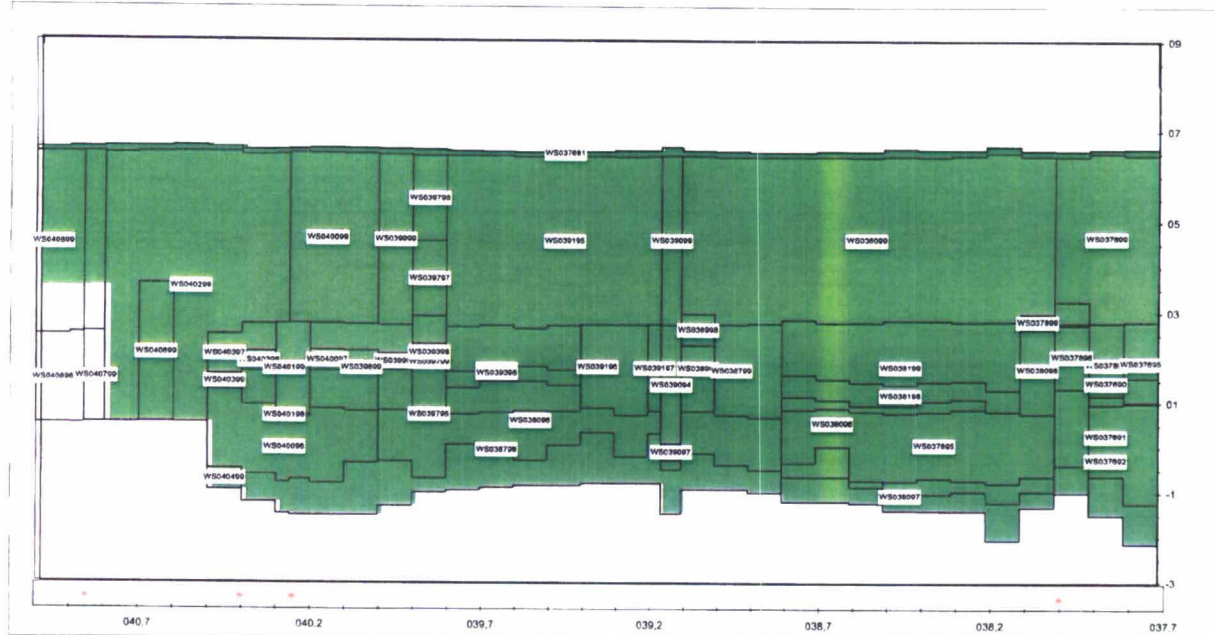

abm vlakcode

Dyktafel Ws. 377-410 2008 0604 versie 4.05  
staagproefte 20 m

Steeninfo versie 4.04

graf vooraanzicht  
dyktafel met volledige kleurvulling versie 4.05A.xls

9:03  
5-6-2008

BILAGE 1 : GLOOIINGSKART MET EINDSCORES BEHEERDER

