


DWARSPROFIEL 4

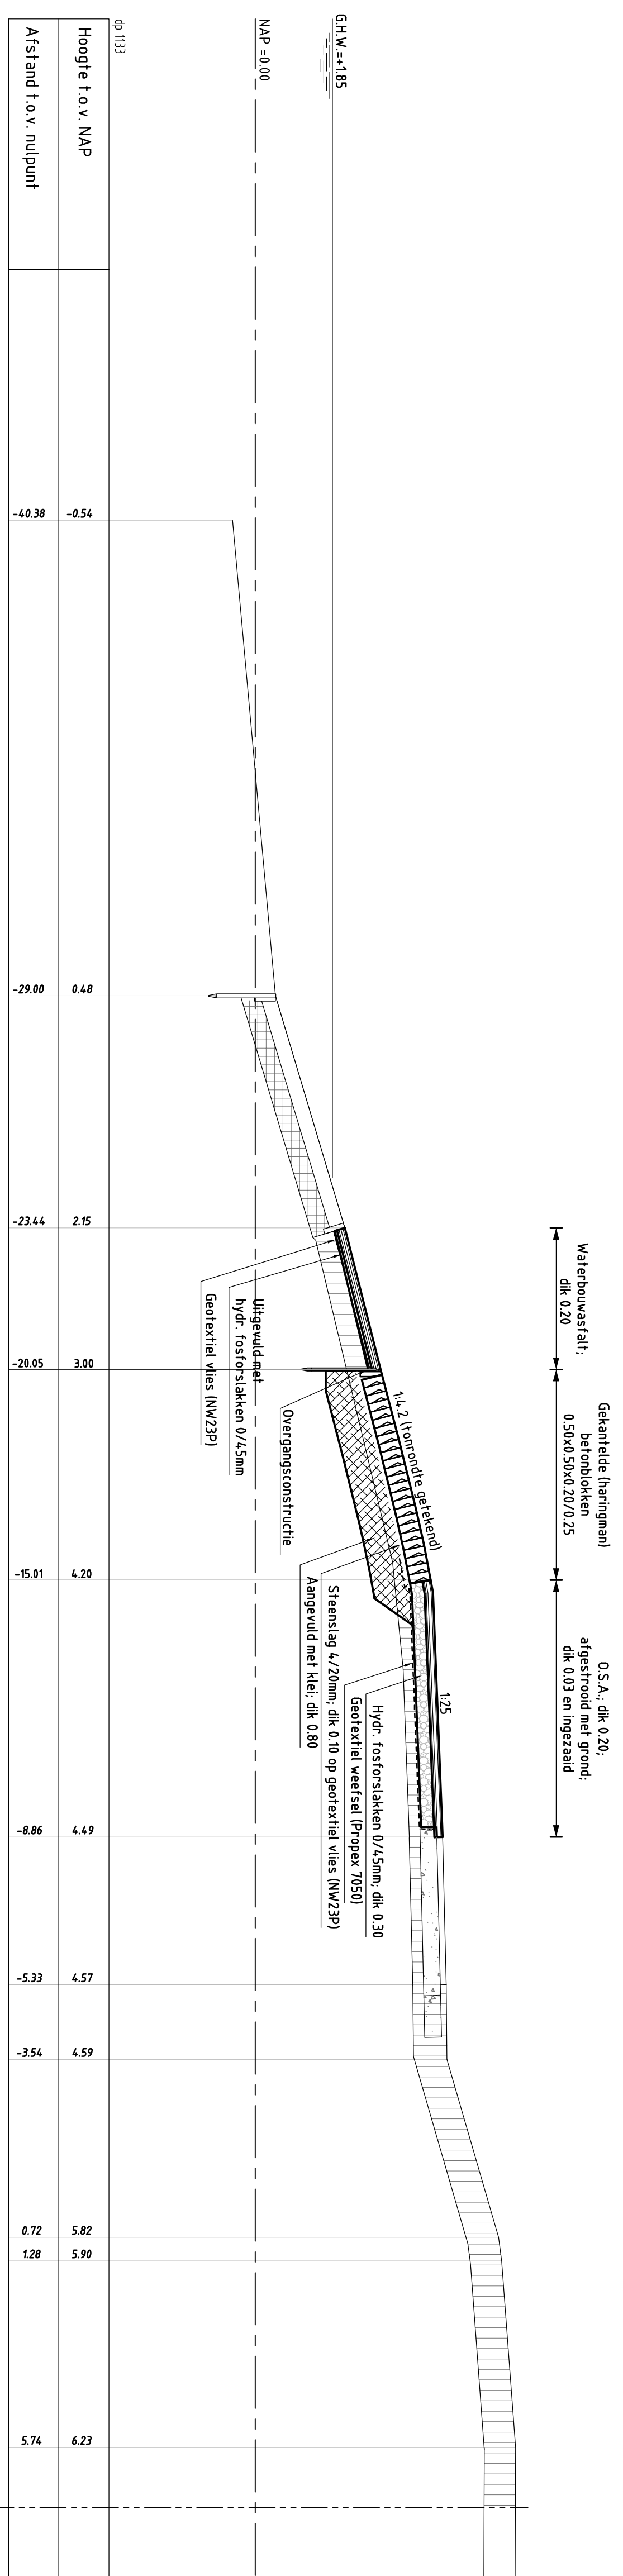

DWARSPROFIEL 5

**VERKLARING**

Hoogtepunten in meters t.o.v. NAP  
 Maten in meters tenzij anders aangegeven  
 Alle maten in het werk controleren

Bestaand profiel

Koperslablokken

Klei

Klipsteen

Gekanteelde (haringman) betonblokken

Klei

Hydraulische foforslakken

Voor situatie zie tekening ZLRW-2011-01575 1/m ZLRW-2011-01580

Project Zeeweringen	Rijswaterstaat	hoofddirectie	Zeeland	bestuur
Bestand Noord				
Dwarsprofielen 4, 8 & 5				

gemaakt	par.	dd	09-12-2011	projectcode	0660007
gecontroleerd	J. Overberg	dd	14-12-2011	desbetreffende	
verigekend	J. Overberg	dd	14-12-2011	denkcode	
status	Definitief	versie	Revisie	ref. nr.	ZLRW-2011-01583