

Erratum
Controle/vrijgave toetsing

Ministerie van Verkeer en Waterstaat
Directoraat-Generaal Rijksaterstaat
Directie Zeeland

Polder/Dijkvak
Eerste en Tweede (deels) Bathpolder
dp 1195 – dp 1227⁵⁰ (dp 1235)



Toetsing uitgevoerd door



Doorkiesnummer



Datum

23 oktober 2006

bijlage(n)

1. Gloomingskaart met eindscores

Kenmerk

PZDT-M-06375 inv

DEFINITIEF

Erratum PZDT-M-06375 inv (controle/vrijgave toetsing Eerste en Tweede (deels) Bathpolder)

Basisdocument

Dit erratum is een aanvulling op de controle/vrijgave toetsing van de Eerste en Tweede (deels) Bathpolder tussen dp 1195 en dp 1227⁵⁰ (dp 1235) met kenmerk PZDT-M-06293 d.d. 08 augustus 2006.

In dit erratum staat één wijziging en is de gloomingskaart met eindscores tussen dp 1215 en dp 1227⁵⁰ aangepast, zie bijlage 1.

Tekstuele wijziging basisdocument

Vlakcode: OS122003 (dp 1225⁵⁰ tot dp 1227)

- Bekledingstype Fixstone (5,1) op puin en vlijlagen

Score: **DEELS GOED / DEELS ONVOLDOENDE** (score afschuiving goed)

Dikte aanwezig 18 cm (zie bijlage 6)

Dikte benodigd 11 cm bij toets als waterbouwasfalt op mijnsteen, dikte benodigd 12 cm bij toets als open steenasfalt op klei (ongunstiger als mijnsteen), zie bijlage 7


Fixstone oogt visueel goed, zie "Veldbezoek"

Deel boven vlak OS122502 uit praktisch oogpunt ONVOLDOENDE tussen dp 1226 en dp 1227, resterende deel GOED



010895 2006 PZDT-M-06375 inv
nderzErratum controle/vrijgave toetsing Eerste Bathpoldé

Glooiingskaart met eindscores Eerste en Tweede (deels) Bathpolder dp 1215 - dp 1227+50

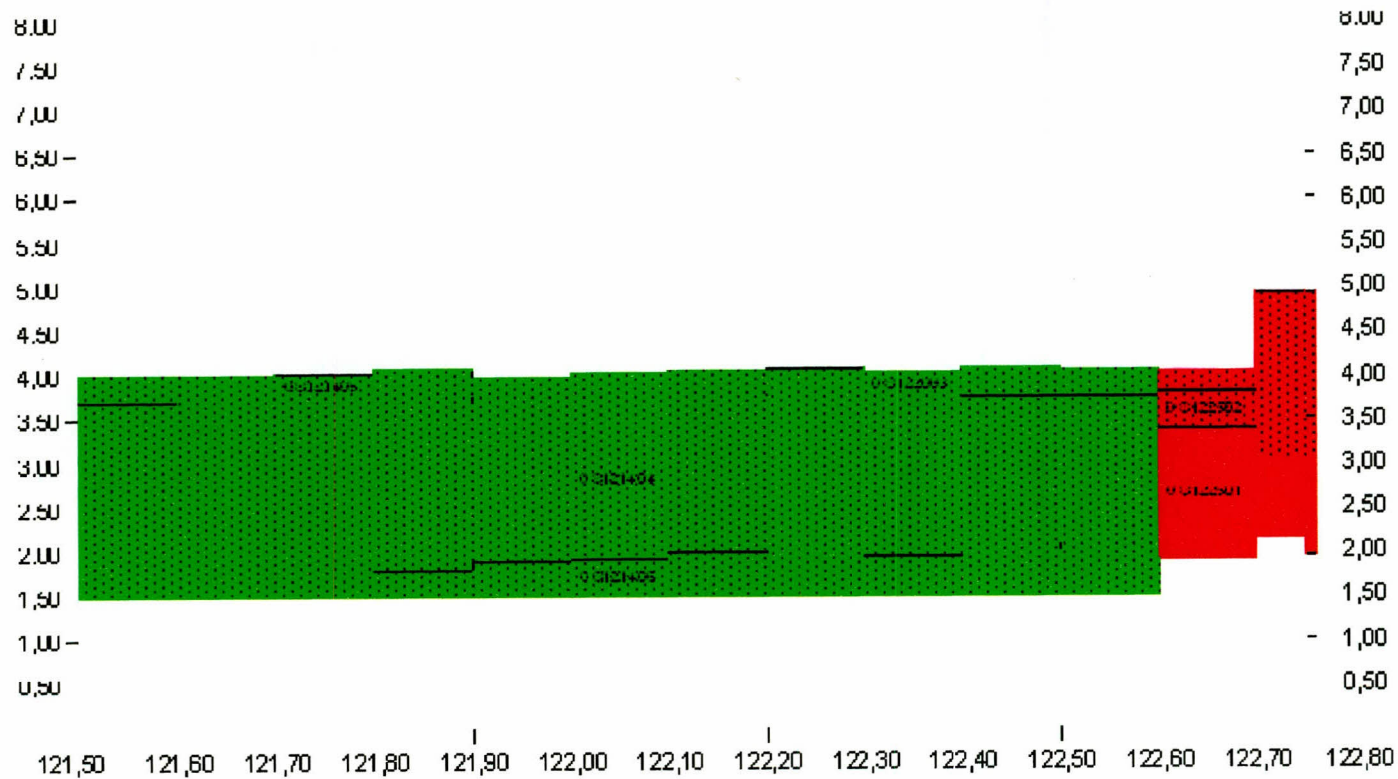

goed
 onvoldoende
 geen oordeel