



Polder/bestek
 Zuidwatering
 dp 0719¹⁸ – dp 0762⁹⁰
 bestek ZLR-5281

Aan



Leden Pb

Toetsing uitgevoerd door



Doorkiesnummer

(01

(06)

Status

DEFINITIEF

Datum

06 november 2007

Bijlagen

1. Gloomingskaart met eindscores beheerder

Kenmerk

PZDT-M-07481 rev

Beschrijving

Dit rapport beschrijft de revisietoetsing van de nieuw aangebrachte steenbekleding naast de Zuidwatering. Dit werk is uitgevoerd in 2002 waarbij de oude bekleding is vervangen door betonzuilen en overlaging. Het traject is gelegen op Walcheren aan de Westerschelde tussen de dijkpalen 0719¹⁸ en 0762⁹⁰. De toetsing is uitgevoerd naar aanleiding van de revisie, uitgevoerd door het Waterschap Zeeuwse Eilanden. Voor de toetsing is gebruik gemaakt van het programma SteenToets versie 4.05.

Een luchtfoto van het traject is weergegeven in figuur 1.



Figuur 1: Luchtfoto Zuidwatering dp 0719¹⁸ – dp 0762⁹⁰ (bron: www.maps.google.nl)



012231 2007 PZDT-M-07481 rev

arspolRevisietoetsing Zuidwatering (getekend)



Randvoorwaarden

De gebruikte randvoorwaarden staan weergegeven in de ontwerpnota versie 1 van de Zuidwatering (PZDT-R-01286 ontw). De revisietoetsing is uitgevoerd met het ontwerppeil 2060.

Veldbezoek

Op donderdag 10 oktober 2007 is een veldbezoek uitgevoerd door [REDACTED] van Waterschap Zeeuwse Eilanden en [REDACTED] van het Projectbureau Zeeweringen. Er zijn geen bijzonderheden geconstateerd. De basalt welke gehandhaafd is verkeert in goede staat. De aansluitingen op de nieuwe dijkbekleding van de Buitenhaven Vlissingen / Eilanddijk (inclusief havendam) en op de nieuwe dijkbekleding van de Westelijke Sloehavendam / Schorerpolder zijn goed uitgevoerd.

Controle toetsing

De toetsing van Waterschap Zeeuwse Eilanden, zoals beschreven in "Rapportage toetsing bekleding, Zuidwatering (Walcheren), dijkpaal 719-763" (PZDT-R-07521 rev) is gecontroleerd en in orde bevonden. Dit rapport vormt de basis van de in dit document beschreven toetsing. Alle voor de overdracht relevante stukken zijn op het projectbureau aanwezig.

Foto's

Foto's van het dijktraject en het veldbezoek zijn terug te vinden op:
G:\Water en Scheepvaart\Zeeweringen (AXZ)\Algemeen\foto's\Dijkvakken Westerschelde\Zuidwatering.

Conclusie

De nieuw aangebrachte bekleding van de Zuidwatering (bestek ZL-5281) is volledig goed getoetst. Hiermee is het traject gereed voor overdracht aan de beheerder.

Akkoord Projectbureau Zeeweringen,

Akkoord waterschap Zeeuwse Eilanden,

[REDACTED SIGNATURES]

projectleider Techniek

directeur Waterkeringen en Wegen


..... 15.11 2007

Westerschelde
dp 719 - dp 763

Eindoordeel toetsing bekleding; vooraanzicht
op basis van : één oordeel per vlak, inclusief beheerdersoordeel

bijlage 14.1

BIJLAGE 1: GLOOIINGSKAART MET EINDSCORES BEHEERDER

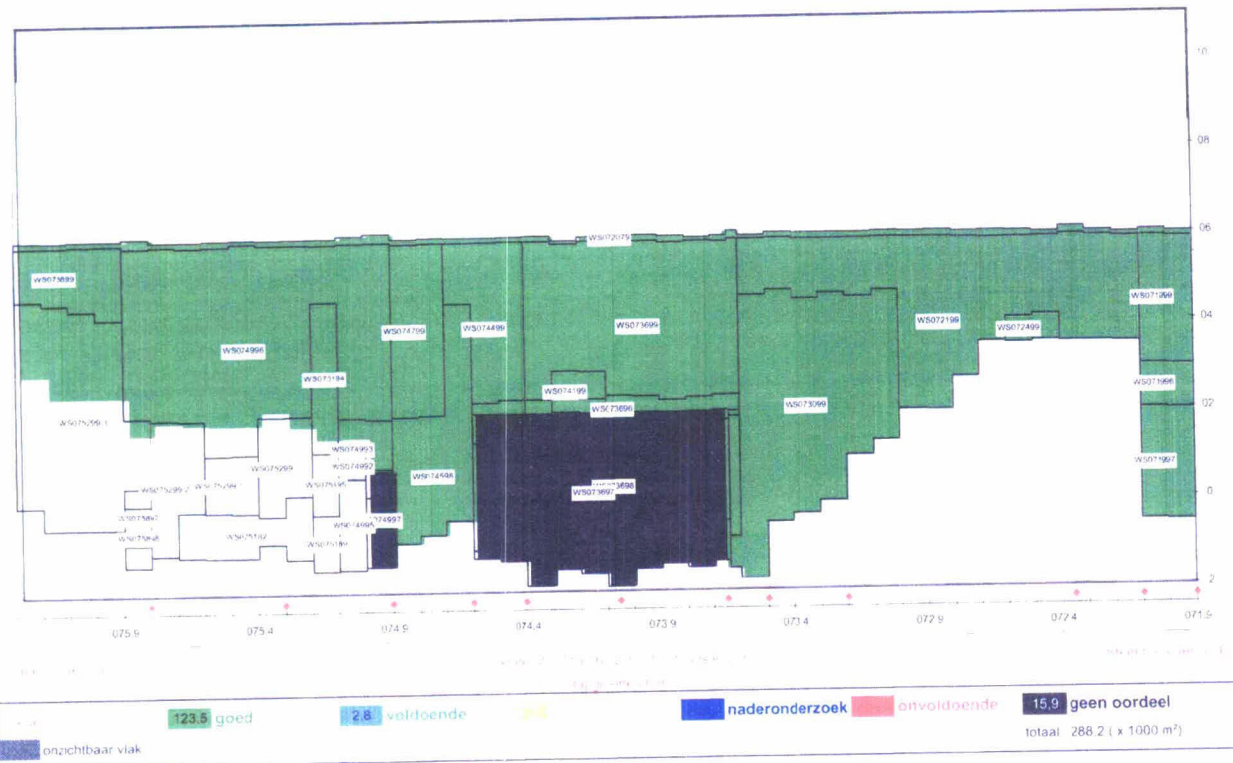

graf vooraanzicht
dyktafel met volledige kleurvulling versie 4 05A xls

8.50
2-11-2007