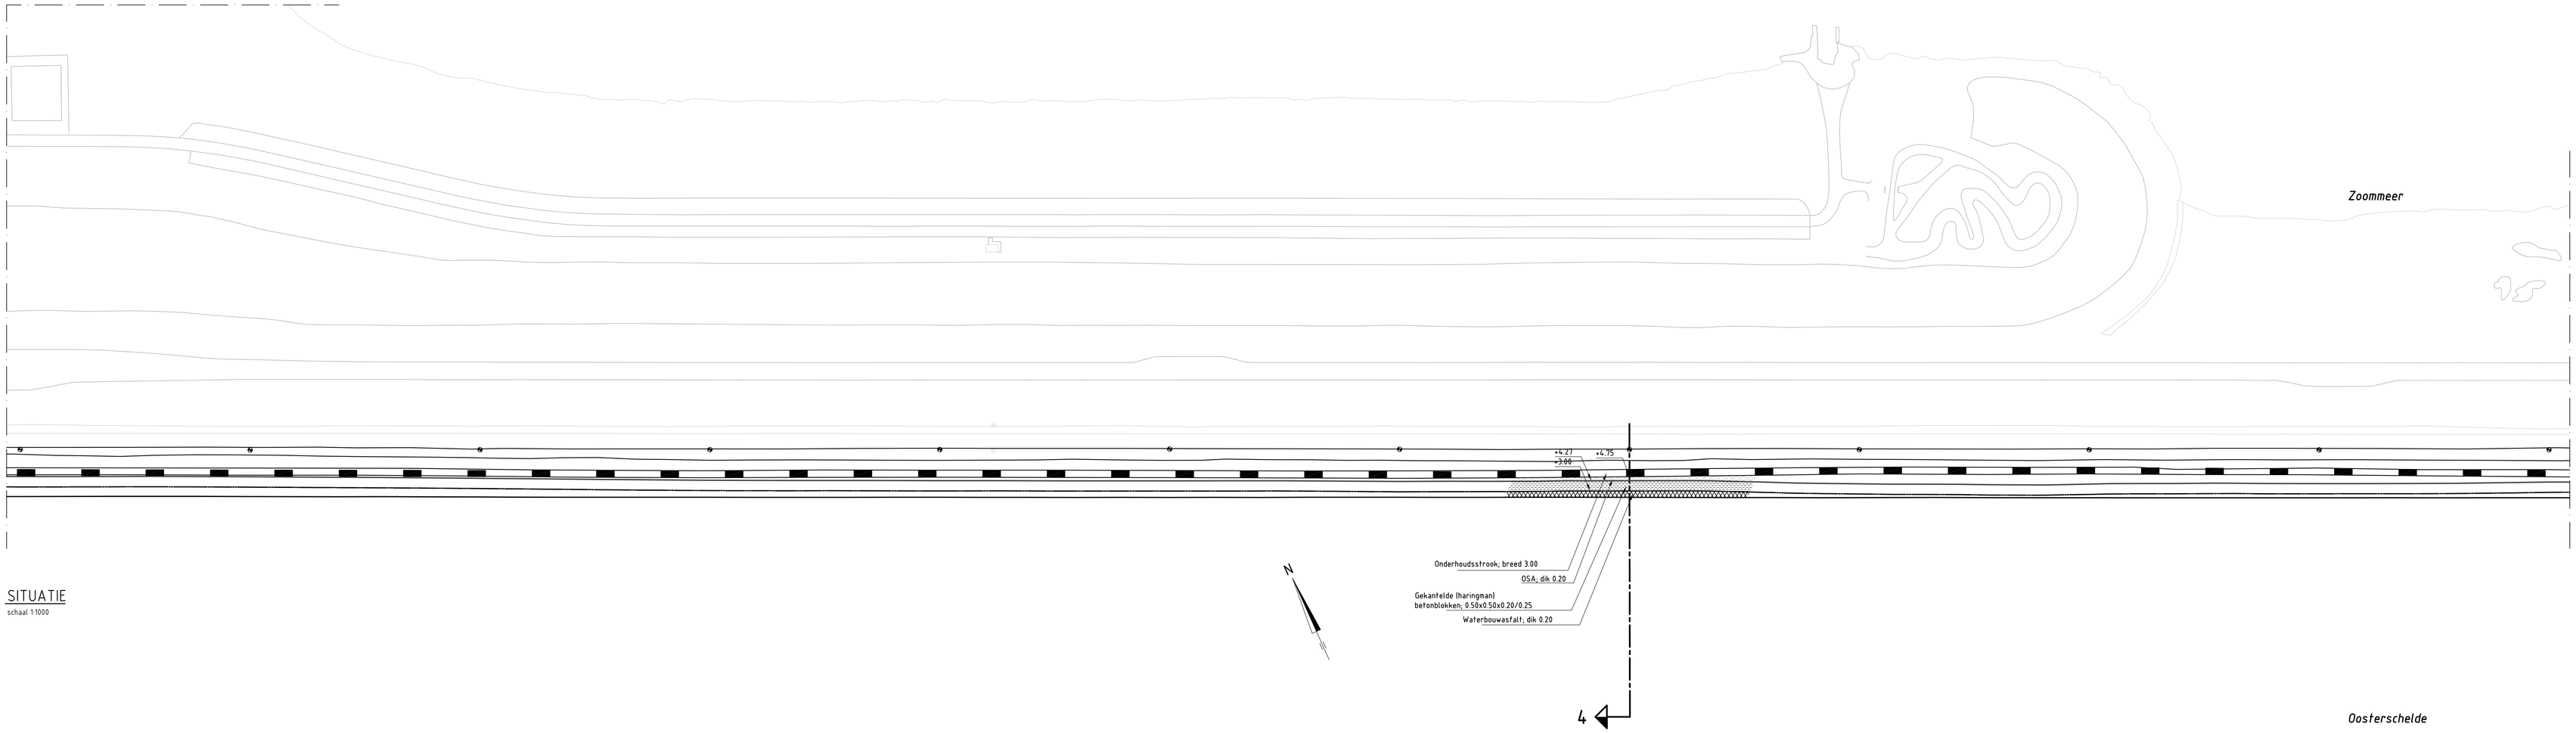

SITUATIE

schaal 1:1000

VERKLARING

Hoogtematen in meters t.o.v. NAP
Maten in meters tenzij anders aangegeven
Alle maten in het werk controleren

1091	Dijkpaal met nummer
	Bestaand raster/hekwerk
	Bestaande zandlijn
	Teenconstructie
	Nieuwe betonband
	Te maken werk
	Onderhoudsstrook
	Grondaanvulling
	Betonzuilen
	Gekanteld (haringman) betonblokken
	OSA
	Waterbouwasfaltbeton
	Overlaging breuksteen
	Doorgroeistenen

Voor dwarsprofiel 1 & 2: zie tekening ZLRW-2011-01581
Voor dwarsprofiel 3: zie tekening ZLRW-2011-01582
Voor dwarsprofiel 4 & 5: zie tekening ZLRW-2011-01583
Voor dwarsprofiel 6 & 7: zie tekening ZLRW-2011-01584

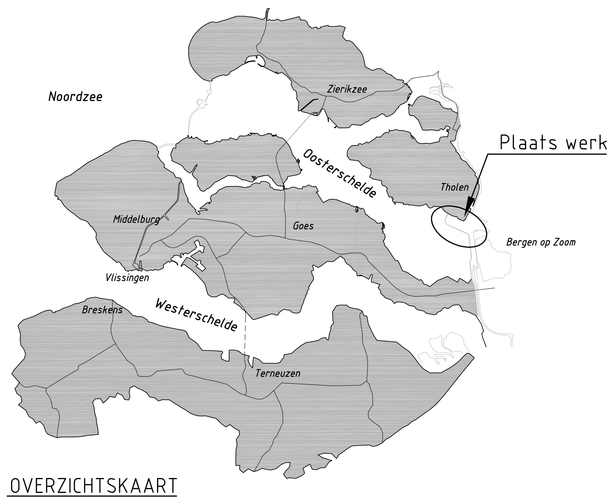

OVERZICHTSKAARTEN

Ministerie van Verkeer en Waterstaat	Rijkswaterstaat	hoofdafdeling Zeeland afdeling WVI			bureau uitbesteding
Project Zeeweringen Oesterdam Noord Situatietekening van dp 1079+75m tot dp 1140					akk. par. behoort bij ZLRW-2011-01575/76 ZLRW-2011-01578/79 ZLRW-2011-01580 n 3 bladen, blad nr. 6 formaat A0 schaal 1:1000
getekend	M. van den Essen	par.	d.d. 09-12-2011	projectcode 10660007	
gecontroleerd	J. Overberg	par.	d.d. 14-12-2011	dossiercode	
vrijgegeven	J. Overberg	par.	d.d. 14-12-2011	dienstcode	
status Definitief		versie Revisie		reg.nr. ZLRW-2011-01577	