

# Verslag



Ministerie van Verkeer en Waterstaat  
Directoraat-Generaal Rijkswaterstaat  
Directie Zeeland

Deelnemers  
A. Provoost, M. v/d Broeke, P. Hengst

Afschrift aan  
A. Binnendijk (Provincie)  
W. Vinke (Directie Zeeland)

Verslag van  
Overlagingen Kruispolder  
Opgemaakt door  
Piet Hengst  
Datum bespreking  
25 juli 2000

Nummer  
PZDT-V-00196 ontw  
Doorkiesnummer  
0113-241403  
Bijlage(n)  
1

PROJECTBUREAU ZEEWERINGEN	ACTIE	INFO
PROJECTLEIDER		X
SECRETARESSE		
PROJECTSECRETARIS		
WERKER FINANCIËN		
WERKER KWALITEIT		
TEAMLEIDER ONTWERP		X
HOOFD UITVOERING		X
COORDINATOR / BESTERSCHRIJVER		
Proo v. Herw		X
Proo v. Hese		X
Hans J		X
Maes D		X
ARCHIEF		
CIRCULATIE MAP		

## Overlagingen Kruispolder

Op 25 juli 2000 is overleg gevoerd tussen waterschap Zeeuws-Vlaanderen en projectbureau Zeeweringen om te bezien of zowel het aspect veiligheid als het aspect beheer, en bovendien de ruimtelijke vormgeving nog geoptimaliseerd kan worden.

Het waterschap noemt twee belangrijke knelpunten:

1. de omvang van de stenen;
2. de extra overlaging van de basalt.

Afgesproken wordt de kreukelberm aan te brengen zoals bij Eendragtspolder (dp 16) is gebeurd. Dat betekent eerst de oude kreukelberm opzij zetten, dan in het cunet de nieuwe kreukelberm en de overlaging aanbrengen en tenslotte de oude kreukelberm hier overheen aanbrengen. De verwachting is dat de grove steen dan niet meer storend is. Aan de bovenrand zal de gepenetreerde rand van 1 m ook als constructie worden mee gerekend. Dat kan als de penetratie wat ruimer wordt opgezet, bijvoorbeeld 1,5 m met als voorwaarde dat boven de overgang basalt-basalt minstens 20 cm penetratie aanwezig is die ook doorloopt tot de plaats waar de steendikte weer 2Dn is (werkgroep Kennis adviseert daar nog over).

Daarnaast zal als klei beschikbaar komt een proefvakje worden aangelegd als klei-overlaging over de stortsteen. Dit moet nog uitgewerkt worden.

Projectbureau Zeeweringen  
Postadres p/a postbus 114, 4460 AC Goes  
Bezoekadres p/a waterschap Zeeuwse Eilanden,  
Piet-Heinstraat 77 Goes

Telefoon (0113) 24 13 70  
Telefax (0113) 21 61 24

Het project Zeeweringen wordt uitgevoerd i.s.m. de Zeeuwse waterschappen en de provincie Zeeland.  
Vanaf NS station richting centrum, na 150 m. rechts.



004877 2000 PZDT-V-00196 ken  
en C&Verlag 25 juli overlagingen Kruispolder

= afsluiting met oude steen.




op

Niveau strand

Ho. 1.000

1:3,8

uitvullen met 5/10 op penetreren

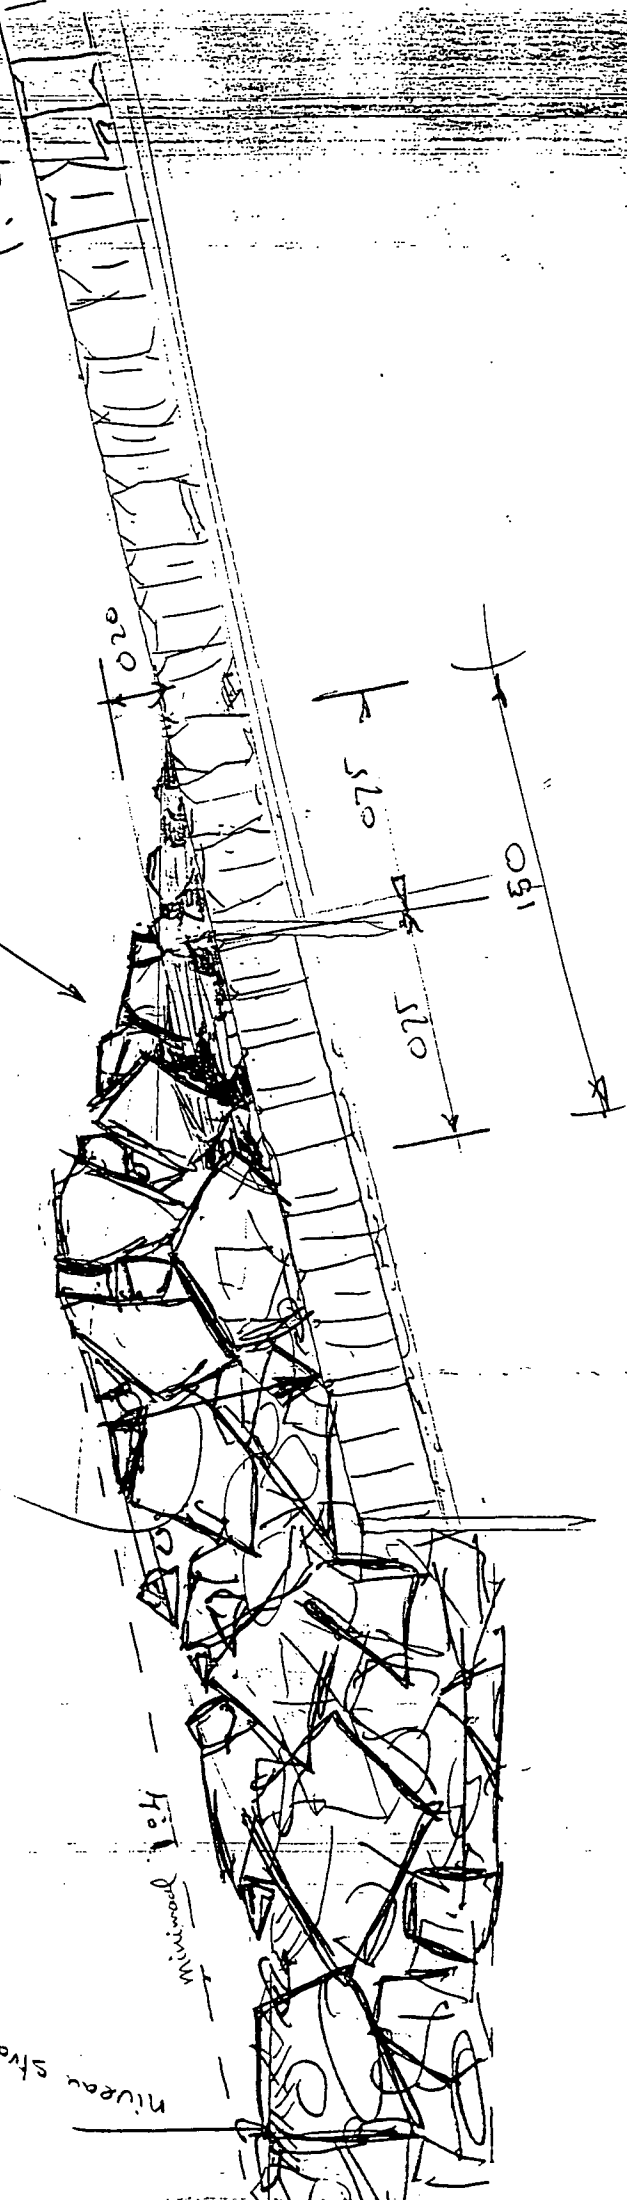

Oanpassing Doventrand



Deelnemers  
A. Provoost, M. v/d Broeke, P. Hengst

Afschrift aan  
-

Verslag van  
Overlagingen Kruispolder  
Opgemaakt door  
Piet Hengst  
Datum bespreking  
25 juli 2000

Nummer  
PZDT-V-00196 ontw  
Doorkiesnummer  
0113-241403  
Bijlage(n)  
-

## Overlagingen Kruispolder

Op 25 juli 2000 is overleg gevoerd tussen waterschap Zeeuws-Vlaanderen en projectbureau Zeeweringen om te bezien of zowel het aspect veiligheid als het aspect beheer, en bovendien de ruimtelijke vormgeving nog geoptimaliseerd kan worden.

Het waterschap noemt twee belangrijke knelpunten:

1. de omvang van de stenen;
2. de extra overlaging van de basalt.

Afgesproken wordt de kreukelberm aan te brengen zoals bij Eendragtspolder (dp 16) is gebeurd. Dat betekent eerst de oude kreukelberm opzij zetten, dan in het cunet de nieuwe kreukelberm en de overlaging aanbrengen en tenslotte de oude kreukelberm hier overheen aanbrengen. De verwachting is dat de grove steen dan niet meer storend is. Aan de bovenrand zal de gepenetreerde rand van 1 m ook als constructie worden mee gerekend. Dat kan als de penetratie wat ruimer wordt opgezet, bijvoorbeeld 1,5 m met als voorwaarde dat boven de overgang basalt-basalt minstens 20 cm penetratie aanwezig is die ook doorloopt tot de plaats waar de steendikte weer 2Dn is (werkgroep Kennis adviseert daar nog over).

Daarnaast zal als klei beschikbaar komt een proefvakje worden aangelegd als klei-overlaging over de stortsteen. Dit moet nog uitgewerkt worden.


Projectbureau Zeeweringen  
Postadres p/a postbus 114, 4460 AC Goes  
Bezoekadres p/a waterschap Zeeuwse Eilanden,  
Piet-Heinstraat 77 Goes

Telefoon (0113) 24 13 70  
Telefax (0113) 21 61 24

Het project Zeeweringen wordt uitgevoerd i.s.m. de Zeeuwse waterschappen en de provincie Zeeland.

Vanaf NS station richting centrum, na 150 m. rechts.

= afdekking met oude steen.

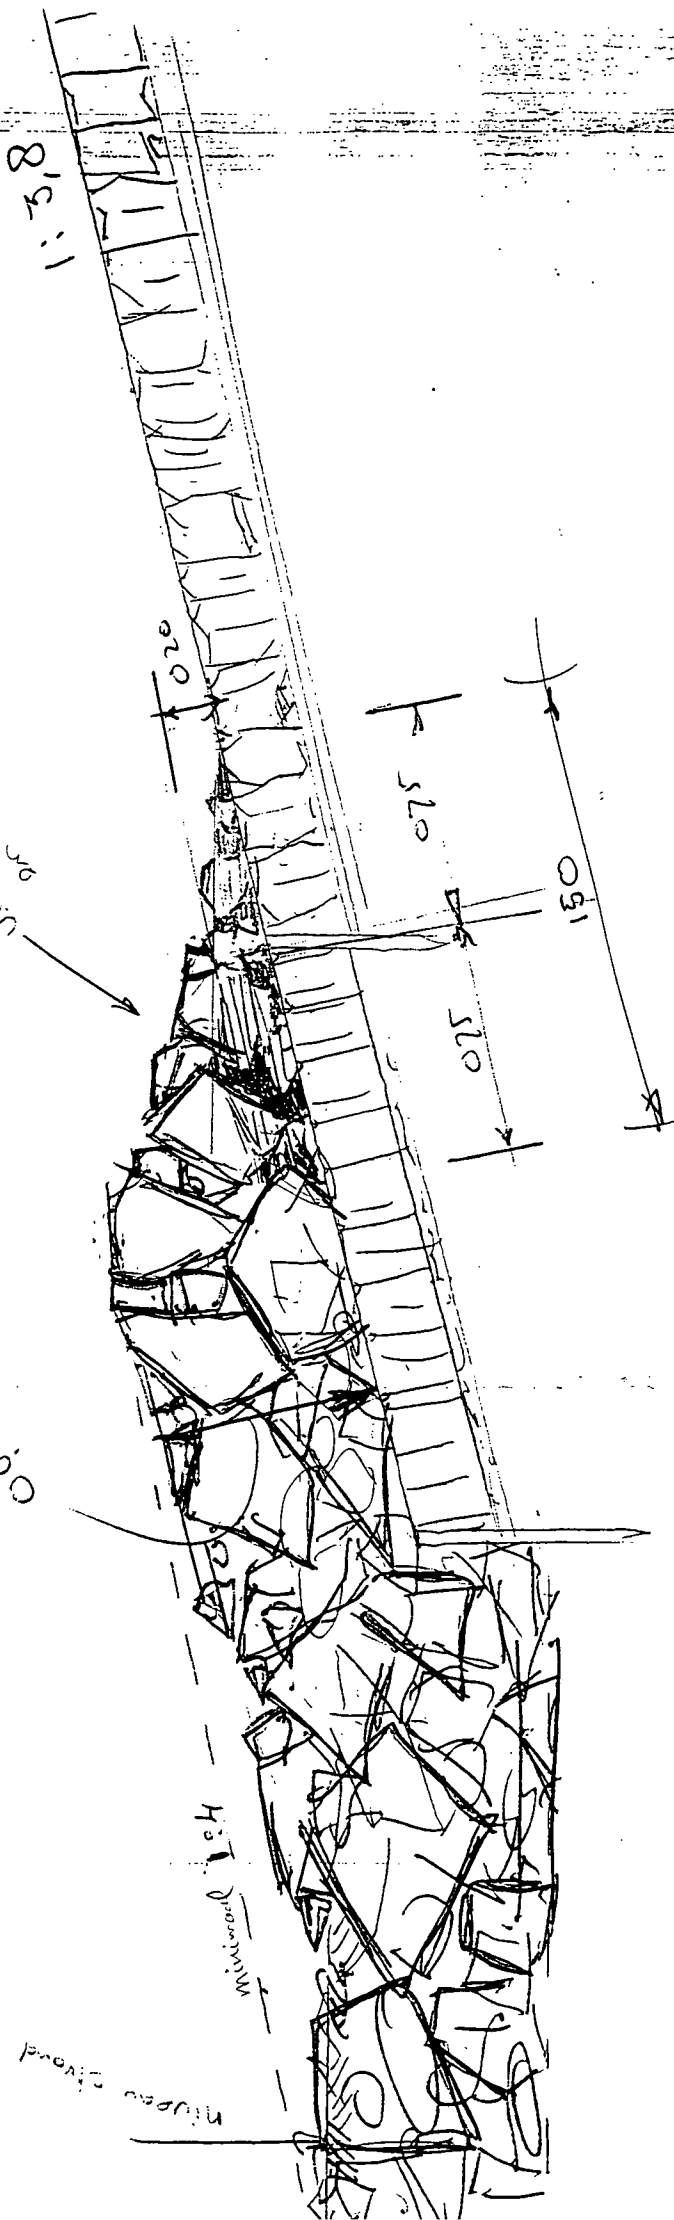


op  
Nieuw strand  
afdekking met 5/10





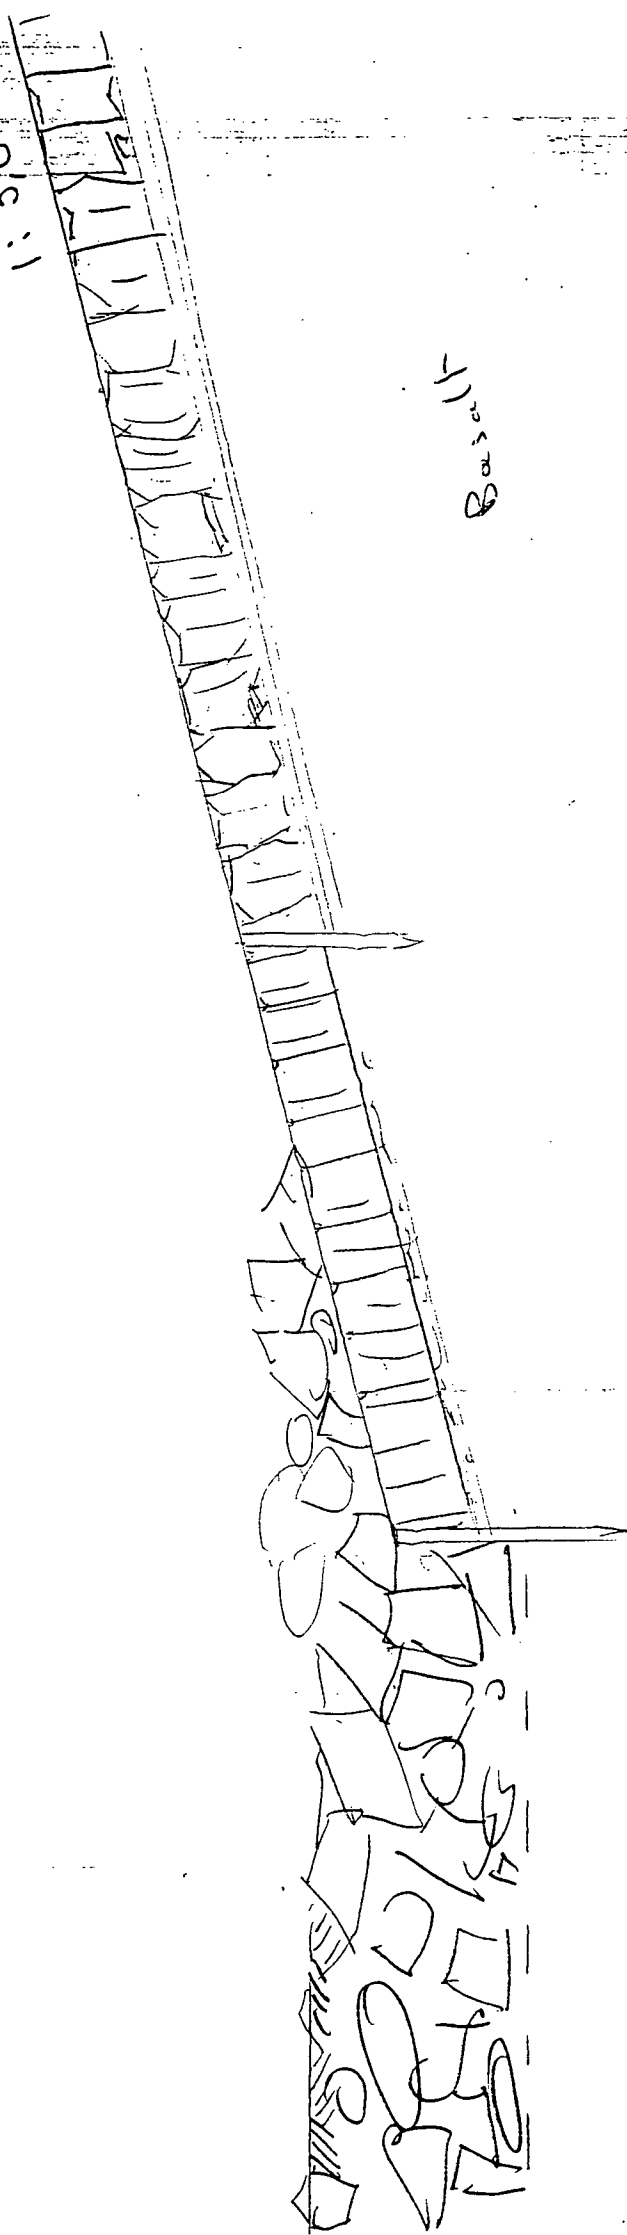

Telefax



Ministerie van Verkeer en Waterstaat

Directoraat-Generaal Rijkswaterstaat

Directie Zeeland

Aan

DWW  
t.a.v. Hans Johanson

Telefaxnummer

015-2518560

Van

Piet Hengst

Doorkiesnummer

241403

Datum

27-7-00

Telefoonnummer indien incompleet ontvangen

(0113) 24 13 70

Kenmerk

Aantal pagina's (inclusief voorblad)

Onderwerp

Kruispolder

PS. Na overleg met Keer  
maakt de helling van de  
overlaggij iets verflauwd  
waden omdat de boven-  
kant nog niet stabiel is  
Bij deze vorm is geen "waterslot" nodig

Hans

Heerlijk een verslagje van het overleg  
waarmee het wtp alsnog akkoord gaat.

Tevens een schets van hoe het volgens  
mij zou kunnen.

Kun je me zo spoedig mogelijk laten weten  
of we deze vorm van aanbrenge bij  
uitvoering behend kunnen maken?

Piet

Projectbureau Zeeweringen  
Postadres p/a postbus 114, 4460 AC Goes  
Bezoekadres p/a waterschap Zeeuwse Eilanden,  
Piet-Heinstraat 77 Goes

Telefoon (0113) 24 13 70  
Telefax (0113) 21 61 24

Het project Zeeweringen wordt uitgevoerd i.s.m. de Zeeuwse waterschappen en de provincie Zeeland.  
Vanaf NS station richting centrum, na 150 m. rechts.

\* \* \* TRANSMISSION RESULT REPORT ( 27.JUL.2000 13:57 ) \* \* \*

TTI PROJECT ZEEWERINGEN

DATE	TIME	ADDRESS	MODE	TIME	PAGE	RESULT	PERS. NAME	FILE
27.JUL.	13:56	0152518568	TES	1'33"	P. 4	OK		613

# : BATCH  
M : MEMORY  
S : STANDARD

C : CONFIDENTIAL  
L : SEND LATER  
D : DETAIL

\$ : TRANSFER  
@ : FORWARDING  
F : FINE

P : POLLING  
E : ECM  
> : REDUCTION