



Polder/bestek
Oost-Inkelpolder
dp 0185¹⁰ – dp 0198
bestek ZLR-5853

Aan
Simon Vereeke
Ad Beaufort
Raymond Derksen
Leden Pb

Toetsing uitgevoerd door
Roy van de Voort
Doorkiesnummer
(0118) 62 13 69
(06) 218 41 099
Status
DEFINITIEF

Datum
28 mei 2008
Bijlagen
1. Gloomingskaart met eindscores beheerder

Kenmerk
PZDT-M-08015 rev

Beschrijving

Dit rapport beschrijft de revisietoetsing van de nieuw aangebrachte steenbekleding naast de Oost-Inkelpolder. Dit werk is uitgevoerd in 2005 waarbij de oude bekleding is vervangen door betonzuilen en op zijn kant gezette betonblokken en deels is overlaagd. Het traject is gelegen op Zuid-Beveland aan de Westerschelde tussen de dijkpalen 0185¹⁰ en 0198. De toetsing is uitgevoerd naar aanleiding van de revisie, uitgevoerd door het Waterschap Zeeuwse Eilanden. Voor de toetsing is gebruik gemaakt van het programma SteenToets versie 4.05.

Een luchtfoto van het traject is weergegeven in figuur 1.



Figuur 1: Luchtfoto Oost-Inkelpolder dp 0185¹⁰ – dp 0198 (bron: www.maps.google.nl)



012982 2008 PZDT-M-08015 rev
Revisietoetsing Oost-Inkelenpolder ZL-5853



Randvoorwaarden

De gebruikte randvoorwaarden staan weergegeven in de ontwerpnota van de Oost-Inkelenpolder (PZDT-R-04078 ontw). De revisietoetsing is uitgevoerd met het ontwerppeil 2060.

Veldbezoek

Op maandag 14 januari 2008 is een veldbezoek uitgevoerd door R. Derksen van Waterschap Zeeuwse Eilanden en R. van de Voort van het Projectbureau Zeeweringen. In het gehele traject zijn visueel geen bijzonderheden geconstateerd. De aansluitingen op de nieuwe dijkbekleding van de Waarde- en Westveerpolder en op de bestaande dijkbekleding van de Veerhaven Kruiningen zijn goed uitgevoerd.

Controle toetsing

De toetsing van Waterschap Zeeuwse Eilanden, zoals beschreven in "Rapportage toetsing bekleding, Oost-Inkelenpolder (Zuid-Beveland), dijkpaal 185-198" (PZDT-R-08180 rev) is gecontroleerd en in orde bevonden. Dit rapport vormt de basis van de in dit document beschreven toetsing. Alle voor de overdracht relevante stukken zijn op het projectbureau aanwezig.

Foto's

Foto's van het dijktraject en het veldbezoek zijn terug te vinden op:
G:\Water en Scheepvaart\Zeeweringen (AXZ)\Algemeen\foto's\Dijkvakken Westerschelde\Oost Inkelenpolder.

Conclusie

De nieuw aangebrachte bekleding van de Oost-Inkelenpolder (bestek ZLR-5853) is volledig goed getoetst. Hiermee is het traject gereed voor overdracht aan de beheerder.

Akkoord Projectbureau Zeeweringen,


projectleider Techniek

20-5-2008

Akkoord waterschap Zeeuwse Eilanden,

directeur Waterkeringen en Wegen

26 2008

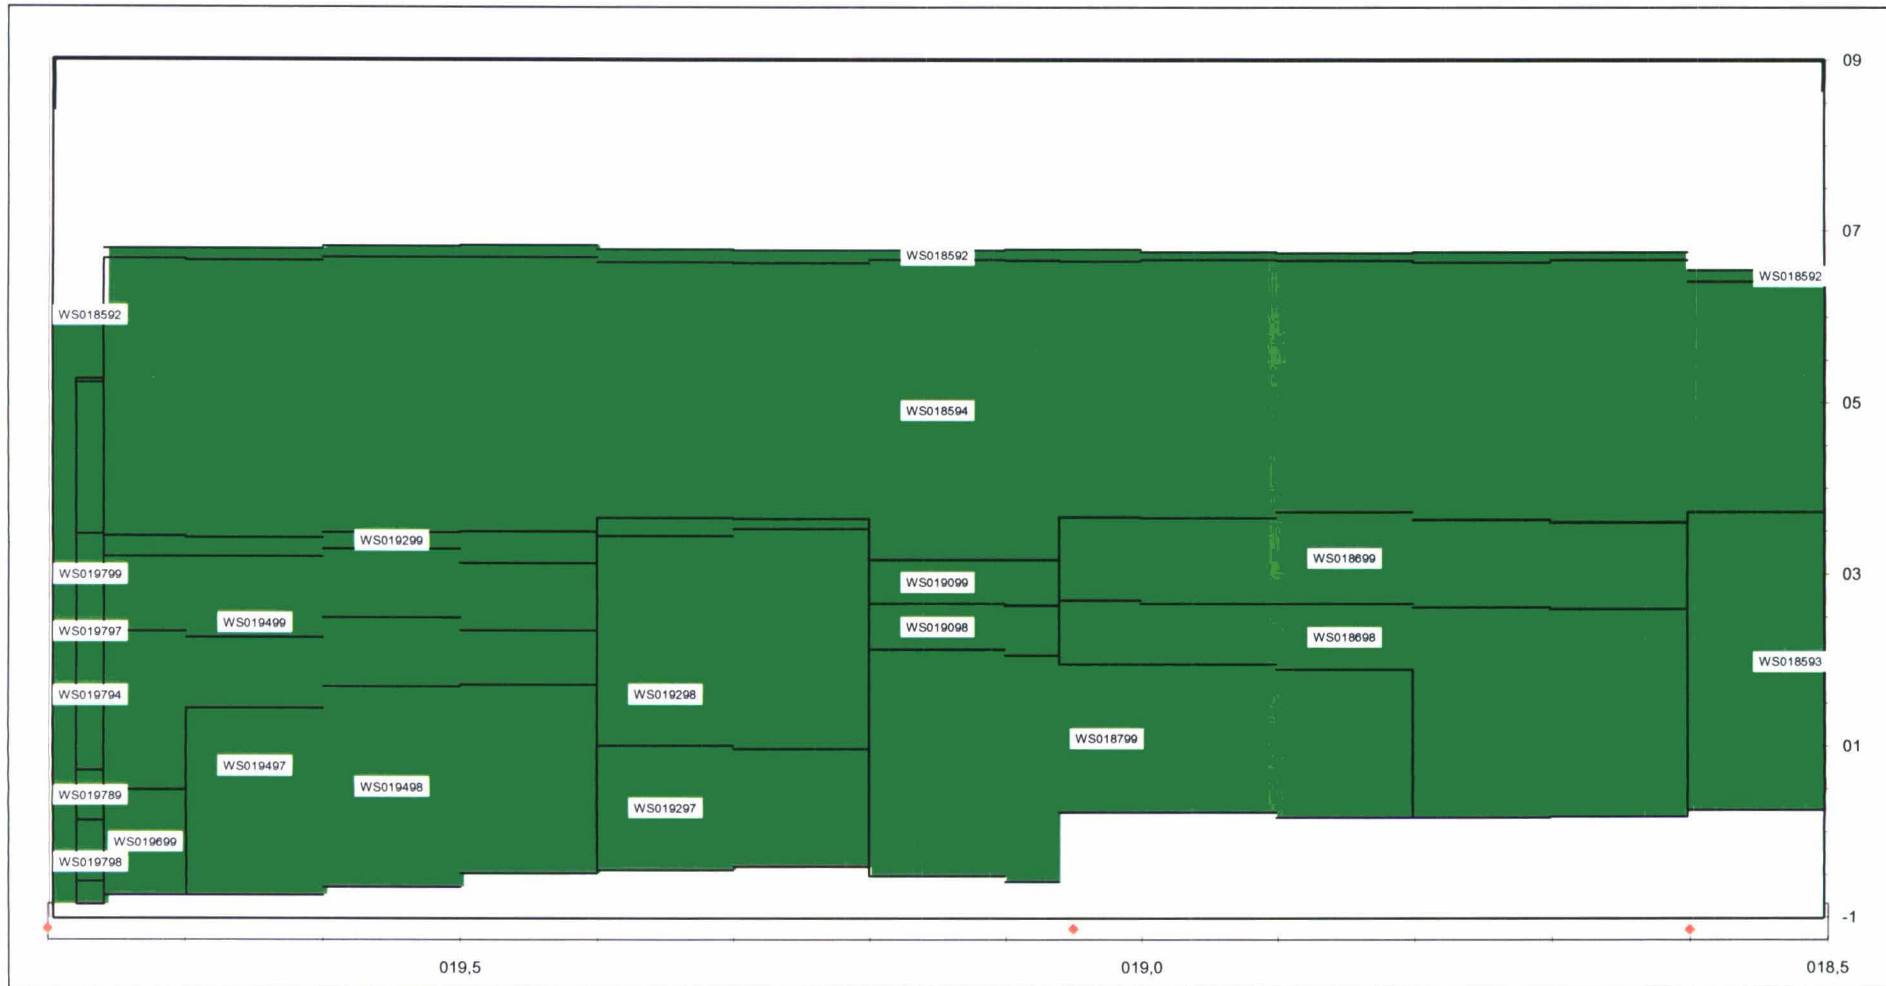

Label - vlakcode

Dyktafel Ws 185-198 2008.0522 versie 4.05

Steentoets versie 4 04

voor deze figuur is bij 1 traject de vakgrens aangepast

stapgrootte 20 m

Legenda	47,8 goed	voldoende	voldoende ?	naderonderzoek	onvoldoende	geen oordeel
onzichtbaar vlak						totaal : 77,6 (x 1000 m ²)