

**Erratum**  
**Controle/vrijgave toetsing**

Ministerie van Verkeer en Waterstaat  
Directoraat-Generaal Rijksaterstaat  
Directie Zeeland

Polder/Dijkvak  
Eerste en Tweede (deels) Bathpolder  
dp 1195 – dp 1227<sup>50</sup> (dp 1235)

Simon Vereeke  
Gert Jan Wijkhuizen  
Remon Kik

Toetsing uitgevoerd door  
Roy van de Voort  
Doorkiesnummer  
(0118) 62 13 69  
(06) 218 41 099

Datum  
23 oktober 2006  
bijlage(n)  
1. Gloomingskaart met eindscores

DEFINITIEF

Kenmerk  
PZDT-M-06375 inv

**Erratum PZDT-M-06375 inv (controle/vrijgave toetsing Eerste en Tweede (deels) Bathpolder)**

**Basisdocument**

Dit erratum is een aanvulling op de controle/vrijgave toetsing van de Eerste en Tweede (deels) Bathpolder tussen dp 1195 en dp 1227<sup>50</sup> (dp 1235) met kenmerk PZDT-M-06293 d.d. 08 augustus 2006.

In dit erratum staat één wijziging en is de gloomingskaart met eindscores tussen dp 1215 en dp 1227<sup>50</sup> aangepast, zie bijlage 1.


**Tekstuele wijziging basisdocument**

Vlakcode: OS122003 (dp 1225<sup>50</sup> tot dp 1227)  
- Bekledingstype Fixstone (5,1) op puin en vlijlagen  
Score: **DEELS GOED / DEELS ONVOLDOENDE** (score afschuiving goed)  
Dikte aanwezig 18 cm (zie bijlage 6)  
Dikte benodigd 11 cm bij toets als waterbouwasfalt op mijnsteen, dikte benodigd 12 cm bij toets als open steenasfalt op klei (ongunstiger als mijnsteen), zie bijlage 7  
Fixstone oogt visueel goed, zie "Veldbezoek"  
Deel boven vlak OS122502 uit praktisch oogpunt ONVOLDOENDE tussen dp 1226 en dp 1227, resterende deel GOED



010895 2006 PZDT-M-06375 inv  
nderzErratum controle/vrijgave toetsing Eerste Bathpoldé

Glooiingskaart met eindscores Eerste en Tweede (deels) Bathpolder dp 1215 - dp 1227+50

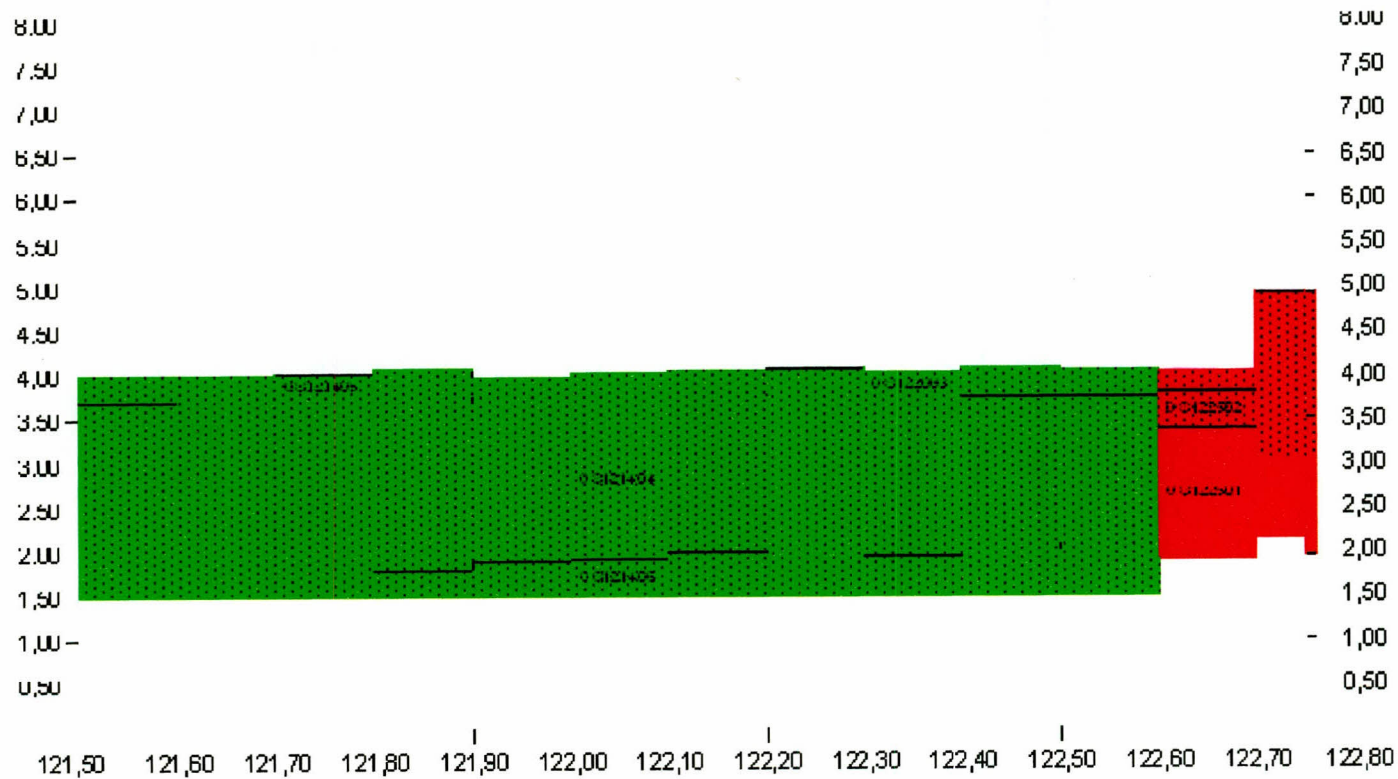

goed
  onvoldoende
  geen oordeel