

Revisietoetsing



Ministerie van Verkeer en Waterstaat
Directoraat-generaal Rijkswaterstaat
Directie Zeeland

Polder/bestek
Snoodijkpolder (dp 1558 – dp 1568)
bestek ZLD-6099

Aan
Simon Vereeke
Raymond Derksen
Leden Pbo

Toetsing uitgevoerd door
Roy van de Voort
Doorkiesnummer
(088) 246 13 59
(06) 218 41 099
Status
DEFINITIEF

Datum
28 juni 2011
Bijlagen
1. Gloomingskaart met eindscores beheerder

Kenmerk
PZDT-M-09244 rev

Beschrijving

Dit rapport beschrijft de revisietoetsing van de nieuw aangebrachte steenbekleding naast de Snoodijkpolder. Dit werk is uitgevoerd in 2007 waarbij de oude bekleding grotendeels is overlaagd en deels is vervangen door betonzuilen. Het traject is gelegen op Zuid-Beveland aan de Oosterschelde tussen de dijkpalen 1558 en 1568. De toetsing is uitgevoerd naar aanleiding van de revisie, uitgevoerd door het Waterschap Scheldestromen. Voor de toetsing is gebruik gemaakt van het programma SteenToets versie 4.05.

Een luchtfoto van het traject is weergegeven in figuur 1.



Figuur 1: Luchtfoto Snoodijkpolder (bron: www.maps.google.nl)



014309 2009 PZDT-M-09244 inv

KranRevisietoetsing Snoodijkpolder (ZLD-6099)



Randvoorwaarden

De gebruikte randvoorwaarden staan weergegeven in de ontwerpnota van de Snoodijkpolder (PZDT-R-05421 ontw). De revisietoetsing is uitgevoerd met het ontwerppeil 2060.

Veldbezoek

Op donderdag 25 juni 2009 is een veldbezoek uitgevoerd door R. Derksen van Waterschap Scheldestromen en A.M. de Jong en R. van de Voort van het Projectbureau Zeeweringen. Er zijn geen bijzonderheden geconstateerd. De aansluitingen op de oude sluis (Haven Wemeldinge) en op de dijkbekleding van het Kanaal door Zuid-Beveland zijn goed uitgevoerd. Van dp 1557⁵⁰ tot dp 1558²⁵ is een verborgen glooiing aanwezig.

Controle toetsing

De toetsing van Waterschap Scheldestromen, zoals beschreven in "Rapportage toetsing bekleding, Snoodijkpolder, dijkpaal 1558 – 1568" (PZDT-R-11180 rev) is gecontroleerd en in orde bevonden. Dit rapport vormt de basis van de in dit document beschreven toetsing. Alle voor de overdracht relevante stukken zijn op het projectbureau aanwezig.

Foto's

Foto's van het dijktraject en het veldbezoek zijn terug te vinden op:
G:\Water en Scheepvaart\Zeeweringen (AXZ)\Algemeen\foto's\Dijkvakken
Oosterschelde\Snoodijk.

Conclusie

De nieuw aangebrachte bekleding van de Snoodijkpolder (bestek ZLD-6099) is volledig goed getoetst. Hiermee is het traject gereed voor overdracht aan de beheerder.

Akkoord Projectbureau Zeeweringen,


projectleider Techniek


Akkoord waterschap Scheldestromen,


directeur Waterkeringen en Wegen

..... 2011



BIJLAGE 1: GLOOIINGSKAART MET EINDSCORES BEHEERDER

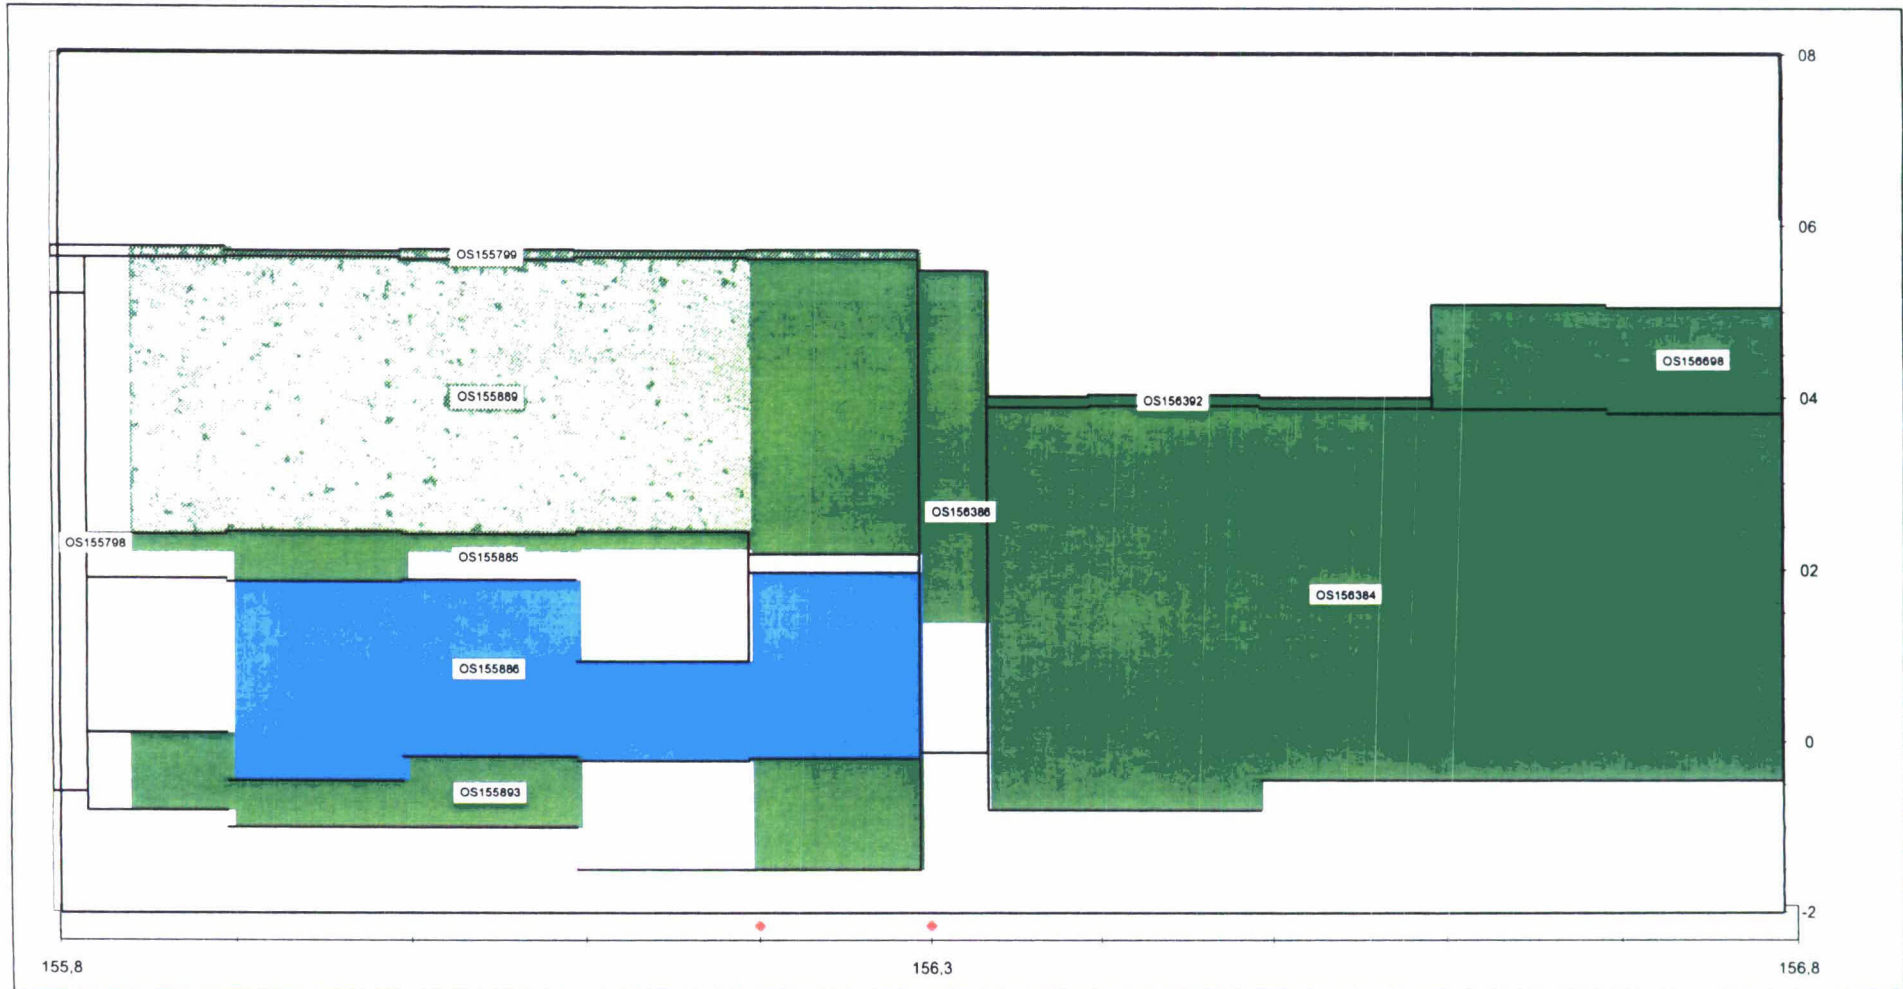

Label : vlakcode

Dyktafel Os 1558-1568 2011.0608 versie 4.05

Steentoets versie 4.04

stapgrootte 20 m

Legenda	18,4 goed	3,4 voldoende	voldoende ?	naderonderzoek	onvoldoende	geen oordeel	totaal : 53,6 (x 1000 m ²)
onzichtbaar vlak							