



Polder/bestek  
Zuid- en Baarlandpolder  
dp 0410 – dp 0426<sup>75</sup>  
bestek ZLR-5284

Aan  
Simon Vereeke  
Ad Beaufort  
Raymond Derksen  
Leden Pb

Toetsing uitgevoerd door  
Roy van de Voort  
Doorkiesnummer  
(0118) 62 13 69  
(06) 218 41 099  
Status  
DEFINITIEF

Datum  
09 september 2008  
Bijlagen  
1. Gloomingskaart met eindscores beheerder  
  
Kenmerk  
PZDT-M-07436 rev

## Beschrijving

Dit rapport beschrijft de revisietoetsing van de nieuw aangebrachte steenbekleding naast de Zuid- en Baarlandpolder. Dit werk is uitgevoerd in 2005 waarbij de oude bekleding is vervangen door betonzuilen en op zijn kant gezette betonblokken. Het traject is gelegen op Zuid-Beveland aan de Westerschelde tussen de dijkpalen 0410 en 0426<sup>75</sup>. De toetsing is uitgevoerd naar aanleiding van de revisie, uitgevoerd door het Waterschap Zeeuwse Eilanden. Voor de toetsing is gebruik gemaakt van het programma SteenToets versie 4.05.

Een luchtfoto van het traject is weergegeven in figuur 1.



Figuur 1: Luchtfoto Zuid- en Baarlandpolder dp 0410 – dp 0426<sup>75</sup> (bron: [www.maps.google.nl](http://www.maps.google.nl))



012186 2007 PZDT-M-07436 rev

SloetRevisietoetsing Zuid- en Baarlandpolder ZL-528

### **Randvoorwaarden**

De gebruikte randvoorwaarden staan weergegeven in de ontwerpnota van de Zuid- en Baarlandpolder (PZDT-M-02003 ontw). De revisietoetsing is uitgevoerd met het ontwerppeil 2060.

### **Veldbezoek**

Op maandag 01 september 2008 is een veldbezoek uitgevoerd door R. Derksen van Waterschap Zeeuwse Eilanden en A.M. de Jong van het Projectbureau Zeeweringen. Er zijn geen bijzonderheden geconstateerd. Er is een lichte verzakking bij dp 0414, deze heeft echter geen invloed op de sterkte van de bekleding. De aansluiting op de nieuwe dijkbekleding van de Baarlandpolder is goed uitgevoerd, evenals de aansluiting op de oude dijkbekleding van de Everingepolder en Zuidpolder (deze staat qua uitvoering gepland in 2011).

### **Controle toetsing**

De toetsing van Waterschap Zeeuwse Eilanden, zoals beschreven in "Rapportage toetsing bekleding, Zuid- en Baarlandpolder (Zuid-Beveland), dijkpaal 410-427" (PZDT-R-08304 rev) is gecontroleerd en in orde bevonden. Dit rapport vormt de basis van de in dit document beschreven toetsing. Alle voor de overdracht relevante stukken zijn op het projectbureau aanwezig.

### **Foto's**

Foto's van het dijktraject en het veldbezoek zijn terug te vinden op:  
G:\Water en Scheepvaart\Zeeweringen (AXZ)\Algemeen\foto's\Dijkvakken Westerschelde\Zuid- en Baarlandpolder.

### **Conclusie**

De nieuw aangebrachte bekleding van de Zuid- en Baarlandpolder (bestek ZLR-5284) is volledig goed getoetst. Hiermee is het traject gereed voor overdracht aan de beheerder.

Akkoord Projectbureau Zeeweringen,

projectleider Techniek

Akkoord waterschap Zeeuwse Eilanden,


directeur Waterkeringen en Wegen

...25/09/..... 2008

Westerschelde  
dp 410 - dp 427

Eindoordeel toetsing bekleding; vooraanzicht  
op basis van : één oordeel per vlak, inclusief beheerdersoordeel

bijlage 14.1

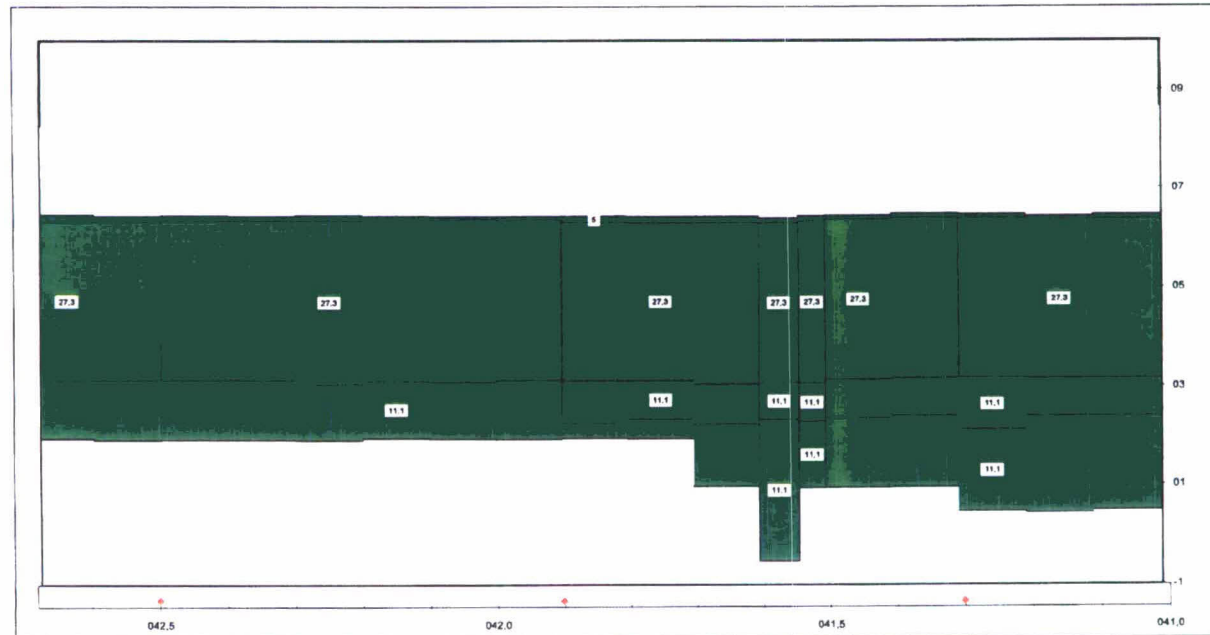

Label: topiaag (steenloets)

Dyktafel Ws 410-427 2008.0902 versie 4.05

Steenloets versie 4.02

stapgrootte 20 m

| Legenda |                  |  |                |  |              | totaal |                                       |
|---------|------------------|--|----------------|--|--------------|--------|---------------------------------------|
|         | goed             |  | voldoende      |  | onvoldoende  |        | onvoldoende                           |
|         | onzichtbaar vlak |  | naderonderzoek |  | geen oordeel |        | geen oordeel                          |
|         |                  |  | naderonderzoek |  | onvoldoende  |        | naderonderzoek                        |
|         |                  |  |                |  |              |        | totaal : 88 ( x 1000 m <sup>2</sup> ) |

graf vooraanzicht  
dyktafel met volledige kleurvulling versie 4.05.xls

11.45  
2-9-2008

BILJAGE 1: GLOOIINGSKART MET EINDSCORES BEHEERDER

