



Polder/bestek
Biezelingsche Ham
dp 0323 – dp 0353⁴⁰
bestek ZL-5111

Aan
Simon Vereeke
Ad Beaufort
Raymond Derksen
Leden Pb

Toetsing uitgevoerd door
Roy van de Voort
Doorkiesnummer
(0118) 62 13 69
(06) 218 41 099
Status
DEFINITIEF

Datum
06 november 2007
Bijlagen
1. Glociingskaart met eindscores beheerder

Kenmerk
PZDT-M-07432 rev

Beschrijving

Dit rapport beschrijft de revisietoetsing van de nieuw aangebrachte steenbekleding naast de Biezelingsche Ham. Dit werk is uitgevoerd in 2001 waarbij de oude bekleding is vervangen door betonzuilen (al dan niet met een ecotoplaag) en op zijn kant gezette betonblokken. Het traject is gelegen op Zuid-Beveland aan de Westerschelde tussen de dijkpalen 0323 en 0353⁴⁰. De toetsing is uitgevoerd naar aanleiding van de revisie, uitgevoerd door het Waterschap Zeeuwse Eilanden. Voor de toetsing is gebruik gemaakt van het programma SteenToets versie 4.05.

Een luchtfoto van het traject is weergegeven in figuur 1.



Figuur 1: Luchtfoto Biezelingsche Ham dp 0323 – dp 0353⁴⁰ (bron: www.maps.google.nl)



012182 2007 PZDT-M-07432 rev

Revisietoetsing Biezelingsche Ham (getekend)



Randvoorwaarden

De gebruikte randvoorwaarden staan weergegeven in de ontwerpnota versie 4 van de Biezelingsche Ham (PZDT-R-00199 ontw). De revisietoetsing is uitgevoerd met het ontwerppeil 2060.

Veldbezoek

Op maandag 10 september 2007 is een veldbezoek uitgevoerd door R. Derksen van Waterschap Zeeuwse Eilanden en A.M. de Jong en R. van de Voort van het Projectbureau Zeeweringen. De bekleding op het gehele traject ziet er visueel goed uit. Opvallend is een "bobbels" in de tafel met hydroblocks met ecotoplaag tussen dp 0344 en dp 0345. De oorzaak voor deze "bobbels" is de aanvaring door een schip en heeft geen consequenties voor de dijk. De aansluitingen op de nieuwe dijkbekleding van de Willem-Annapolder en op de nieuwe dijkbekleding van de Hoedekenskerkepolder zijn goed uitgevoerd.

Controle toetsing

De toetsing van Waterschap Zeeuwse Eilanden, zoals beschreven in "Rapportage toetsing bekleding, Biezelingsche Ham (Zuid-Beveland), dijkpaal 323-353" (PZDT-R-07522 rev) is gecontroleerd en in orde bevonden. Dit rapport vormt de basis van de in dit document beschreven toetsing. Alle voor de overdracht relevante stukken zijn op het projectbureau aanwezig.

Foto's

Foto's van het dijktraject en het veldbezoek zijn terug te vinden op:
G:\Water en Scheepvaart\Zeeweringen (AXZ)\Algemeen\foto's\Dijkvakken Westerschelde\Biezelingsche Ham.

Conclusie

De nieuw aangebrachte bekleding van de Biezelingsche Ham (bestek ZL-5111) is volledig goed getoetst. Hiermee is het traject gereed voor overdracht aan de beheerder.

Akkoord Projectbureau Zeeweringen,



projectleider Techniek

Akkoord waterschap Zeeuwse Eilanden,



directeur Waterkeringen en Wegen

..... 2007

Westerschelde


dp 323 - dp 353,5

Eindoordeel toetsing bekleding; vooraanzicht

op basis van : één oordeel per vlak, inclusief beheerdersoordeel

bijlage 14.1

BIJLAGE 1: GLOOIINGSKAART MET EINDSCORES BEHEERDER

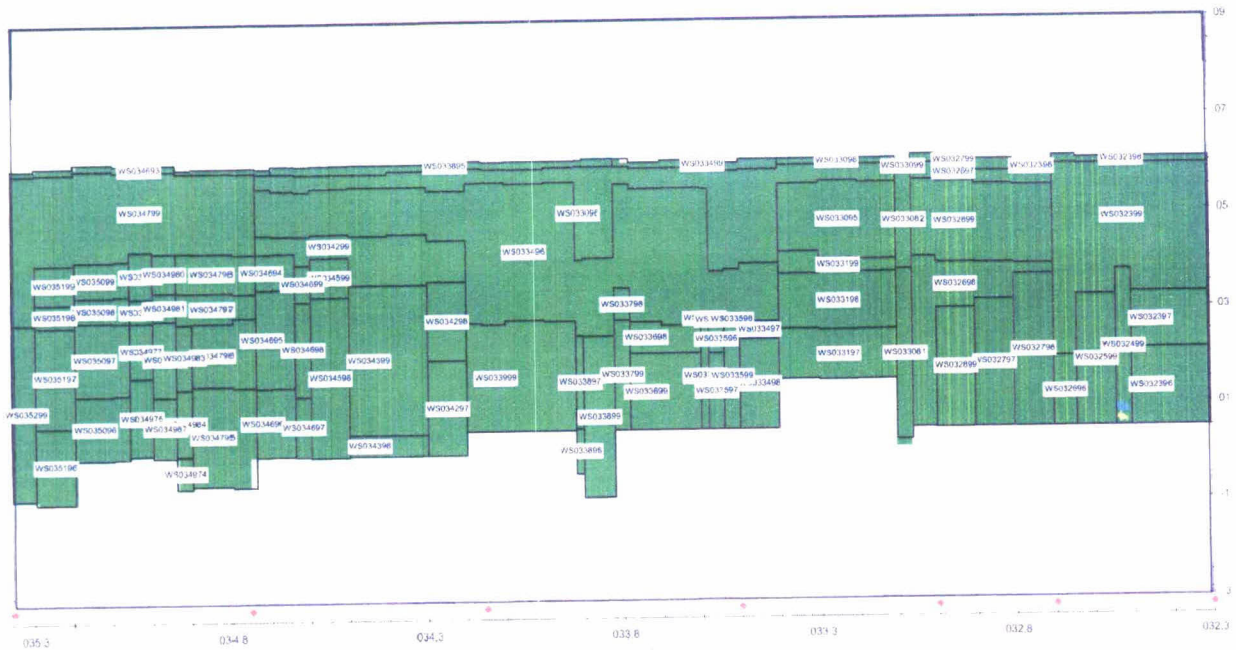

grat vooraanzicht
dyktafel met vollere kleurvulling versie 4.05.xls

14 49
2-11-2007

