

Revisietoetsing



Ministerie van Verkeer en Waterstaat
Directoraat-generaal Rijkswaterstaat
Directie Zeeland

Polder/bestek
Havendammen Walsoorden
bestek ZL-5285

Aan
Simon Vereeke
Paul Geernaert
Ernst Jonker
Leden PBO

Toetsing uitgevoerd door
Roy van de Voort/Ruud Bosters
Doorkiesnummer
088 246 13 72
Status
DEFINITIEF

Datum
1 mei 2012
Bijlagen
Glooiingskaart met eindscores
Kenmerk
PZDT-M-10214 rev

Beschrijving

Dit rapport beschrijft de revisietoetsing van de nieuw aangebrachte steenbekleding op de havendammen van de Haven Walsoorden. Dit werk is uitgevoerd in 2003 en 2004 waarbij de oude bekleding is vervangen door nieuwe bekleding. Het traject is gelegen in Walsoorden op Zeeuws-Vlaanderen aan de Westerschelde. De toetsing is uitgevoerd naar aanleiding van de revisie, uitgevoerd door het voormalige waterschap Zeeuws-Vlaanderen. Voor de toetsing is gebruik gemaakt van het programma Steentoets2010 versie 1.10.

Een overzicht van het traject is weergegeven in figuur 1.

Randvoorwaarden

De gebruikte randvoorwaarden zijn aangeleverd door het voormalige RIKZ (huidige Deltares), de revisietoetsing is uitgevoerd met het ontwerppeil 2060.

Veldbezoek

Op 2 juli 2008 en op 29 augustus 2008 is een veldbezoek uitgevoerd door Y. Provoost en R. van de Voort van projectbureau Zeeweringen. Er zijn geen bijzonderheden geconstateerd. Foto's zijn terug te vinden op:
G:\Water en Scheepvaart\Zeeweringen (AXZ)\Algemeen\foto's\Dijkvakken Westerschelde\Walsoorden.

Controle toetsing

De toetsing van waterschap Scheldestromen (Steentoets2008 v1.03 Revisie Havendammen Walsoorden.xls) is omgezet naar Steentoets2010 (Steentoets2010 versie 1.10 Revisie Havendammen Walsoorden.xls). De gegevens zijn gecontroleerd, waar nodig gecorrigeerd en in orde bevonden. Alle voor de overdracht relevante stukken zijn op het projectbureau aanwezig.

In 2006 is reeds een revisietoets uitgevoerd op de gekantelde betonblokken aan de binnenzijde (PZDT-M-06303, 15 september 2006), de bekleding scoort "goed".



015302 2010 PZDT-M-10214 rev

Revisietoetsing Havendammen Walsoorden ZL-528



Figuur 1: Luchtfoto traject Havendammen Walsoorden (bron: www.maps.google.nl)

Conclusie

De nieuw aangebrachte bekleding van de Havendammen Walsoorden (ZL-5285) is volledig goed getoetst. Hiermee is het traject gereed voor overdracht aan de beheerder.

Akkoord projectbureau Zeeweringen,


projectleider Techniek

Akkoord waterschap Scheldestromen,

 _____

hoofd sector Waterkeringen en Wegen

24 mei 2012




BIJLAGE 1: EINDSCORES

Havendammen Walsoorden

Eindoordeel revisietoetsing

km 17,60 - 18,48

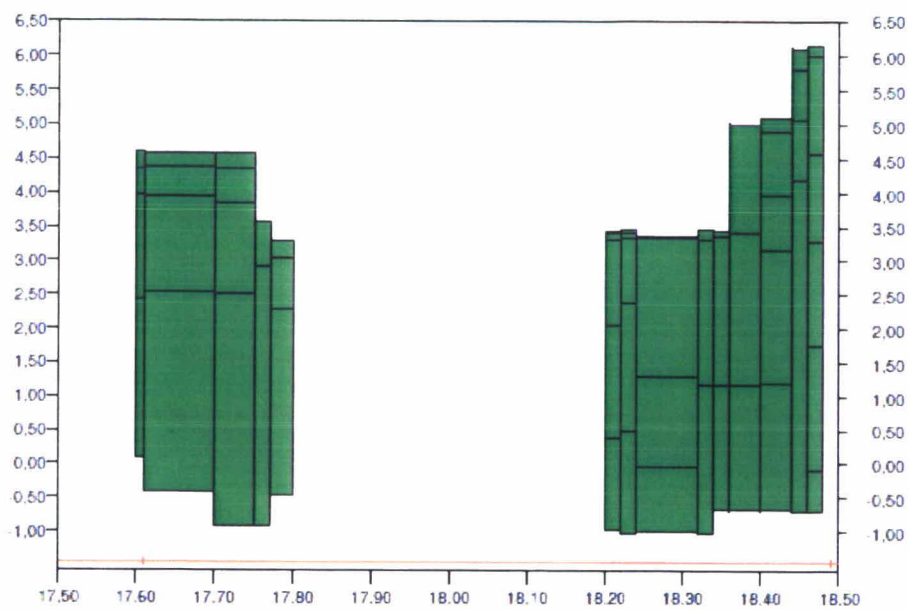

Glooiingskaarten v4 41 Havendammen Walsoorden.xls