



SITUATIE bestand
schaal 1:1000

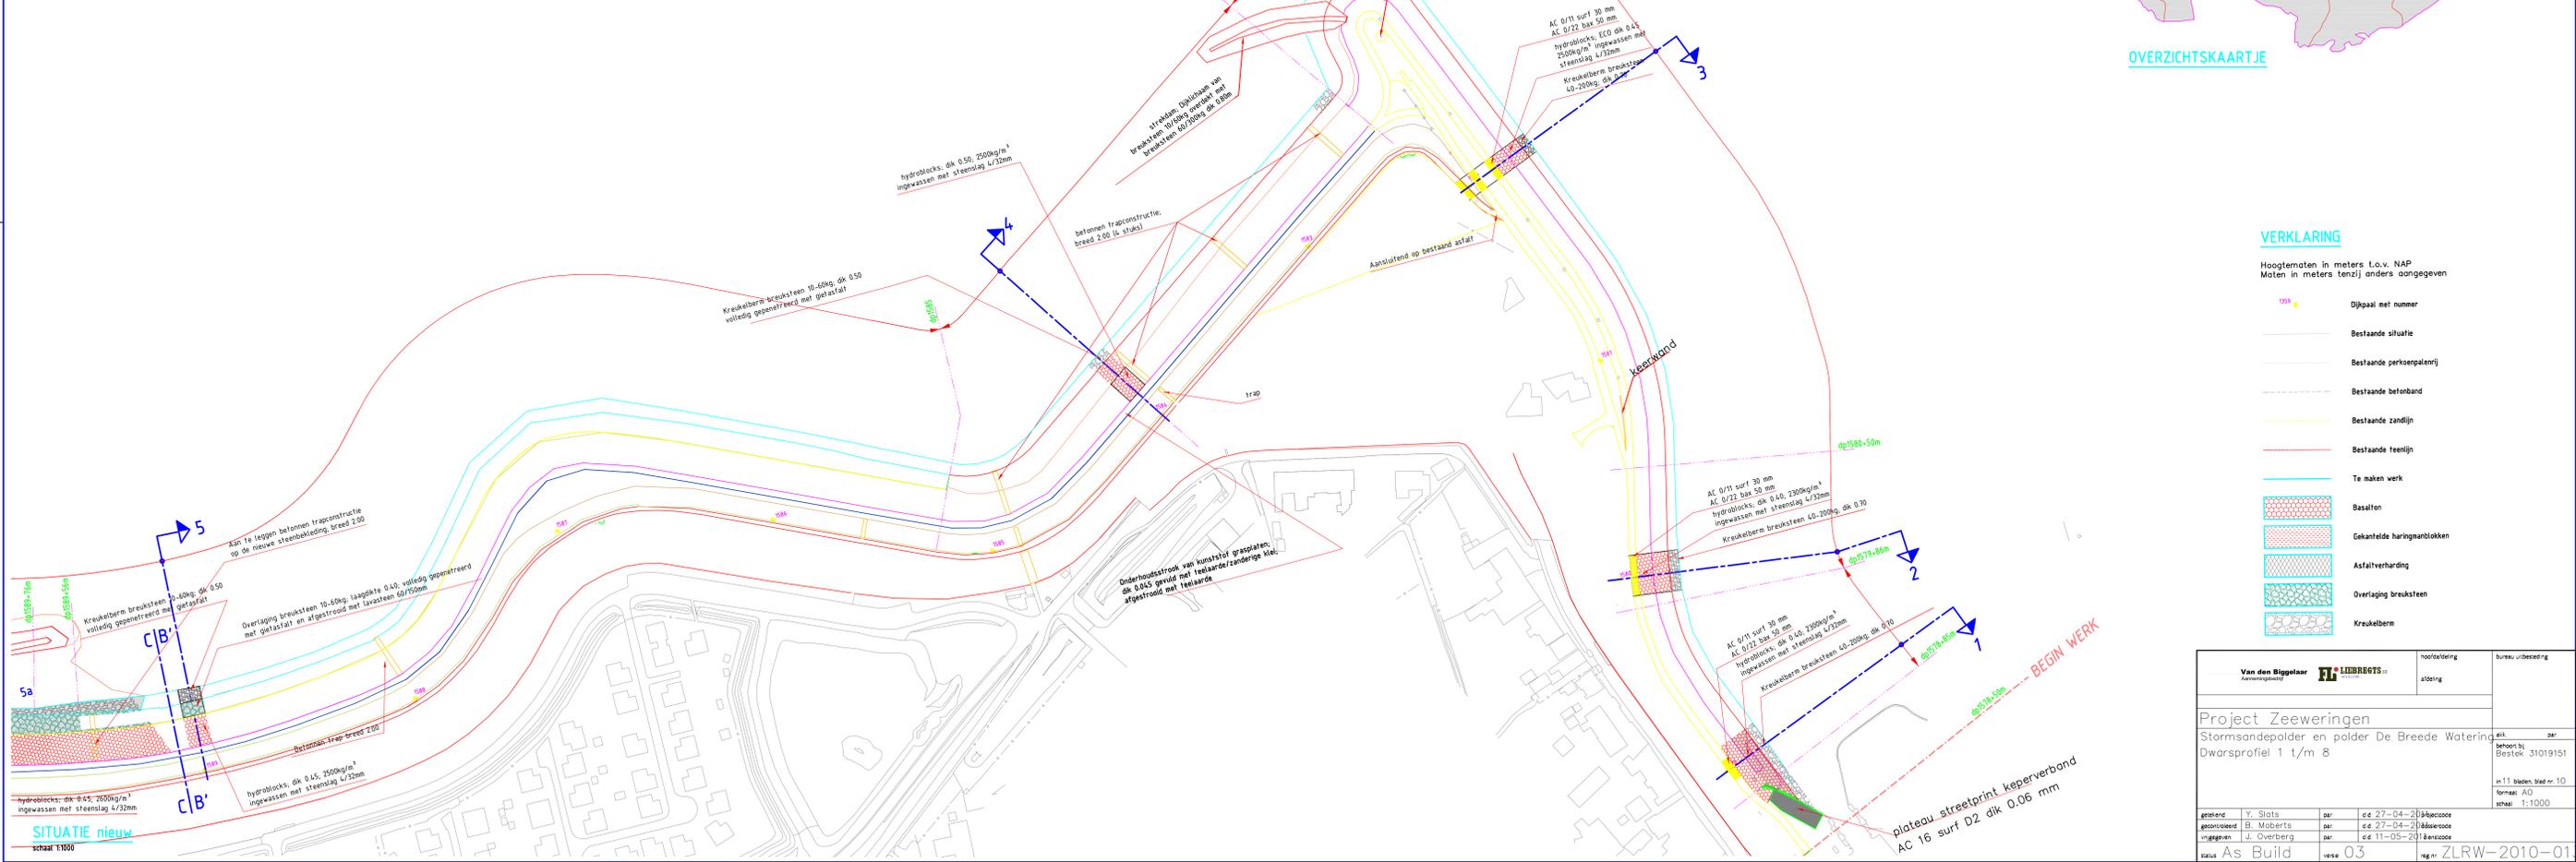

SITUATIE nieuw
schaal 1:1000

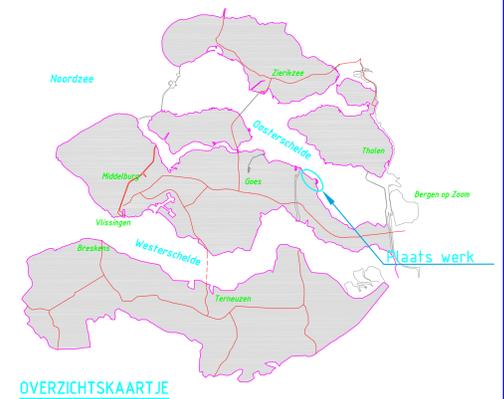


OVERZICHTSKAARTJE

VERKLARING


Hoogtematen in meters l.o.v. NAP
Meten in meters tenzij anders aangegeven

- Dijkpaal met nummer
- Bestaande situatie
- Bestaande perkenplanning
- Bestaande betonband
- Bestaande zandlijn
- Bestaande teelijn
- Te maken werk
- Basaltton
- Gekantelede haringenblokken
- Asfaltverharding
- Overlaging breuksteen
- Keruikerbembreuksteen

Van den Biggelaar Zaaiersgracht 11		LIEBRECHTS		hooftekening	bureau-afdeling
Project Zeeweringen					
Stormsandeppolder en polder De Breede Watering				ak.	par.
Dwarsprofiel 1 t/m 8				tekening	Bestek 31019151
in 11 bladen, blad nr. 10					
formaat: A0 schaal: 1:1000					
getekend	Y. Sluys	par.	de 27-04-2010	afgekeurd	
gecontroleerd	B. Moberg	par.	de 27-04-2010	afgekeurd	
uitgegeven	J. Overberg	par.	de 11-05-2010	afgekeurd	
status	As Build	versie	03	reg.nr.	ZLRW-2010-01580

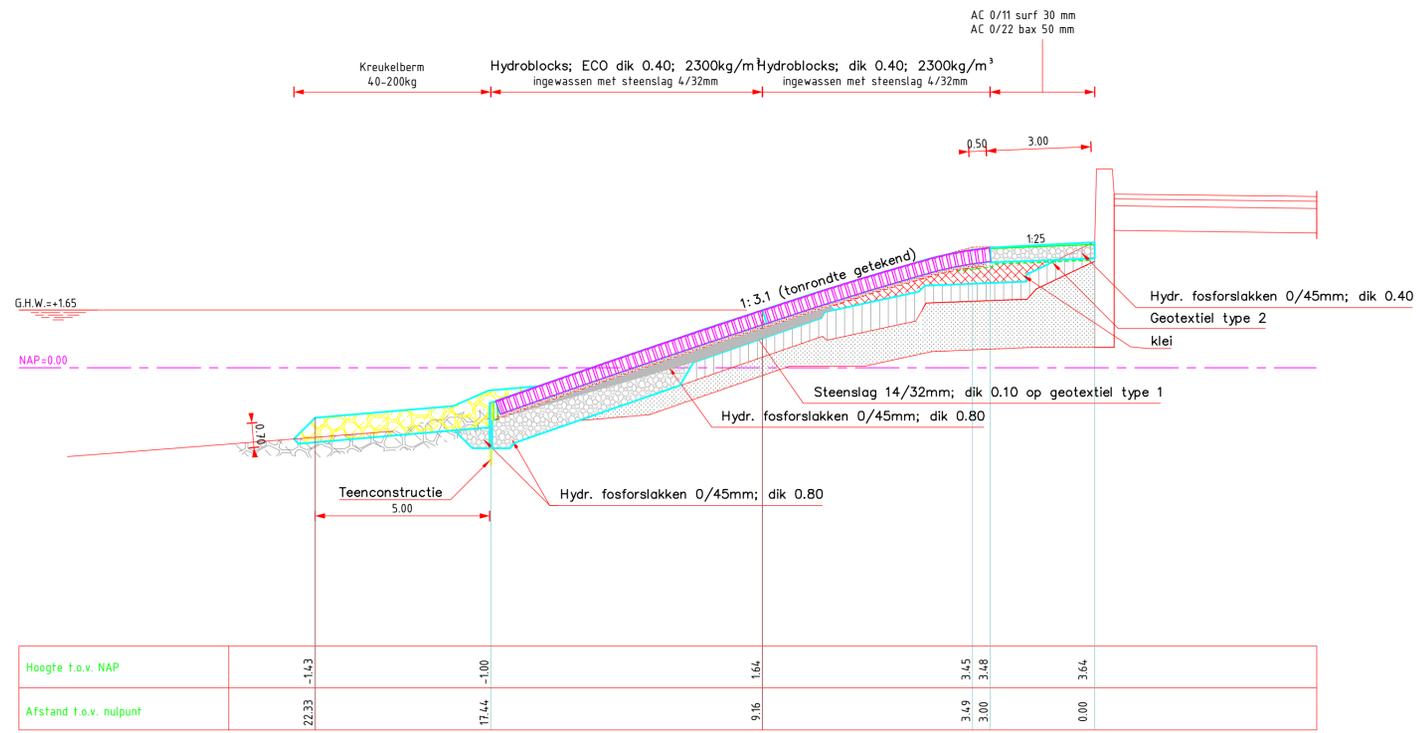

DWARSPROFIEL 1 As build
 dp 1578+85m tot dp 1579+86m
 schaal 1:100

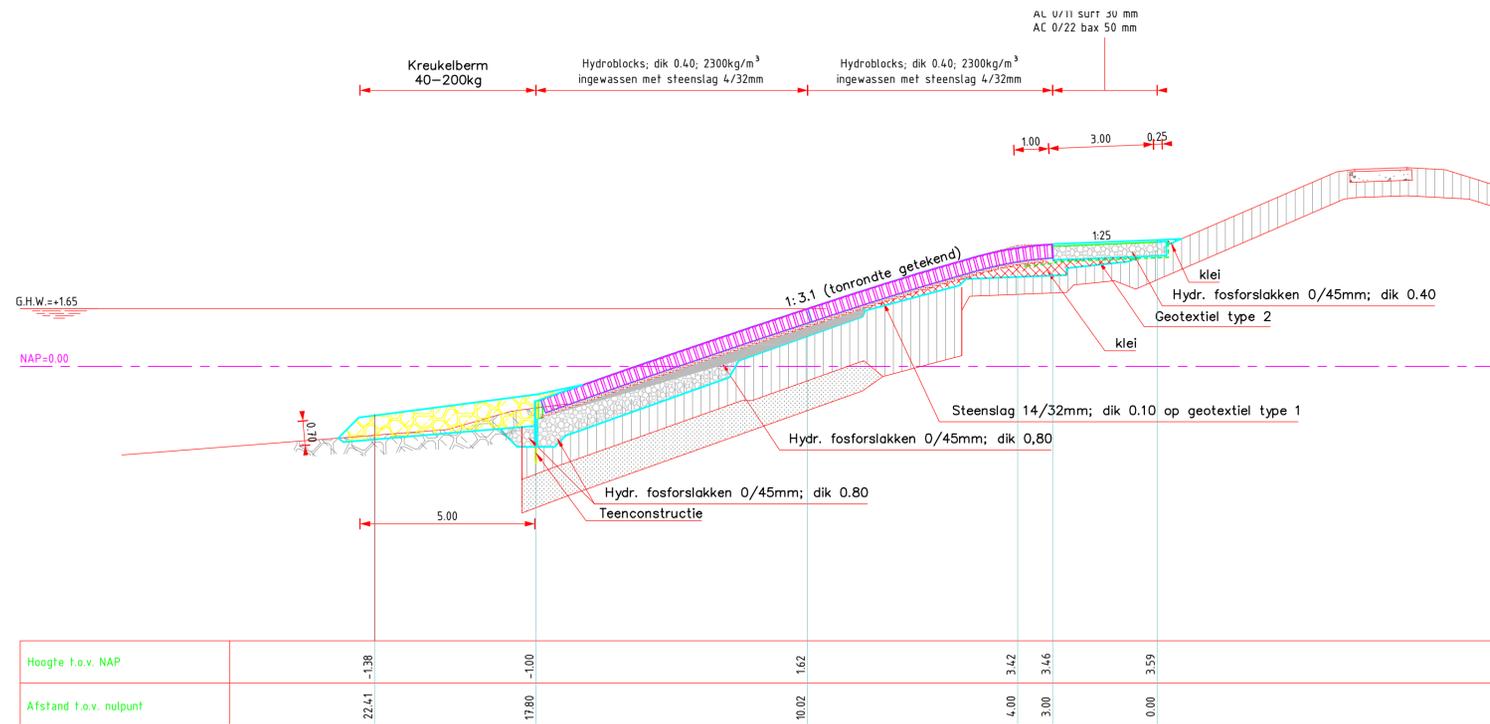

DWARSPROFIEL 2 As build
 dp 1579+86m tot dp 1580+86m
 schaal 1:100

VERKLARING


Hoogtematen in meters t.o.v. NAP
 Maten in meters tenzij anders aangegeven

- Bestaand profiel
- Nieuw werk
- Vitvoordse (bestaand)
- Basaltzullen (bestaand)
- Betonblokken (bestaand)
- Klei (bestaand)
- Zand (bestaand)
- Kreukelberm (bestaand)
- Hydroblocks (nieuw)
- Klei (nieuw)
- Hydraulische fosforslakken (nieuw)
- Kreukelberm (nieuw)

Voor situatie zie tekening ZLRW-2010-01380

		hoofdafdeling	bureau uitbesteding
		afdeling	
Project Zeeweringen Stormsandepolder en polder De Breede Watering			
Dwarsprofiel 1 van dp 1578 + 85 m' tot dp 1579 + 86 m' Dwarsprofiel 2 van dp 1579 + 86 m' tot dp 1580 + 86 m'		akk. per. behoort bij Blstek 309 m' in 11 bladen, blad nr. 1 formaat A1 schaal 1:100	
getekend	Y. Slats	par.	d.d. 21-02-20
gecontroleerd	B. Moberts	par.	d.d. 21-02-20
vrijgegeven	J. Overberg	par.	d.d. 21-02-20
status	As Build	versie	02
		reg.nr.	ZLRW-2010-01371



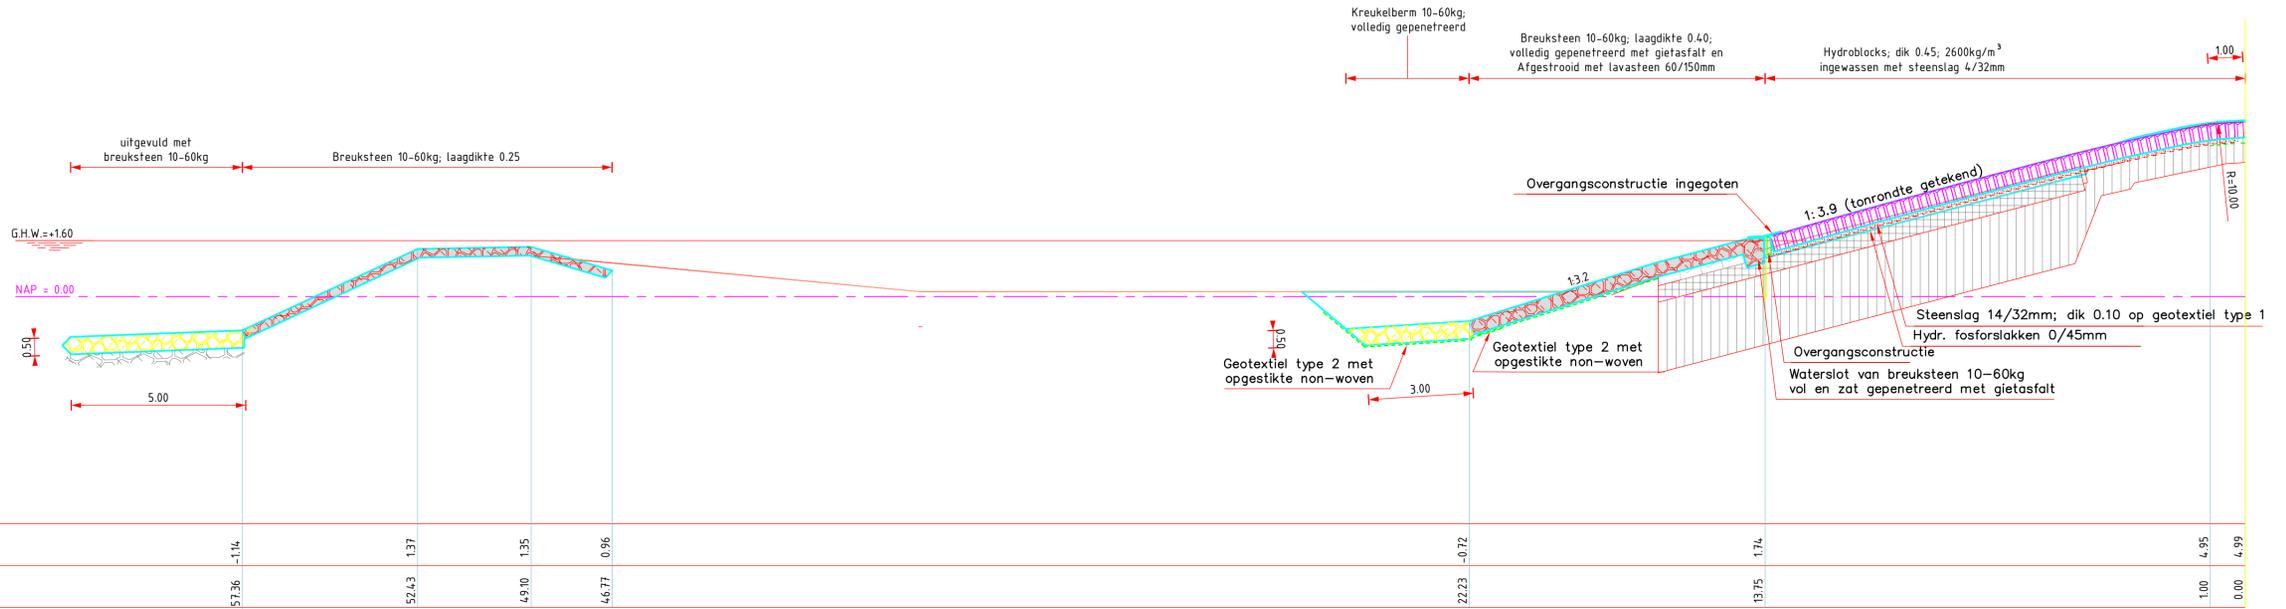


DWARSPROFIEL 5a As build
 dp 1589+50m tot dp 1590+80m
 schaal 1:100

VERKLARING

Hoogtematen in meters t.o.v. NAP
 Maten in meters tenzij anders aangegeven

- Bestaand profiel
- Nieuw werk
- [Symbol] Vilvoordse (bestaand)
- [Symbol] Haringmanblokken (bestaand)
- [Symbol] Klei (bestaand)
- [Symbol] Mijnssteen (bestaand)
- [Symbol] Zand (bestaand)
- [Symbol] Kreukelberm (bestaand)
- [Symbol] Hydroblocks (nieuw)
- [Symbol] Overlaging gepenetreerde breuksteen (nieuw)
- [Symbol] Hydraulische fosforslakken (nieuw)
- [Symbol] Kreukelberm (nieuw)
- [Symbol] Grond ontgraven
- [Symbol] Grond aangevuld


Voor situatie zie tekening ZLRW-2010-01380

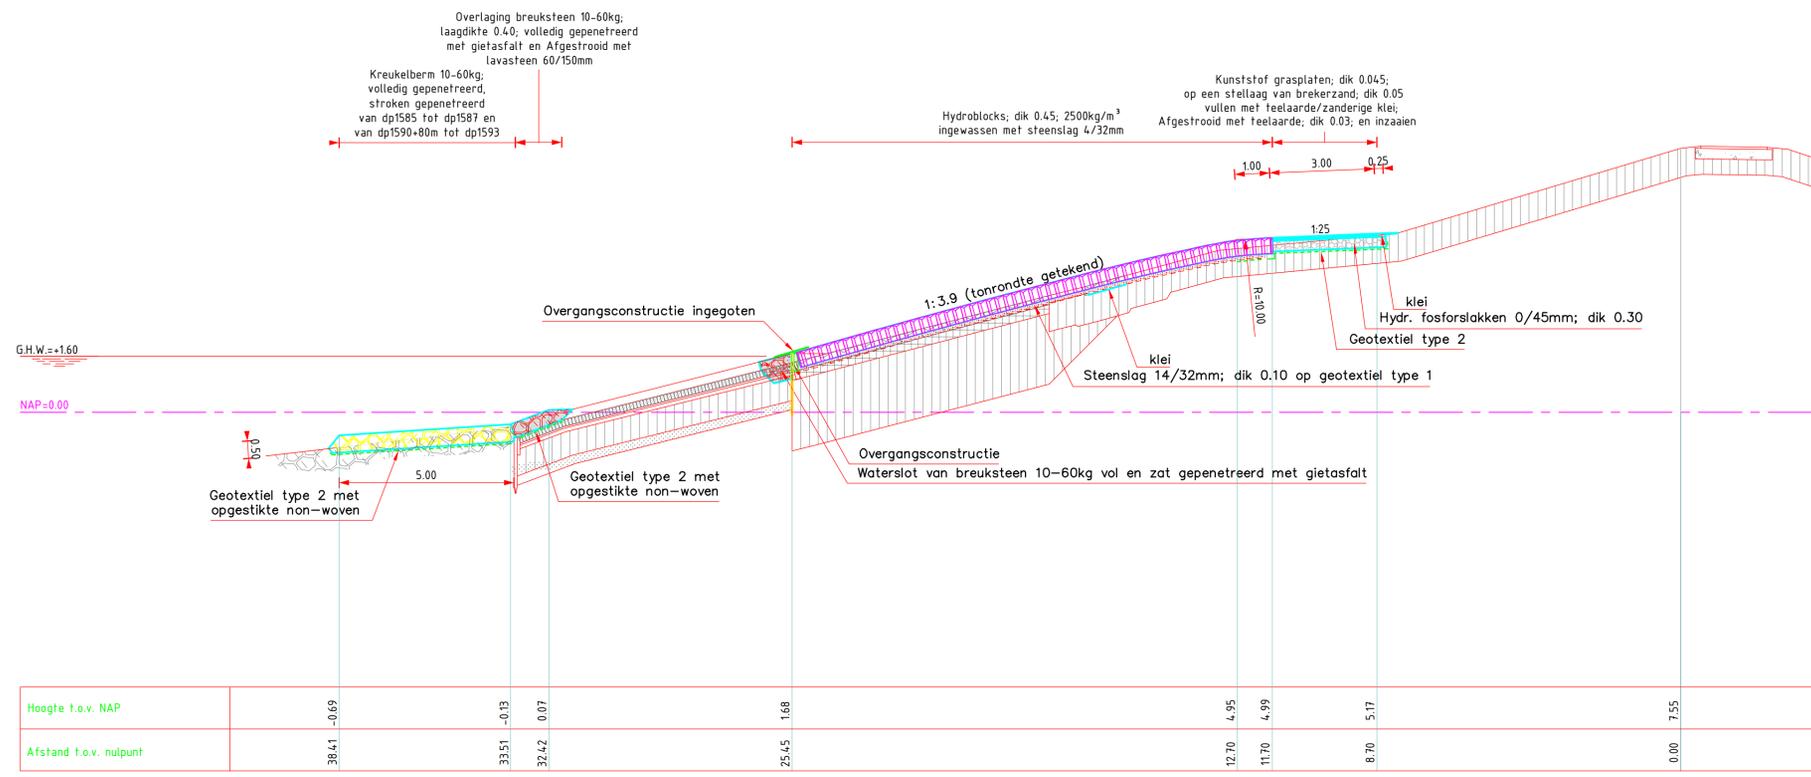


DWARSPROFIEL 5 As build
 dp1585 tot dp1593+50m
 dp1585 tot dp1590 Hydroblocks dik 0.45; 2500kg/m3
 van dp1590 tot dp1593+50 Hydroblocks dik 0.45; 2600kg/m3
 schaal 1:100



Van den Biggelaar <small>Aanwettingsbedrijf</small>		FL LIEBRECHTS <small>adviseurs</small>	hoofdafdeling afdeling	bureau uitbesteding
Project Zeeweringen Stormsandepolder en polder De Breede Watering Dwarsprofiel 5 van dp 1585 + 50 m' tot 1590 + 80 m' Dwarsprofiel 5a van dp 1589 + 50 m' tot 1590 + 80 m'				
getekend Y. Slots gecontroleerd B. Moberts vrijgegeven J. Overberg	par. par. par.	d.d. 21-02-20 d.d. 21-02-20 d.d. 21-02-20	projectcode basiscode idenscode	akk. par. behoort bij Bestek 5010101 in 11 bladen, blad nr. 3 formaat A1 schaal 1:100
status As Build		verse 02	reg.nr. ZLRW-2010-01373	

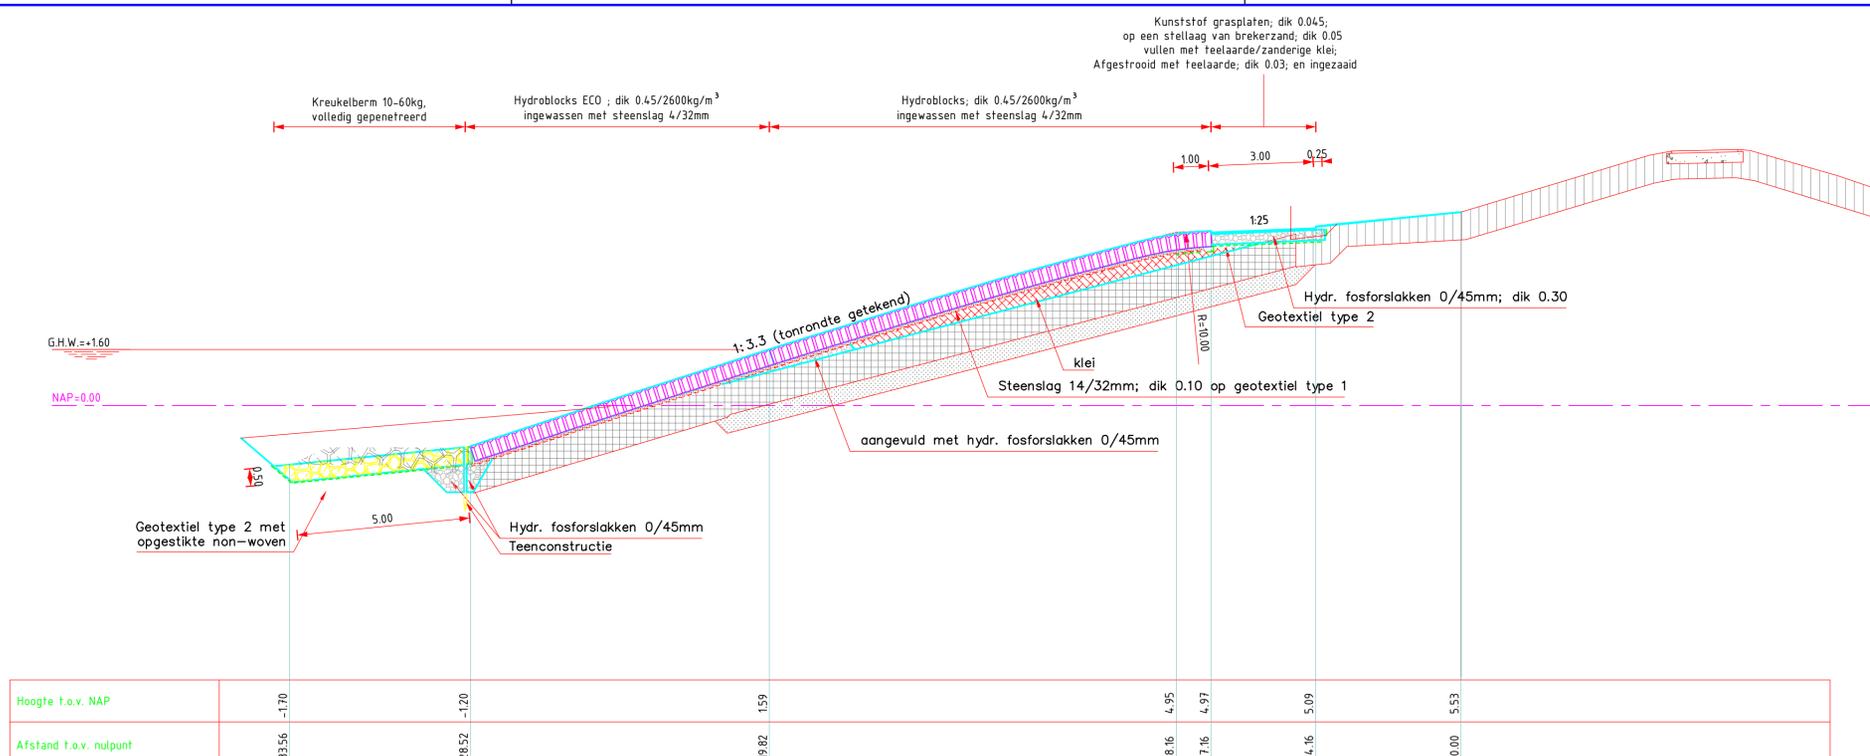

DWARSPROFIEL 6 As build
 schaal 1:100 dp 1593+50m tot dp 1595m

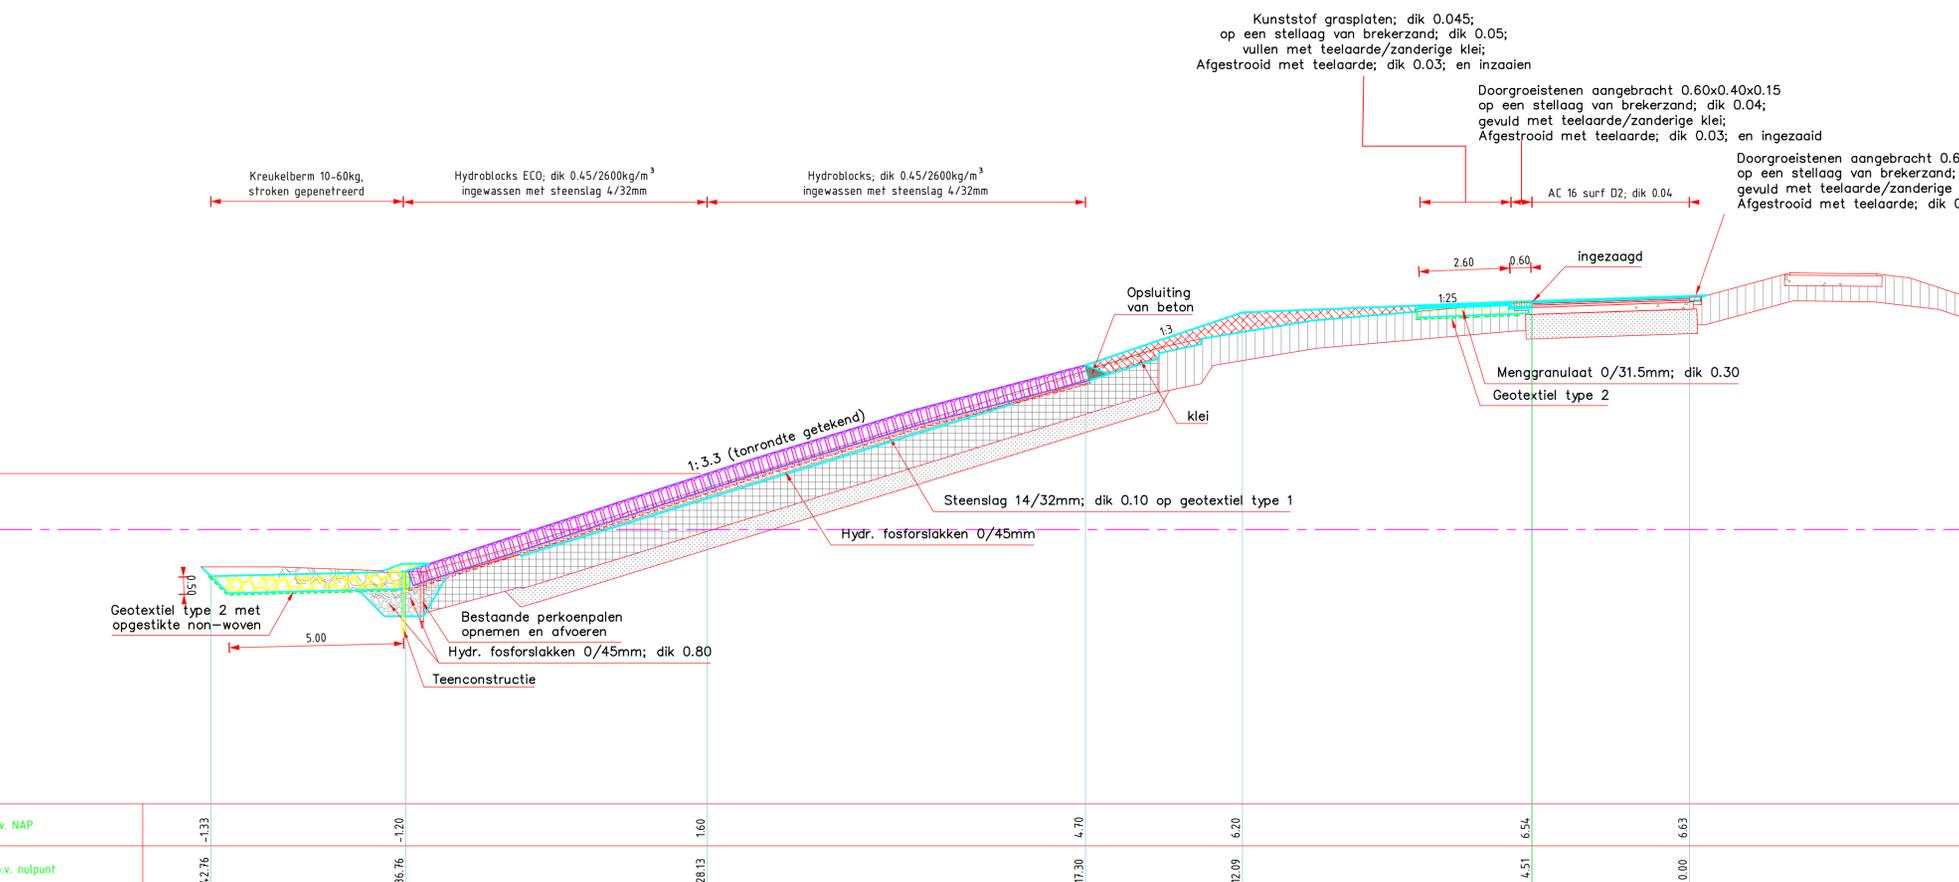

DWARSPROFIEL 7 As build
 schaal 1:100 dp 1595m tot dp 1600+34m


VERKLARING

Hoogtematen in meters t.o.v. NAP
 Maten in meters tenzij anders aangegeven


- Bestaand profiel
- Nieuw werk
- ▨ Vilvoorde (bestaand)
- ▨ Haringmanblokken (bestaand)
- ▨ Klei (bestaand)
- ▨ Mijnssteen (bestaand)
- ▨ Zand (bestaand)
- ▨ Kreukelberm (bestaand)
- ▨ Hydroblocks (nieuw)
- ▨ Klei (nieuw)
- ▨ Hydraulische fosforslakken (nieuw)
- ▨ Kreukelberm (nieuw)
- ▨ Grond ontgraven
- ▨ Grond aangevuld

Voor situatie zie tekening ZLRW-2010-01380

Van den Biggelaar <small>Aannemingsbedrijf</small>		LIEBRBOTS <small>adviseurs</small>	hoofdafdeling afdeling	bureau uitbesteding
Project Zeeweringen Stormsandepolder en polder De Breede Watering Dwarsprofiel 6 van dp 1593 + 50 m' tot 1595 Dwarsprofiel 7 van dp 1595 tot 1600 + 34 m'				
			akk. par. behoort bij Bestek 31019151 in 10 bladen, blad nr. 4 formaat A1 schaal 1:100	
getekend Y. Slats gecontroleerd B. Moberts vrijgegeven J. Overberg	par. par. par.	d.d. 21-02-20 d.d. 21-02-20 d.d. 21-02-20	projectcode basiscode dienstcode	
status As Build		versie 02	reg.nr. ZLRW-2010-01374	

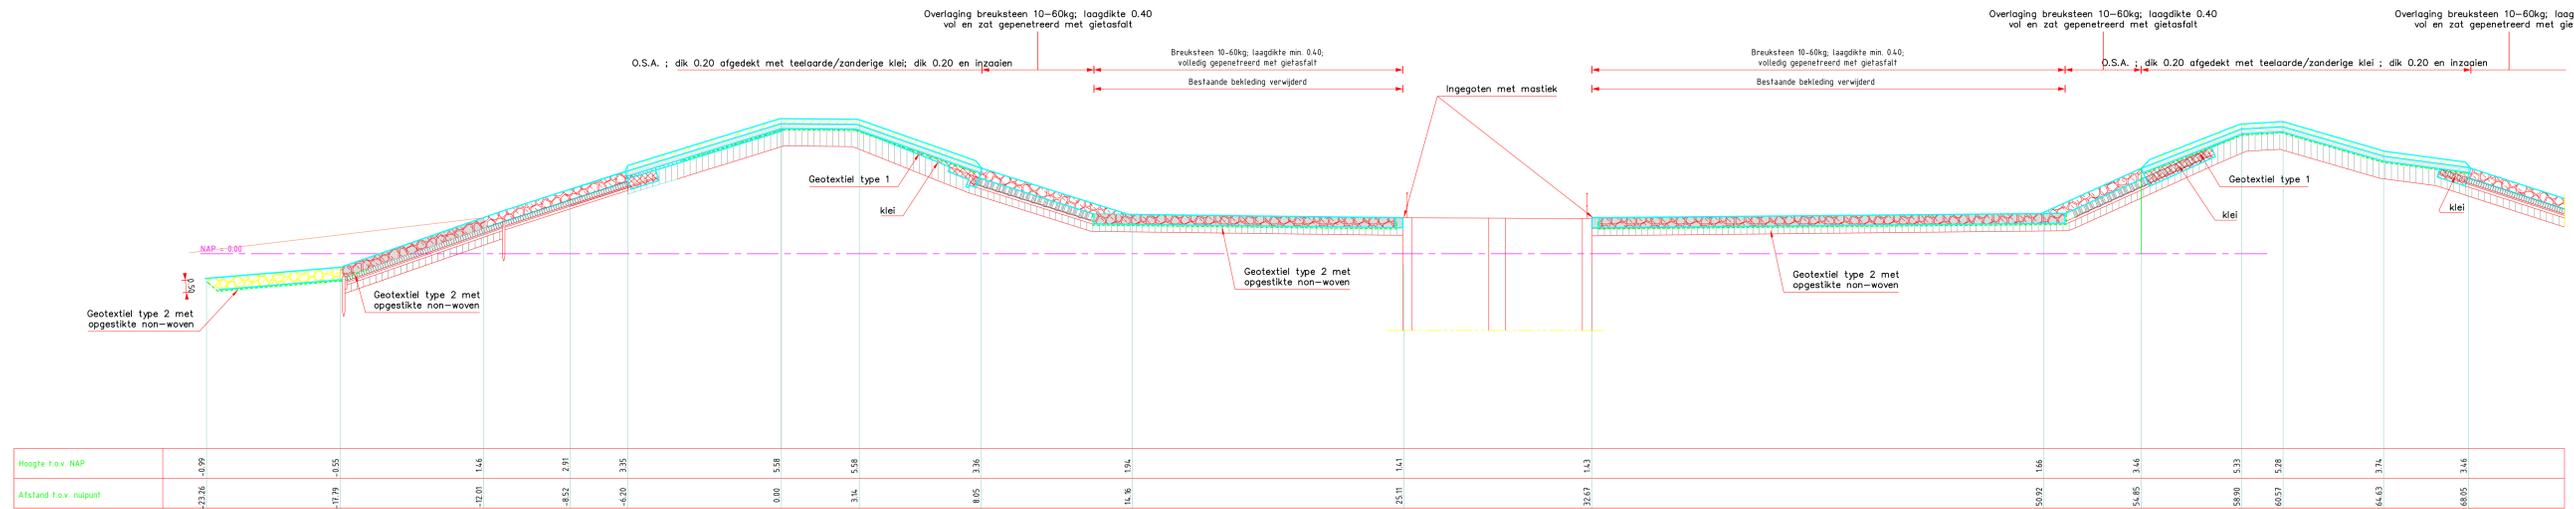

DWARSPROFIEL 11 As build
schaal 1:100

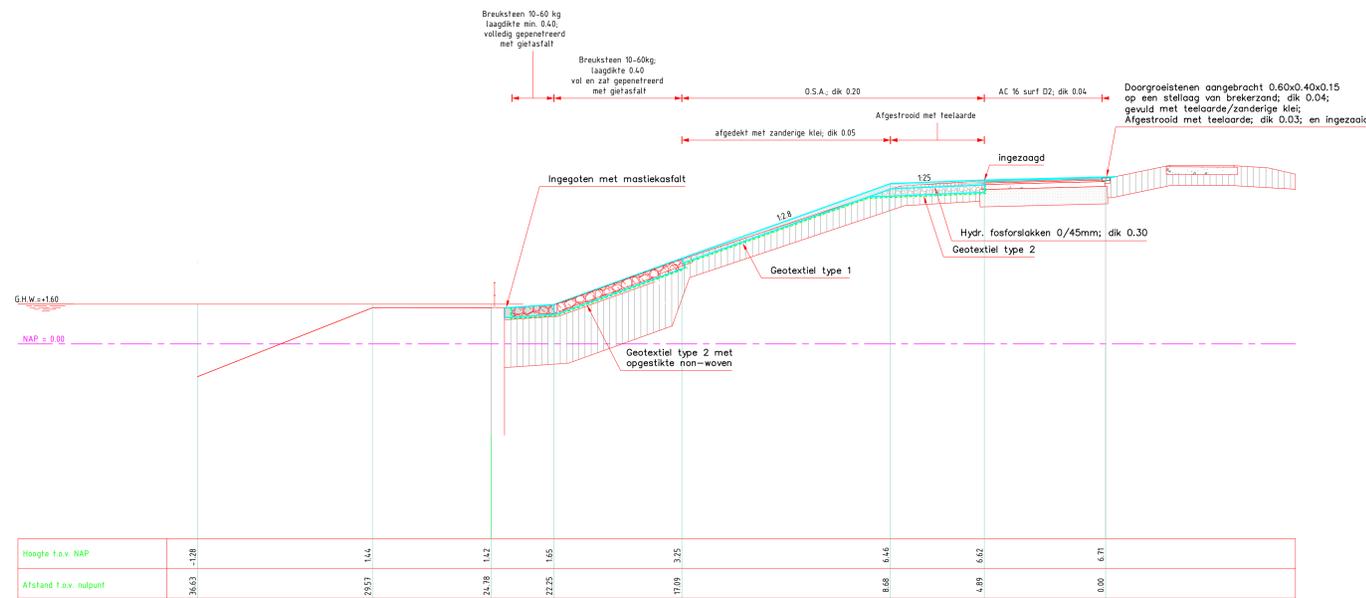

DWARSPROFIEL 12 As build
schaal 1:100


VERKLARING

Hoogtematen in meters t.o.v. NAP
Maten in meters tenzij anders aangegeven

- Bestaand profiel
- Nieuw werk
- Basaltzulen (bestaand)
- Haringmanblokken (bestaand)
- Klei (bestaand)
- Overlaging gepenteerde breuksteen (nieuw)
- Klei (nieuw)
- Hydraulische fosforslakken (nieuw)

Voor situatie zie tekening ZLRW-2010-01381

Van den Biggelaar Aannemersbedrijf		LIEBRECHTS		hoofdafdeling	bureau afdeling
				afdeling	
Project Zeeweringen					
Stormsandepolder en polder De Breede Watering				akkt.	par.
Dwarsprofiel 11				bestaat bij	31019151
Dwarsprofiel 12				m:11 tekenblad nr. 7	
				formaat: A0	
				schaal: 1:100	
getekend	Y. Sluys	par.	de 21-02-20	blanco	
gecorrigeerd	B. Mobergs	par.	de 21-02-20	Besnoede	
ingegeven	J. Overberg	par.	de 21-02-20	Besnoede	
status	As Build	versie	02	mg.n.	ZLRW-2010-01377

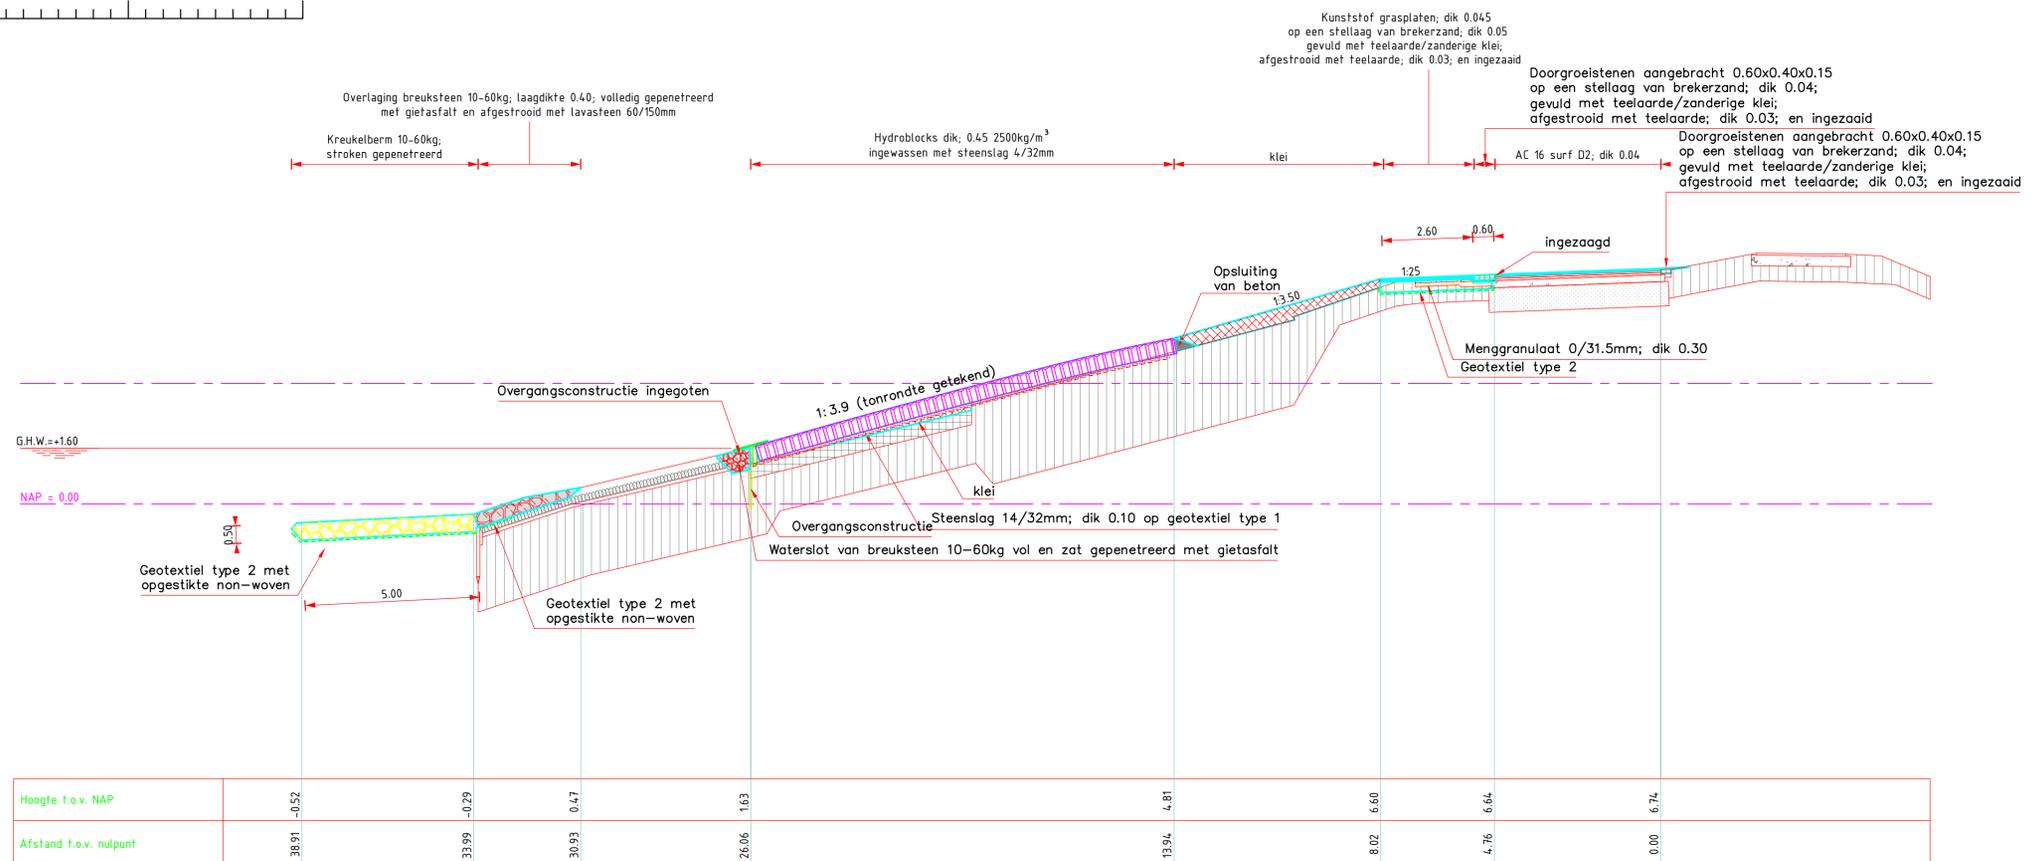


DWARSPROFIEL 13 As build
 dp 1608+38m tot dp 1610+70m
 schaal 1:100

VERKLARING

Hoogtematen in meters t.o.v. NAP
 Maten in meters tenzij anders aangegeven

- Bestaand profiel
- Nieuw werk
- Vervoorde (bestaand)
- Haringmanblokken (bestaand)
- Klei (bestaand)
- Mijnsleen (bestaand)
- Zand (bestaand)
- Hydroblokken (nieuw)
- Overlaging gepenetreerde breuksteen (nieuw)
- Klei (nieuw)
- Hydraulische fosforslakken (nieuw)
- Menggranulaat
- Kreukelberm (nieuw)


Voor situatie zie tekening ZLRW-2010-01381

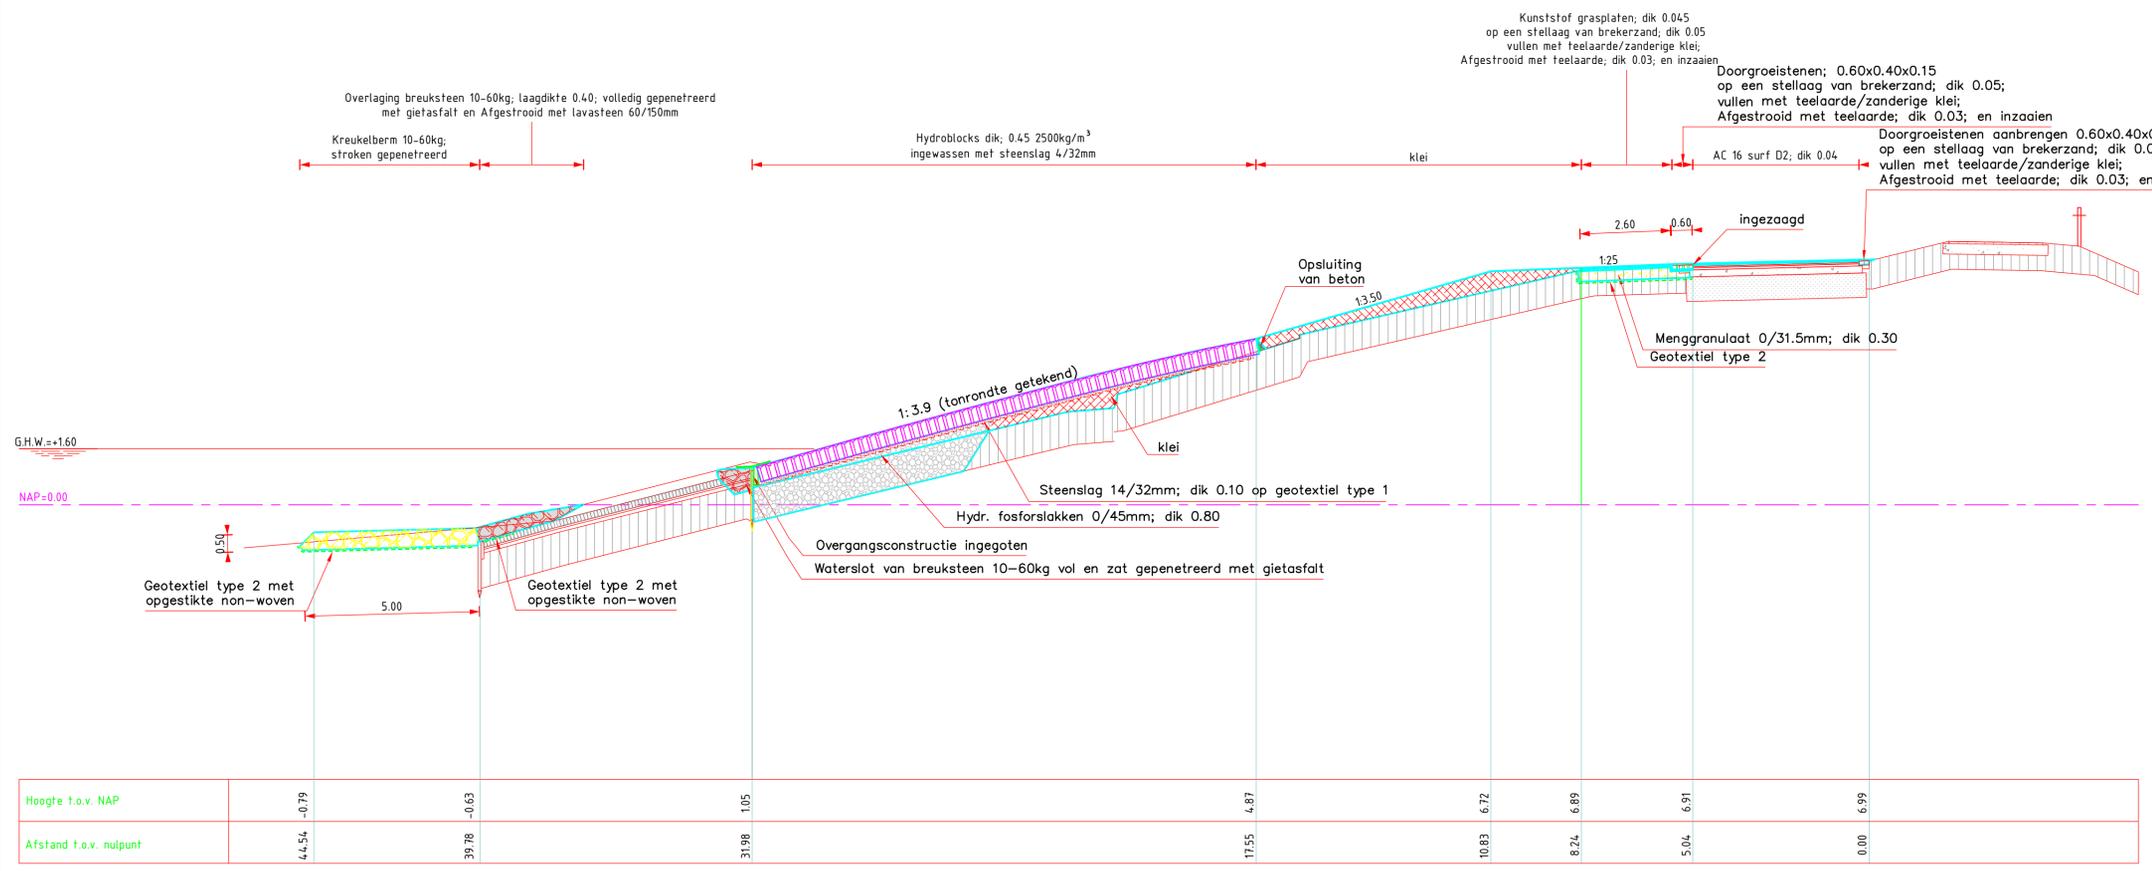

DWARSPROFIEL 14 As build
 dp 1610+70m tot dp 1621
 schaal 1:100

			hoofdafdeling	bureau uitbesteding
Project Zeeweringen Stormsandepolder en polder De Breede Watering Dwarsprofiel 13 van dp 1608 + 38 m' tot 1610 Dwarsprofiel 14 van dp 1610 + 70 m' tot 1621		akk. par. behoort bij Brestek0310n0151		
in 11 bladen, blad nr. 8 formaat A1 schaal 1:100				
getekend	Y. Slats	par.	d.d. 21-02-20	projectcode
gecontroleerd	B. Moberts	par.	d.d. 21-02-20	basiscode
vrijgegeven	J. Overberg	par.	d.d. 21-02-20	idenscode
status	As Build	verse	02	reg.nr. ZLRW-2010-01378

Topografische ondergrond: (c) Topografische Dienst Kadaster
 Kadastrale ondergrond: (c) Kadaster, Middelburg

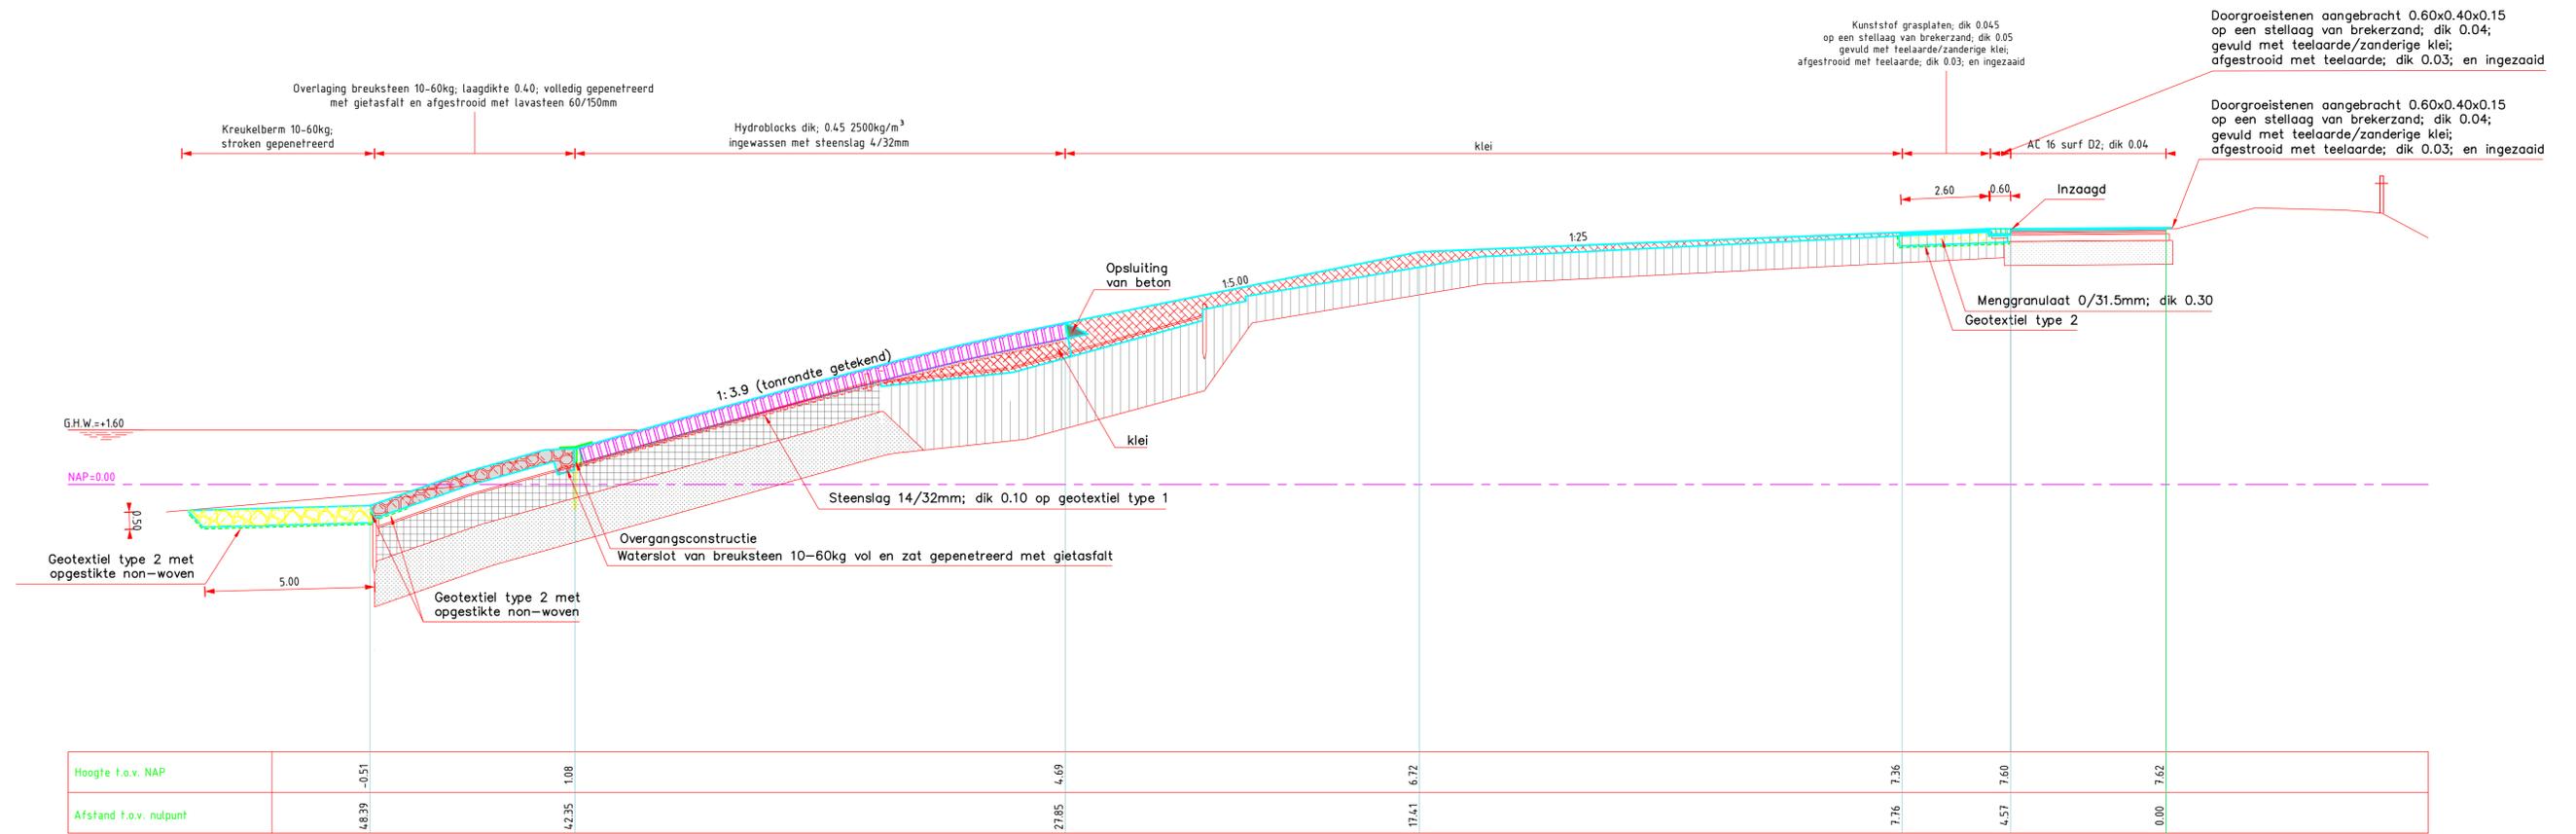

DWARSPROFIEL 15 As build

dp 1621 tot dp 1621+43m

schaal 1:100

VERKLARING

Hoogfematen in meters t.o.v. NAP
Maten in meters tenzij anders aangegeven

- Bestaand profiel
- Nieuw werk
- Basaltzulen (bestaand)
- Haringmanblokken (bestaand)
- Klei (bestaand)
- Mijnssteen (bestaand)
- Zand (bestaand)
- Hydroblocks (nieuw)
- Overlaging gepenetreerde breuksteen (nieuw)
- Klei (nieuw)
- Hydraulische fosforlakken (nieuw)
- Menggranulaat
- Kreukelberm (nieuw)

Voor situatie zie tekening ZLRW-2010-01381

		hoofdafdeling	bureau uitbesteding
		afdeling	
Project Zeeweringen Stormsandepolder en polder De Breede Watering Dwarsprofiel 15 van dp 1621 tot 1621 + 43 m			
		akk.	par.
		behoort bij	Bestek 31019151
		in 11 bladen, blad nr. 9	
		formaat: A1	
		schaal: 1:100	
getekend	Y. Slots	par.	d.d. 21-02-20 projectcode
gecontroleerd	B. Mobergs	par.	d.d. 21-02-20 basiscode
vrijgegeven	J. Overberg	par.	d.d. 21-02-20 dienstcode
status	As Build	verse	02
		reg.nr.	ZLRW-2010-01379