

01 FEB 2010



Rijkswaterstaat
Ministerie van Verkeer en Waterstaat

> Retouradres Postadres: Postbus 5014 4330 KA Middelburg

Projectbureau Zeeweringen
p/a postbus 1000
4330 ZW Middelburg

TECHNISCHE LEIDER Ontwerp			X
TECHNISCHE Directeur Kennis			
TECHNISCHE Adviseur Toetsingen			

Rijkswaterstaat Zeeland
Waterdistrict Zeeuwse Delta

Evertsenstraat 98
4461 XS Goes
Postadres: Postbus 5014
4330 KA Middelburg
T (0113) 24 75 00
F (0113) 21 19 40

Contactpersoon

Ons kenmerk
RWS/DZL-2010/493

Uw kenmerk

Bijlage(n)

1

Datum 1 februari 2010

Onderwerp Philipsdam - Aansluitingen van onderhoudspaden

Geachte collega,

Zoals is besproken door dhr. [redacted] van PBZ op 8 december 2009 vraag ik u om bij de vervanging van de steenbekledingen van damtraject Philipsdam-Noord in 2011 tevens de aansluitingen op de inspectie- en onderhoudspaden in de scope van het project op te nemen. De inspectie- en onderhoudspaden zijn van groot belang voor een goed beheer van deze waterkering in de toekomst en dienen goed met voertuigen bereikbaar/begaanbaar te zijn.

Het betreft een viertal aansluitingen van de bestaande wegen op de nieuw aan te leggen inspectie- /onderhoudswegen langs deze waterkering. De aansluitingen zijn aangegeven in de bij deze brief gevoegde bijlage.

Voor nadere vragen kunt u zich wenden tot dhr. [redacted] of dhr. [redacted] van het Waterdistrict Zeeuwse Delta.

Hoogachtend,


DE STAATSSECRETARIS VAN VERKEER EN WATERSTAAT,
Namens deze,
HET HOOFD WATERDISTRICT ZEEUWSE DELTA,

b.a. M. Heijdens



015123 2010 PZDT-B-10035 ontw
-631;Philipsdam aansluitingen van onderhoudspaden

Figuur 2

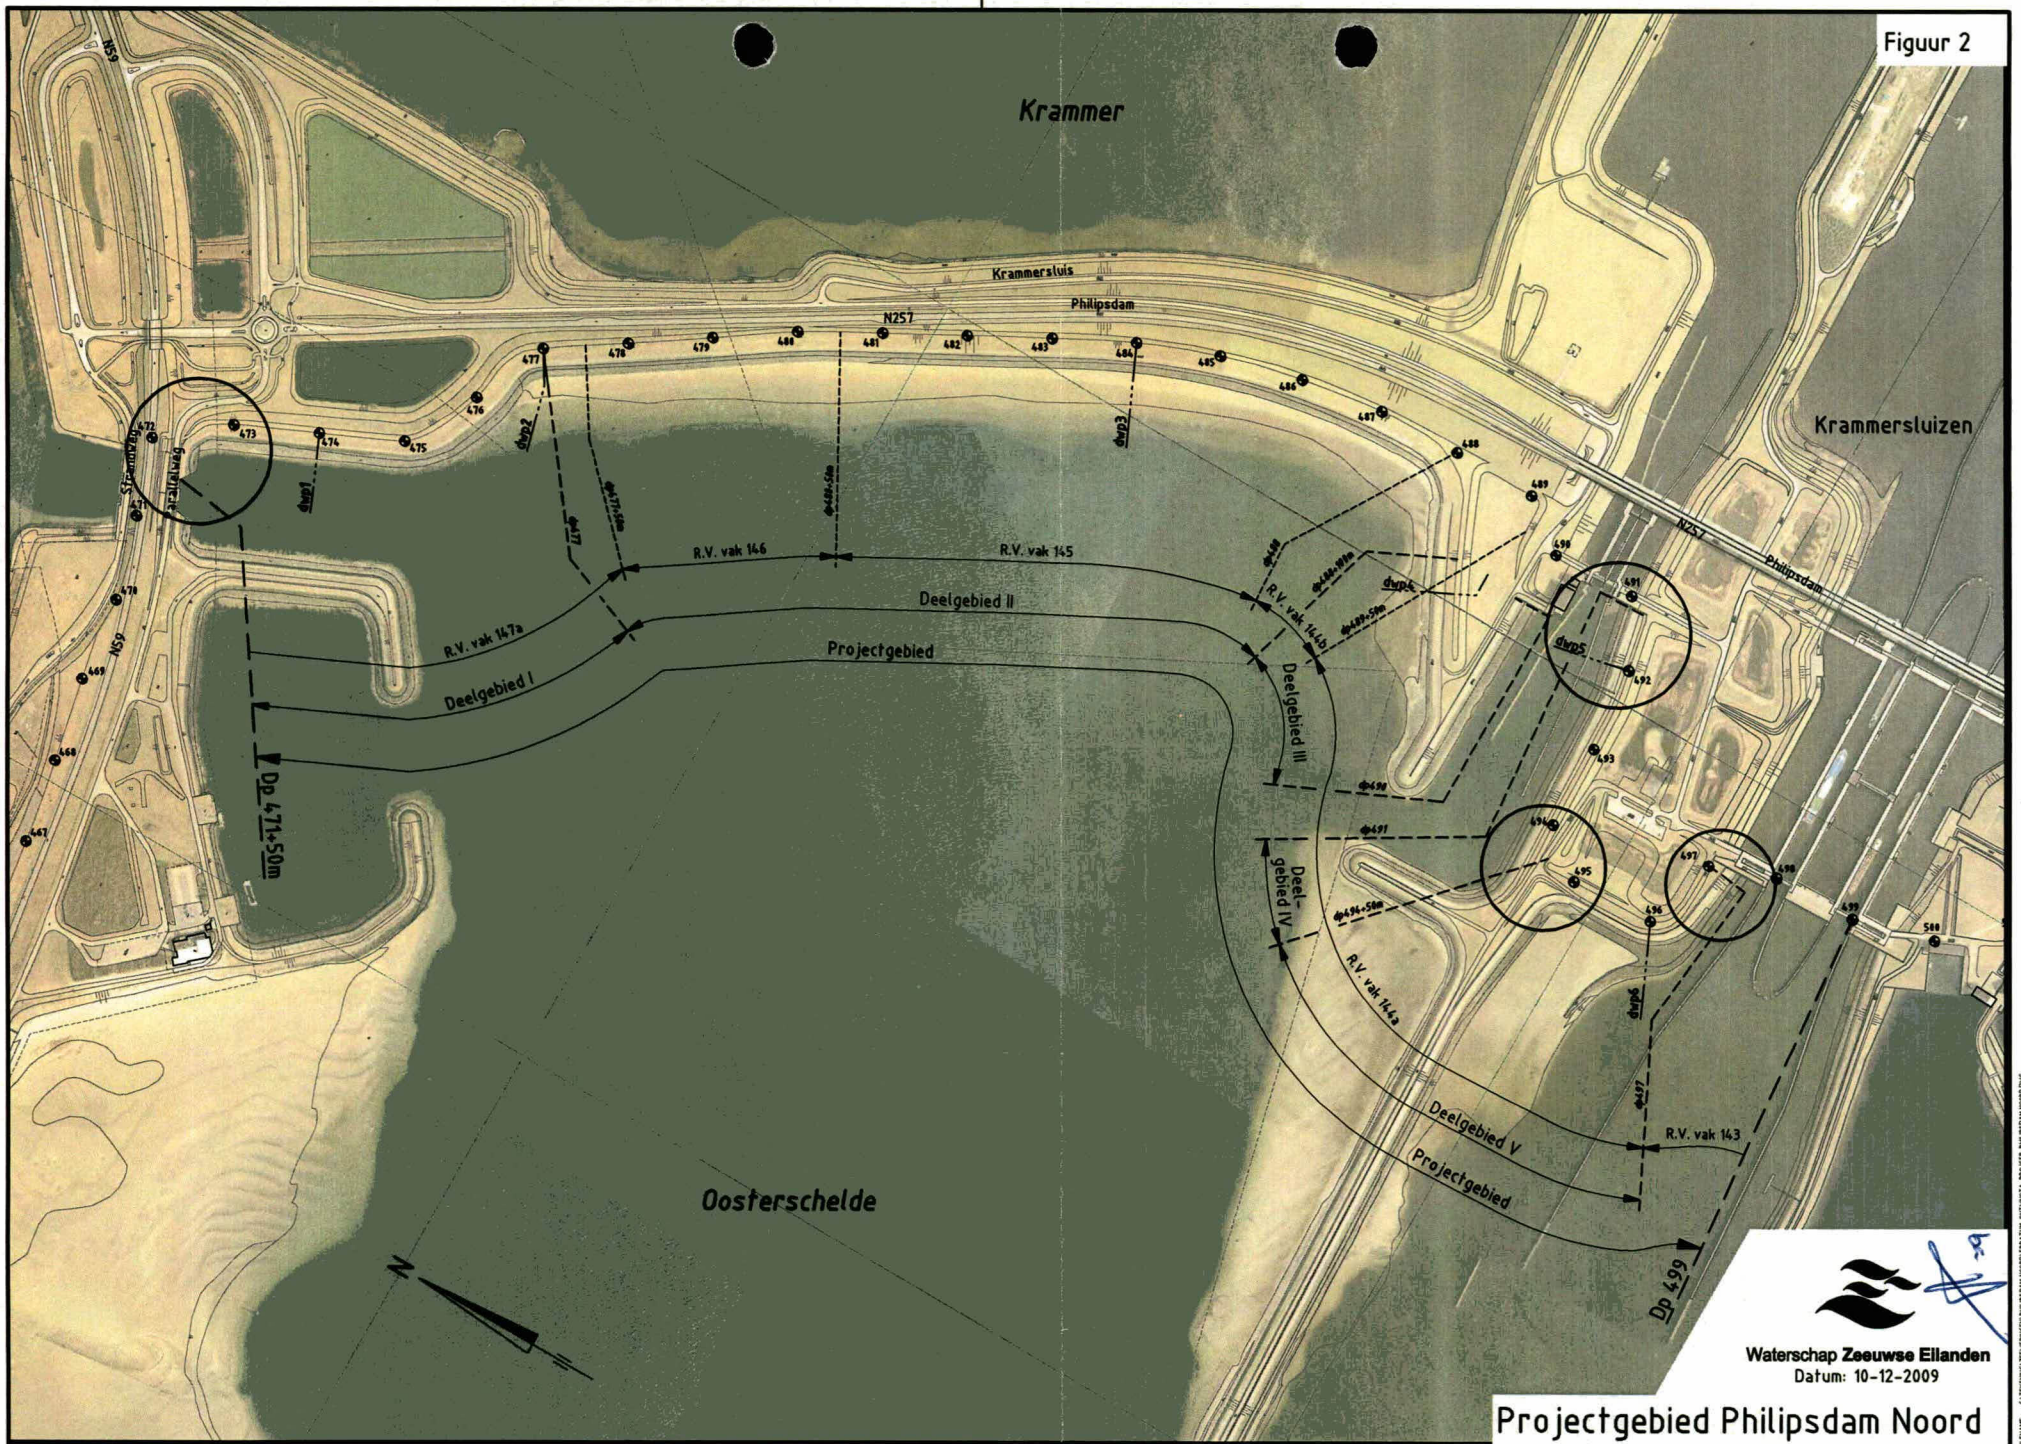

Topografische ondergrond: (c) Topografische Dienst Kadaster
Kadastrale ondergrond: (c) Kadaster, Middelburg

Topografische ondergrond: (c) Regionaal samenwerkingsverband Zeeland GBKN



Waterschap Zeeuwse Eilanden
Datum: 10-12-2009

Projectgebied Philipsdam Noord

Waterschap Zeeuwse Eilanden, 10-12-2009, Philipsdam Noord, Projectgebied Philipsdam Noord