

Afschrift aan
Secretariaat PBZ
Gert Jan Wijkhuizen
Joris Perquin

Contactpersoon
D.G.M. van Boven
Datum
26 april 2007
Ons kenmerk
PZDT-M-07247ontw

Doorkiesnummer
0118 62 1378

Bijlage(n)

-

Uw kenmerk

-

Onderwerp
Aanvulling Ontwerpnota Leendert Abrahamspolder

De onderstaande punten betreffen wijzigingen in de ontwerpnota van de Leendert Abrahamspolder, versie 4, documentnr. PZDT-R-06119ontw.

0 Samenvatting

Pagina 7 laatste alinea: toegankelijkheid nieuwe onderhoudspad wordt van dp 1743 t/m dp 1754. Het deel van dp 1731 t/m dp 1743 wordt uitgevoerd in open steenasfalt en niet toegankelijk voor fietsers.

5 Keuze bekleding

Pagina 28 Paragraaf 5.9 Onderhoudsstrook:
Nieuwe onderhoudsstrook toegankelijk voor fietsers vanaf dp 1743 t/m dp 1754.

6 Nadere dimensionering

Pagina 34 Paragraaf 6.6
Nieuwe onderhoudsstrook toegankelijk voor fietsers vanaf dp 1743 t/m dp 1754. Ontoegankelijke deel van dp 1731 t/m dp 1743 wordt uitgevoerd in open steenasfalt. Van dp 1731 t/m dp 1737 wordt het afgestrooid met grond.

Rijkswaterstaat Zeeland
Projectbureau Zeeweringen
P/a Postbus 1000, 4330 ZW Middelburg
P/a Waterschap Zeeuwse Eilanden, Kanaalweg 1,
Middelburg
Het project Zeeweringen wordt uitgevoerd i.s.m. de Zeeuwse waterschappen.

Telefoon (0118) 62 13 78
Fax 0118 62 1993
Email dennis.van.boven@rws.nl
Internet www.zeeweringen.nl



011997 2007 PZDT-M-07247 ontw
Aanvulling Leendert Abraham polder

Pagina 35 Paragraaf 6.8.1 Verborgen glooiingen:
Omdat Hoondert geen vergunning voor zijn nieuw te plaatsen damwand krijgt komt de damwand te vervallen.
Er wordt nu gekozen voor een andere oplossing en dat is een verborgen glooiing achter de bestaande damwand.
De verborgen glooiing loopt globaal van dp 1754+50m t/m dp 1755+50m achter de gehele damwand en zal aansluiten op de andere overlagingen in de haven.

7 Aandachtspunten voor bestek en uitvoering

Pagina 36 tweede alinea:
Uitzonderingen zijn de verborgen glooiinghierbij moet nu ook dp 1754+50m t/m dp 1755+50m vermeld worden.

Pagina 37 eerste alinea:
Het havenplateau is reeds uitgevoerd in maart 2007.

Pagina 37 tweede alinea:
Er wordt geen nieuwe damwand geplaatst.
Achter de damwand komt een verborgen glooiing van gepenetreerde breuksteen.


Bijlage 1 Figuren.

Figuur 12 Dwarsprofiel 6 komt er anders uit te zien!
Geen nieuw te plaatsen damwand maar een verborgen glooiing van gepenetreerde breuksteen achterlangs.

Figuur 18 Dwarsprofiel 11 komt er anders uit te zien!
Het onderhoudspad komt te vervallen, boven de zuilen afwerken met klei.


Kats

Oosterschelde

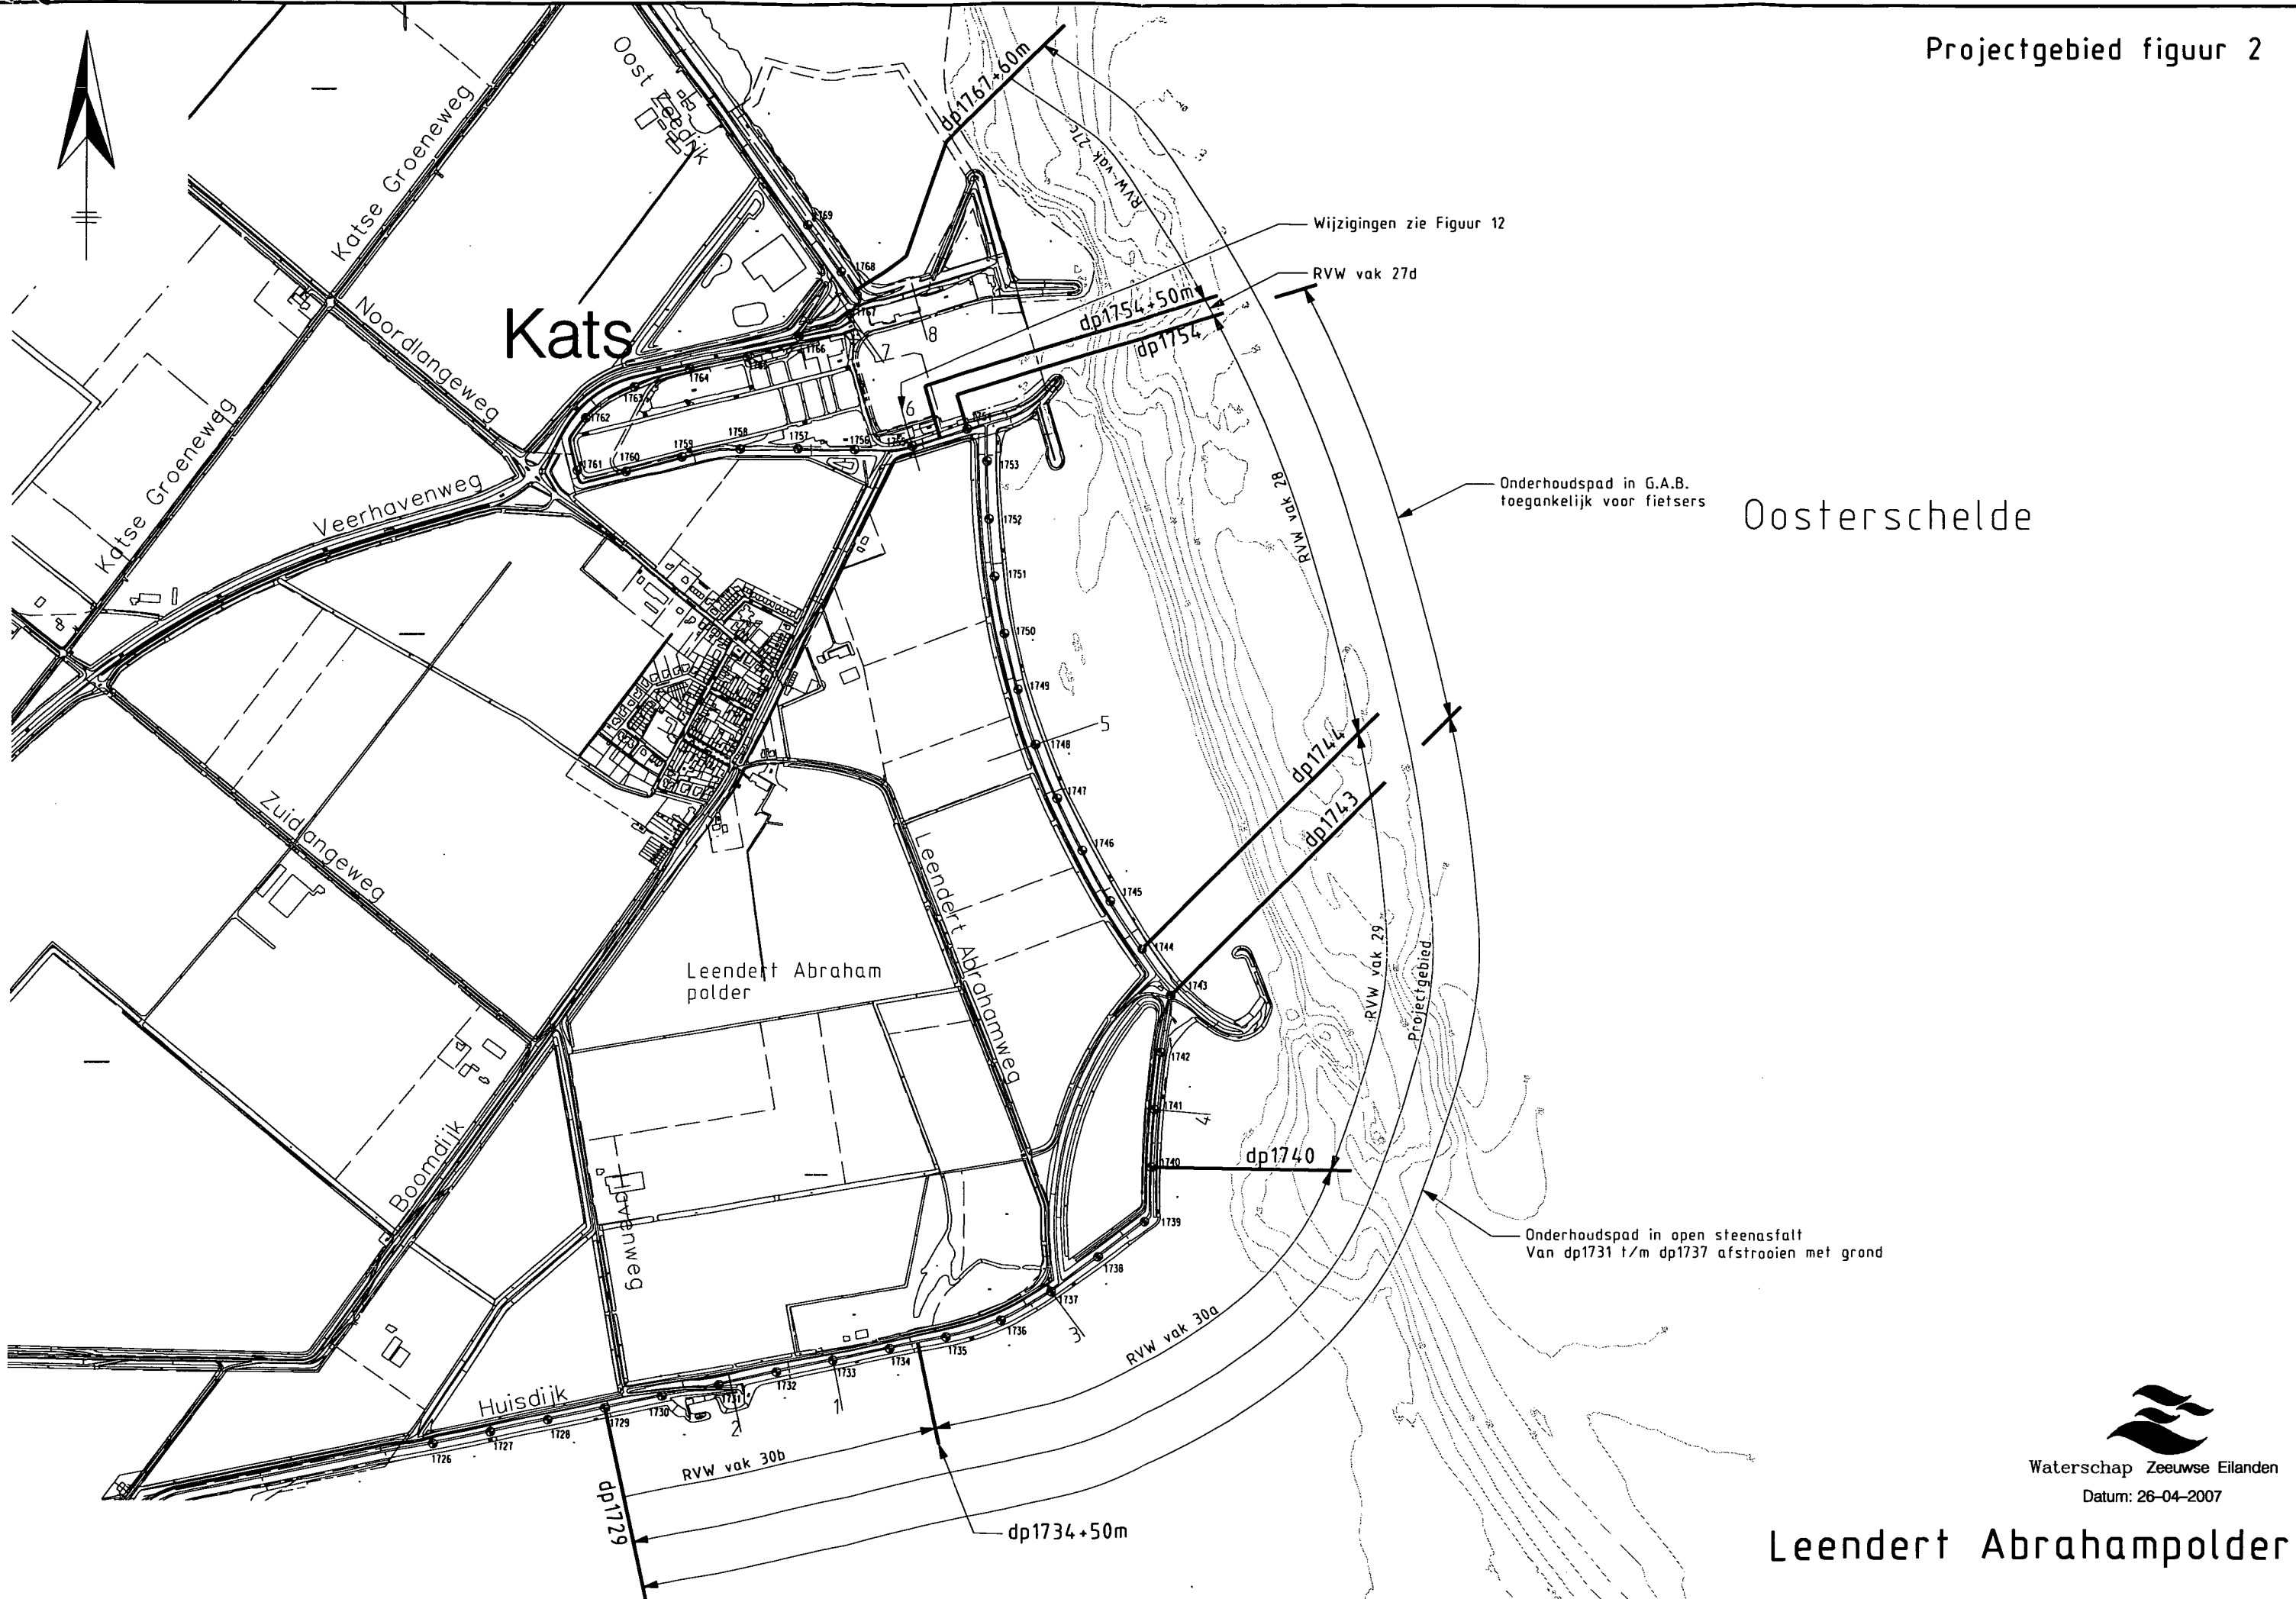


Waterschap Zeeuwse Eilanden
 Datum: 26-04-2007

Leendert Abraham polder

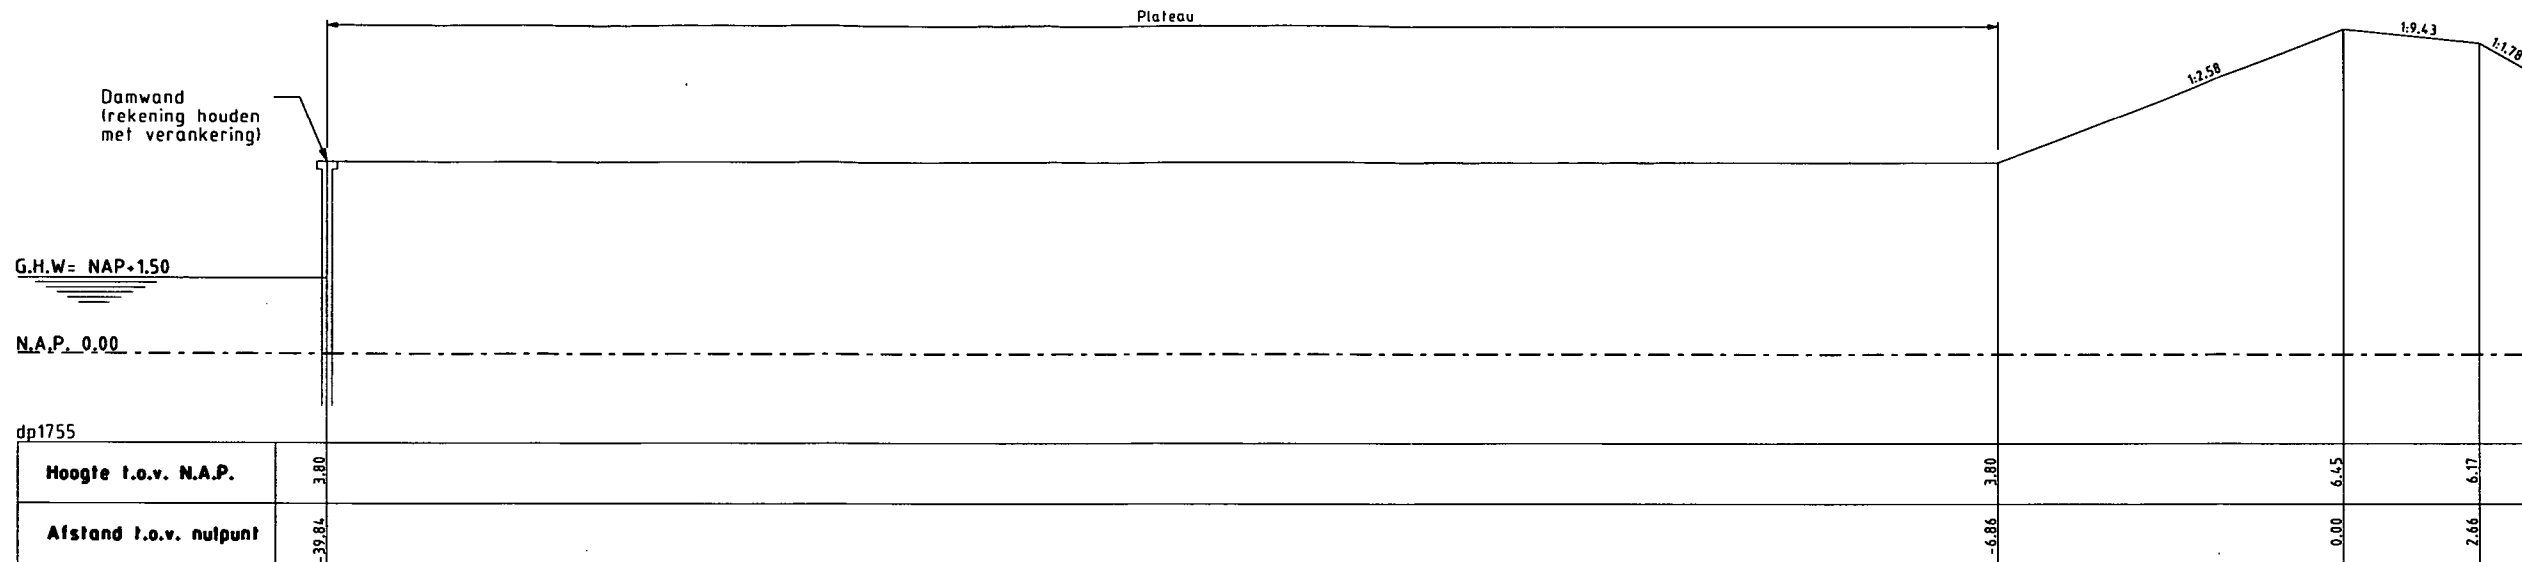

Dwarsprofiel 6 bestaand

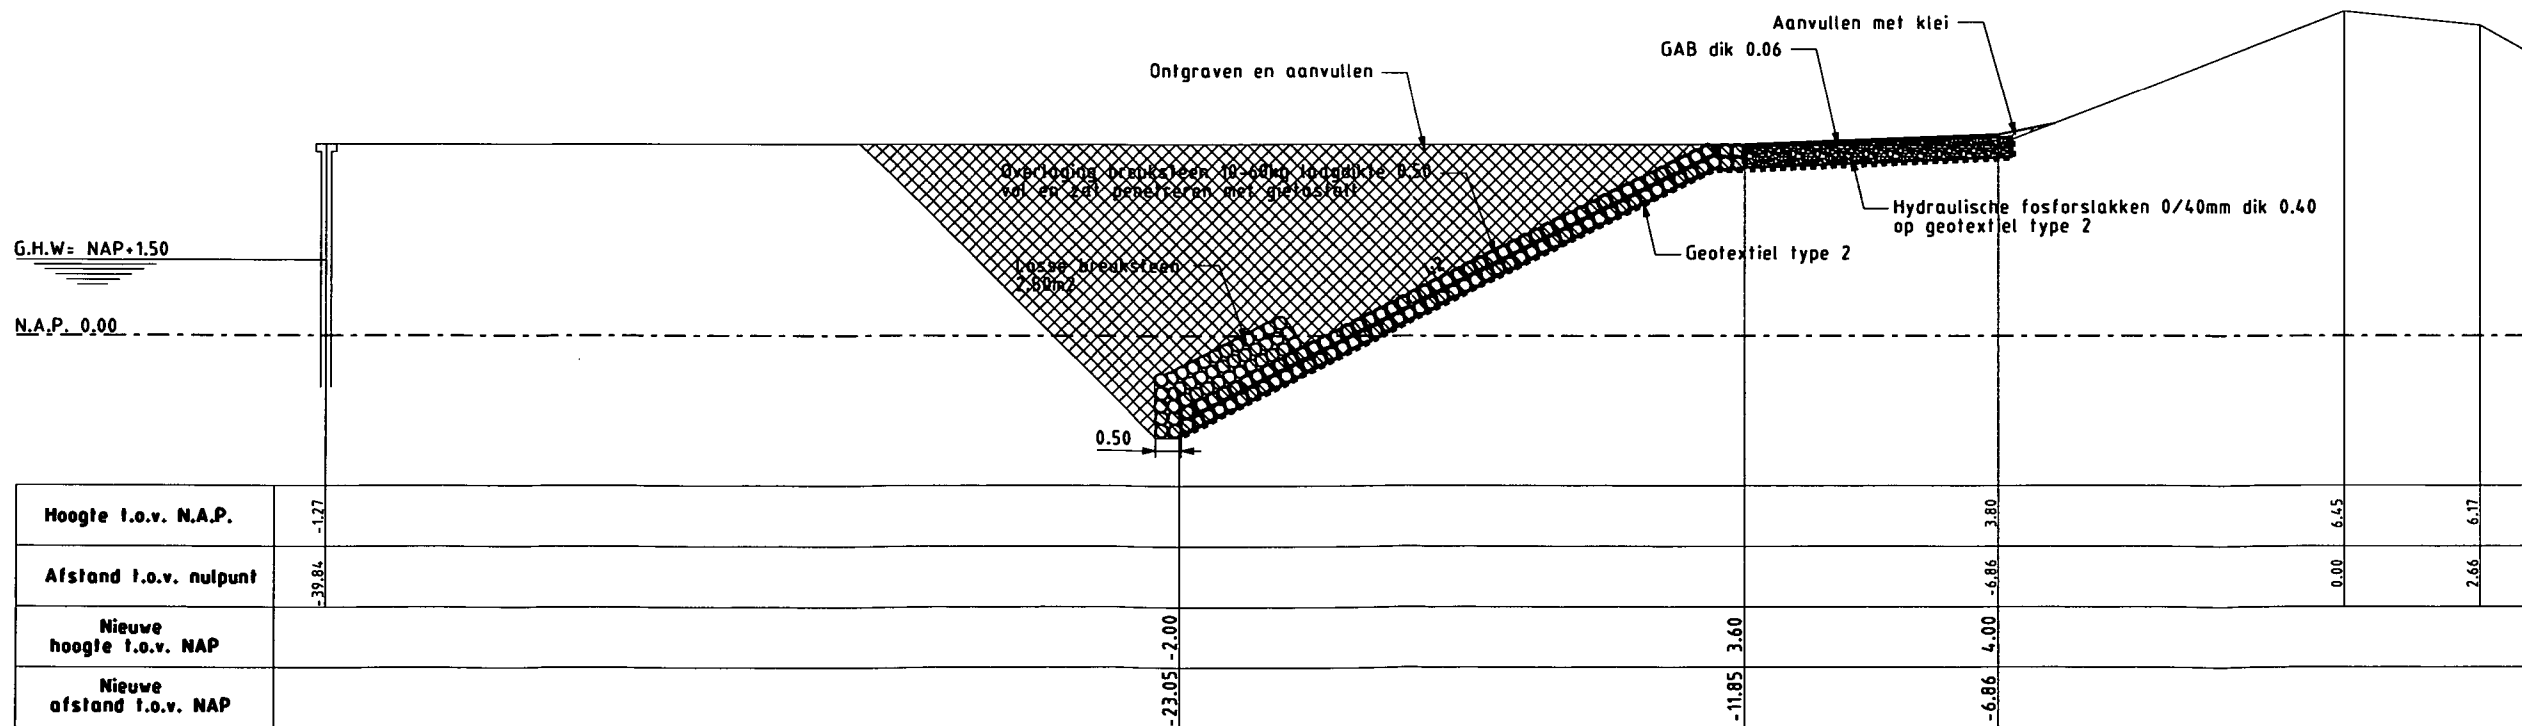

Dwarsprofiel 6 nieuw

Schaal 1:100

