

Revisietoetsing



Ministerie van Verkeer en Waterstaat
Directoraat-generaal Rijkswaterstaat
Directie Zeeland

Polder/bestek
Leendert Abrahamspolder
dp 1729 – dp 1769
bestek ZLR-6314

Aan
[Redacted]
Leden PBO

Toetsing uitgevoerd door

[Redacted]

Doorkiesnummer

[Redacted]

Status
DEFINITIEF

Datum

16 november 2011

Bijlagen

1. Gloopingskaart met eindscores beheerder

Kenmerk

PZDT-M-10094 rev

Beschrijving

Dit rapport beschrijft de revisietoetsing van de nieuw aangebrachte steenbekleding naast de Leendert Abrahamspolder. Dit werk is uitgevoerd in 2008 waarbij de oude bekleding is vervangen door betonzuilen en op zijn kant gezette betonblokken en overlaging. Het traject is gelegen op Noord-Beveland aan de Oosterschelde tussen de dijkpalen 1729 en 1769. De toetsing is uitgevoerd naar aanleiding van de revisie, uitgevoerd door waterschap Scheldestromen. Voor de toetsing is gebruik gemaakt van het programma SteenToets versie 4.05.

Een luchtfoto van het traject is weergegeven in figuur 1.



Figuur 1: Luchtfoto Leendert Abrahamspolder dp 1729 – dp 1769
(bron: www.maps.google.nl)



015182 2010 PZDT-M-10094 rev

apoldRevisie toetsing veldbezoek Leendert Abrahampolder



Randvoorwaarden

De gebruikte randvoorwaarden staan weergegeven in de ontwerpnota van de Leendert Abrahampolder (PZDT-R-06119 ontw). De revisietoetsing is uitgevoerd met het ontwerppeil 2060.

Veldbezoek

Op woensdag 31 maart 2010 is een veldbezoek uitgevoerd door [redacted] van waterschap Scheldestromen en [redacted] van Projectbureau Zeeweringen. Georete op het haventerrein van Kats is in 2007 al aangebracht, maar valt wel binnen dit dijktraject.

Controle toetsing

De toetsing van waterschap Scheldestromen, zoals beschreven in "Rapportage toetsing bekleding t.b.v. overdracht van uitgevoerde werken Leendert Abrahampolder (Noord-Beveland), dijkpaal 1729 -1768" (PZDT-R-11290 rev) is gecontroleerd en in orde bevonden. Dit rapport vormt de basis van de in dit document beschreven toetsing. Alle voor de overdracht relevante stukken zijn op het projectbureau aanwezig.

Foto's

Foto's van het dijktraject en het veldbezoek zijn terug te vinden op:
G:\Water en Scheepvaart\Zeeweringen (AXZ)\Algemeen\foto's\Dijkvakken Oosterschelde\Leendert Abraham.

Conclusie

De nieuw aangebrachte bekleding van de Leendert Abrahampolder (bestek ZLR-6314) is volledig goed getoetst. Hiermee is het traject gereed voor overdracht aan de beheerder.

Akkoord Projectbureau Zeeweringen,

[redacted]

projectleider Techniek

Akkoord waterschap Scheldestromen,


[redacted]

directeur Waterkeringen en Wegen

21/11/2011



BIJLAGE 1: GLOOIINGSKAART MET EINDSCORES BEHEERDER

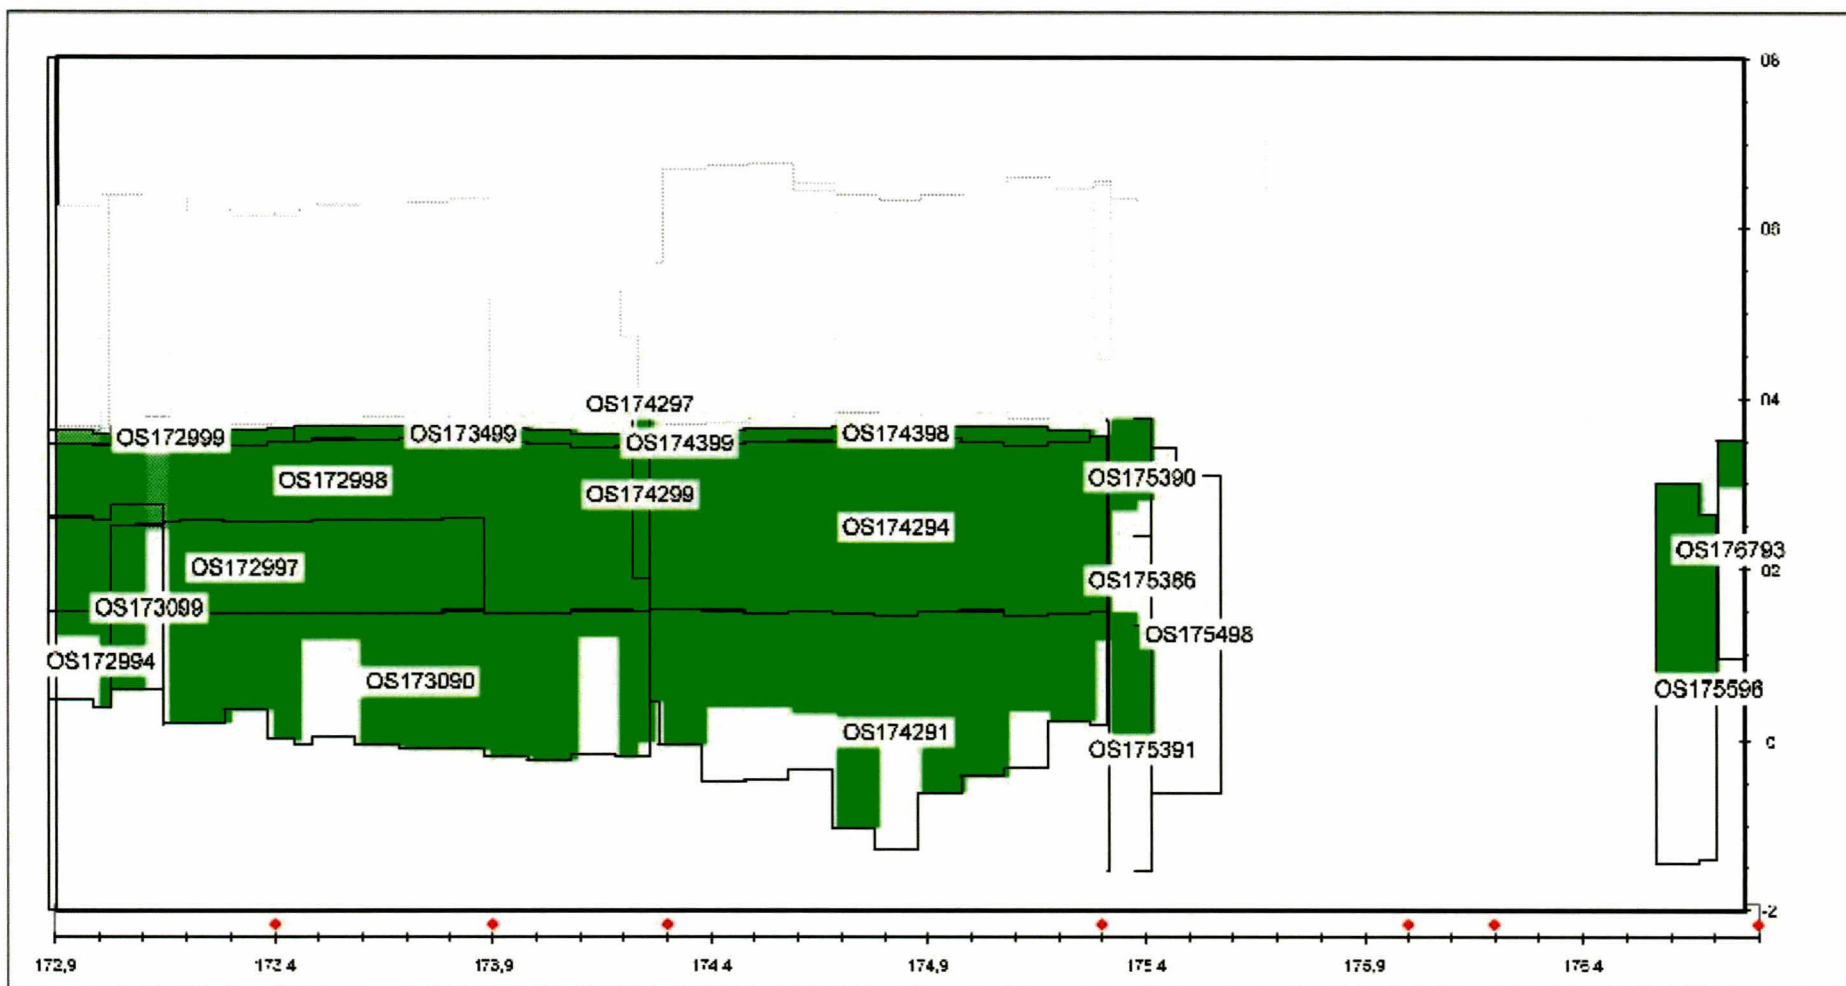

Label : vlakcode

Dyktafel Os 1729-1768 2011.1102 versie 4.05

Steentoets versie 4.04

voor deze figuur is bij 1 traject de vakgrens aangepast

stapgrootte 20 m

Legenda

goed

voldoende

voldoende ?

naderonderzoek

onvoldoende

geen oordeel

onzichtbaar vlak

totaal : 141,4 (x 1000 m²)

graf vooraanzicht
dyktafel met volledige kleurvulling versie 4.05A.xls

13:59
3-11-2011