

Revisietoetsing



Ministerie van Verkeer en Waterstaat
Directoraat-generaal Rijkswaterstaat
Directie Zeeland

Polder/bestek
Anna Jacobapolder, Prins Hendrik
Kramerpolder (dp 0550 – dp 0580)
bestek ZLD-6097

Aan
[Redacted]
Leden Pbo

Toetsing uitgevoerd door

[Redacted]

Doorkiesnummer

[Redacted]
99

Status
DEFINITIEF

Datum

22 december 2010

Bijlagen

1. Gloomingskaart met eindscores beheerder

Kenmerk

PZDT-M-09243 rev

Beschrijving

Dit rapport beschrijft de revisietoetsing van de nieuw aangebrachte steenbekleding naast de Anna Jacobapolder, Prins Hendrik Kramerpolder. Dit werk is uitgevoerd in 2007 waarbij de oude bekleding is vervangen door betonzuilen. Het traject is gelegen op Sint Philipsland aan de Oosterschelde tussen de dijkpalen 0550 en 0580. De toetsing is uitgevoerd naar aanleiding van de revisie, uitgevoerd door het Waterschap Zeeuwse Eilanden. Voor de toetsing is gebruik gemaakt van het programma SteenToets versie 4.05.

Een luchtfoto van het traject is weergegeven in figuur 1.



Figuur 1: Luchtfoto Anna Jacobapolder, Prins Hendrik Kramerpolder (bron: www.maps.google.nl)



014308 2009 PZDT-M-09243 inv
Revisietoetsing Anna Jacobapolder / Prins Hendrik



Randvoorwaarden

De gebruikte randvoorwaarden staan weergegeven in de ontwerpnota van de Anna Jacobapolder, Prins Hendrik Kramerpolder (PZDT-R-05396 ontw). De revisietoetsing is uitgevoerd met het ontwerppeil 2060.

Veldbezoek

Op donderdag 28 mei 2009 is een veldbezoek uitgevoerd door R. Derksen van Waterschap Zeeuwse Eilanden en R. van de Voort van het Projectbureau Zeeweringen. Er zijn geen bijzonderheden geconstateerd. De aansluitingen op de oude dijkbekleding van de Philipsdam Zuid en op de nieuwe dijkbekleding van de Anna Jacobapolder zijn goed uitgevoerd.

Controle toetsing

De toetsing van Waterschap Zeeuwse Eilanden, zoals beschreven in "Rapportage toetsing bekleding, Anna Jacobapolder, Kramerspolder en Prins Hendrikpolder (Sint Philipsland), dijkpaal 551-586" (PZDT-R-10350 rev) is gecontroleerd en in orde bevonden. Dit rapport vormt de basis van de in dit document beschreven toetsing. Alle voor de overdracht relevante stukken zijn op het projectbureau aanwezig.

Foto's

Foto's van het dijktraject en het veldbezoek zijn terug te vinden op:
G:\Water en Scheepvaart\Zeeweringen (AXZ)\Algemeen\foto's\Dijkvakken
Oosterschelde\Anna Jacobapolder.

Conclusie

De nieuw aangebrachte bekleding van de Anna Jacobapolder, Prins Hendrik Kramerpolder (bestek ZLD-6097) is volledig goed getoetst. Hiermee is het traject gereed voor overdracht aan de beheerder.

Akkoord Projectbureau Zeeweringen,


projectleider Techniek

Akkoord waterschap Zeeuwse Eilanden,


directeur Waterkeringen en Wegen


23.12..... 2010


Oosterschelde

dp 551 - dp 586

Eindoordeel toetsing bekleding; vooraanzicht

op basis van : één oordeel per vlak, inclusief beheerdersoordeel

bijlage 14.1

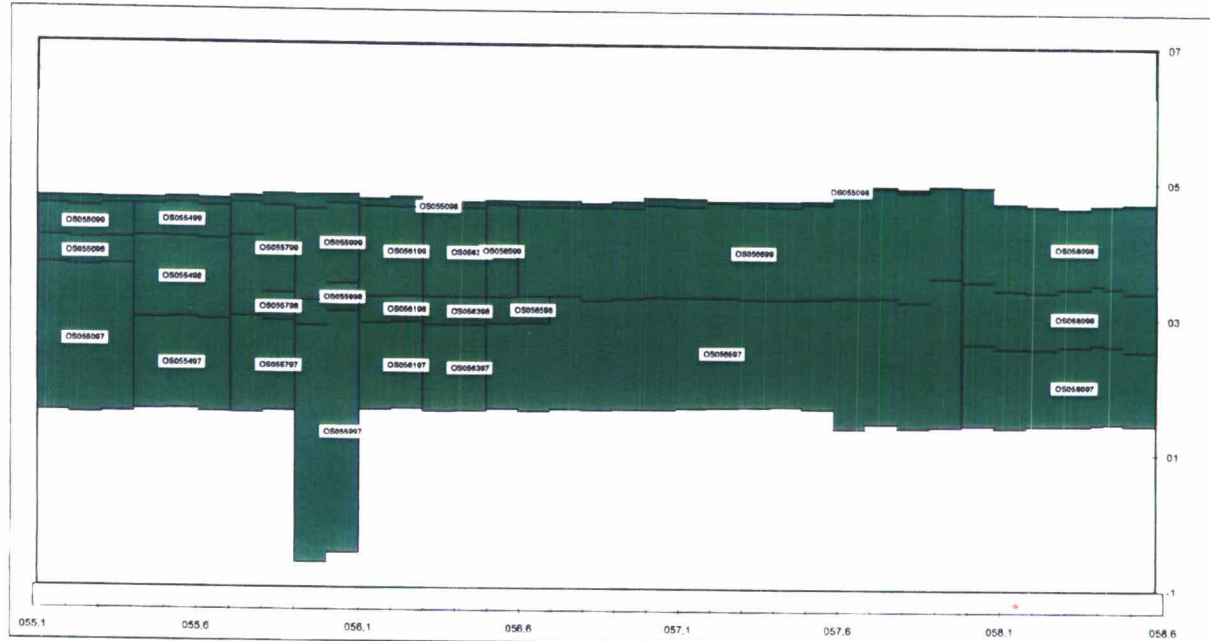


label: vlakcode

Dyktafel Oe 0551-0586.2010.1222 versie 4.05

Steenloets versie 4.02

stapsgrootte 20 m

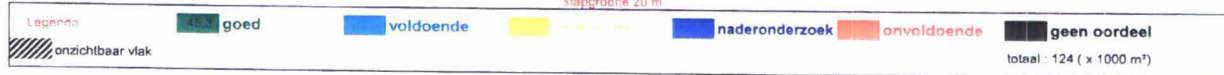

graf vooraanzicht
dyktafel met volledige kleurvulling versie 4.05.xls

9-38
22-12-2010

BIJLAGE 1 : GLOOIINGSKART MET EINDSCORES BEHEERDER

