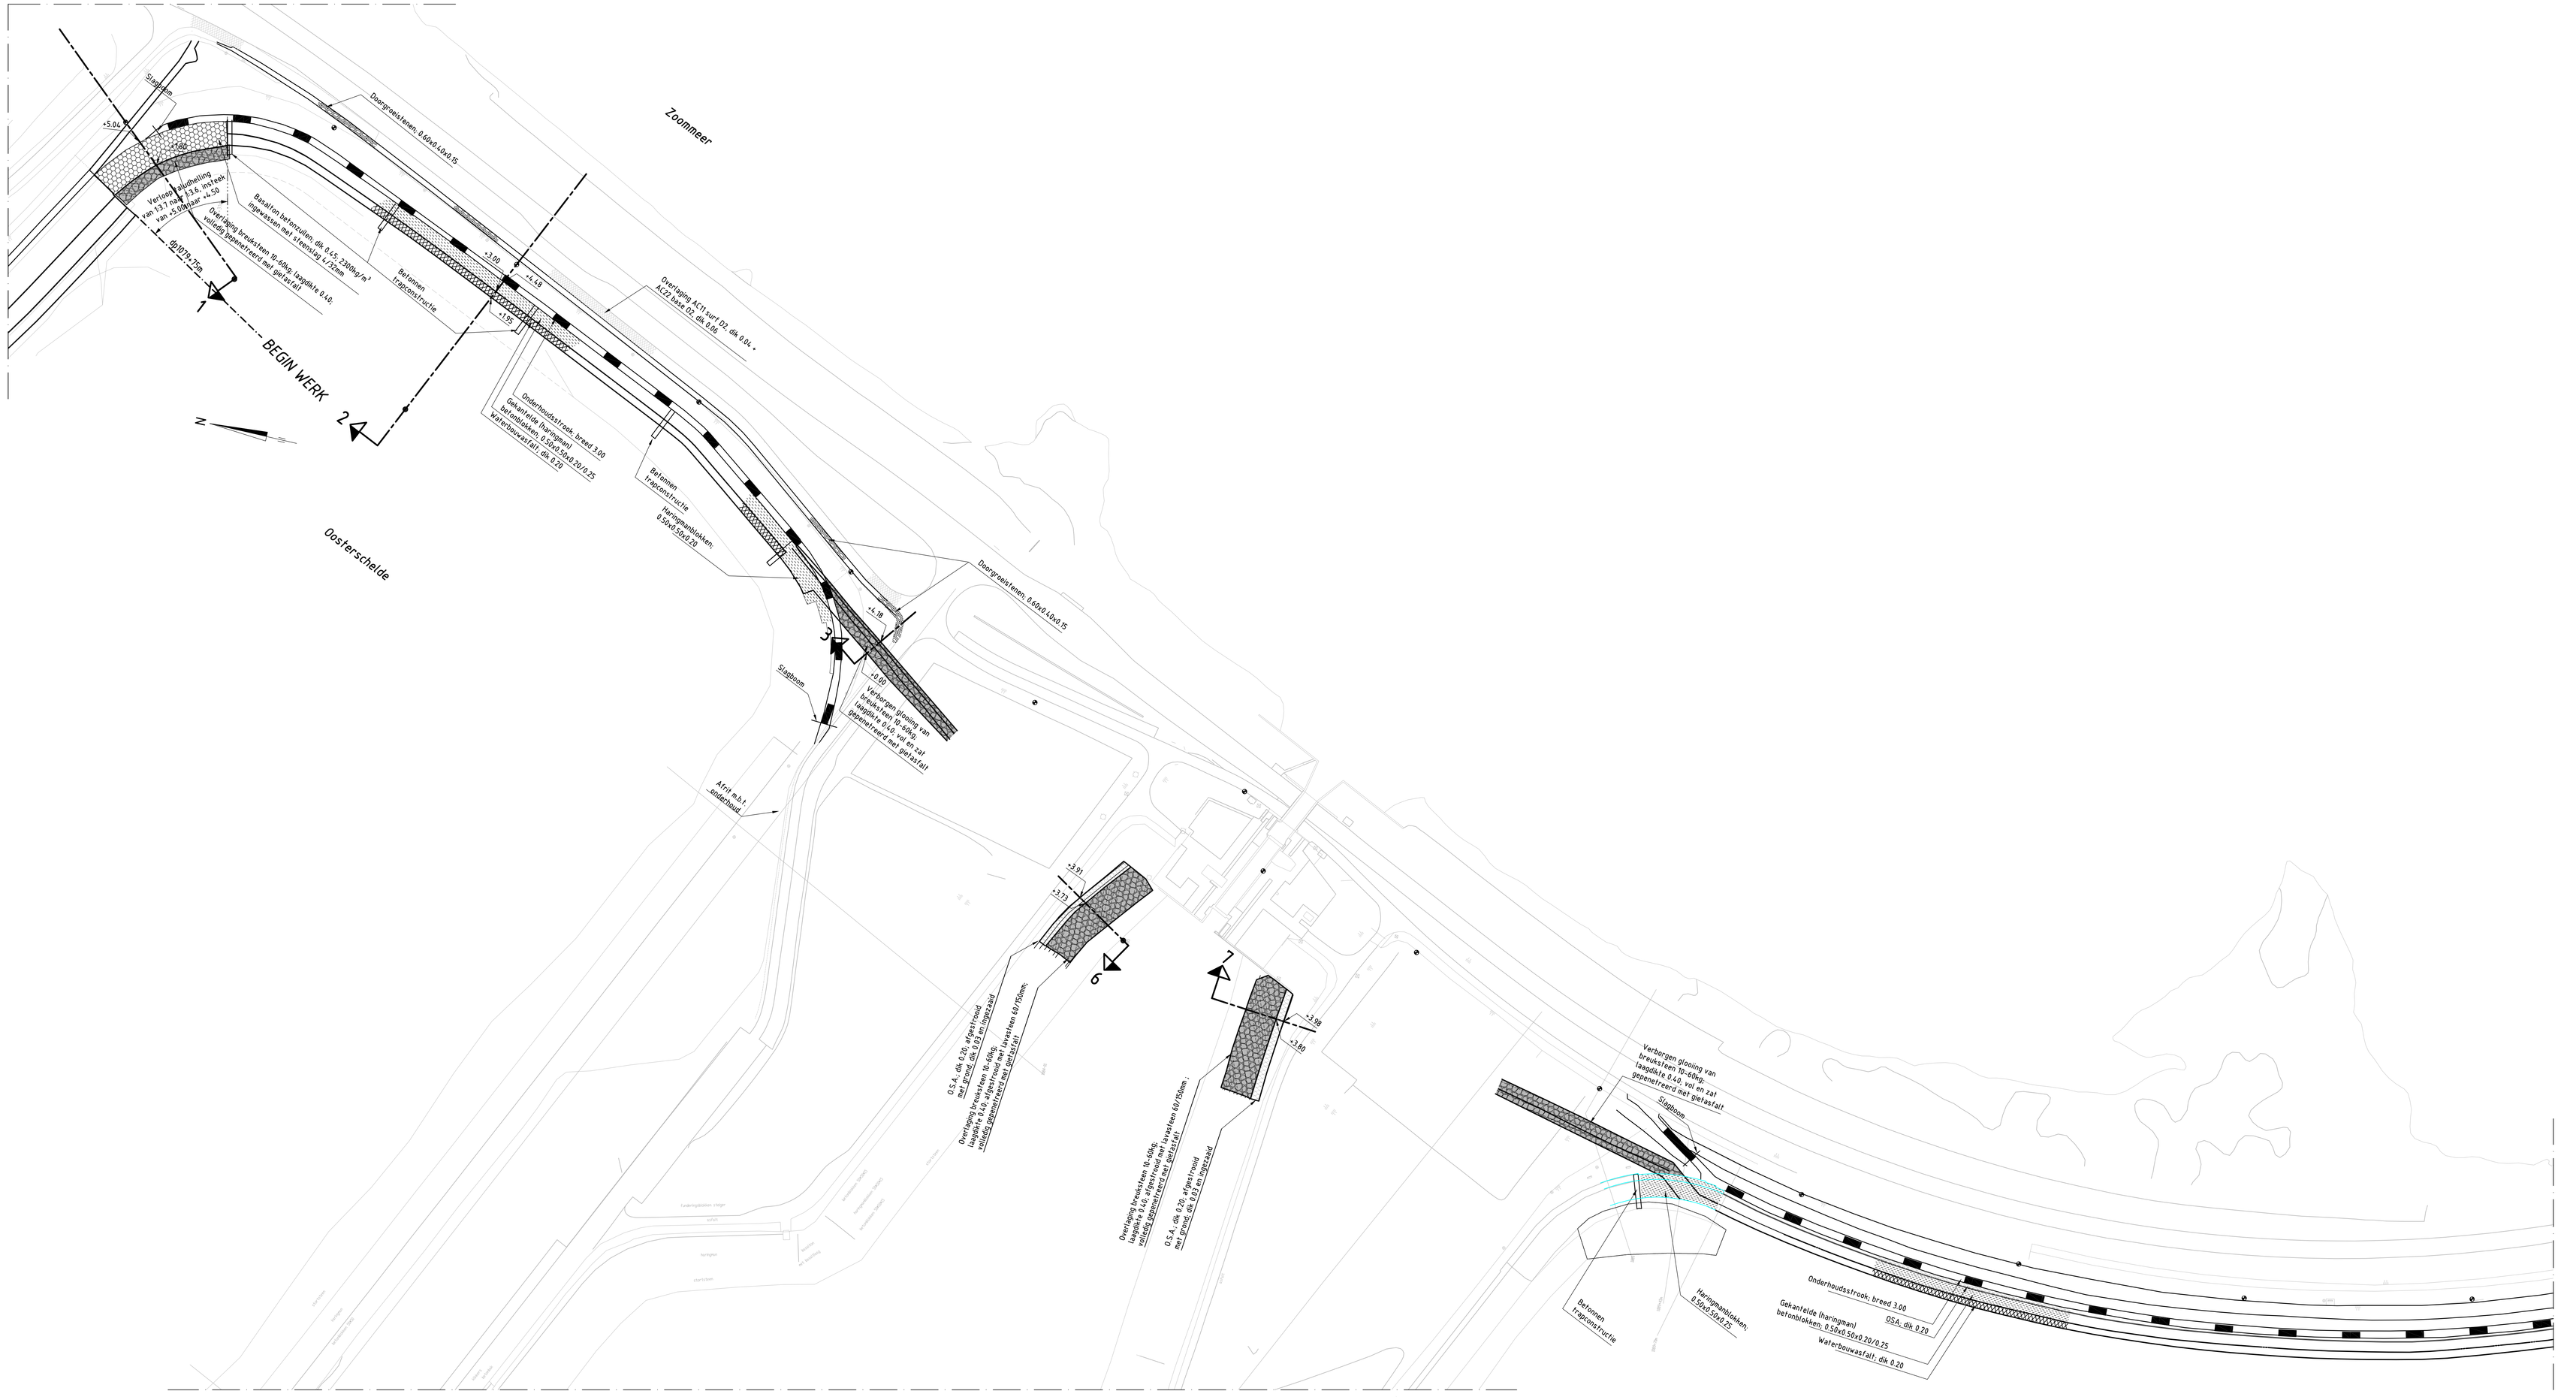

SITUATIE
schaal 1:1000

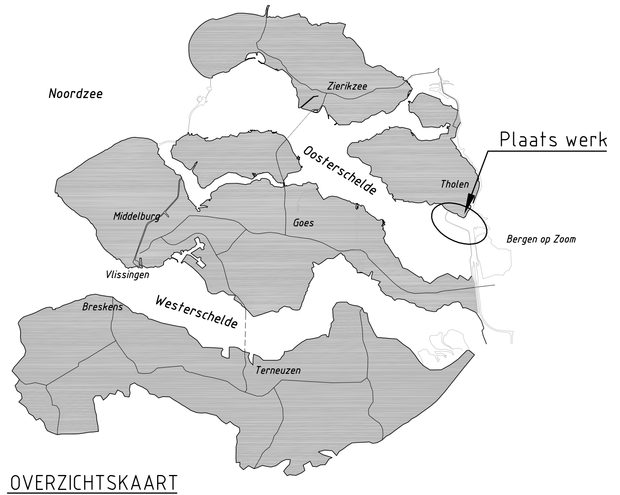

OVERZICHTSKAART

VERKLARING

Hoogtematen in meters t.o.v. NAP
Maten in meters tenzij anders aangegeven
Alle maten in het werk controleren

1091 Dijkpaal met nummer
Bestaand raster/hekwerk
Bestaande zandlijn
Teenconstructie
Nieuwe betonband
Te maken werk

Onderhoudsstrook
Grondaanvulling
Betonzuilen
Gekantelde (haringman) betonblokken
OSA
Waterbouwasfaltbeton
Overlaging breuksteen
Doorgroeistenen

Voor dwarsprofiel 1 & 2: zie tekening ZLRW-2011-01581
Voor dwarsprofiel 3: zie tekening ZLRW-2011-01582
Voor dwarsprofiel 4 & 5: zie tekening ZLRW-2011-01583
Voor dwarsprofiel 6 & 7: zie tekening ZLRW-2011-01584

Rijkswaterstaat
hoofdafdeling Zeeland
afdeling WVI
Bureau uitbesteding

Project Zeeweringen
Oesterdam Noord
Situatietekening
van dp 1079+75m tot dp 1140

akk. par.
behoort bij ZLRW-2011-01576/77 ZLRW-2011-01578/79 ZLRW-2011-01580
in 1 bladen, blad nr. 6
formaat A0
schaal 1:1000

getekend	M. van den Essen	par.	d.d. 09-12-2011	projectcode 10660007
gecontroleerd	J. Overberg	par.	d.d. 14-12-2011	dossiercode
vrijgegeven	J. Overberg	par.	d.d. 14-12-2011	dienstcode
status Definitief		versie Revisie		reg.nr. ZLRW-2011-01575