



Polder/bestek  
Oost-Inkelenpolder  
dp 0185<sup>10</sup> – dp 0198  
bestek ZLR-5853

Aan



Leden Pb

Toetsing uitgevoerd door



Doorkiesnummer



Status

DEFINITIEF

Datum

28 mei 2008

Bijlagen

1. Gloomingskaart met eindscores beheerder

Kenmerk

PZDT-M-08015 rev

## Beschrijving

Dit rapport beschrijft de revisietoetsing van de nieuw aangebrachte steenbekleding naast de Oost-Inkelenpolder. Dit werk is uitgevoerd in 2005 waarbij de oude bekleding is vervangen door betonzuilen en op zijn kant gezette betonblokken en deels is overlaagd. Het traject is gelegen op Zuid-Beveland aan de Westerschelde tussen de dijkpalen 0185<sup>10</sup> en 0198. De toetsing is uitgevoerd naar aanleiding van de revisie, uitgevoerd door het Waterschap Zeeuwse Eilanden. Voor de toetsing is gebruik gemaakt van het programma SteenToets versie 4.05.

Een luchtfoto van het traject is weergegeven in figuur 1.



Figuur 1: Luchtfoto Oost-Inkelenpolder dp 0185<sup>10</sup> – dp 0198 (bron: [www.maps.google.nl](http://www.maps.google.nl))



012982 2008 PZDT-M-08015 rev  
Revisietoetsing Oost-Inkelenpolder ZL-5853



### Randvoorwaarden

De gebruikte randvoorwaarden staan weergegeven in de ontwerpnota van de Oost-Inkelpolder (PZDT-R-04078 ontw). De revisietoetsing is uitgevoerd met het ontwerppeil 2060.

### Veldbezoek

Op maandag 14 januari 2008 is een veldbezoek uitgevoerd door [redacted] van Waterschap Zeeuwse Eilanden en [redacted] van het Projectbureau Zeeweringen. In het gehele traject zijn visueel geen bijzonderheden geconstateerd. De aansluitingen op de nieuwe dijkbekleding van de Waarde- en Westveerpolder en op de bestaande dijkbekleding van de Veerhaven Kruijningen zijn goed uitgevoerd.

### Controle toetsing

De toetsing van Waterschap Zeeuwse Eilanden, zoals beschreven in "Rapportage toetsing bekleding, Oost-Inkelpolder (Zuid-Beveland), dijkpaal 185-198" (PZDT-R-08180 rev) is gecontroleerd en in orde bevonden. Dit rapport vormt de basis van de in dit document beschreven toetsing. Alle voor de overdracht relevante stukken zijn op het projectbureau aanwezig.

### Foto's

Foto's van het dijktraject en het veldbezoek zijn terug te vinden op:  
G:\Water en Scheepvaart\Zeeweringen (AXZ)\Algemeen\foto's\Dijkvakken Westerschelde\Oost Inkelpolder.

### Conclusie

De nieuw aangebrachte bekleding van de Oost-Inkelpolder (bestek ZLR-5853) is volledig goed getoetst. Hiermee is het traject gereed voor overdracht aan de beheerder.

Akkoord Projectbureau Zeeweringen,

[redacted signature]

projectleider Techniek


20-5-2008

Akkoord waterschap Zeeuwse Eilanden,

[redacted signature]

directeur Waterkeringen en Wegen

26 ..... 2008

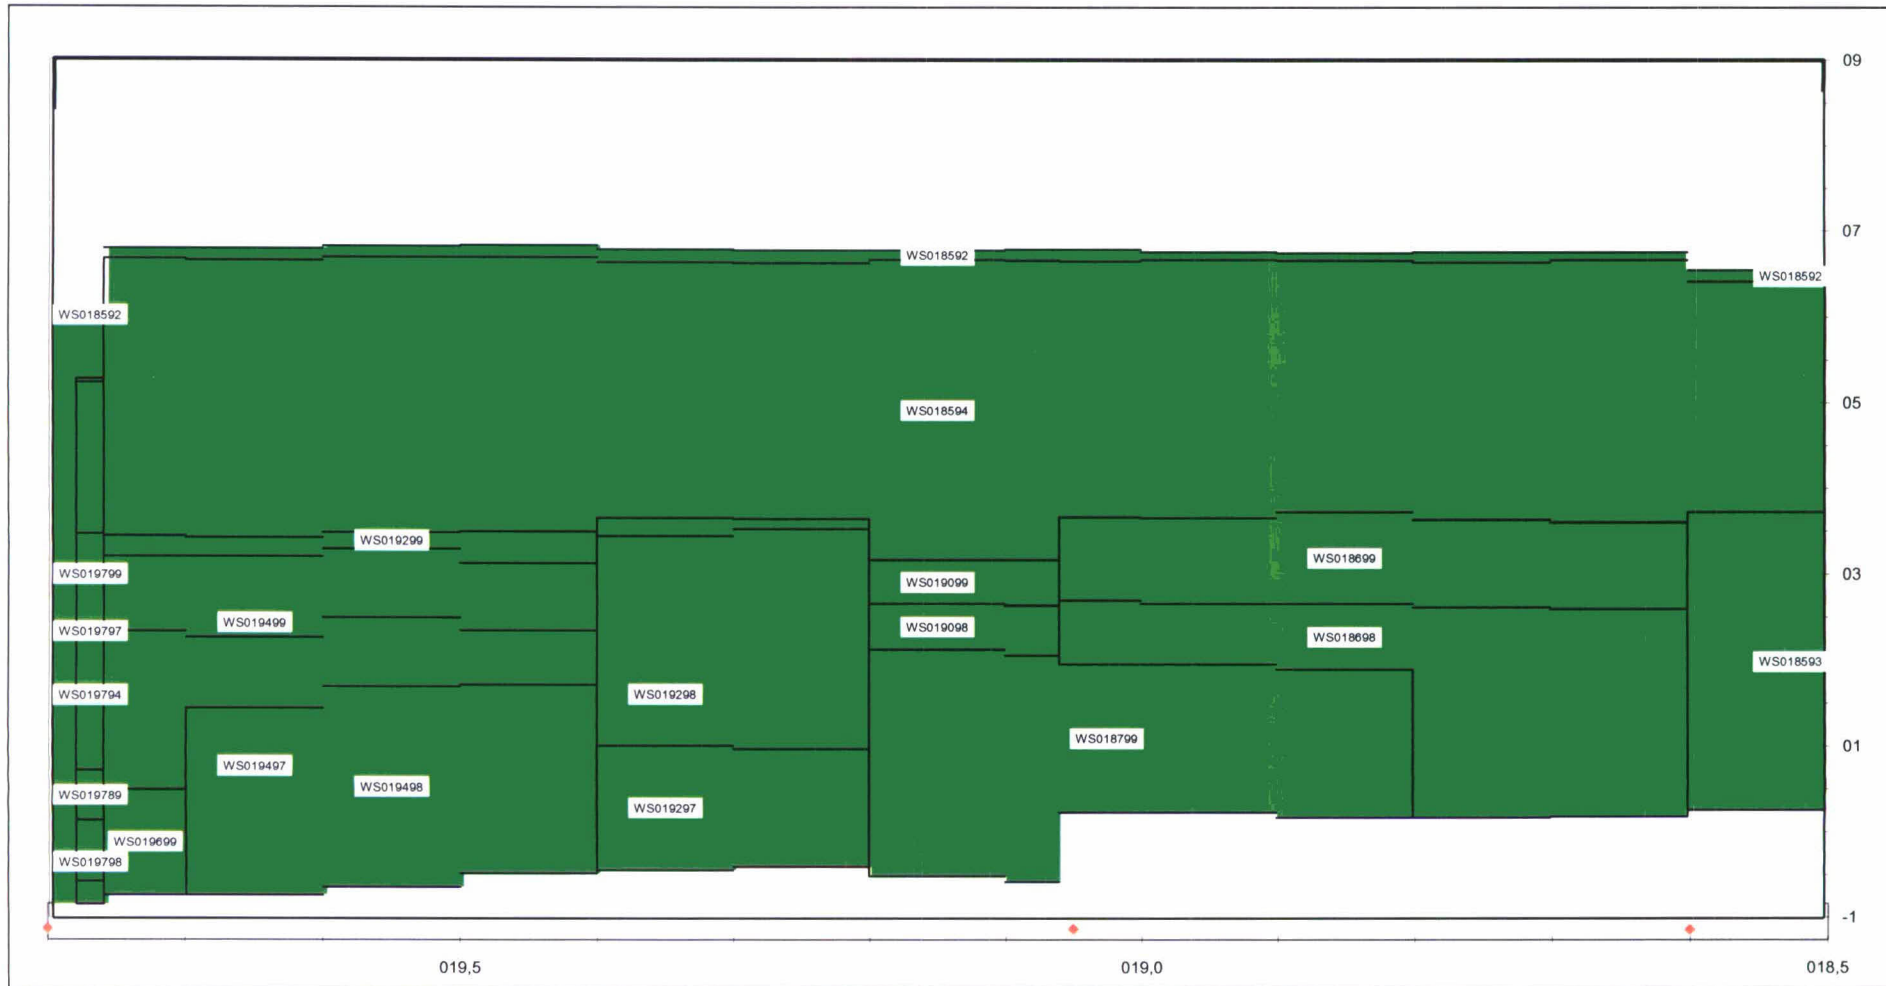

Label - vlakcode

Dyktafel Ws 185-198 2008.0522 versie 4.05

Steentoets versie 4 04

voor deze figuur is bij 1 traject de vakgrens aangepast

stapgrootte 20 m

Legenda	<span style="background-color: #006400; color: white; padding: 2px;">47,8 goed</span>	<span style="background-color: #0000FF; color: white; padding: 2px;">voldoende</span>	<span style="background-color: #FFFF00; color: black; padding: 2px;">voldoende ?</span>	<span style="background-color: #000080; color: white; padding: 2px;">naderonderzoek</span>	<span style="background-color: #FF0000; color: white; padding: 2px;">onvoldoende</span>	<span style="background-color: #000000; color: white; padding: 2px;">geen oordeel</span>
onzichtbaar vlak						totaal : 77,6 ( x 1000 m <sup>2</sup> )