

# Memo



Ministerie van Verkeer en Waterstaat  
Directoraat-Generaal Rijkswaterstaat  
Directie Zeeland

Aan  
Provincie Zeeland  
afd. Landelijk Gebied en Water  
[redacted]  
Postbus 165  
4330 AD Middelburg



Van  
[redacted]  
Datum  
9 mei 2001  
Onderwerp  
Bestekwijziging Biezelingsche Ham

Doorkiesnummer  
[redacted] 9  
Bijlage(n)  
2 situatie tekeningen  
Kenmerk  
PZDB-M-01038

[redacted]  
Zoals reeds gemeld in de vergadering van Milieu & Juridische zaken zijn er plannen om de constructie over een klein gedeelte van het dijkvak Biezelingsche Ham aan te passen.

Een groot deel van de boventafel van het dijkvak Biezelingsche Ham wordt volgens plan uitgevoerd met gekantelde blokken die vrij komen bij dijkvakken elders. Als gevolg van problemen bij de gunning van het dijkvak Paviljoen en de mond- en klauwzeer epidemie komen op dijkvakken elders niet voldoende oude blokken vrij. Het exacte aantal is nog niet aan te geven maar naar schatting gaat het om 5000 m<sup>2</sup>.

Het is de bedoeling om deze 5000 m<sup>2</sup> nu uit te voeren in betonzuilen van voldoende dikte. Deze constructie is volgens de huidige Milieu-inventarisatie ingedeeld in de klasse "redelijk goed". De gekantelde blokken zijn één klasse lager ingedeeld.

De locatie staat vermeld op het bijgevoegde kaartje.

Het is niet mogelijk met de zuilen te beginnen direct aansluitend op de uitwateringssluis (dijkpaal 331) omdat ook hier voorlopig onvoldoende gekantelde blokken van de juiste dikte aanwezig zijn voor de opbouw van de dijk. De enige plaats waar de aannemer kan beginnen is dijkpaal 334. Het traject loopt dan tot dijkpaal 342+ 25 m. De zone loopt van N.A.P. +4.00 m tot N.A.P. + 6.00 m.

Ik hoop je zo voldoende te hebben ingelicht. Graag ontvang ik zo spoedig mogelijk een reactie van je.

Met vriendelijke groet,  
  
[redacted]

Projectbureau Zeeweringen  
Postadres p/a postbus 114, 4460 AC Goes  
Bezoekadres p/a waterschap Zeeuwse Eilanden,  
Piet-Heinstraat 77 Goes

Telefoon (0113) 24 13 70  
Telefax (0113) 21 61 24


Het project Zeeweringen wordt uitgevoerd i.s.m. de Zeeuwse waterschappen en de provincie Zeeland.  
Vanaf NS station richting centrum, na 150 m. rechts.



005531 2001 PZDB-M-01038

er Bestekswijziging Biezelingsche Ham

# Biezelingsche Ham

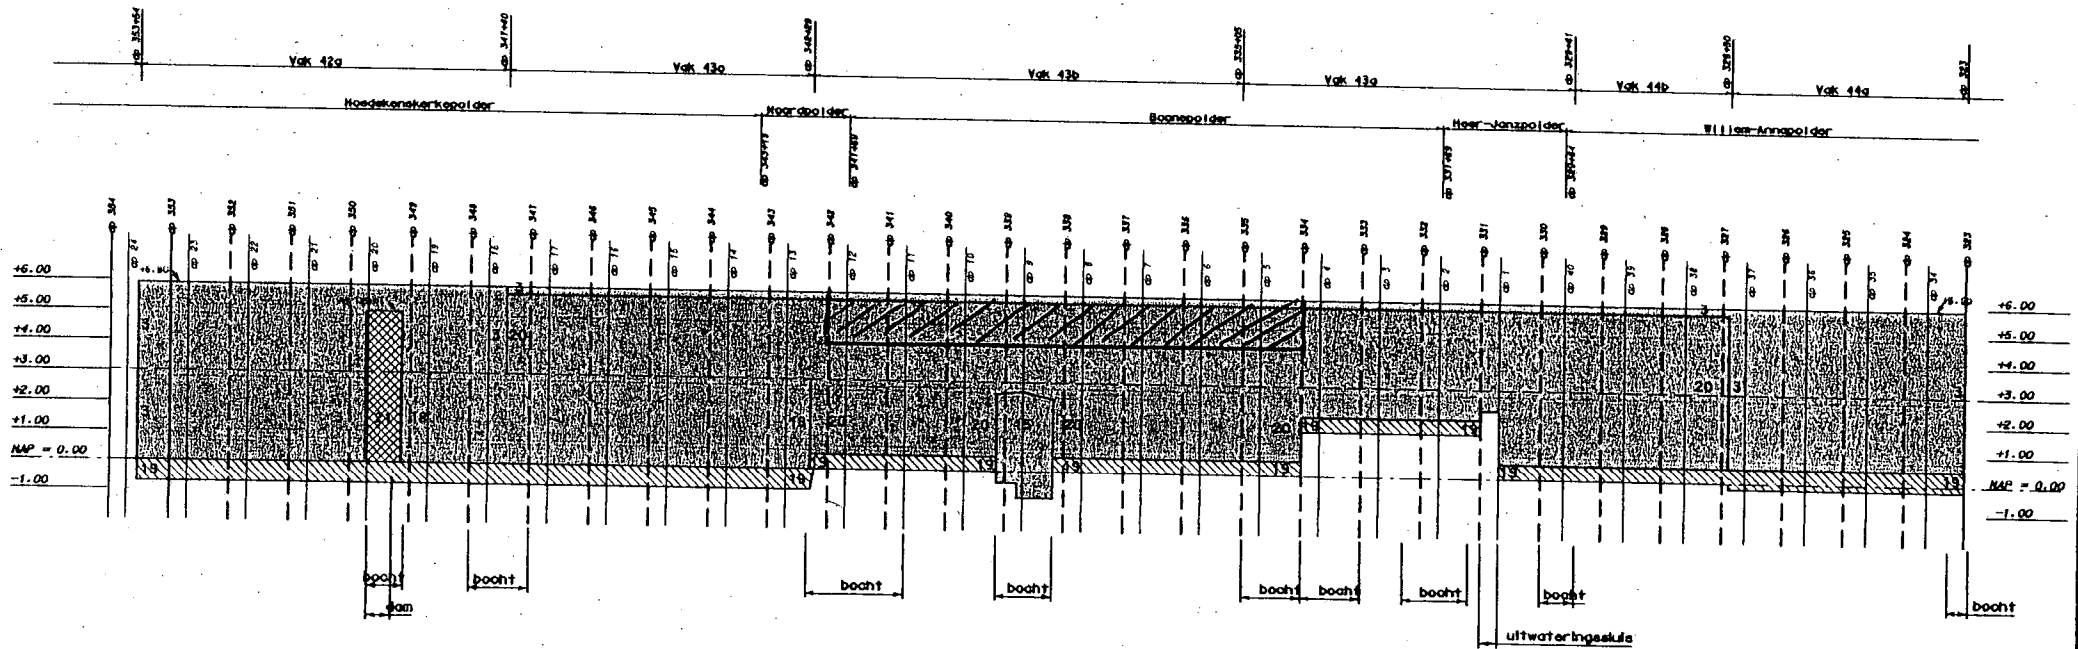

Figuur 4  
Glooiingskaart  
ontwerp

Legenda

- 1 asfalt
- 2 basalt
- 3 betonzullen
- 4 betonblokken
- 5 diaboolblokken
- 6 doorgroei stenen
- 7 doornikse steen
- 8 pools graniet
- 9 haringmanblokken
- 10 hydroblokken
- 11 koper slakblokken
- 12 lessinische steen
- 13 petit granit
- 14 vilvoordse steen
- 15 granietblokken
- 16 vilvoordse steen met beton
- 17 overlagen
- 18 betonzullen ECO
- 19 kreukelberm
- 20 gekantelde haringmanblokken
- 21 gebroken betonblokken gepenetreerd met gietasfalt



Waterschap Zeeuwse Eilanden

Datum: 21-08-2000

