

# Memo



Ministerie van Verkeer en Waterstaat  
Directoraat-Generaal Rijkswaterstaat  
Directie Zeeland

Aan

Team Leader Ontwerp: [REDACTED]

Projectleider Techniek: [REDACTED]

Van

[REDACTED]

Datum

08-05-2002

Onderwerp

Oplegnotitie Paulinapolder

Doorkiesnummer

0113-[REDACTED]

Bijlage(n)

kenmerk PZDT-M-02135-ontw

De oplegnotitie bevat de resultaten van de *controle*, uitgevoerd door de ontwerper van PBZ, van het *toetsrapport* van de beheerder.

De controle bestaat uit de volgende 6 onderdelen:

1. Controleren of alle vakken met een steenbekleding getoetst zijn.  
Vergelijken vlakcodes toetsrapportage met vlakcodes situatie tekening (dit kan ook door middel van een tekening met vlakcodes/en ingekleurde getoetste vakken door het Waterschap).
  - Resultaat: **Correct**
2. Globale controle situatietekening met wat tijdens een veldbezoek buiten wordt aangetroffen.
  - Resultaat: **Correct**
3. Controle hydraulische randvoorwaarden (begrenzing vakken, Hs en Tp) met gegevens uit **Bijlage bij "Handleiding toetsen en ontwerpen van dijkbekledingen" PZDT-R-01.002 ken** (eventueel door uitdraai werkblad golven in de digitale versie van de toetsing/Steentoets).
  - Resultaat: **Correct**
4. Bijlage 14.2 en bijlage 14.3 (B.gr=O.gr+0,5m) geven een overzicht van de eindconclusie van de getoetste vakken. Alle vakken die de eindconclusie ONV, TWIJ,

Projectbureau Zeeweringen  
Postadres p/a postbus 114, 4460 AC Goes  
Bezoekadres p/a waterschap Zeeuwse Eilanden,  
Piet-Heinstraat 77 Goes

Telefoon (0113) 24 13 70  
Telefax (0113) 21 61 24

Het project Zeeweringen wordt uitgevoerd i.s.m. de Zeeuwse waterschappen en de provincie Zeeland.  
Vanaf NS station richting centrum, na 150 m. rechts.



006730 2002 PZDT-M-02135 ontw  
oplegnotitie Paulinapolder



FOOT en GEAV zijn moeten in de memo van Yvo Provoost en het vrijgave document van Piet Hengst worden onderbouwd.

- Resultaat: **Correct**

5. De eindconclusie van de geavanceerde toetsing moet worden geverifieerd. In dit kader moeten de volgende zaken bekeken worden:

- komen de vlakcodes overeen;
- zijn de grenzen van de onderzochte vakken duidelijk en correct aangegeven;
- zijn de conclusies duidelijk, m.a.w. weet de ontwerp(st)er wat **goed** en **onvoldoende** is en kan derhalve begonnen worden met ontwerpen.


- Resultaat: **Niet van toepassing**

6. Maken glooiingskaart met daarop aangegeven welke vakken **goed** en **onvoldoende** zijn.

- Resultaat: **Zie bijlage**

Met vriendelijke groet,



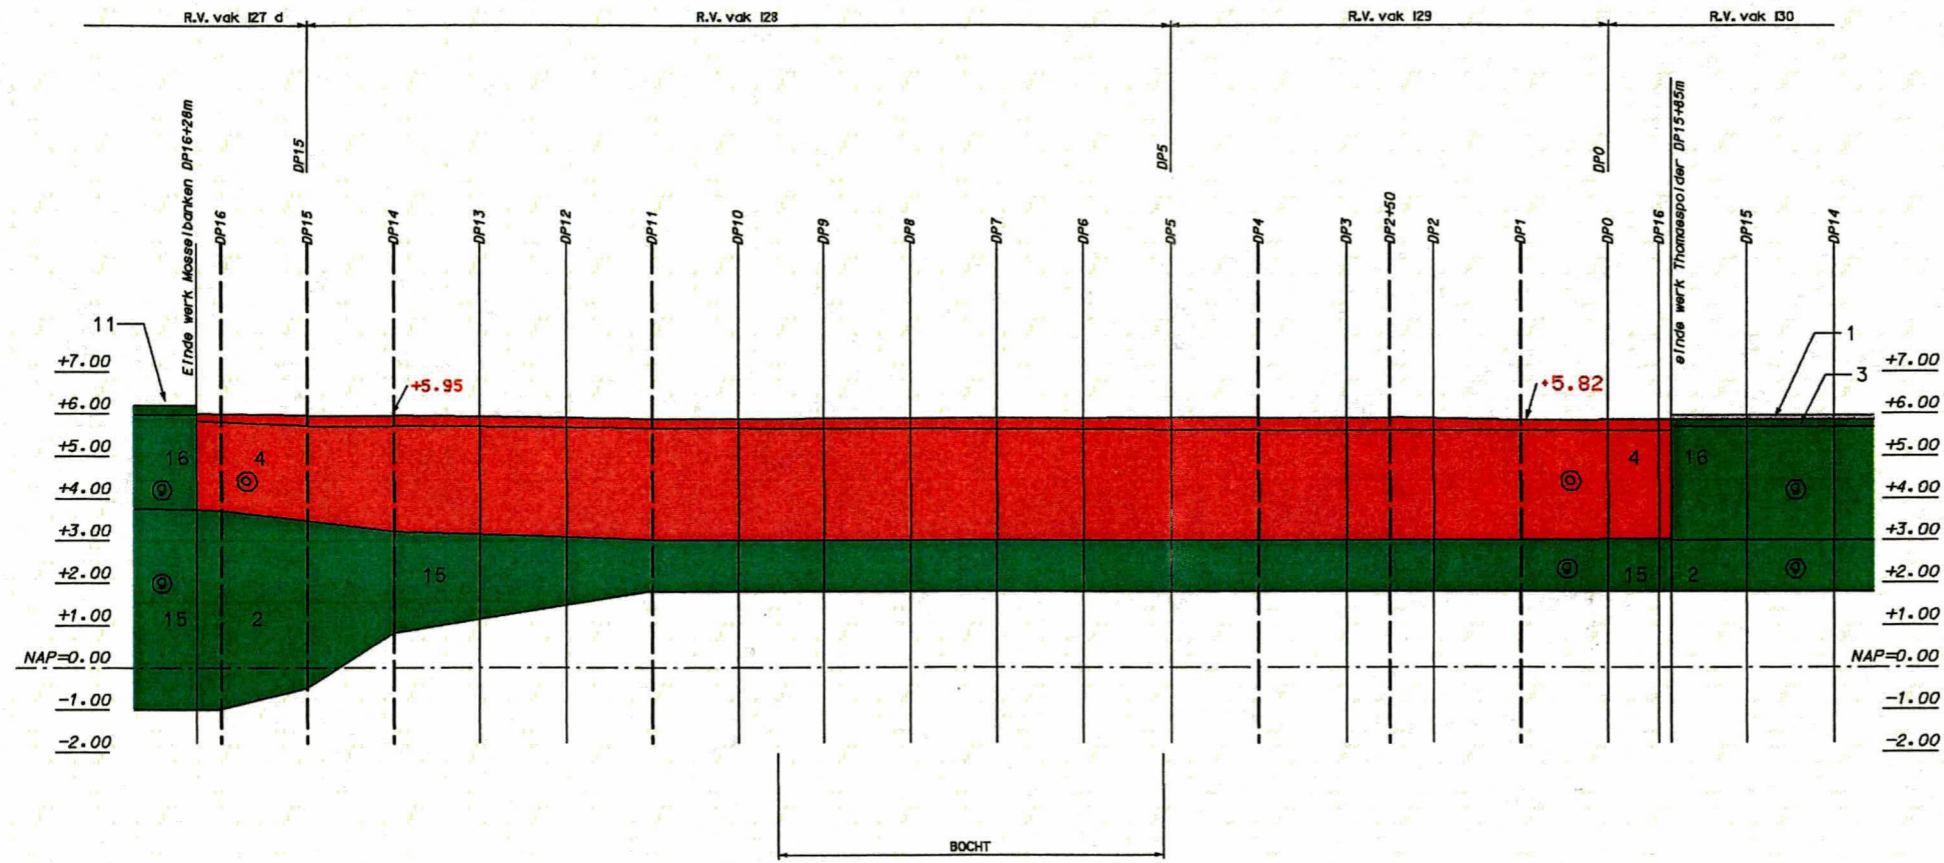

Figuur 3  
eindbeoordeling  
toetsing

- legenda
- ⊙ goed
  - ⊙ onvoldoende