

# Memo



Ministerie van Verkeer en Waterstaat  
Directoraat-Generaal Rijkswaterstaat

PZDT-M-05011 ONTW

Aan  
Kennis  
t.a.v. [REDACTED]

Van  
[REDACTED]  
Datum  
12 januari 2005

Doorkiesnummer  
0118 - [REDACTED]  
Bijlage(n)  
4

Onderwerp  
Beëindiging nieuwe constructie in de Sloehaven (Total raff.)

Beste [REDACTED]

Zoals besproken tijdens het startoverleg van 5 januari 2005, moet de beëindiging van de nieuwe constructie nog worden vastgesteld.

Mijn vraag is of je akkoord gaat met de begrenzingen zoals aangegeven op de tekening en op de foto's welke als bijlage zijn toegevoegd. Deze begrenzingen heb ik bepaald naar aanleiding van ons bezoek aan het dijkvak tijdens het startoverleg van 5 januari 2005.

Graag verneem ik een spoedige schriftelijke reactie van jou.

Met vriendelijke groet,


[REDACTED]  
Ontwerper dijkvak Sloehaven.

Rijkswaterstaat Zeeland  
Projectbureau Zeeweringen  
P/a Postbus 1000, 4330 ZW Middelburg  
P/a Waterschap Zeeuwse Eilanden, Kanaalweg 1, Middelburg

Telefoon (0118) 62 13 70  
Fax 0118 - 621993  
E-mail [REDACTED]a@dzl.rws.minvenw.nl




009329 2005 PZDT-M-05011 ontw  
ding Beeindiging nieuwe constructie in de Sloehaven (T

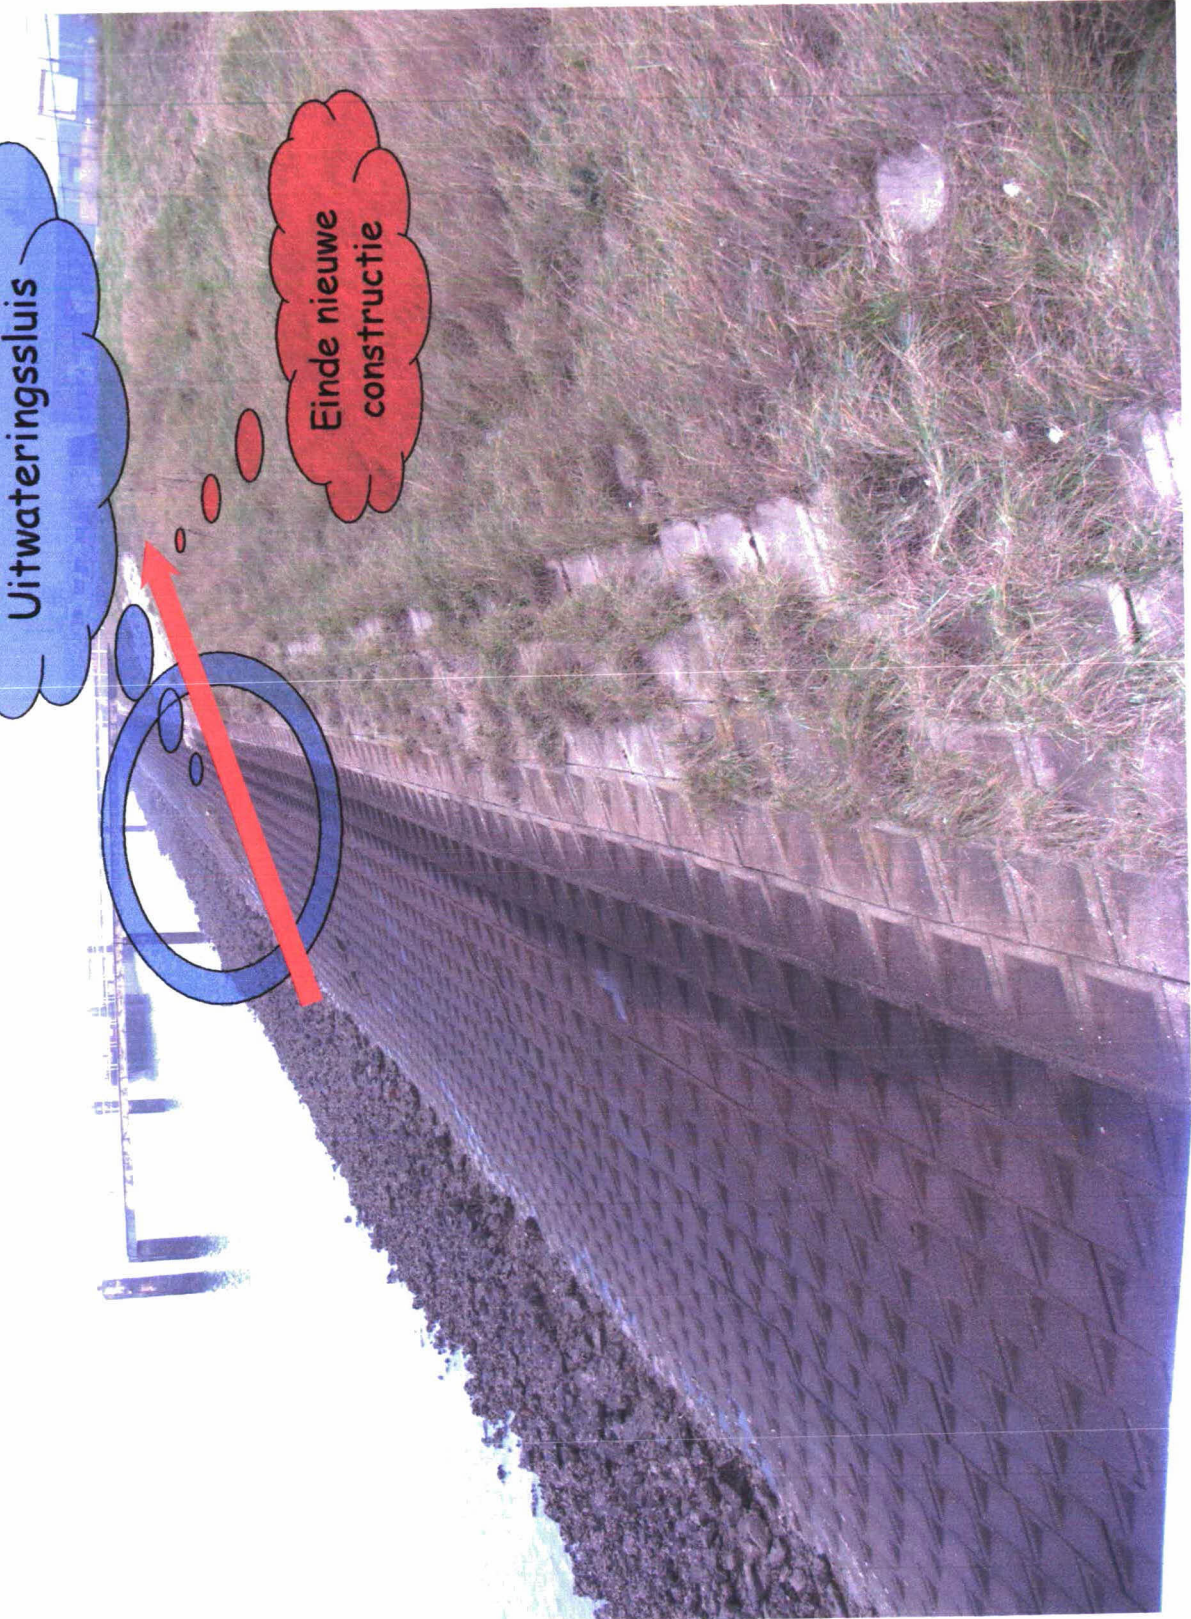

Uitwateringssluis

Einde nieuwe  
constructie



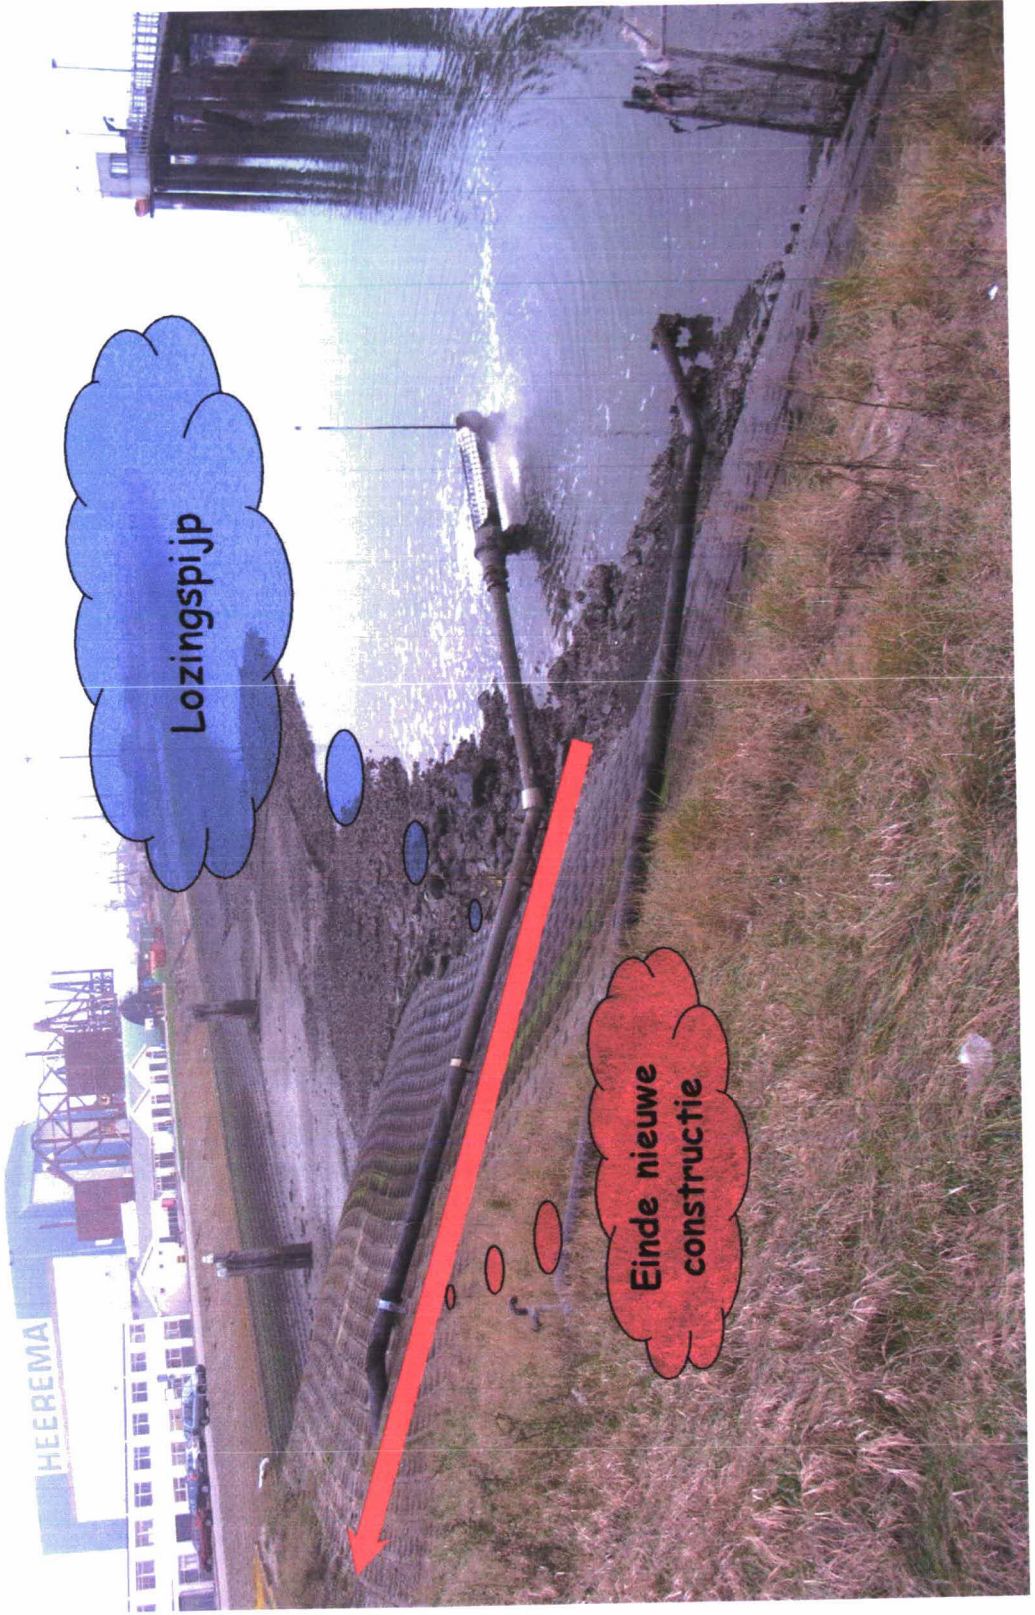

Lozingspijp


Einde nieuwe  
constructie

HEEREMA




einde nieuwe constructie  
r.h.v. uitwateringsluis

van Cittershaven

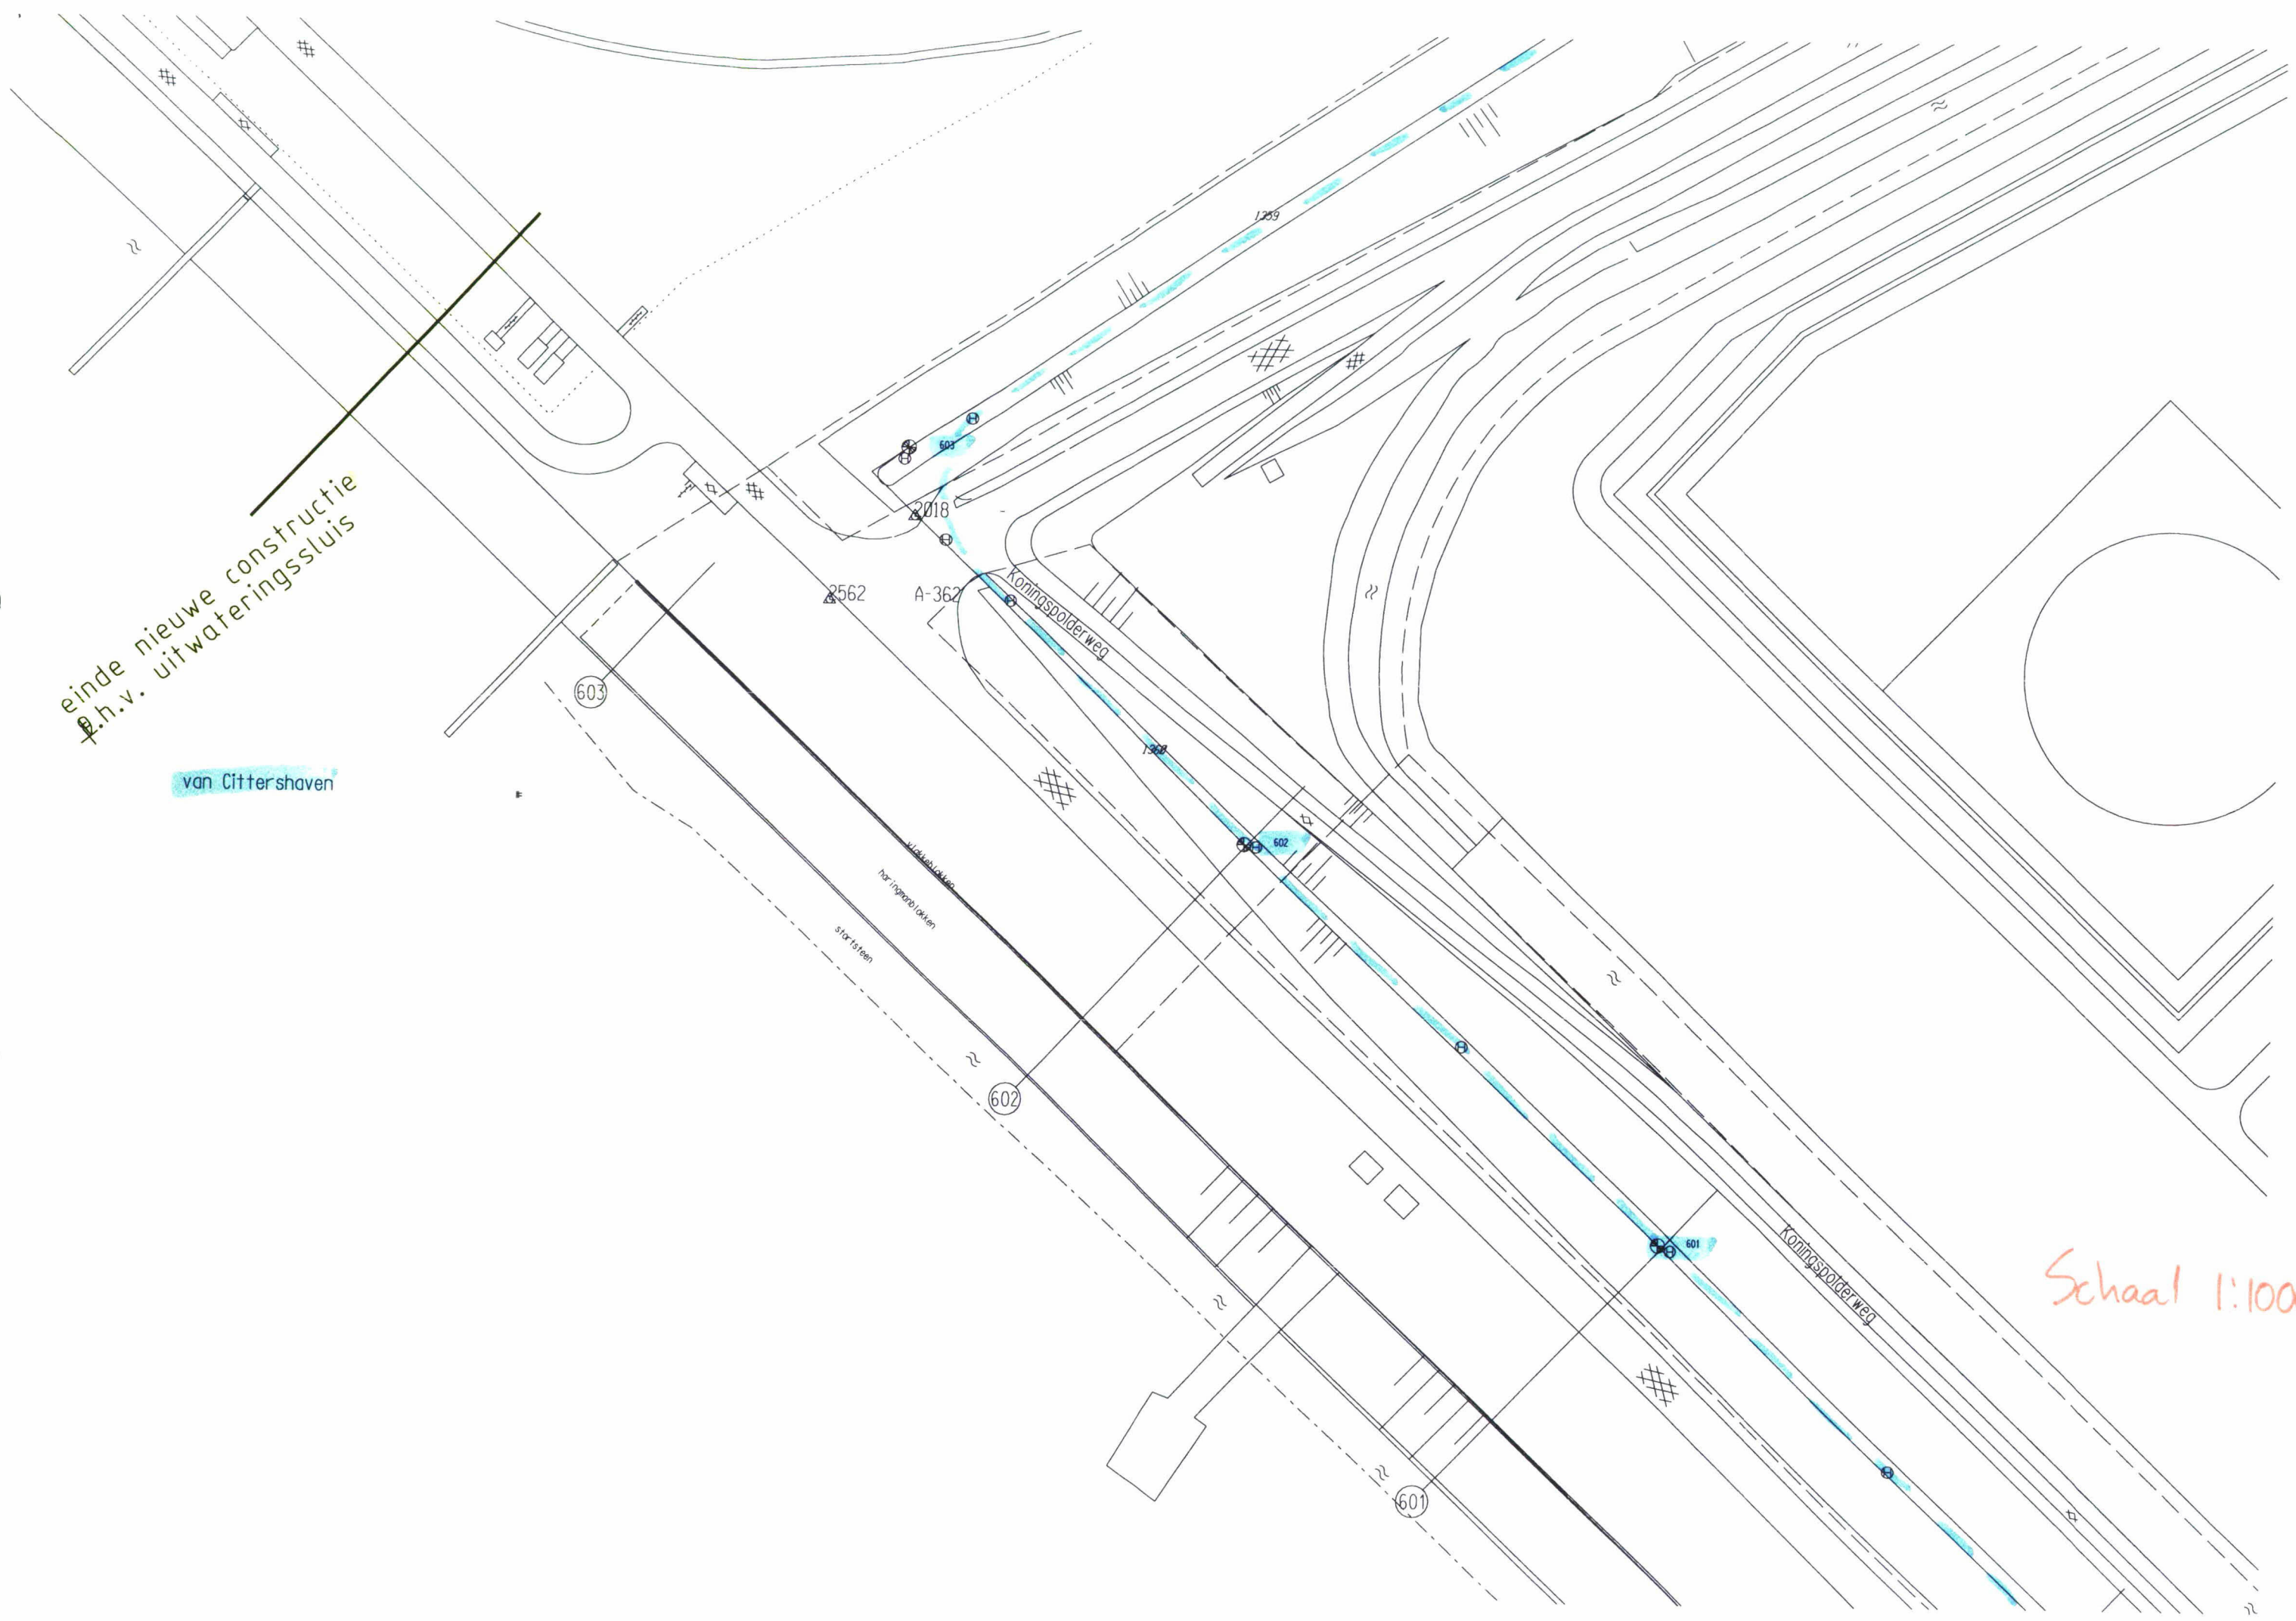

Schaal 1:1000



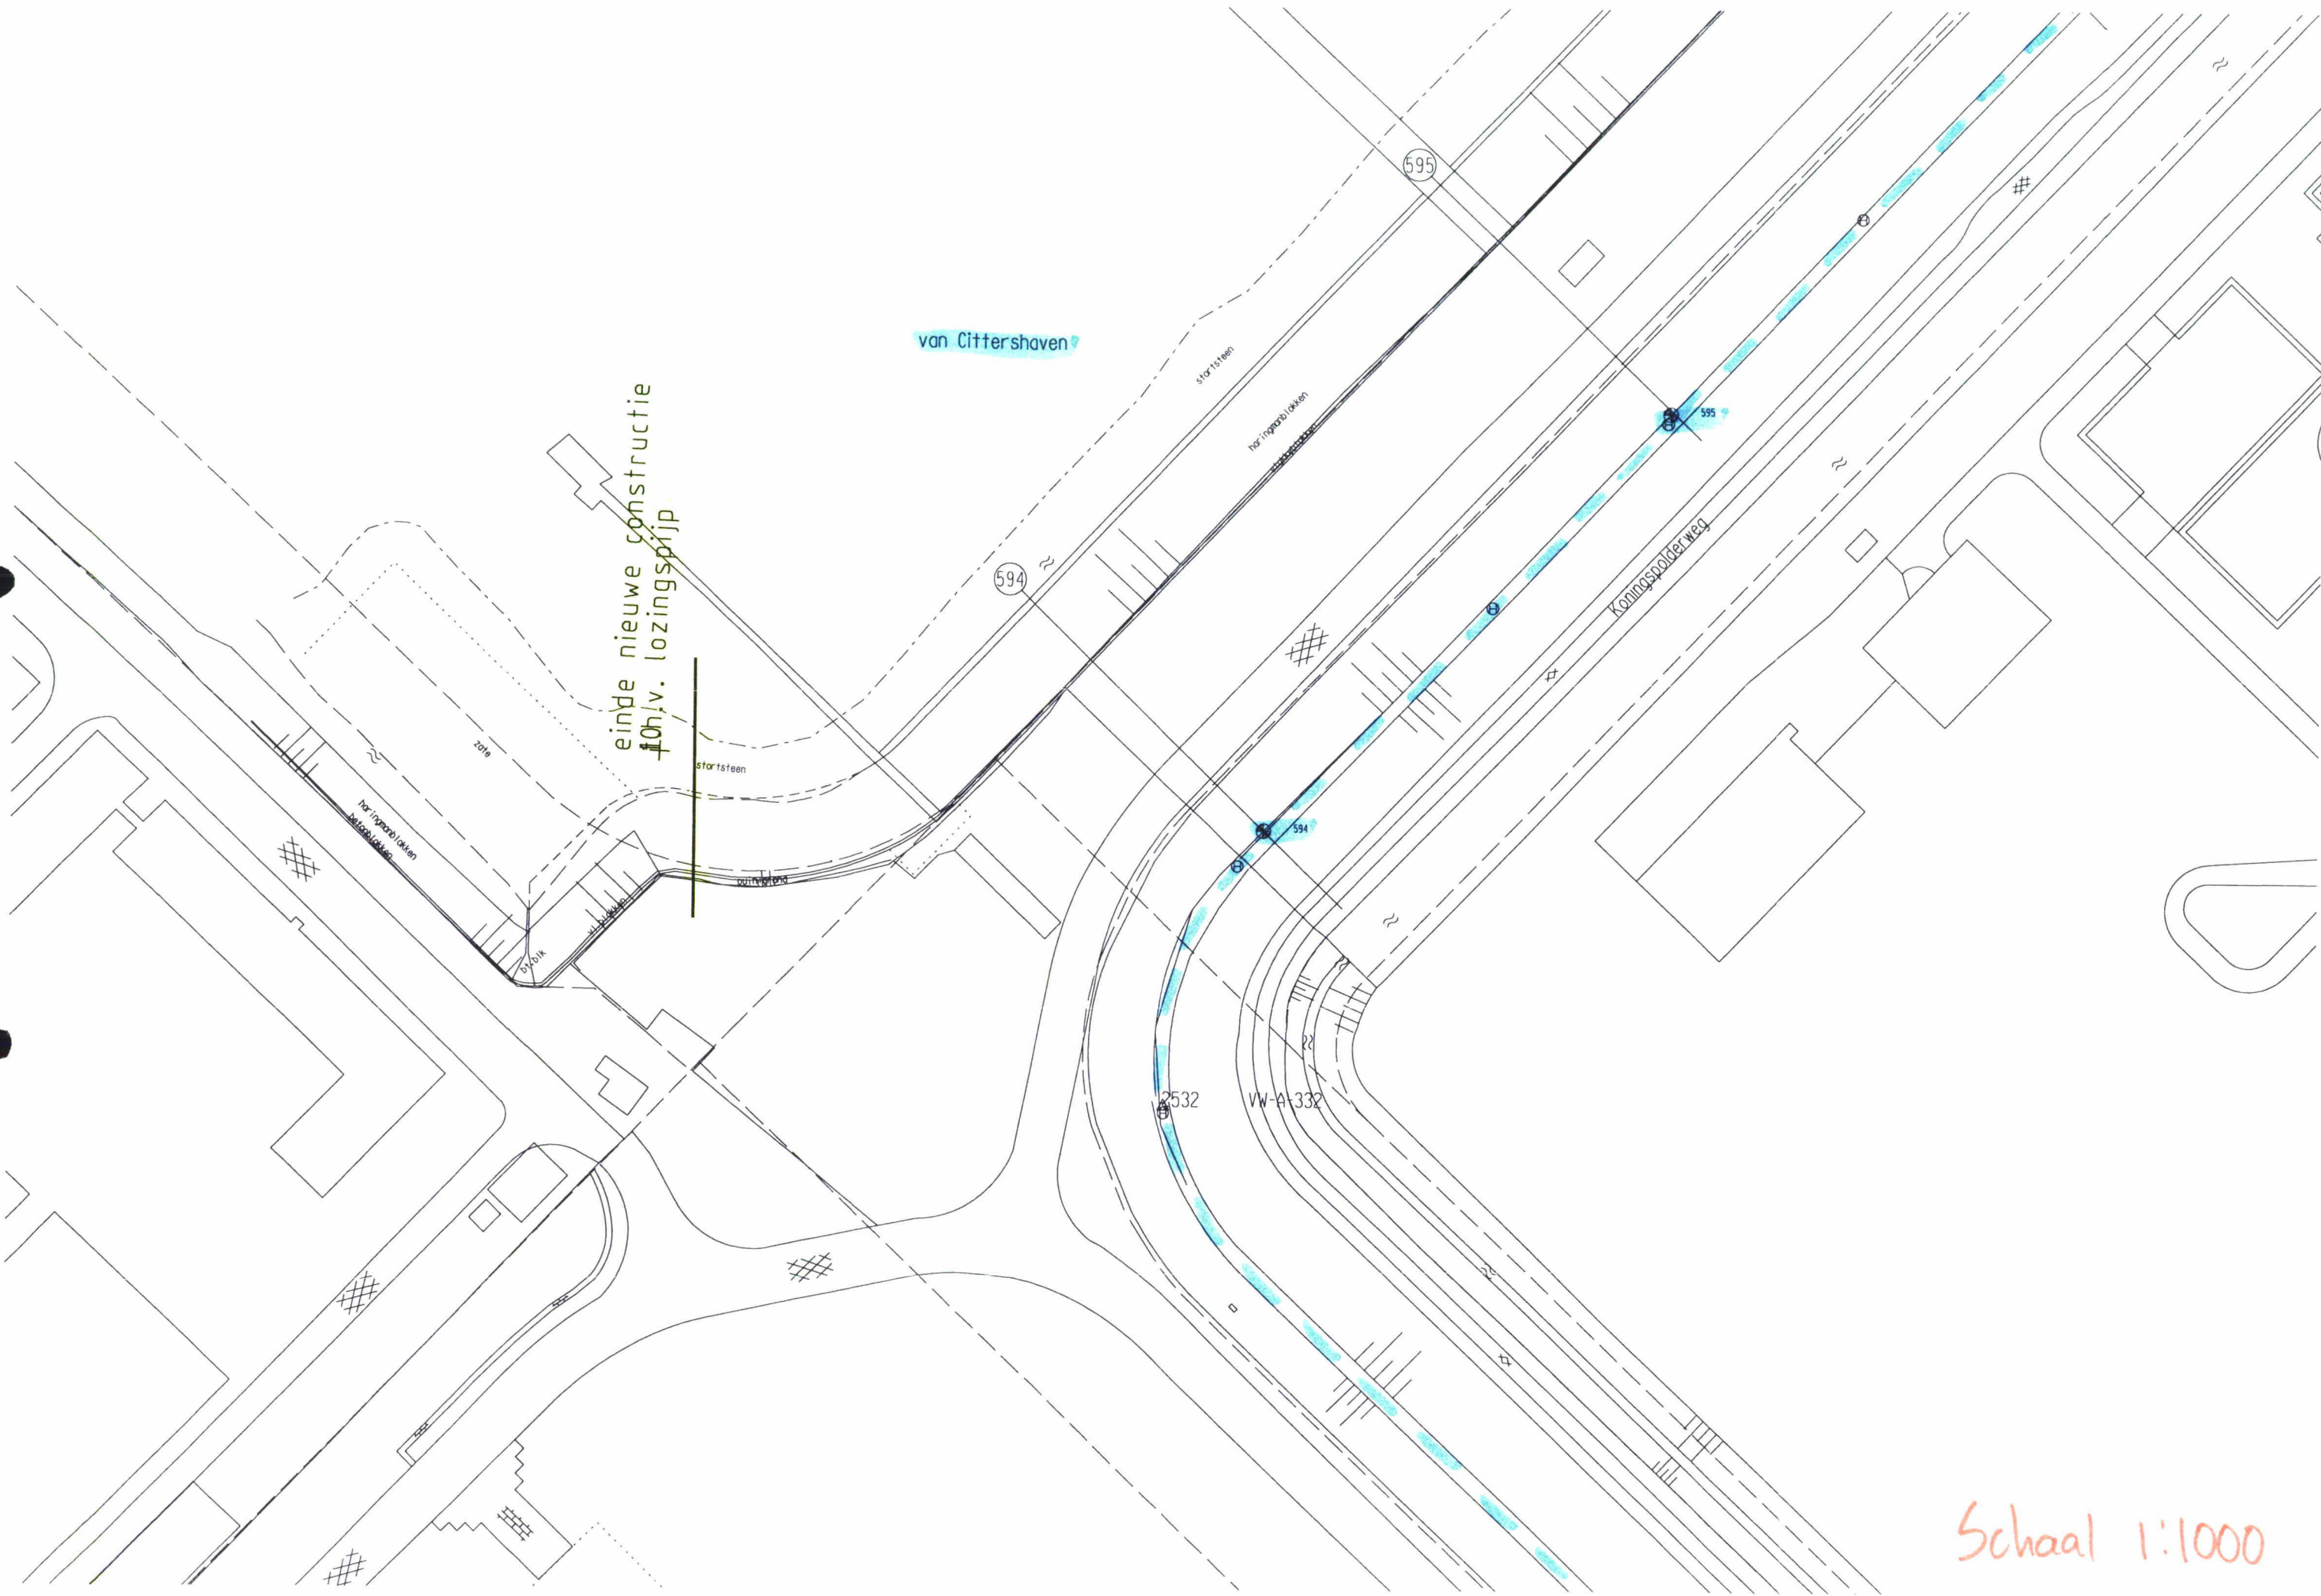

van Cittershaven

einde nieuwe constructie  
10h.v. lozingspijp


594

595

starfsteen

starfsteen

starfsteen

starfsteen

2532

VW-A-332

Schaal 1:1000