

Dorpsraad Kloosterzande
R. Asselman
Past. Smuldersstraat 37
4587 AG Kloosterzande

17 MRT 2011

Dagelijks Bestuur
Waterschap Scheldestromen
Postbus 1000

4330 Kloosterzande	ZEEWERINGEN	ACTIE	INFO
DATUM ONTVANGST			
PROJECTMANAGER			
MANAGER PROJECTBEHEERSING			
SECRETARIAAT			
TECHNISCH MANAGER			
OMGEVINGSMANAGER			X
IT-EN COMMUNICATIE			
CONTRACTMANAGER			
TECHNIEK Disciplineleider Ontwerp			
TECHNIEK Disciplineleider Kwaliteit			
TECHNIEK Adviseur Toelatingen			X
ARCHIEF nr. 2008.B-110911			X
CIRCULATIE MAP			

Onderwerp: Dijkversterking Walsoorden

Datum: 15 -03-2011

Geachte heer/mevrouw,

Op 24 februari is aan de dorpsraad door het projectbureau zeeweringen uileg gegeven i.v.m. de dijkversterking haven Walsoorden. Naar aanleiding van het verslag was dhr. Schaut i.p.v. dhr. Asselman aanwezig. dhr. Asselman m.k.g afwezig.

Als dorpsraad willen wij een zienswijze indienen nl:

Een dijkovergang voor minder validen is nu geprojecteerd ten zuiden van de Walsoordensestraat ter hoogte van dijkpaal no 244 dit zal met grote problemen gepaard gaan omdat aan die zijde diverse bebouwingen staan en daar door zal het privé leven van de bewoners worden aangetast.

Als dorpsraad zijn wij van mening dat dit te vermijden is als deze dijkovergang ten noorden van de Walsoordensestraat aangelegd zal worden aangezien daar geen bebouwing aanwezig is. [zie op tekening no 1.]

2. Het aan te leggen fietspad vanaf dijkpaal 242 tot de kruising Haventerrein - Mariadijk dijkpaal 240 zoals op de kaart is aangegeven zal dit tot onoverzichtelijke gevaarlijke situaties leiden omdat het verkeer komende van het haven terrein niet kan zien aankomen. Wij als dorpsraad zijn van mening dat het fietspad 5 a 10 meter van de weg moet komen te liggen daar door kan hij haaks aansluiten op de weg en kan men het verkeer van links en rechts zien aankomen. [zie op tekening no 2.]

3. De dorpsraad blijft van mening dat voor minder validen afkomstig uit zuidelijke richting over de kinderkoppen de veerstoep c.q. klappot niet kunnen bereiken daarom dringen wij op aan om een strook kinderkoppen te vervangen voor een strook asfalt. [zie op tekening no 3.]


Indien er nog vragen zijn is dhr. de Kock graag bereid dit mondeling toe te lichten.

Namens de Dorpsraad Kloosterzande,

Robert Asselman

* Kopie wordt verzonden naar Projectbureau Zeeweringen
t.a.v. Klaas Kaslander


x Wethouder of kraker

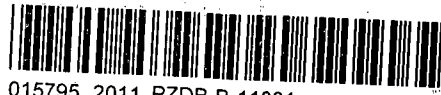

015795 2011 PZDB-B-11081

Zienswijze dijkversterking haven Walsoorden

Handwritten text at the bottom right of the page, possibly a signature or date.

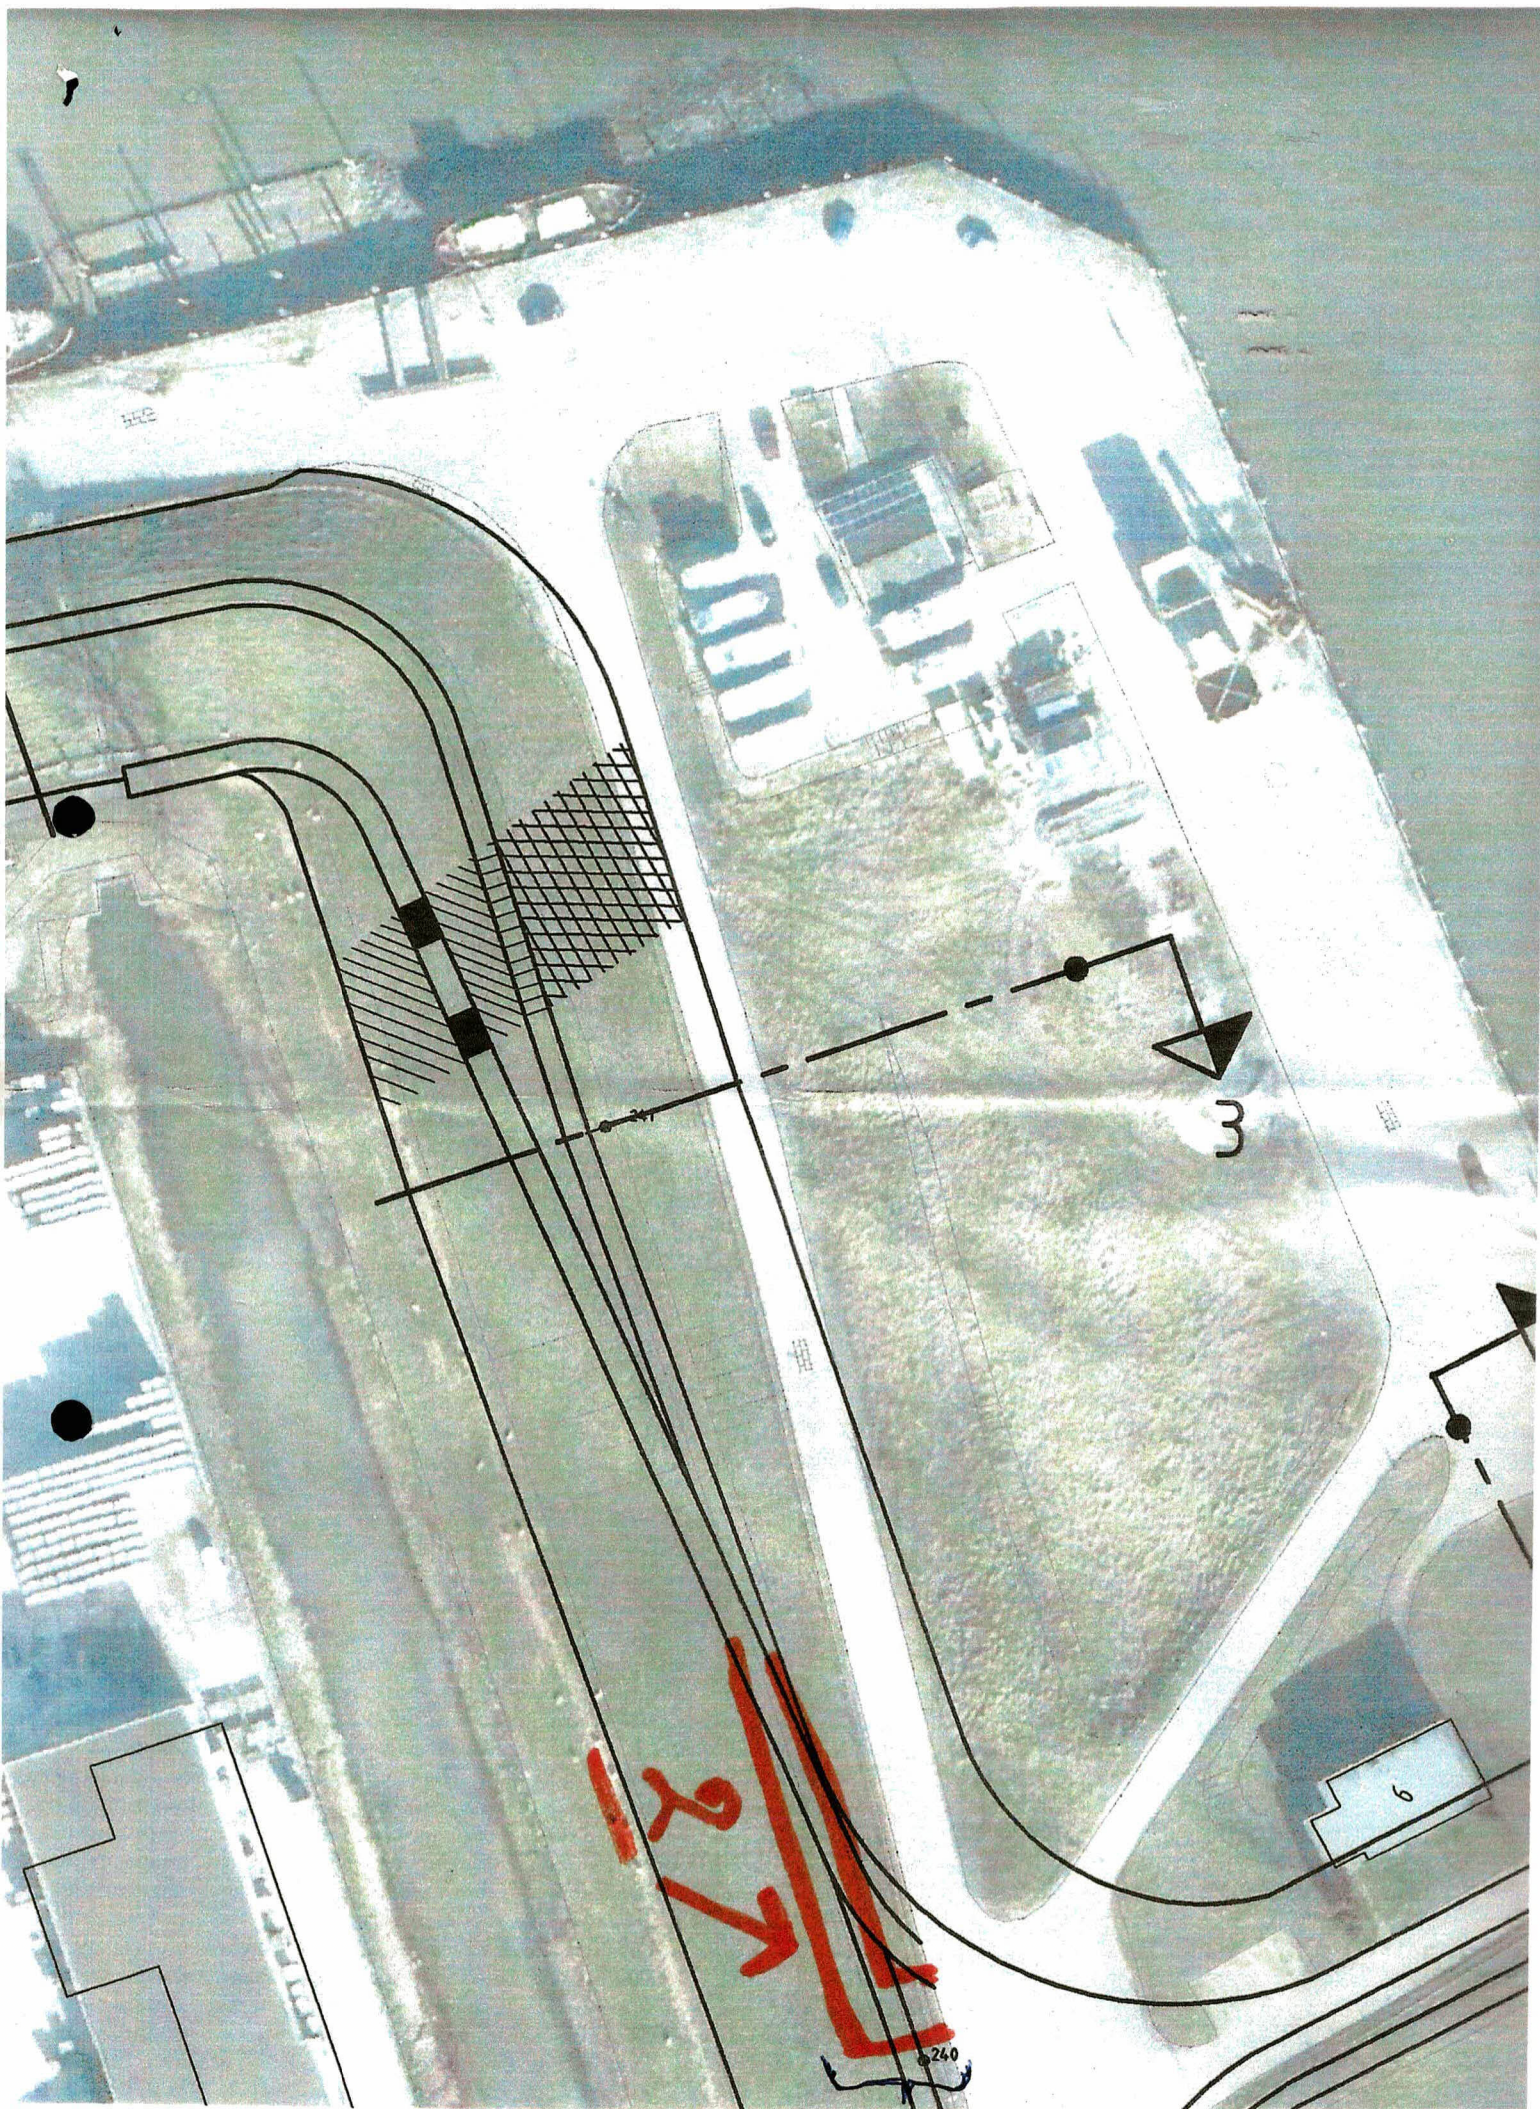


3

6

240

50 10m.

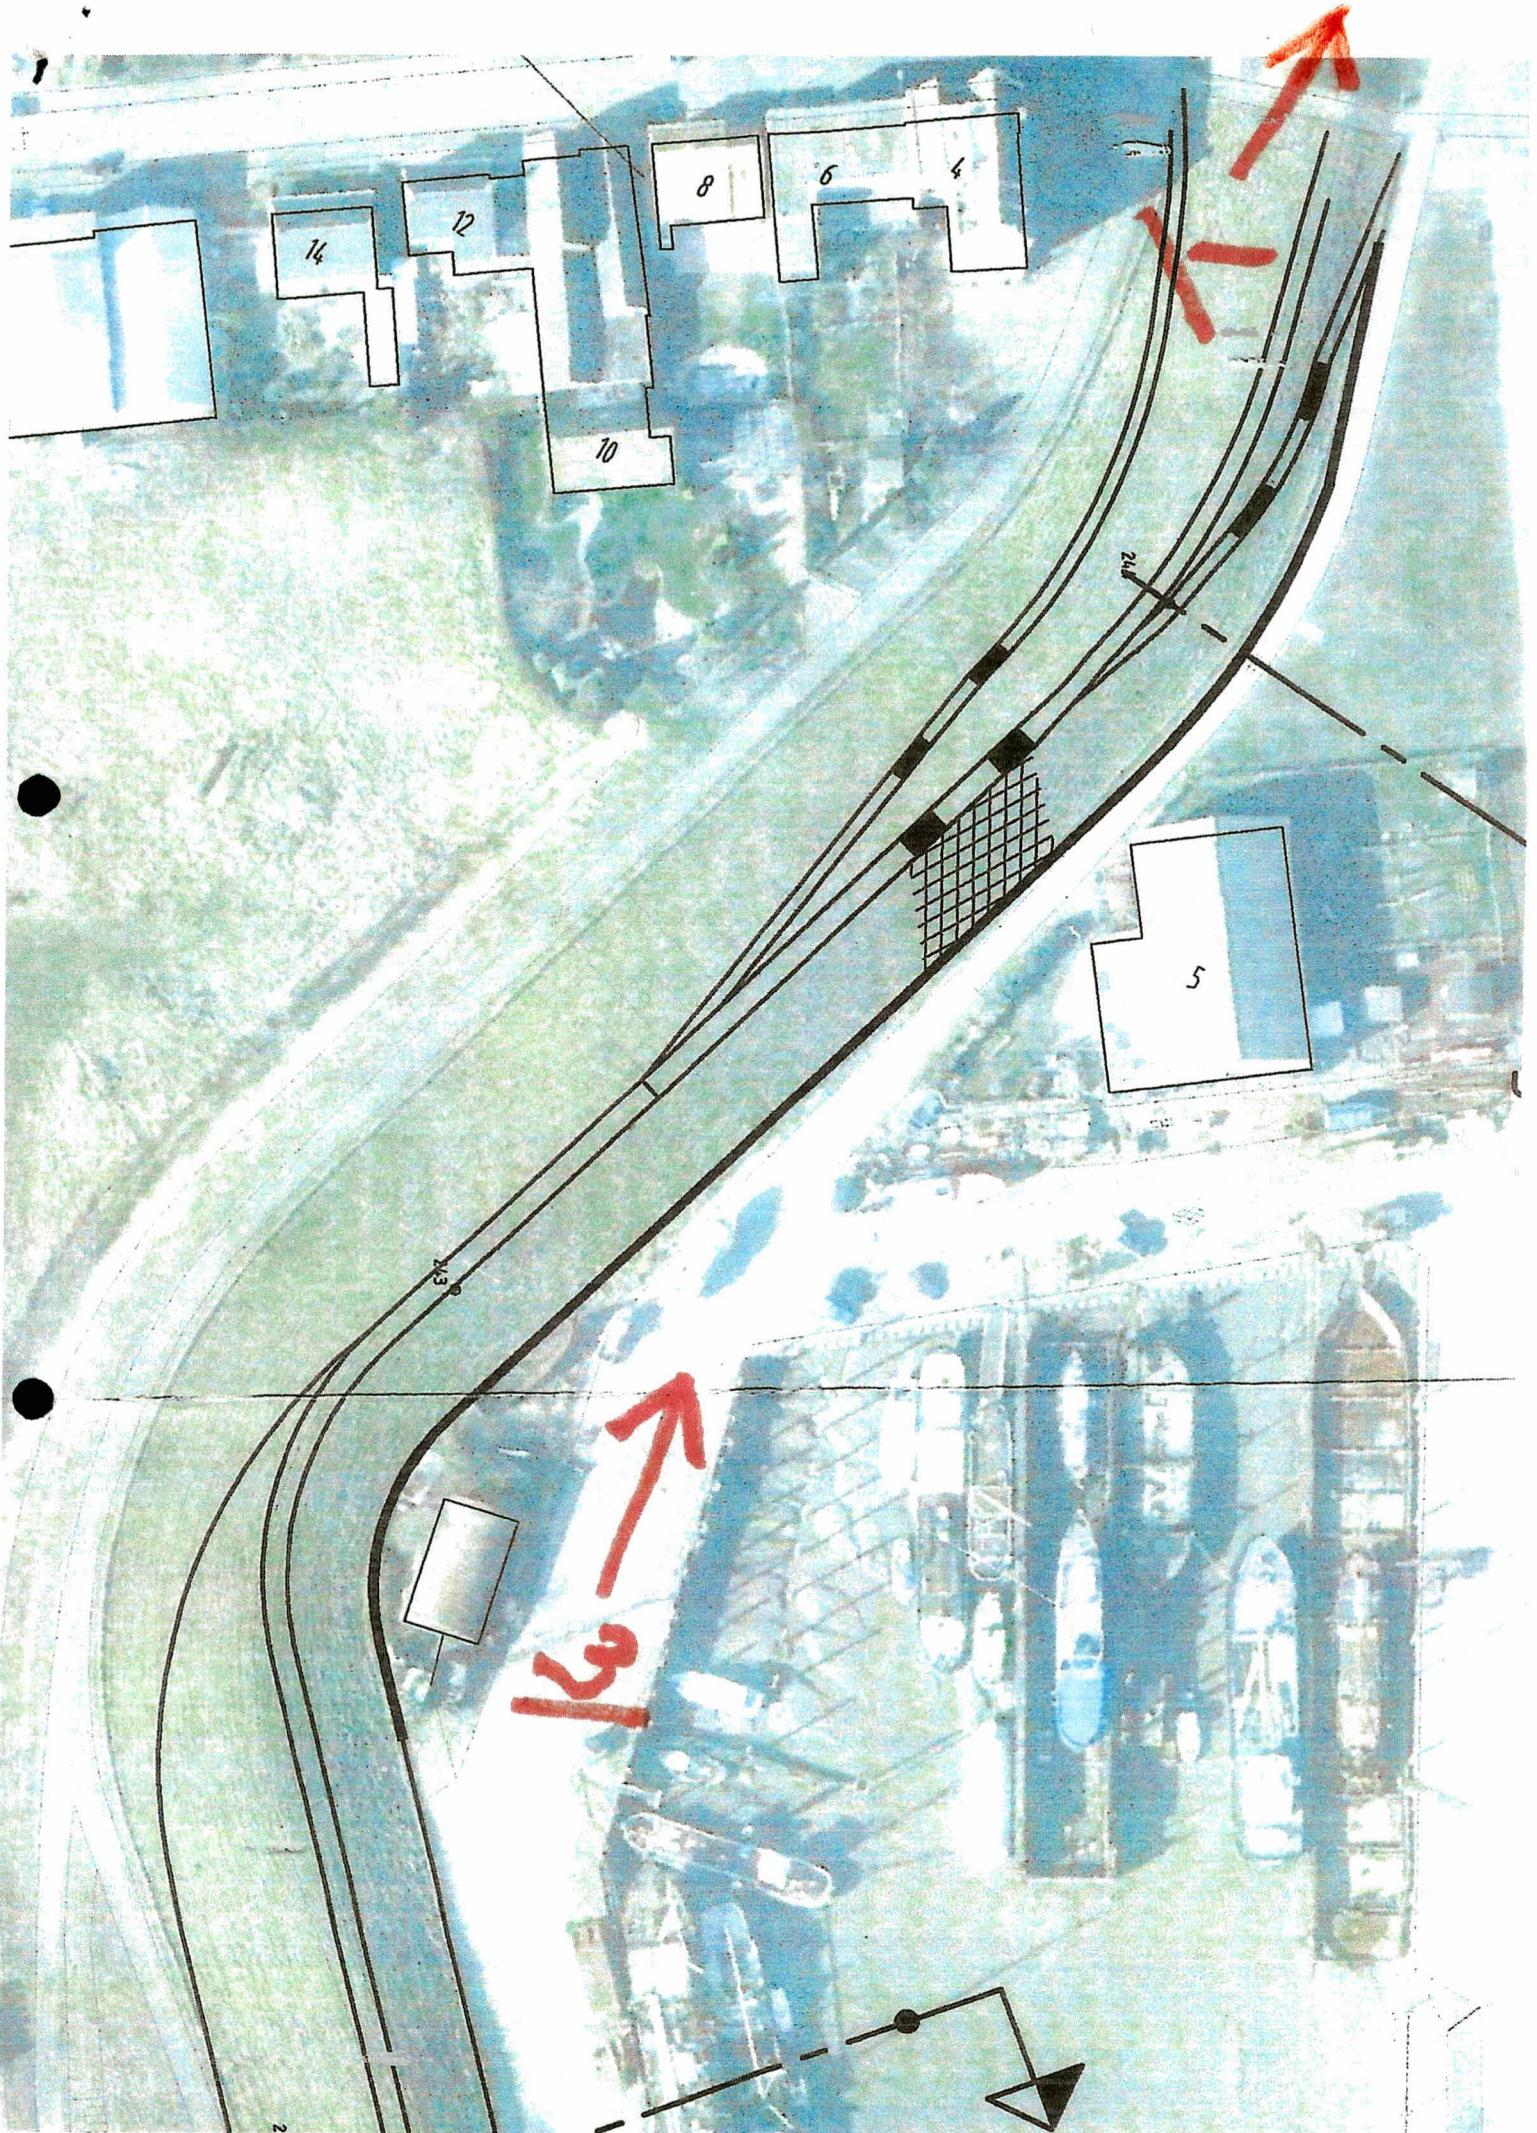

14

12

10

8

6

4

5

13

24

31

2