

Revisietoetsing



Ministerie van Verkeer en Waterstaat

Directoraat-generaal Rijkswaterstaat

Directie Zeeland
WATERSCHAP
ZEEUWSE EILANDEN
INGEKOMEN

16 MAART 2010

NO: 2010002968

BW R. Derksen.

Polder/bestek
Hoedekenskerkepolder / Hoedekenskerke
D&C (dp 0353⁴⁰ – dp 0377)
bestek ZLR-5893

Aan
Simon Vereeke
Ad Beaufort
Raymond Derksen
Leden Pbo


Toetsing uitgevoerd door
Roy van de Voort
Doorkiesnummer
(0118) 62 13 69
(06) 218 41 099
Status
DEFINITIEF

Datum
10-3-2010
Bijlagen
1. Gloopingskaart met eindscores beheerder
Kenmerk
PZDT-M-09241 rev

Beschrijving

Dit rapport beschrijft de revisietoetsing van de nieuw aangebrachte steenbekleding naast de Hoedekenskerkepolder / Hoedekenskerke D&C. Dit werk is uitgevoerd in 2005 en 2006 waarbij de oude bekleding is overlaagd. Het traject is gelegen op Zuid-Beveland aan de Westerschelde tussen de dijkpalen 0353⁴⁰ en 0377. Een gedeelte midden in het traject – het zogenaamde “Hoedekenskerke restant” tussen dp 0373⁶² en dp 0374⁴³ – dient nog te worden uitgevoerd. De toetsing is uitgevoerd naar aanleiding van de revisie, uitgevoerd door het Waterschap Zeeuwse Eilanden. Voor de toetsing is gebruik gemaakt van het programma SteenToets versie 4.05.

Een luchtfoto van het traject is weergegeven in figuur 1.

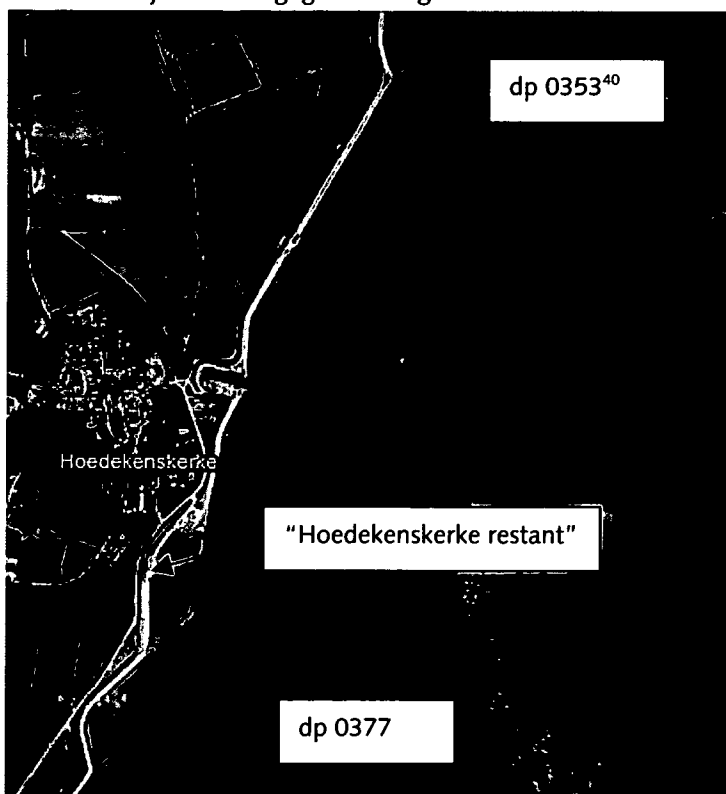

Figuur 1: Luchtfoto Hoedekenskerkepolder, Hoedekenskerke D&C (bron: www.maps.google.nl)



014306 2009 PZDT-M-09241 inv
Revisietoetsing Hoedekenskerkepolder/Hoedekenskerke



Randvoorwaarden

De gebruikte randvoorwaarden staan weergegeven in de ontwerpnota van de Hoedekenskerkepolder (PZDT-R-04013 ontw). De revisietoetsing is uitgevoerd met het ontwerppeil 2060.

Veldbezoek

Op woensdag 25 maart 2009 is een veldbezoek uitgevoerd door R. Derksen van Waterschap Zeeuwse Eilanden en R. van de Voort van het Projectbureau Zeeweringen. Er zijn geen bijzonderheden geconstateerd. De aansluitingen op de nieuwe dijkbekleding van de Biezelingsche Ham en op de nieuwe dijkbekleding van de Baarlandpolder zijn goed uitgevoerd.

Controle toetsing

De toetsing van Waterschap Zeeuwse Eilanden, zoals beschreven in "Rapportage toetsing bekleding, Hoedekenskerkepolder (Zuid-Beveland), dijkpaal 353-377" (PZDT-R-10072 rev) is gecontroleerd en in orde bevonden. Dit rapport vormt de basis van de in dit document beschreven toetsing. Alle voor de overdracht relevante stukken zijn op het projectbureau aanwezig.

Foto's

Foto's van het dijktraject en het veldbezoek zijn terug te vinden op:
G:\Water en Scheepvaart\Zeeweringen (AXZ)\Algemeen\foto's\Dijkvakken Westerschelde\Hoedekenskerke.

Conclusie

De nieuw aangebrachte bekleding van de Hoedekenskerkepolder, Hoedekenskerke D&C (bestek ZLR-5893) is volledig goed getoetst. Hiermee is het traject gereed voor overdracht aan de beheerder.

Akkoord Projectbureau Zeeweringen,


projectleider Techniek

Akkoord waterschap Zeeuwse Eilanden,


directeur Waterkeringen en Wegen

.....23/3/..... 2010



BIJLAGE 1: GLOOIINGSKAART MET EINDSCORES BEHEERDER