

Memo



Ministerie van Verkeer en Waterstaat
Directoraat-Generaal Rijkswaterstaat
Directie Zeeland

Aan
Provincie Zeeland
afd. Landelijk Gebied en Water
t.a.v. A.C. Binnendijk
Postbus 165
4330 AD Middelburg

Cc
H.G. van den Bosch

Piet to
Tonny M
Proo v. Herw.

Van
J.W. Slager
Datum
9 mei 2001
Onderwerp
Bestekwijziging Biezelingsche Ham

Doorkiesnummer
0113-241379
Bijlage(n)
2 situatie tekeningen
Kenmerk
PZDB-M-01038

Beste Adri,

Zoals reeds gemeld in de vergadering van Milieu & Juridische zaken zijn er plannen om de constructie over een klein gedeelte van het dijkvak Biezelingsche Ham aan te passen.

Een groot deel van de boventafel van het dijkvak Biezelingsche Ham wordt volgens plan uitgevoerd met gekantelde blokken die vrij komen bij dijkvakken elders. Als gevolg van problemen bij de gunning van het dijkvak Paviljoen en de mond- en klauwzeer epidemie komen op dijkvakken elders niet voldoende oude blokken vrij. Het exacte aantal is nog niet aan te geven maar naar schatting gaat het om 5000 m².

Het is de bedoeling om deze 5000 m² nu uit te voeren in betonzuilen van voldoende dikte. Deze constructie is volgens de huidige Milieu-inventarisatie ingedeeld in de klasse "redelijk goed". De gekantelde blokken zijn één klasse lager ingedeeld.

De locatie staat vermeld op het bijgevoegde kaartje.

Het is niet mogelijk met de zuilen te beginnen direct aansluitend op de uitwateringssluis (dijkpaal 331) omdat ook hier voorlopig onvoldoende gekantelde blokken van de juiste dikte aanwezig zijn voor de opbouw van de dijk. De enige plaats waar de aannemer kan beginnen is dijkpaal 334. Het traject loopt dan tot dijkpaal 342+ 25 m. De zone loopt van N.A.P. +4.00 m tot N.A.P. + 6.00 m.

Ik hoop je zo voldoende te hebben ingelicht. Graag ontvang ik zo spoedig mogelijk een reactie van je.

Met vriendelijke groet,

Jan Willem Slager

Projectbureau Zeeweringen
Postadres p/a postbus 114, 4460 AC Goes
Bezoekadres p/a waterschap Zeeuwse Eilanden,
Piet-Heinstraat 77 Goes

Telefoon (0113) 24 13 70
Telefax (0113) 21 61 24
E-mail J.W.Slager@dzi.rws.minvenw.nl


Het project Zeeweringen wordt uitgevoerd i.s.m. de Zeeuwse waterschappen en de provincie Zeeland.
Vanaf NS station richting centrum, na 150 m. rechts.



005531 2001 PZDB-M-01038

er Bestekswijziging Biezelingsche Ham

Biezelingsche Ham

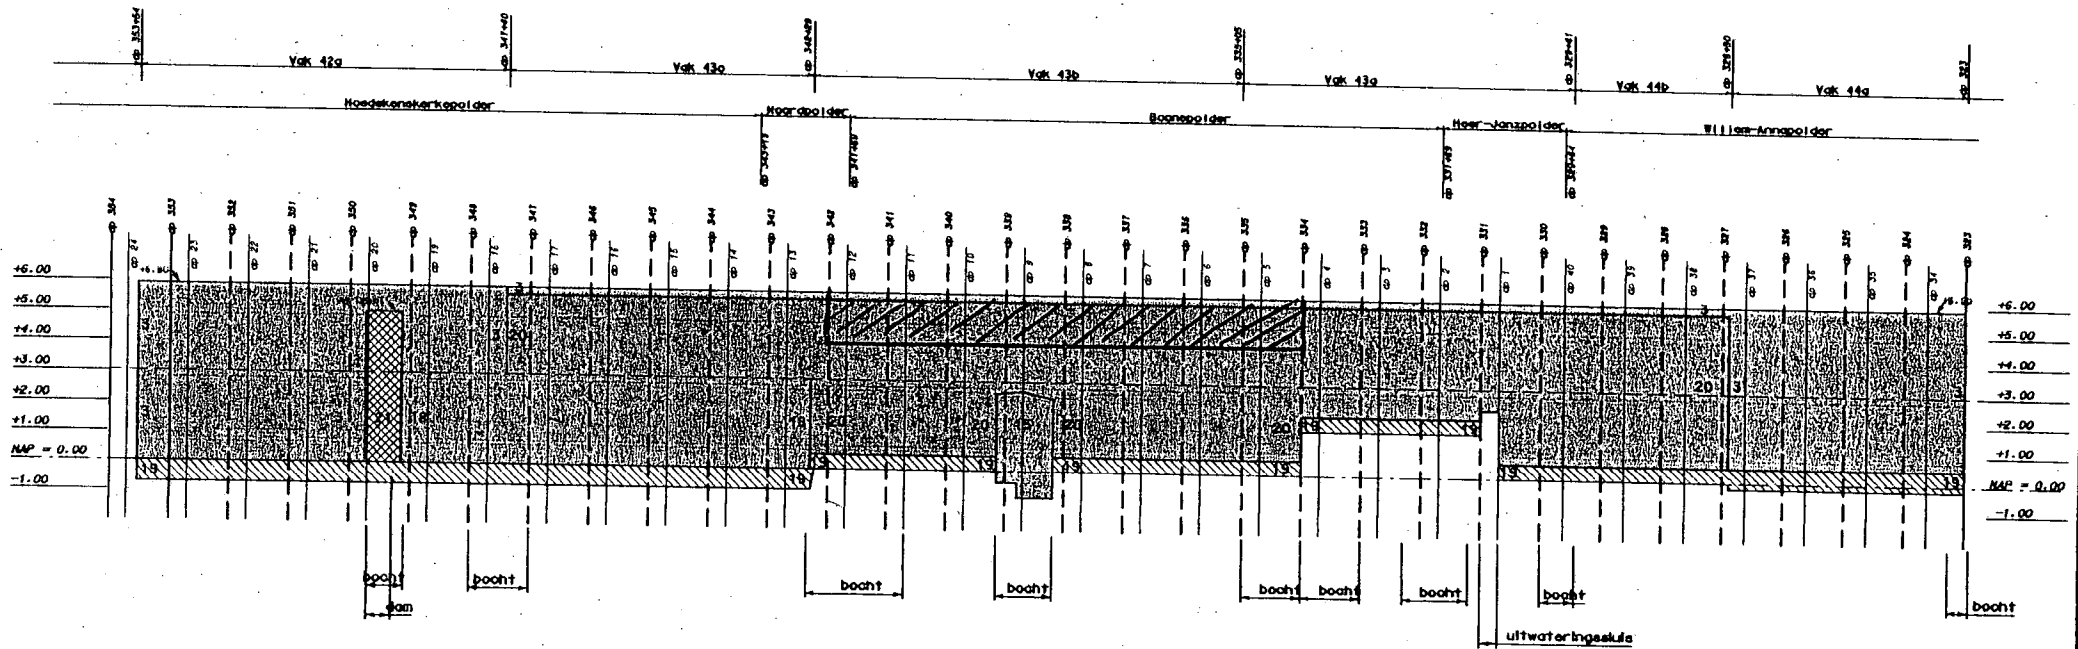

Figuur 4
Glooiingskaart
ontwerp

legenda

- 1 asfalt
- 2 basalt
- 3 betonzullen
- 4 betonblokken
- 5 diablooblokken
- 6 doorgroei stenen
- 7 doornikse steen
- 8 pools graniet
- 9 haringmanblokken
- 10 hydroblokken
- 11 koper slakblokken
- 12 lessinische steen
- 13 petit granit
- 14 vilvoordse steen
- 15 granietblokken
- 16 vilvoordse steen met beton
- 17 overlagen
- 18 betonzullen ECO
- 19 kreukelberm
- 20 gekantelde haringmanblokken
- 21 gebroken betonblokken gepenetreerd met gietasfalt



Waterschap Zeeuwse Eilanden

Datum: 21-08-2000

Handwritten notes on a grid background, organized into columns and rows. The notes include various alphanumeric codes, words, and symbols, often grouped by vertical lines. The grid is oriented vertically with the header at the top.

Marginal notes on the right side of the grid include: 'MADE IN GERMANY', 'A3 297 x 420 mm', and '100%'. A vertical label '121' is written on the far left edge of the page.