

Revisietoetsing



Ministerie van Verkeer en Waterstaat
Directoraat-generaal Rijkswaterstaat
Directie Zeeland

Polder/bestek
Voorland Nummer Een
bestek ZL-5572

Aan
Simon Vereeke
Paul Geernaert
Ernst Jonker
Leden PBO

Toetsing uitgevoerd door
Roy van de Voort/Ruud Bosters
Doorkiesnummer
(088) 246 13 72
Status
DEFINITIEF

Datum
2 mei 2012
Bijlagen
Eindscores
Kenmerk

PZDT-M-09128 rev

Beschrijving

Dit rapport beschrijft de revisietoetsing van de nieuw aangebrachte steenbekleding bij Voorland Nummer Een. Dit werk is uitgevoerd in 2005 waarbij de oude bekleding is vervangen door nieuwe bekleding. Het traject is gelegen ten oosten van Breskens nabij het gehucht Nummer Een op Zeeuws-Vlaanderen aan de Westerschelde. De toetsing is uitgevoerd naar aanleiding van de revisie door het voormalige waterschap Zeeuws-Vlaanderen. Voor de toetsing is gebruik gemaakt van het programma Steentoets2010, versie 1.10. Een overzicht van het traject is weergegeven in figuur 1.

Randvoorwaarden

De gebruikte randvoorwaarden komen uit de ontwerpnota PZDT-R-03196 ontw, de revisietoetsing is uitgevoerd met het ontwerppeil 2060.

Veldbezoek

Op 24 februari 2009 is een veldbezoek uitgevoerd door Y. Provoost en R. van de Voort van projectbureau Zeeweringen. Er zijn geen bijzonderheden geconstateerd.

Foto's zijn terug te vinden op:

G:\Water en Scheepvaart\Zeeweringen (AXZ)\Algemeen\foto's\Dijkvakken
Westerschelde\Voorland Nummer Een


Controle toetsing

De toetsing van waterschap Scheldestromen (Steentoets2008 v1.03 Revisie 2011 ZL5572 RV PBZ070508.xls) is omgezet naar Steentoets2010 (Steentoets2010 versie 1.10 Revisie 2011 ZL5572 RV PBZ070508.xls). De gegevens zijn gecontroleerd, waar nodig gecorrigeerd en in orde bevonden. Alle voor de overdracht relevante stukken zijn op het projectbureau aanwezig.



014193 2009 PZDT-M-09128 rev

bevolting Revisietoetsing Voorland Nummer Een ZL-5572

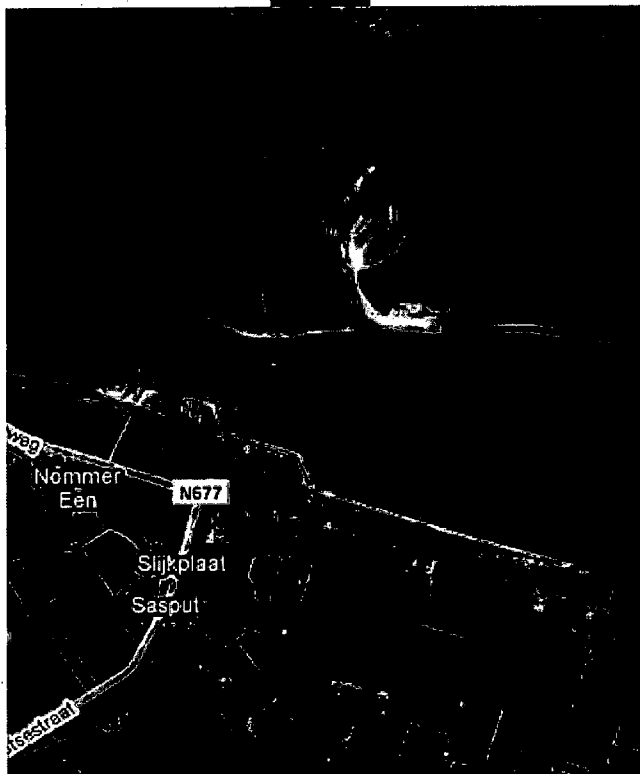

Figuur 1: Luchtfoto traject Voorland Nummer Een (bron: www.maps.google.nl)

Conclusie

De nieuwe bekleding van de rand van het voorland (zwarte vlakken in bijlage) is niet beschouwd omdat ze geen onderdeel vormt van de primaire waterkering en alleen aangebracht is op verzoek van de beheerder.

De nieuwe bekleding op de primaire waterkering, zijnde de dijk achter het voorland, is volledig goed getoetst. Hiermee is het traject Voorland Nummer Een (ZL-5572) gereed voor overdracht aan de beheerder.

Akkoord projectbureau Zeeweringen,

projectleider Techniek

Akkoord waterschap Scheldestromen,


hoofd sector Waterkeringen en Wegen

3/5/2012




BIJLAGE 1: EINDSCORES


Glooiingskaart met eindscores Voorland Nummer Een 606500 - 608500

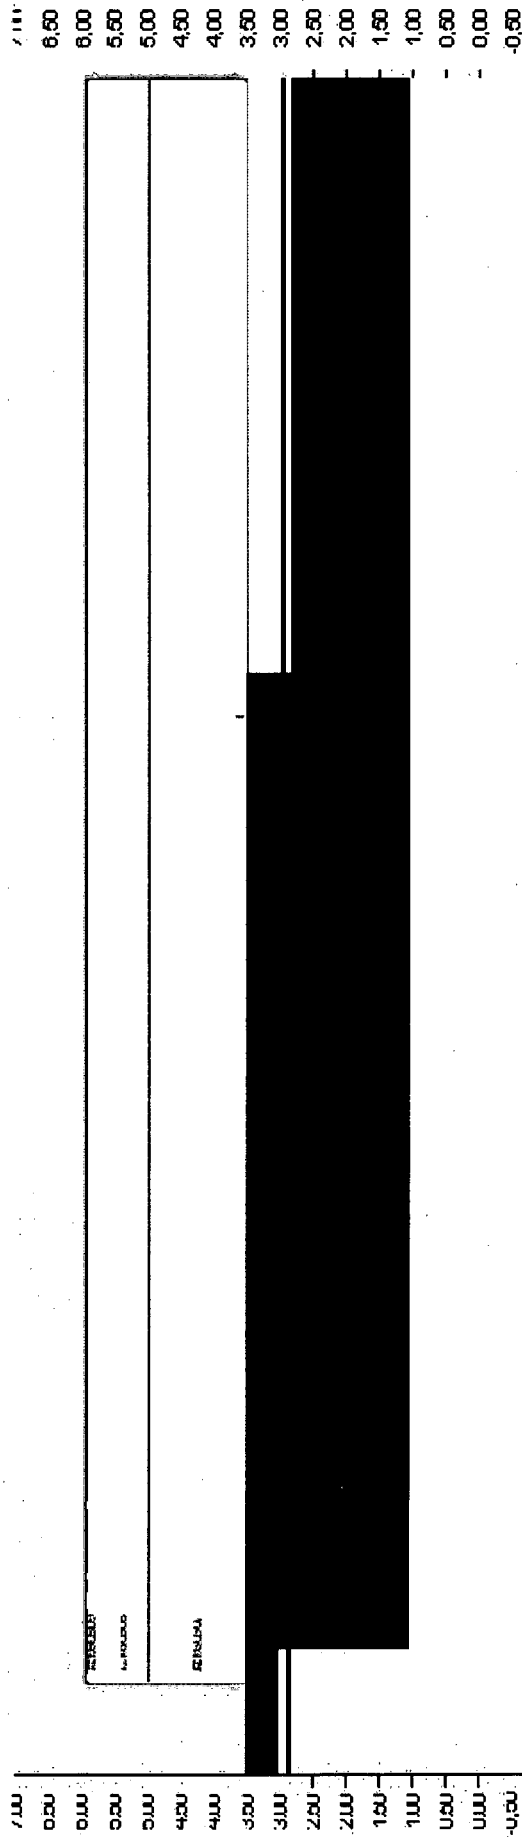


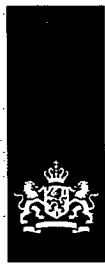


Glooiingskaart met eindscores Voorland Nummer Een 608500 - 610500

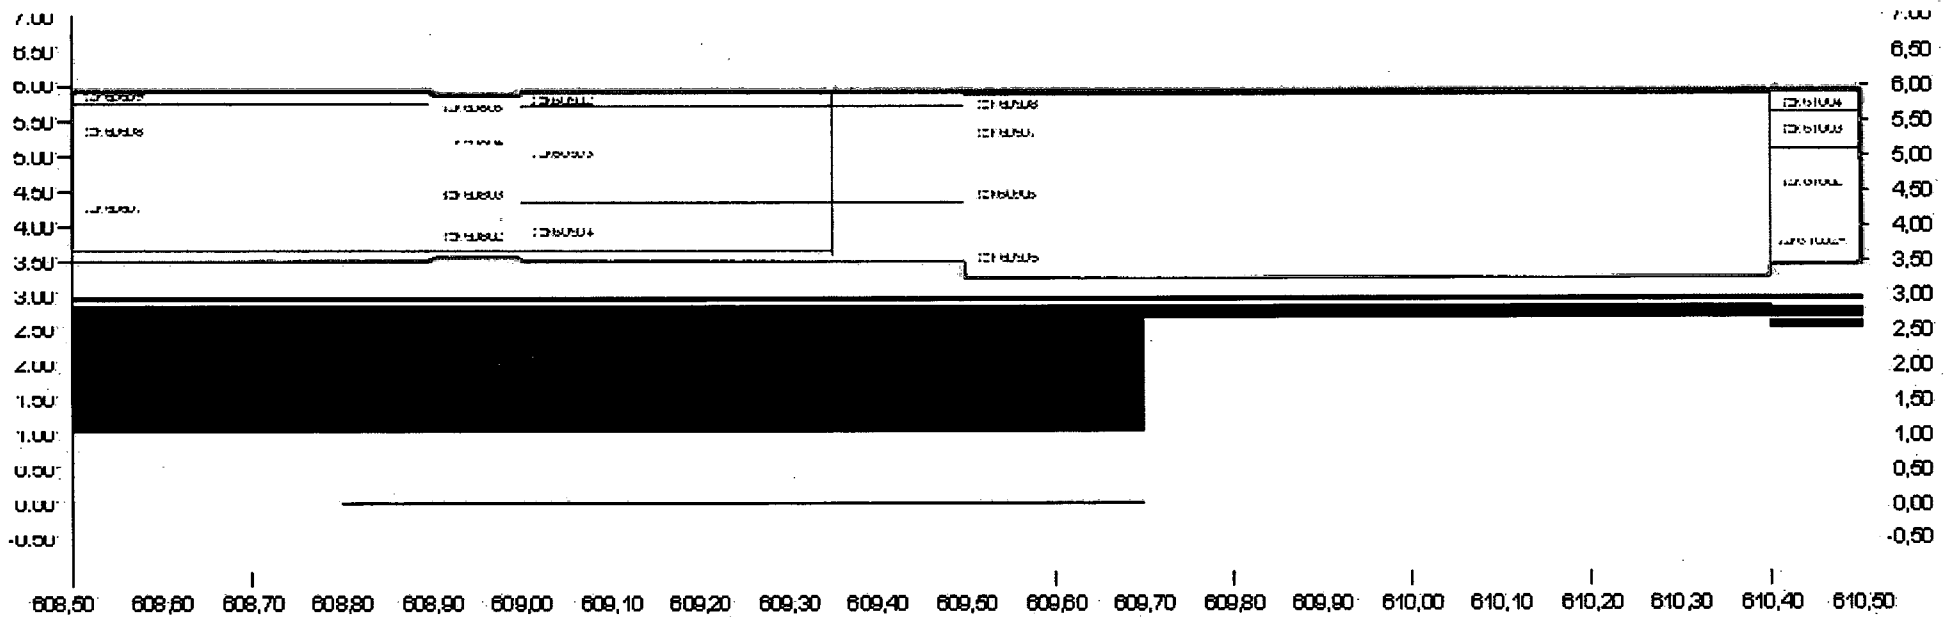




Glooiingskaart met eindscores Voorland Nummer Een 610500 - 612050

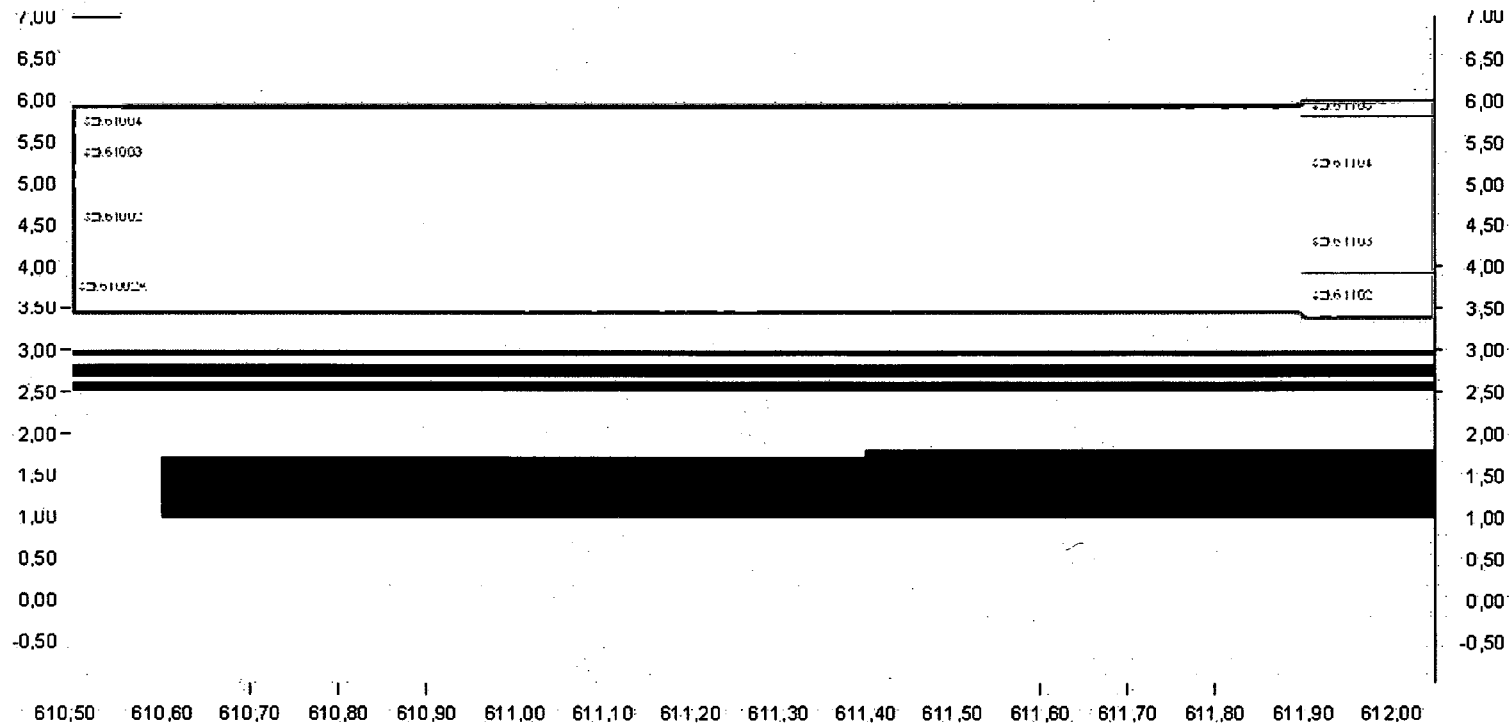

goed onvoldoende nader onderzoek geen oordeel
onvoldoende mits te vervangen bekleding geen gegevens