

Revisietoetsing



Ministerie van Verkeer en Waterstaat
Directoraat-generaal Rijkswaterstaat
Directie Zeeland

Polder/bestek
Leendert Abrahampolder
dp 1729 – dp 1769
bestek ZLR-6314

Aan
Simon Vereeke
Raymond Derksen
Leden PBO

Toetsing uitgevoerd door
Roy van de Voort
Doorkiesnummer
(0118) 62 13 69
(06) 218 41 099
Status
DEFINITIEF

Datum
16 november 2011
Bijlagen
1. Gloomingskaart met eindscores beheerder

Kenmerk
PZDT-M-10094 rev

Beschrijving

Dit rapport beschrijft de revisietoetsing van de nieuw aangebrachte steenbekleding naast de Leendert Abrahampolder. Dit werk is uitgevoerd in 2008 waarbij de oude bekleding is vervangen door betonzuilen en op zijn kant gezette betonblokken en overlaging. Het traject is gelegen op Noord-Beveland aan de Oosterschelde tussen de dijkpalen 1729 en 1769. De toetsing is uitgevoerd naar aanleiding van de revisie, uitgevoerd door waterschap Scheldestromen. Voor de toetsing is gebruik gemaakt van het programma SteenToets versie 4.05.

Een luchtfoto van het traject is weergegeven in figuur 1.



Figuur 1: Luchtfoto Leendert Abrahampolder dp 1729 – dp 1769
(bron: www.maps.google.nl)



015182 2010 PZDT-M-10094 rev

apoldRevisie toetsing veldbezoek Leendert Abrahampolder



Randvoorwaarden

De gebruikte randvoorwaarden staan weergegeven in de ontwerpnota van de Leendert Abrahampolder (PZDT-R-06119 ontw). De revisietoetsing is uitgevoerd met het ontwerppeil 2060.

Veldbezoek

Op woensdag 31 maart 2010 is een veldbezoek uitgevoerd door R. Derksen van waterschap Scheldestromen en R. van de Voort van Projectbureau Zeeweringen. Geocrete op het haventerrein van Kats is in 2007 al aangebracht, maar valt wel binnen dit dijktraject.

Controle toetsing

De toetsing van waterschap Scheldestromen, zoals beschreven in "Rapportage toetsing bekleding t.b.v. overdracht van uitgevoerde werken Leendert Abrahampolder (Noord-Beveland), dijkpaal 1729 -1768" (PZDT-R-11290 rev) is gecontroleerd en in orde bevonden. Dit rapport vormt de basis van de in dit document beschreven toetsing. Alle voor de overdracht relevante stukken zijn op het projectbureau aanwezig.

Foto's

Foto's van het dijktraject en het veldbezoek zijn terug te vinden op:
G:\Water en Scheepvaart\Zeeweringen (AXZ)\Algemeen\foto's\Dijkvakken Oosterschelde\Leendert Abraham.

Conclusie

De nieuw aangebrachte bekleding van de Leendert Abrahampolder (bestek ZLR-6314) is volledig goed getoetst. Hiermee is het traject gereed voor overdracht aan de beheerder.

Akkoord Projectbureau Zeeweringen,

projectleider Techniek


Akkoord waterschap Scheldestromen,

directeur Waterkeringen en Wegen

21/11/2011



BIJLAGE 1: GLOOIINGSKAART MET EINDSCORES BEHEERDER

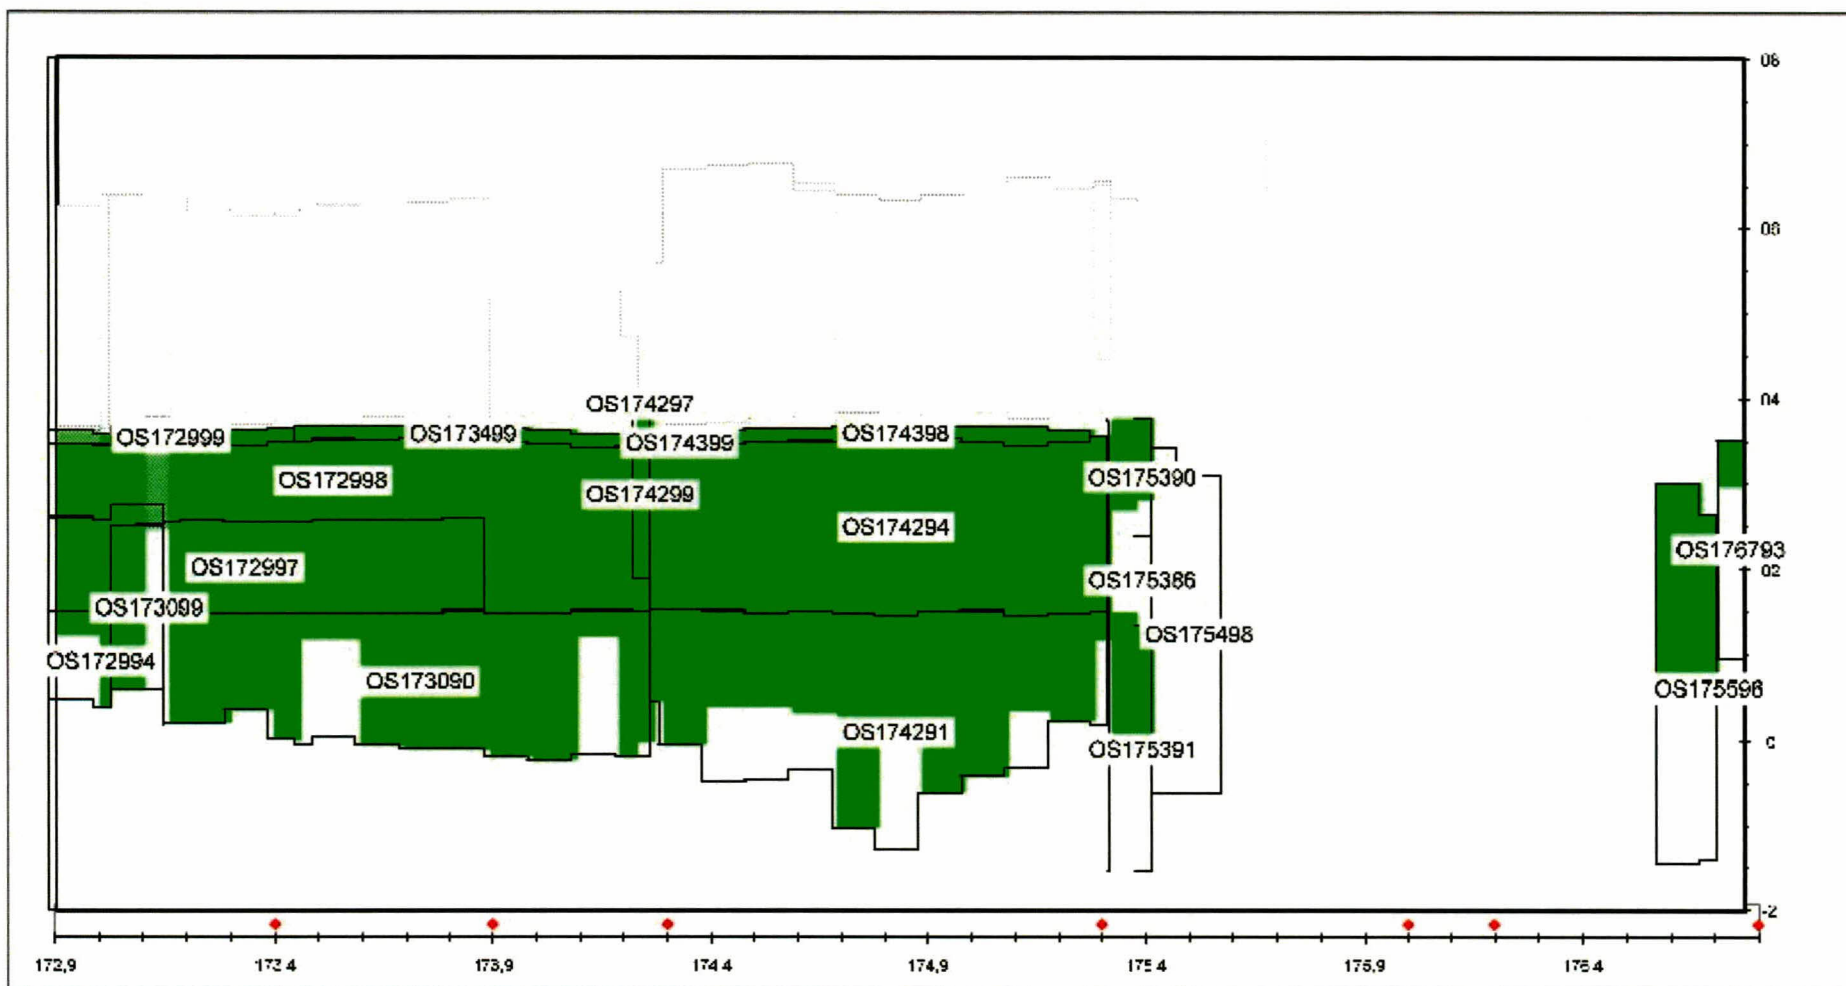

Label : vlakcode

Dyktafel Os 1729-1768 2011.1102 versie 4.05

Steentoets versie 4.04

voor deze figuur is bij 1 traject de vakgrens aangepast

stapgrootte 20 m

Legenda

goed

voldoende

voldoende ?

naderonderzoek

onvoldoende

geen oordeel

onzichtbaar vlak

totaal : 141,4 (x 1000 m²)

graf vooraanzicht

dyktafel met volledige kleurvulling versie 4.05A.xls