



Polder/bestek
Zuidelijke Voorhaven Hansweert
dp 0226 – dp 0260
bestek ZLR-5941

Aan
Simon Vereeke
Kees Steenpoorte
Ad Beaufort
Raymond Derksen
Leden Pb

Toetsing uitgevoerd door
Roy van de Voort
Doorkiesnummer
(0118) 62 13 69
(06) 218 41 099
Status
DEFINITIEF


Datum
26 september 2009
Bijlagen
1. Gloomingskaart met eindscores waterschap

Kenmerk
PZDT-M-08229 rev

Beschrijving

Dit rapport beschrijft de revisietoetsing van de nieuw aangebrachte steenbekleding naast de Zuidelijke Voorhaven Hansweert. Dit werk is uitgevoerd in 2006 waarbij de oude bekleding is vervangen door betonzuilen en op zijn kant gezette betonblokken. Het traject is gelegen op Zuid-Beveland aan de Westerschelde tussen de dijkpalen 0226 en 0260. De toetsing is uitgevoerd naar aanleiding van de revisie, uitgevoerd door het Waterschap Zeeuwse Eilanden. Voor de toetsing is gebruik gemaakt van het programma SteenToets versie 4.05.

Een luchtfoto van het traject is weergegeven in figuur 1.

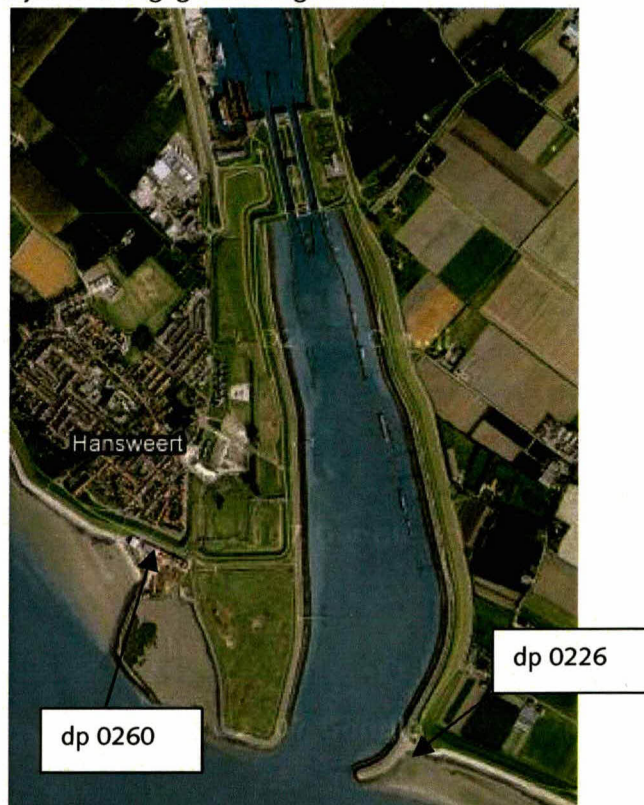

Figuur 1: Luchtfoto Zuidelijke Voorhaven Hansweert dp 0226 – dp 0260 (bron: www.maps.google.nl)



013196 2008 PZDT-M-08229 rev

« OosRevisietoetsing Voorhaven Hansweert ZLR-5941

Randvoorwaarden

De gebruikte randvoorwaarden staan weergegeven in de ontwerpnota van de Zuidelijke Voorhaven Hansweert (PZDT-R-04309 ontw). De revisietoetsing is uitgevoerd met het ontwerppeil 2060.

Eigendom, beheer en onderhoud

Het traject is in eigendom, beheer en onderhoud bij Rijkswaterstaat Dienst Zeeland, Waterdistrict Zeeuwse Delta.

Veldbezoek

Op donderdag 26 juni 2008 is een veldbezoek uitgevoerd door R. Derksen van Waterschap Zeeuwse Eilanden en R. van de Voort en A. McGovern van het Projectbureau Zeeweringen. In het gehele traject zijn visueel geen bijzonderheden geconstateerd. De aansluitingen op de nieuwe dijkbekleding van de Kruiningenpolder (dp 0226) en op de bestaande dijkbekleding van de dijk rondom het slibdepot (dp 0256) zijn goed uitgevoerd.

Vanaf dp 0256 tot en met dp 0260 is de steenzetting niet op de hoofdwaterkering aangebracht. Voor de hoofdwaterkering is een slibdepot gesitueerd. Dit gedeelte tussen dp 0256 en dp 0260 is in het vrijgavedocument van de Zuidelijke Voorhaven Hansweert uitgesloten van het projectgebied en daarom niet in het ontwerp meegenomen. De revisietoets betreft dan ook de steenbekleding tussen dp 0226 en dp 0256.

Controle toetsing

De toetsing van Waterschap Zeeuwse Eilanden, zoals beschreven in "Rapportage toetsing bekleding, Zuidelijke Voorhaven Hansweert (Zuid-Beveland), dijkpaal 226-256" (PZDT-R-08320 rev) is gecontroleerd en in orde bevonden. Dit rapport vormt de basis van de in dit document beschreven toetsing. Alle voor de overdracht relevante stukken zijn op het projectbureau aanwezig.

Foto's

Foto's van het dijktraject en het veldbezoek zijn terug te vinden op:
G:\Water en Scheepvaart\Zeeweringen (AXZ)\Algemeen\foto's\Dijkvakken
Westerschelde\Hansweert\Zuidelijke Voorhaven.

Conclusie

De nieuw aangebrachte bekleding van de Zuidelijke Voorhaven Hansweert (bestek ZLR-5941) is volledig goed getoetst. Hiermee is het traject gereed voor overdracht aan de beheerder.

Akkoord Projectbureau Zeeweringen,

projectleider Techniek

Akkoord Waterdistrict Zeeuwse Delta,

Districtshoofd

15.10 2008


Westerschelde

dp 226 - dp 256

Eindoordeel toetsing bekleding; vooraanzicht

op basis van : één oordeel per vlak, inclusief beheerdersoordeel

bijlage 14.1

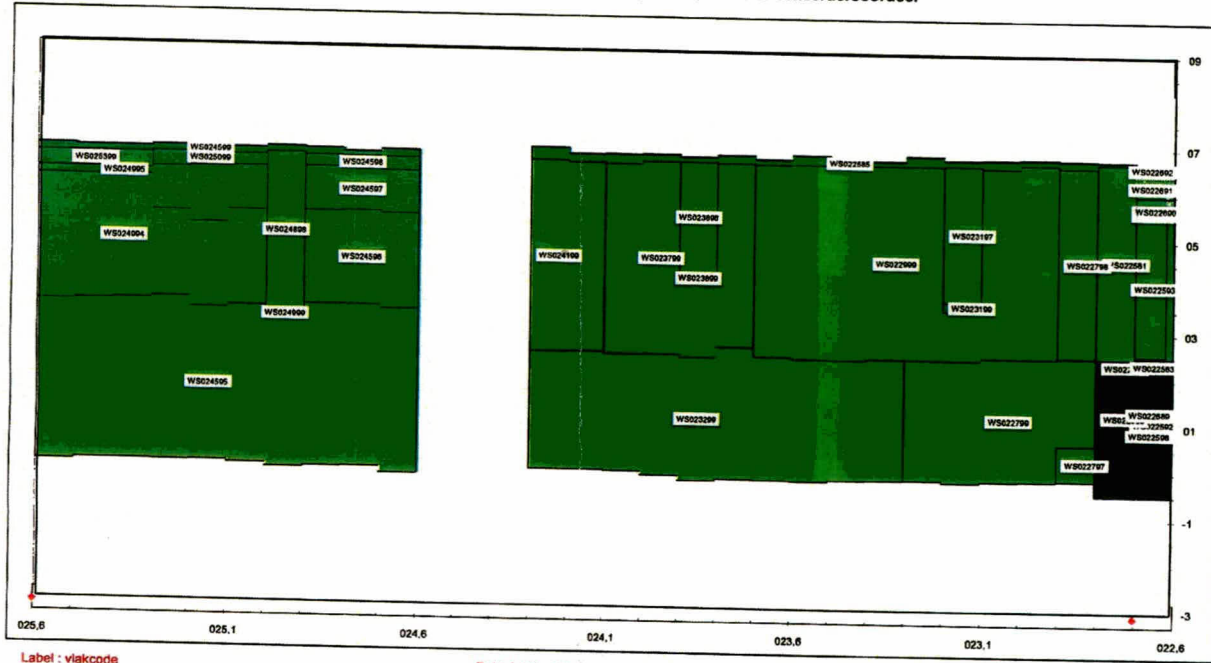

Label : vlakcode

Dyktafel Ws 226-256 2008.0925 versie 4.05

Stapgrootte 20 m

Steentoets versie 4.04

Legend	goed	voldoende	voldoende ?	naderonderzoek	onvoldoende	4.0 geen oordeel
onzichtbaar vlak						

totaal : 158,4 (x 1000 m²)

graf vooraanzicht
dyktafel met volledige kleurvulling versie 4.05A.xls

10:10
25-9-2008

BILAGE 1: GLOOINGSKART MET EINDSCORES WATERSCHAP

