

17 MEI 2001

contactpersoon : ing G. de Grave  
telefoonnummer : 0115 - 642229  
faxnummer : 0115 - 616350  
verzonden : 16 MEI 2001

Directoraat-Generaal Rijkswaterstaat  
Projectbureau Zeeweringen  
t.a.v. [redacted]  
Postbus 114  
4460AC GOES

PROJECTBUREAU ZEEWERINGEN	ACTIE	INFO
PROJECTLEIDER		∞
SECRETARESSE		
PROJECTSECRETARIS		∞
MEDEWERKER FINANCIËN		
MEDEWERKER KWALITEIT		
TEAMLEIDER ONTWERP		X
HOOFD UITVOERING		X
COÖRDINATOR / BESTEKSCRIVVER		X
[redacted]		
[redacted]		
[redacted]		
[redacted]		
ARCHIEF PZD-B-OI-148		X
CIRCULATIE MAP		

Terneuzen,

Betreft: opslag betonblokken

Geachte heer [redacted],

Naar aanleiding van uw mondeling verzoek tot het aanleggen van een tijdelijke opslagplaats voor betonblokken welke gebruikt gaan worden ten behoeve van de dijkwerken "Serlippenspolder" op een terreintje gelegen tussen verpleegtehuis Ter Schorre en het plan Serlippens Oost, delen wij u het volgende mede.

Wij zijn bereid medewerking te verlenen tot het in gebruik geven van het op bijgaande tekening aangegeven terreintje onder de volgende voorwaarden:

- het mag alleen gebruikt worden t.b.v. opslag van betonblokken;
- de stapelhoogte mag niet hoger zijn dan 3 meter;
- het terrein dient afgebakend te worden met hekken;
- de termijn van ingebruikgeving is maximaal tot 31 augustus 2001;
- het terrein dient na gebruik in dezelfde staat opgeleverd te worden;

Bij ingebruikneming van het terrein aanvaardt u de hierboven vermelde voorwaarden.

Hoogachtend,

Burgemeester en wethouders van Terneuzen,

secretaris,

burgemeester,


[redacted signature]

[redacted signature]  
drs.



005733 2001 PZDT-B-01148 uitv

riet gopslag betonblokken t.b.v. dijkwerken Ser Lippe

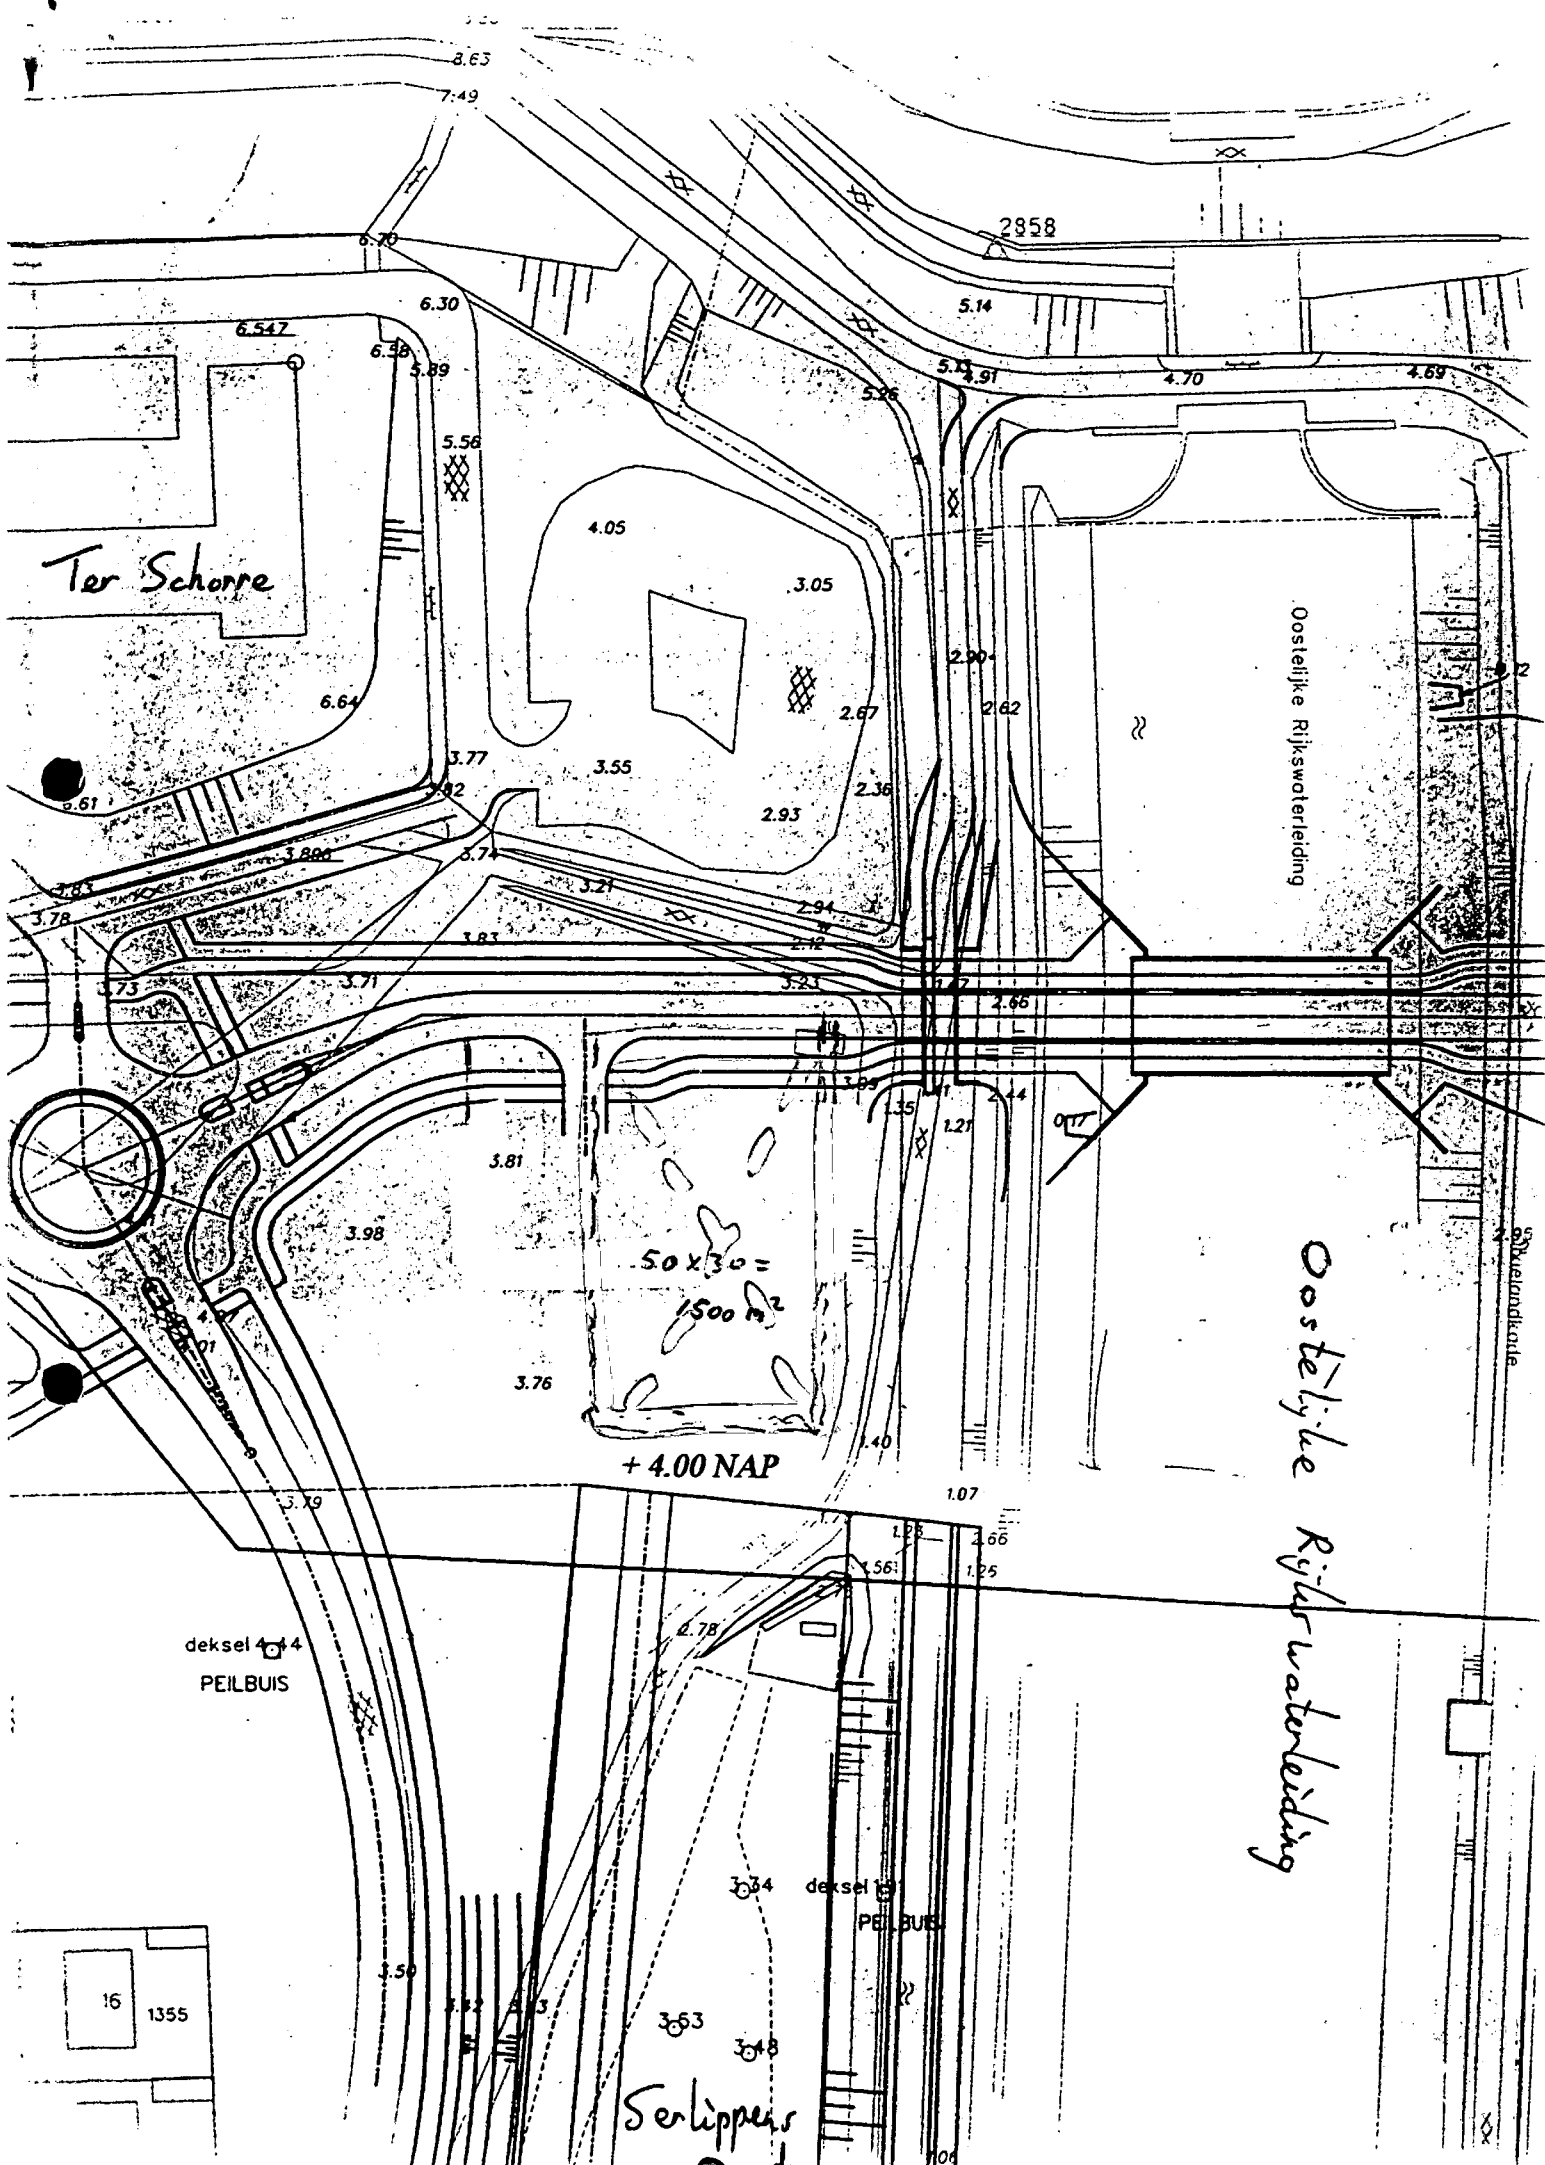

Ter Schorre

Oostelijke Rijkswaterleiding

50x30 =  
1500 m<sup>2</sup>  
+ 4.00 NAP

Oostelijke Rijkswaterleiding

deksel 404  
PEILBUIS

deksel 304  
PEILBUIS

Serlipper  
Oost

2958

6.547

6.30

6.38

5.89

5.56

4.05

3.05

6.64

3.77

3.55

2.67

2.93

2.36

3.74

3.21

2.94

2.72

3.71

3.21

2.65

3.76

3.81

3.98

3.76

1.40

+ 4.00 NAP

1.07

3.79

1.25

1.66

1.56

2.78

3.50

3.32

3.3

3.53

3.48

16

1355

104