



Polder/bestek
Noord-, Oudeland-, Muije- en Pluimpotpolder
(Tholen 1)
dp 0955 – dp 0990⁵²
bestek ZLR-5934

Aan




Leden Pb

Toetsing uitgevoerd door



Doorkiesnummer

 

Status
DEFINITIEF

Datum

6 oktober 2008

Bijlagen

1. Glociingskaart met eindscores beheerder


Kenmerk

PZDT-M-08296 rev

Beschrijving

Dit rapport beschrijft de revisietoetsing van de nieuw aangebrachte steenbekleding naast de Noord-, Oudeland-, Muije- en Pluimpotpolder (kortweg Tholen 1). Dit werk is uitgevoerd in 2006 waarbij de oude bekleding is vervangen door basalt. Het traject is gelegen op Tholen aan de Oosterschelde tussen de dijkpalen 0955 en 0990⁵². De toetsing is uitgevoerd naar aanleiding van de revisie, uitgevoerd door het Waterschap Zeeuwse Eilanden. Voor de toetsing is gebruik gemaakt van het programma SteenToets versie 4.05.

Een luchtfoto van het traject is weergegeven in figuur 1.

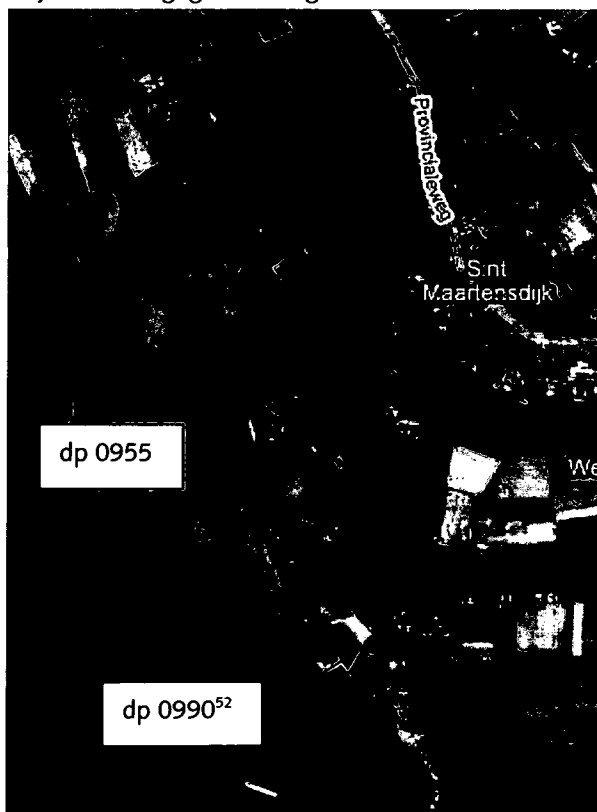

Figuur 1: Luchtfoto Noord-, Oudeland-, Muije- en Pluimpotpolder (Tholen 1) dp 0955 – dp 0990⁵² (bron: www.maps.google.nl)



013263 2008 PZDT-M-08296 rev
getekend Revisietoetsing Noord-, Oudeland-, Muije- en Pl

Randvoorwaarden

De gebruikte randvoorwaarden staan weergegeven in de ontwerpnota van de Noord-, Oudeland-, Muije- en Pluimpotpolder (PZDT-R-05028 ontw). De revisietoetsing is uitgevoerd met het ontwerppeil 2060.

Veldbezoek

Op woensdag 17 september 2008 is een veldbezoek uitgevoerd door R. Derksen van Waterschap Zeeuwse Eilanden en R. van de Voort en A.M. de Jong van het Projectbureau Zeeweringen. De bekleding ziet er visueel goed uit. De aansluitingen op de oude dijkbekleding van de Nieuwe- Annex- Stavenisse- en Noordpolder en op de oude dijkbekleding van de Geertrui- en Scherpenissepolder zijn goed uitgevoerd.

Controle toetsing

De toetsing van Waterschap Zeeuwse Eilanden, zoals beschreven in "Rapportage toetsing bekleding, Noord-, Oudeland- en Muijepolder (Tholen), dijkpaal 955-990" (PZDT-R-08335 rev) is gecontroleerd en in orde bevonden. Dit rapport vormt de basis van de in dit document beschreven toetsing. Alle voor de overdracht relevante stukken zijn op het projectbureau aanwezig.

Foto's


Foto's van het dijktraject en het veldbezoek zijn terug te vinden op:
G:\Water en Scheepvaart\Zeeweringen (AXZ)\Algemeen\foto's\Dijkvakken
Oosterschelde\Noord- Oudeland- Muijepolder.

Conclusie

De nieuw aangebrachte bekleding van de Noord-, Oudeland-, Muije- en Pluimpotpolder (bestek ZLR-5934) is volledig goed getoetst. Hiermee is het traject gereed voor overdracht aan de beheerder.

Akkoord Projectbureau Zeeweringen,

Akkoord waterschap Zeeuwse Eilanden,

 
projectleider Techniek


directeur Waterkeringen en Wegen

10/10/..... 2008


Oosterschelde

dp 955 - dp 990

Eindoordeel toetsing bekleding; vooraanzicht

op basis van : één oordeel per vlak, inclusief beheerdersoordeel

bijlage 14.1

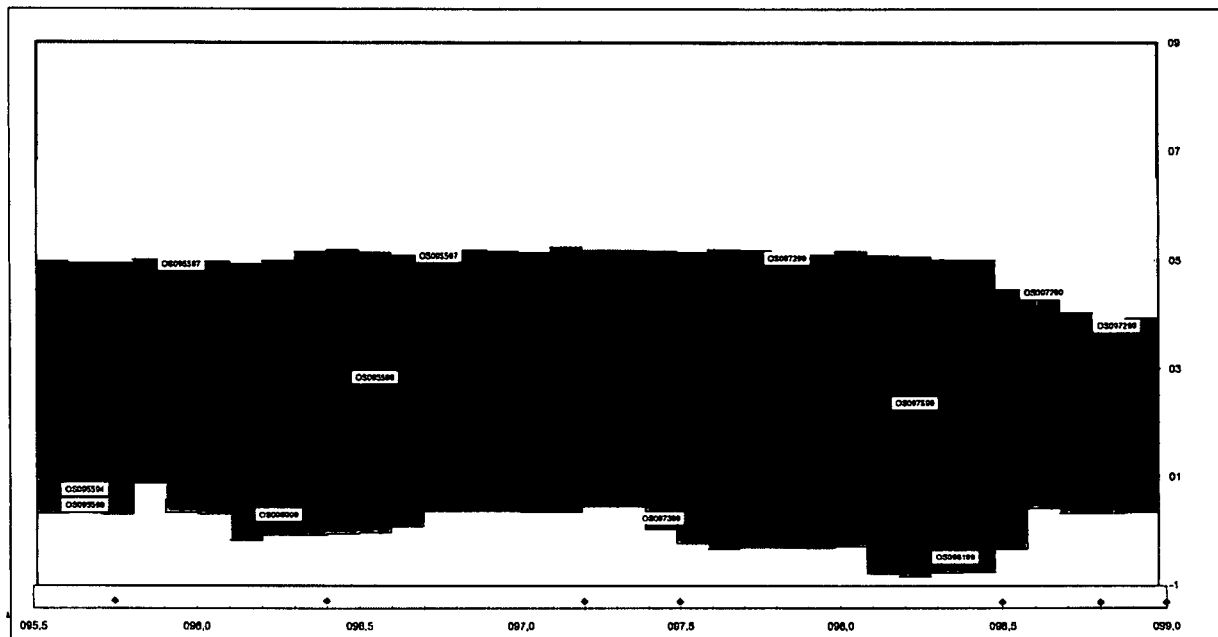


Label : vlakcode

Dyktafel Os 0955-0990 2008.1002 versie 4.05

Steentoets versie 4.02

stapsgrootte 20 m

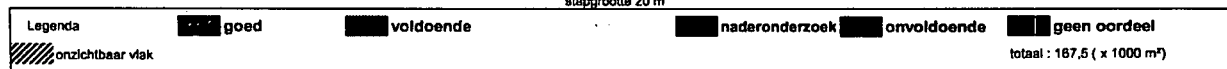

graf vooraanzicht
dyktafel met volledige kleurvulling versie 4.05.xls

11:11
2-10-2008

BILAGE 1: CLOOIINGSKAART MET EINDSCORES BEHEERDER

